


Nummer	X in m	Y in m	NAP in m
PB01 b.k. straatpot	192724,58	311582,3	101,78
PB01 maaiveld	192724,65	311582,07	101,66
PB02 b.k. peilbuis	192769,9	311574,13	102,49
PB02 maaiveld	192769,88	311574,1	102,18

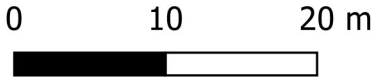

Legenda



Kerkstraat 4
6367 JE Voerendaal
T: 045-5753255
E: info@aelmans.com

Kerkstraat 2
6095 BE Baexem
T: 0475-459260
https://www.aelmans.com

↙ PB00 = Peilbuis

Opdrachtgever	Gemeente Gulpen-Wittem		
Onderwerp	Onderzoeklocatie		
Locatie	Meester beukenweg nabij nr. 09 te Mechelen		
Projectnummer	E231532		
Datum	20-03-2024	Tekeningnr:	Figuur01
Getekend	L. Omid	Schaal	1:500
		Formaat	A3