
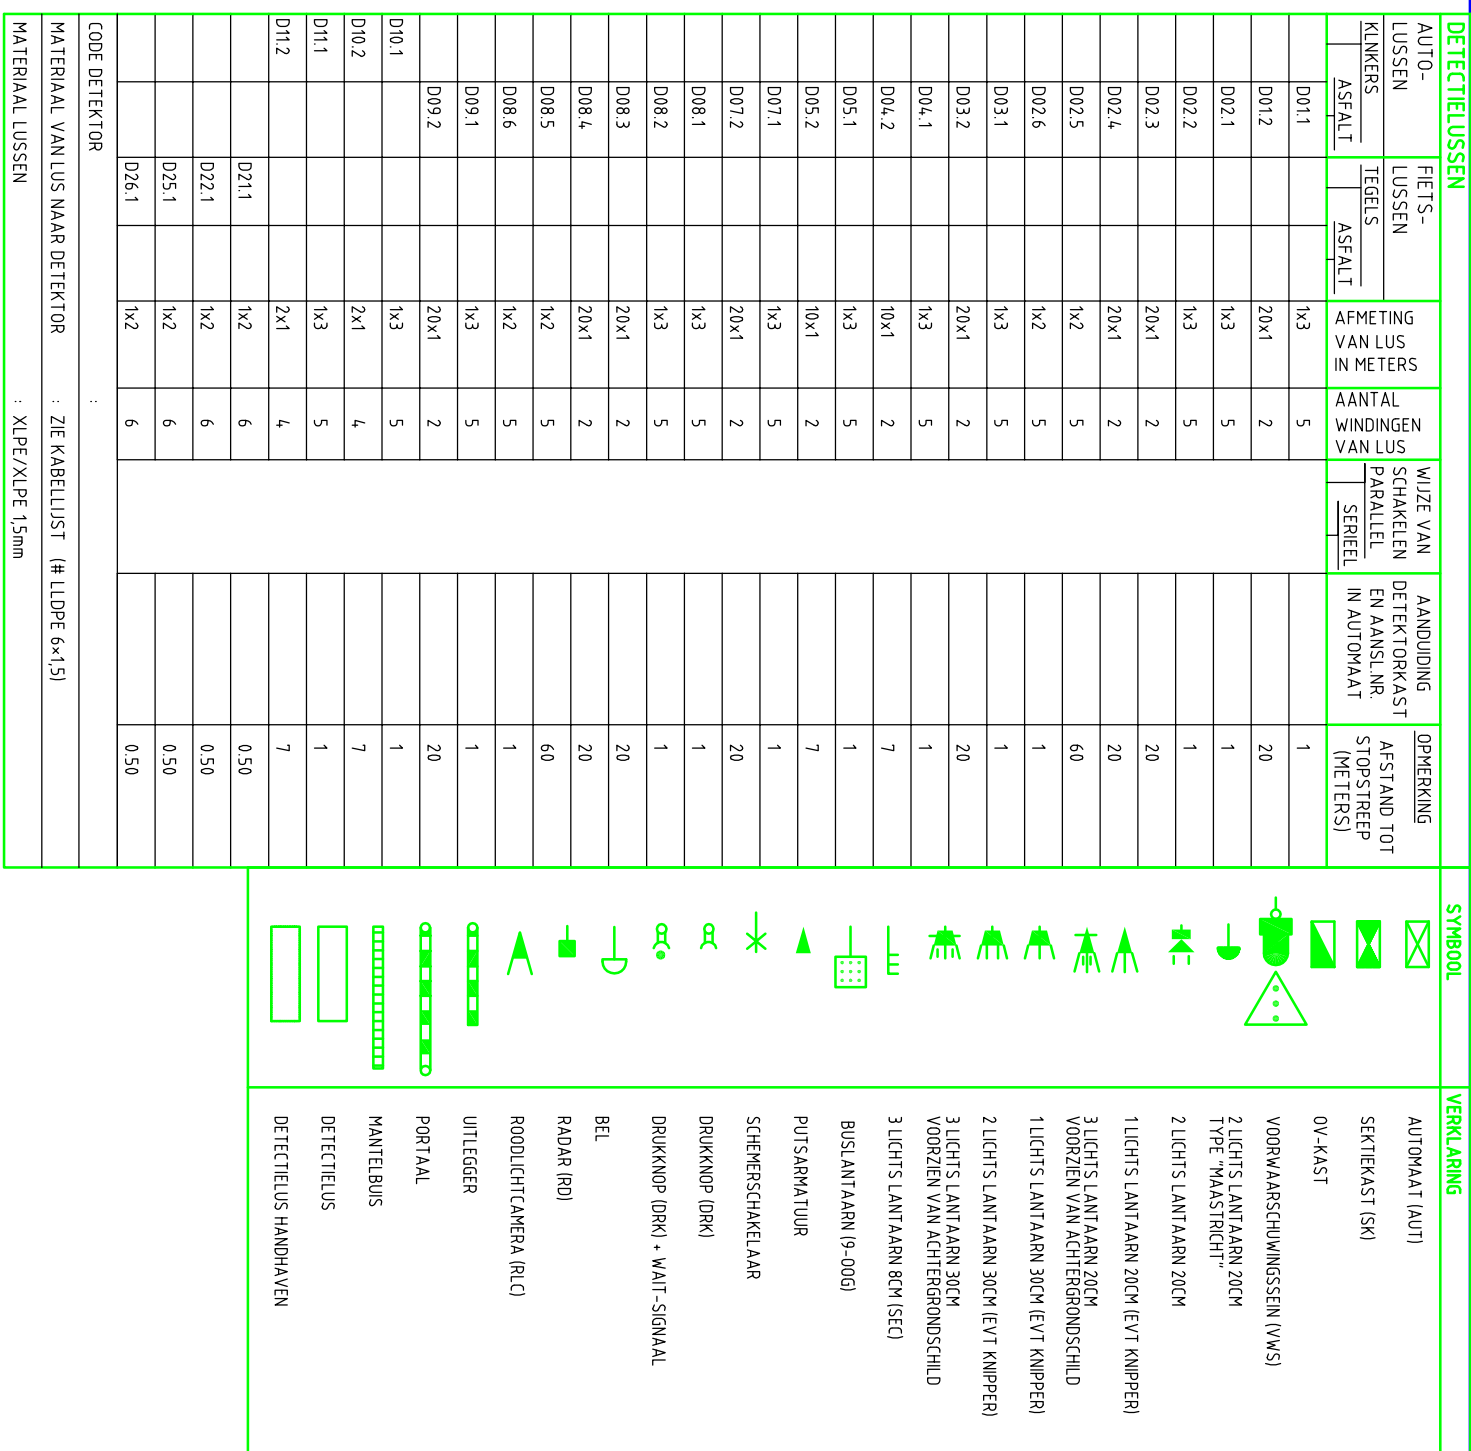


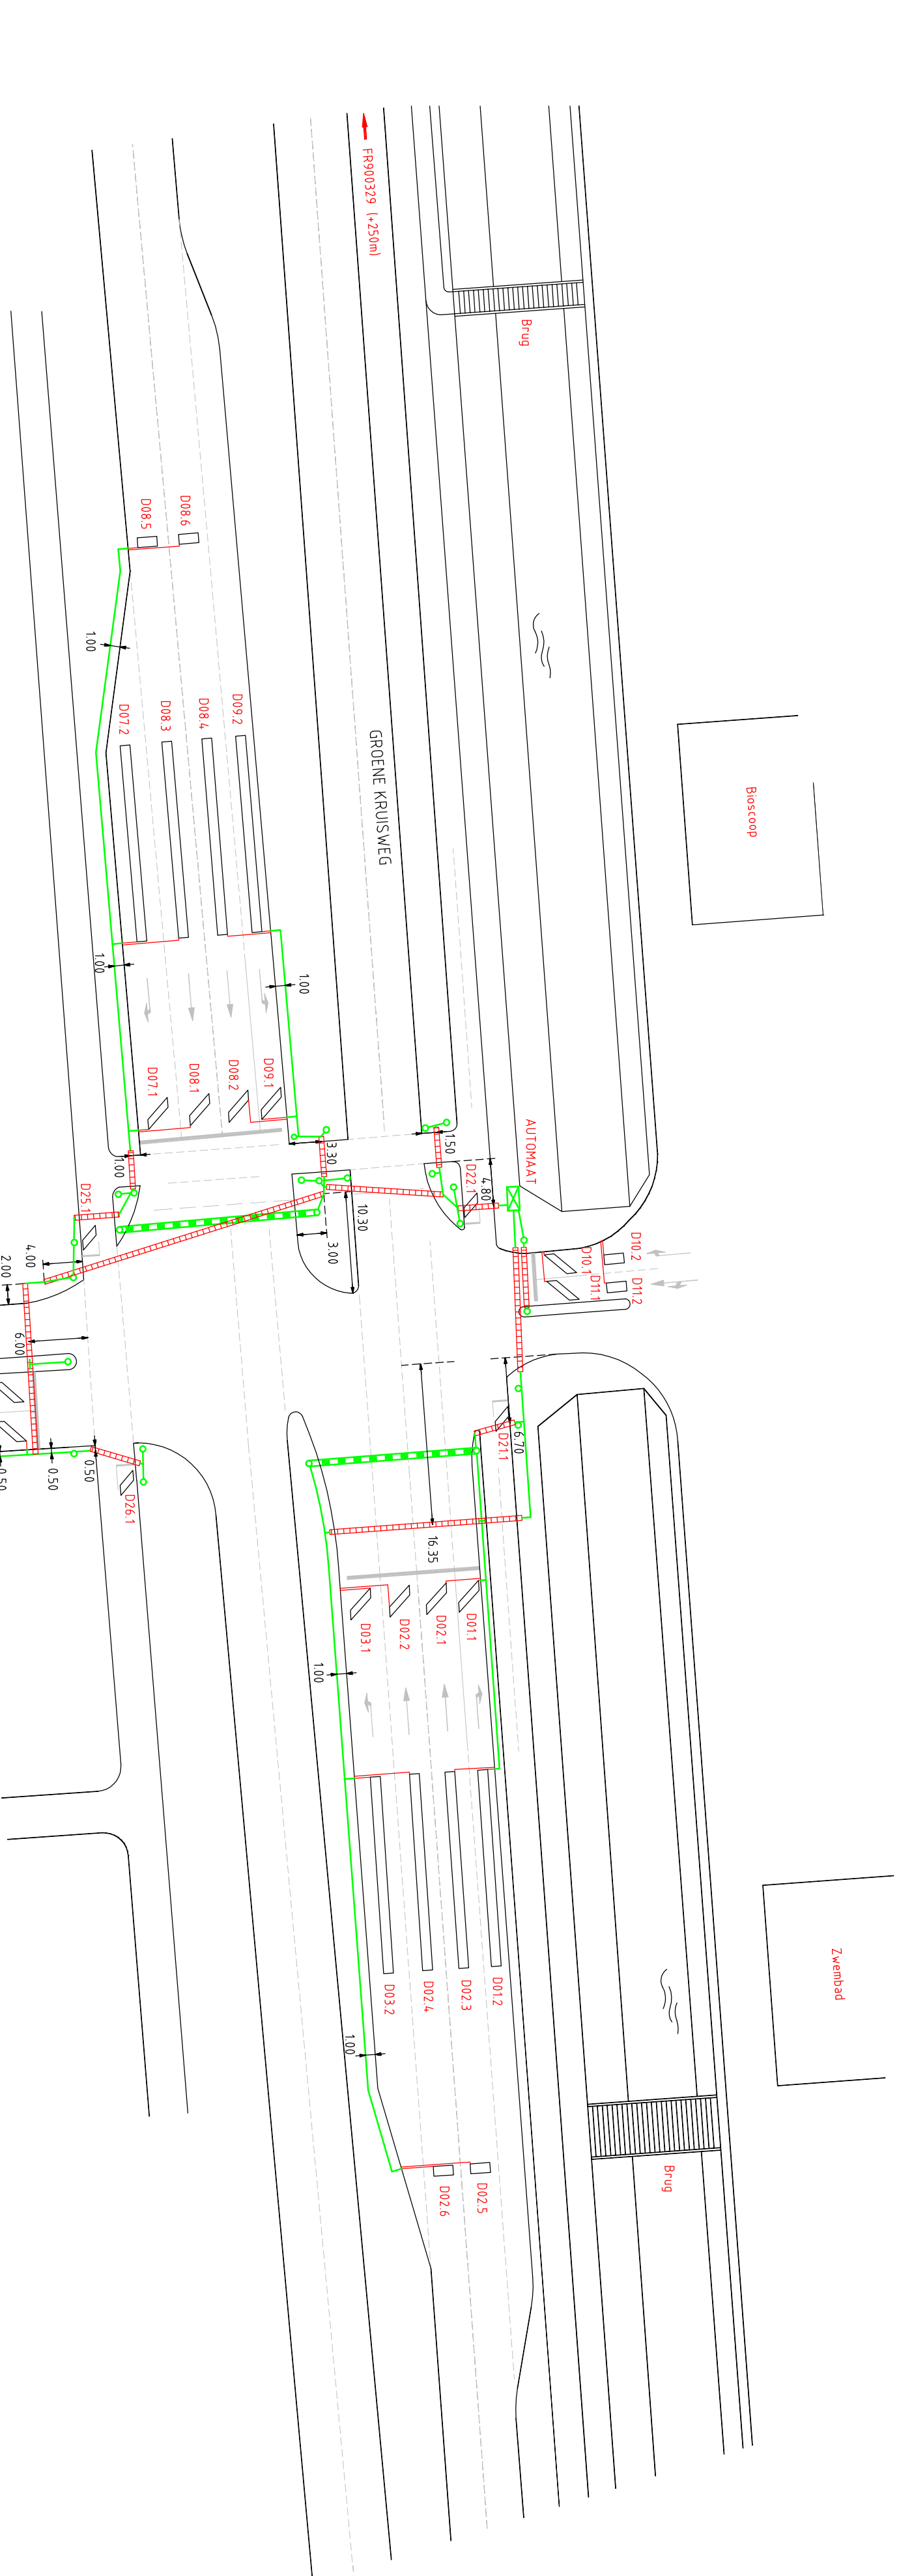

Van	Naar	Doorsnede
Automaat	CBR2, 0	UXJ 4x15
Automaat	Lnt 2x,1+sec	VL EO-ywkeasch 4x15
Automaat	CBR22,0	UXJ 4x15
Automaat	Lus D22,1	UXJ 2x15
Automaat	Lnt 22,1+sec	VL EO-ywkeasch 4x15
Automaat	Lnt 3x,1+RT3x,1	VL EO-ywkeasch 8x15
Automaat	CBR3x,1	UXJ 4x15
Automaat	Lnt 3x,2 83,1+sec	VL EO-ywkeasch 8x15
Automaat	CBR3x,2	UXJ 4x15
Automaat	CBR83,0	UXJ 4x15
Automaat	Lnt 002,33,2	VL EO-ywkeasch 8x15
Automaat	CBR33,2	UXJ 4x15
Automaat	Scheer-schabelaar	VL EO-ywkeasch 4x15
Automaat	Lnt 09,1+08,2	VL EO-ywkeasch 8x15
Automaat	CBR8x,0	UXJ 4x15
Automaat	Lnt 8x,1+sec	VL EO-ywkeasch 4x15
Automaat	Lus D09,1+D08,2	UXJ 4x15
Automaat	Lus D09,2+D08,4	UXJ 4x15
Automaat	Lus D07,1+D08,1	UXJ 4x15
Automaat	Lus D07,2+D08,3	UXJ 4x15
Automaat	Lus D08,5+D08,6	UXJ 4x15
Automaat	Lnt 07,1+33,1	VL EO-ywkeasch 8x15
Automaat	Lnt RT33,1+23,1+sec	VL EO-ywkeasch 8x15
Automaat	CBR33,1	UXJ 4x15
Automaat	CBR23,0	UXJ 4x15
Automaat	Lnt 07,2+08,1	VL EO-ywkeasch 8x15
Automaat	CBR25,0	UXJ 4x15
Automaat	Lus D25,1	UXJ 2x15
Automaat	Lnt 25,1+sec	VL EO-ywkeasch 4x15
Automaat	Lnt 05,1	VL EO-ywkeasch 4x15
Automaat	Lnt 0x,1	VL EO-ywkeasch 4x15
Automaat	Lus D05,1+D0x,1	UXJ 4x15
Automaat	Lus D05,2+D0x,2	UXJ 4x15
Automaat	Lnt 26,1+sec	VL EO-ywkeasch 4x15
Automaat	Lus D26,1	UXJ 2x15
Automaat	CBR26,0	UXJ 4x15
Automaat	Lnt 10,1	VL EO-ywkeasch 4x15
Automaat	Lus D10,1+D11,1	UXJ 4x15
Automaat	Lus D10,2+D11,2	UXJ 4x15
Automaat	Lnt 11,1	VL EO-ywkeasch 4x15
Automaat	Lnt 21,1+sec	VL EO-ywkeasch 4x15
Automaat	Lus D21,1	UXJ 2x15
Automaat	CBR21,0	UXJ 4x15
Automaat	Lnt 01,1+01,2	VL EO-ywkeasch 8x15
Automaat	Lnt 02,1+02,2	VL EO-ywkeasch 8x15
Automaat	Lus D01,2+D02,3	UXJ 4x15
Automaat	Lus D02,5+D02,6	UXJ 4x15
Automaat	Lnt 03,2+03,1	VL EO-ywkeasch 8x15
Automaat	Lus D03,1+D02,4	UXJ 4x15

Bijlg.	Gewijzigd	Datum	gecontroleerd	Datum	Omschrijving
Spijkensse					
Groene kruisweg lokale zweembad FR00-1373					
REVISIE TEKENING					