
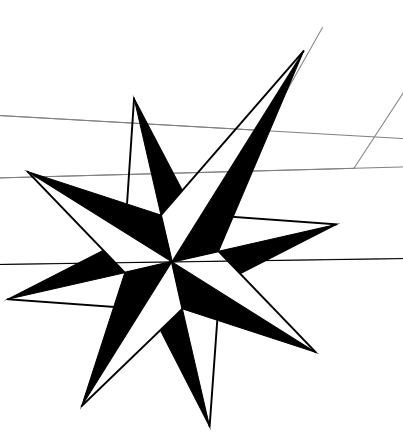


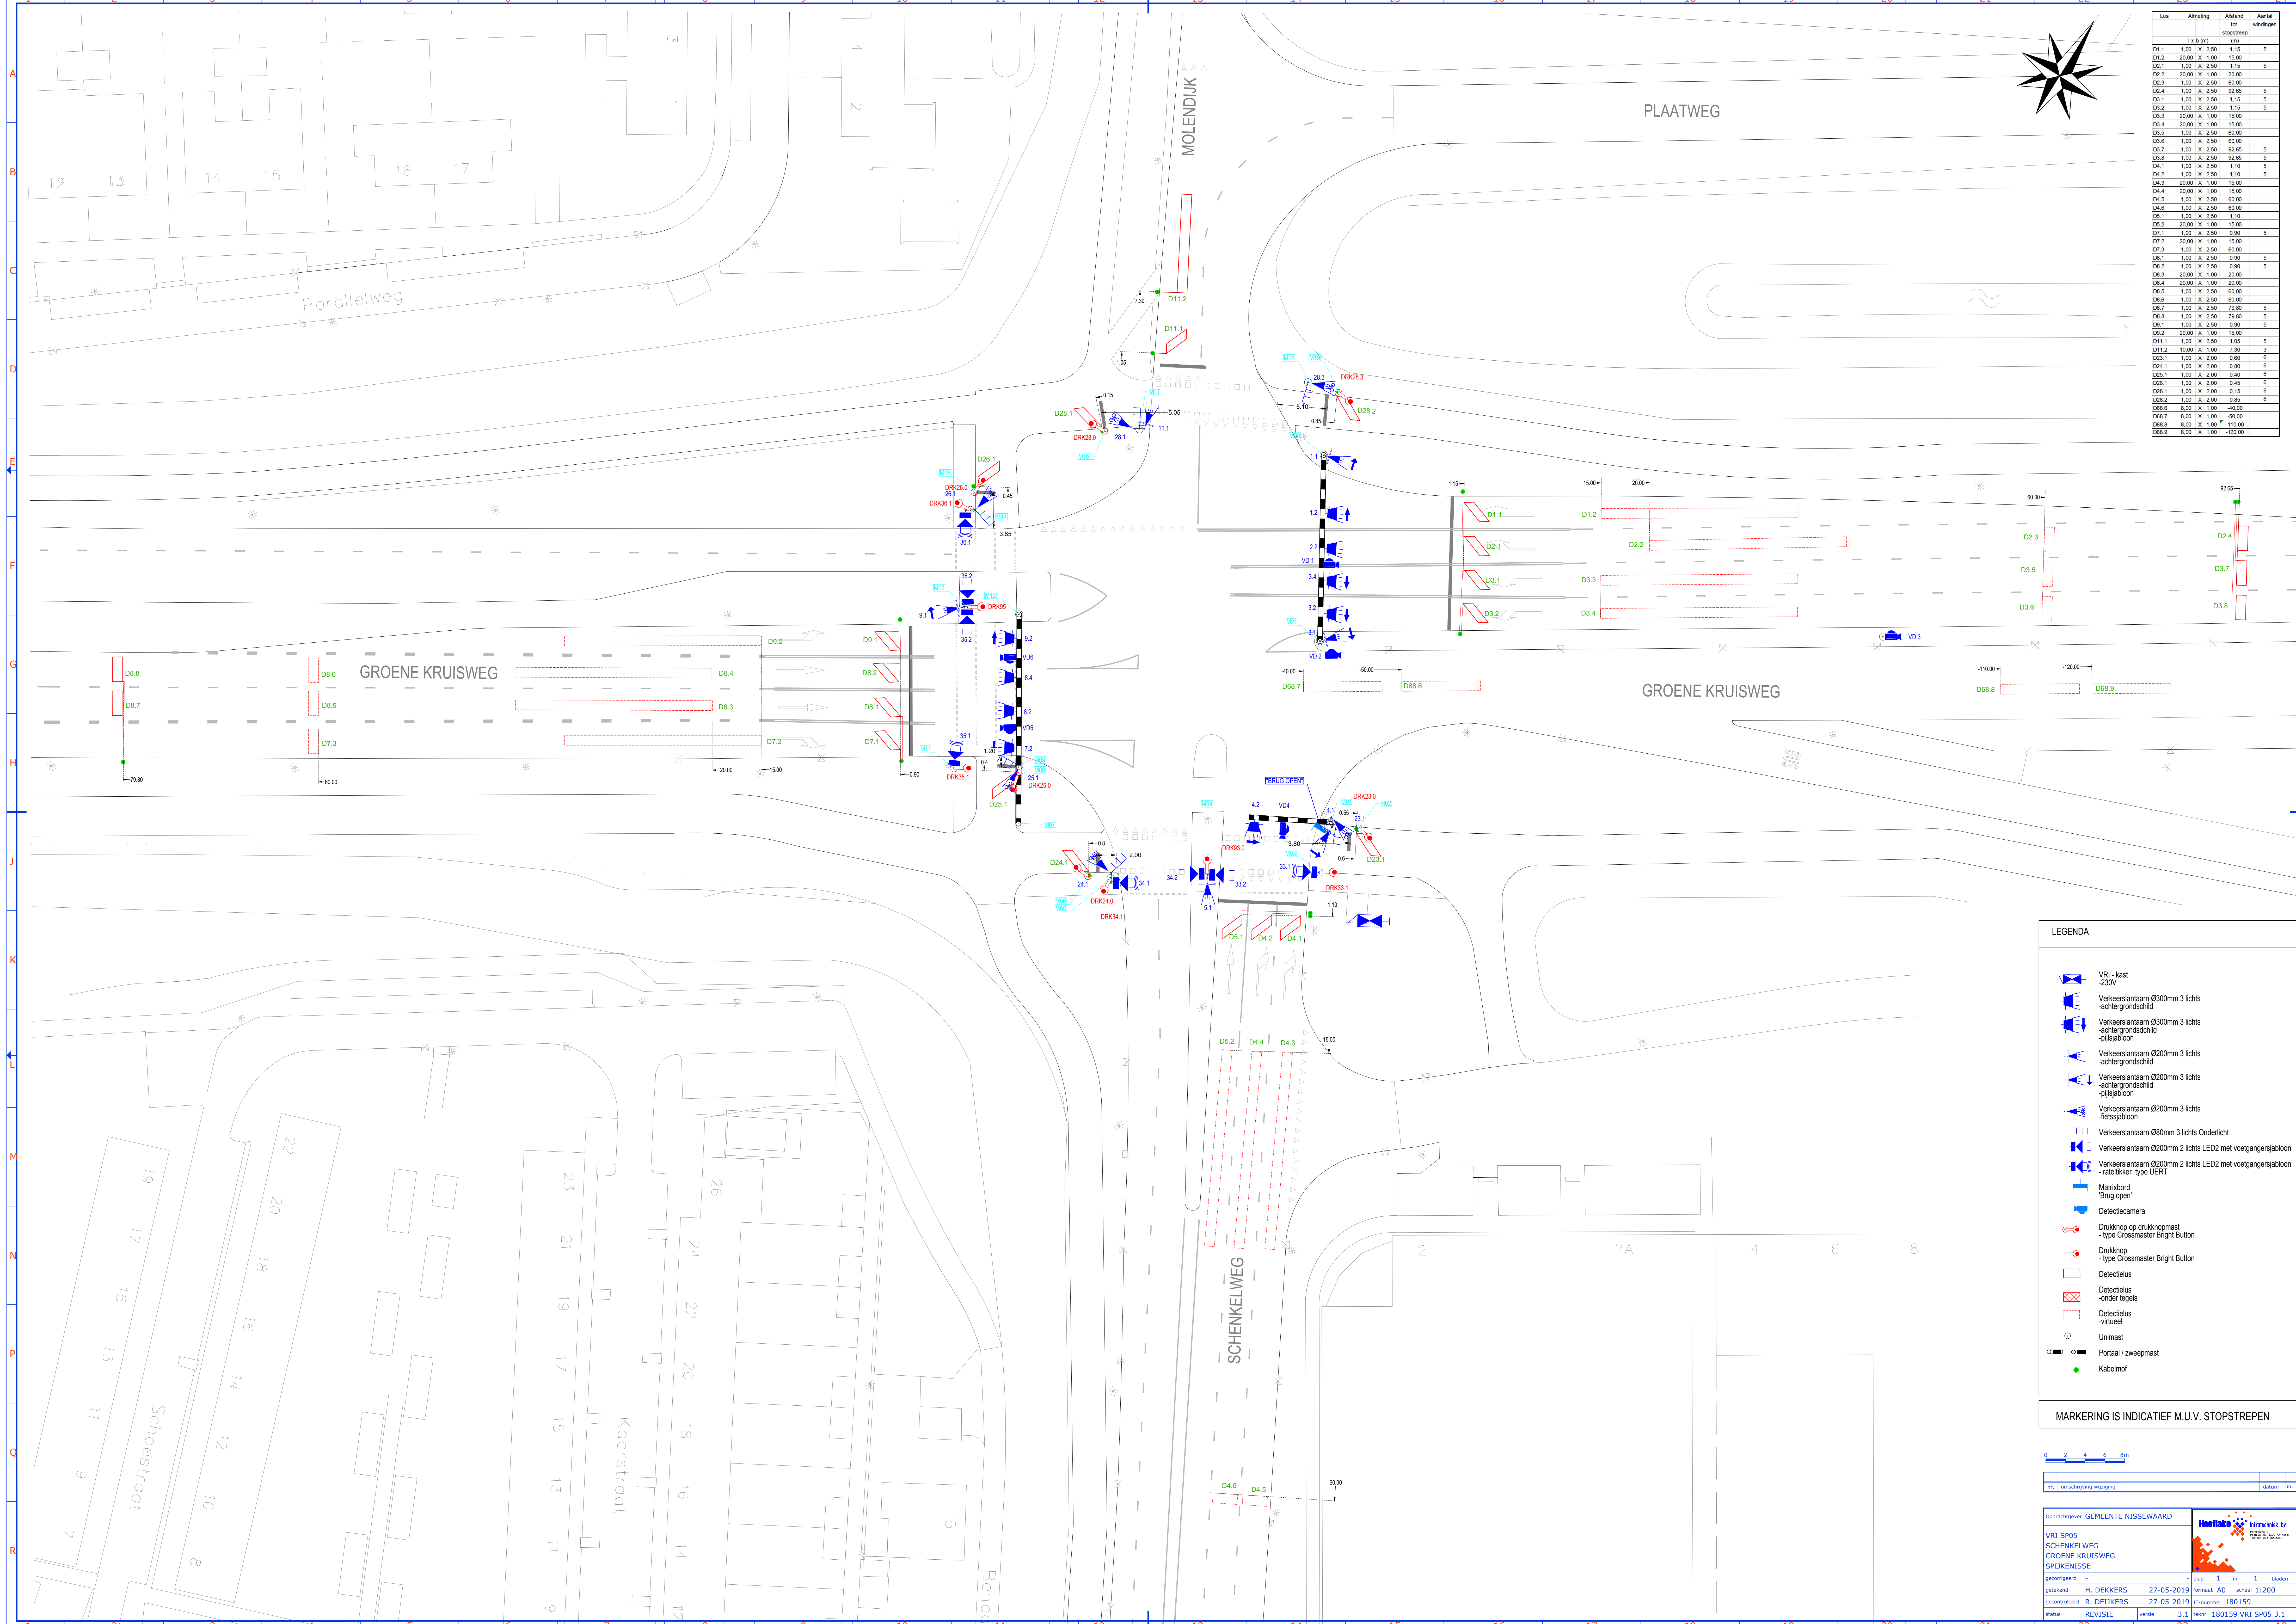

Lus	Afmeting	Afstand tot stopstreep (m)	Aantal windingen
D1.1	1,00 X 2,50	1,15	5
D1.2	20,00 X 1,00	15,00	
D2.1	1,00 X 2,50	1,15	5
D2.2	20,00 X 1,00	20,00	
D3.1	1,00 X 2,50	60,00	
D3.2	1,00 X 2,50	92,65	5
D3.3	1,00 X 2,50	1,15	5
D3.4	20,00 X 1,00	15,00	
D3.5	1,00 X 2,50	60,00	
D3.6	1,00 X 2,50	60,00	
D3.7	1,00 X 2,50	92,65	5
D3.8	1,00 X 2,50	92,65	5
D4.1	1,00 X 2,50	1,10	5
D4.2	1,00 X 2,50	1,10	5
D4.3	20,00 X 1,00	15,00	
D4.4	20,00 X 1,00	15,00	
D4.5	1,00 X 2,50	60,00	
D4.6	1,00 X 2,50	60,00	
D5.1	1,00 X 2,50	1,10	
D5.2	20,00 X 1,00	15,00	
D7.1	1,00 X 2,50	0,90	5
D7.2	20,00 X 1,00	15,00	
D7.3	1,00 X 2,50	60,00	
D8.1	1,00 X 2,50	0,90	5
D8.2	1,00 X 2,50	0,90	5
D8.3	20,00 X 1,00	20,00	
D8.4	20,00 X 1,00	20,00	
D8.5	1,00 X 2,50	60,00	
D8.6	1,00 X 2,50	60,00	
D8.7	1,00 X 2,50	79,80	5
D8.8	1,00 X 2,50	79,80	5
D9.1	1,00 X 2,50	0,90	5
D9.2	20,00 X 1,00	15,00	
D11.1	1,00 X 2,50	1,05	5
D11.2	10,00 X 1,00	7,30	3
D21.1	1,00 X 2,00	0,60	6
D24.1	1,00 X 2,00	0,80	6
D25.1	1,00 X 2,00	0,40	6
D26.1	1,00 X 2,00	0,45	6
D28.1	1,00 X 2,00	0,15	6
D28.2	1,00 X 2,00	0,85	6
D28.3	1,00 X 2,00	0,15	6
D28.4	1,00 X 2,00	0,85	6
D28.5	1,00 X 2,00	0,15	6
D28.6	1,00 X 2,00	0,85	6
D28.7	8,00 X 1,00	-20,00	
D28.8	8,00 X 1,00	-110,00	
D28.9	8,00 X 1,00	-150,00	

LEGENDA

- VRI - kast -230V
- Verkeerslantaarn Ø300mm 3 lichts -achtergrondschild
- Verkeerslantaarn Ø300mm 3 lichts -achtergrondschild -pijlsjaboon
- Verkeerslantaarn Ø200mm 3 lichts -achtergrondschild
- Verkeerslantaarn Ø200mm 3 lichts -achtergrondschild -pijlsjaboon
- Verkeerslantaarn Ø200mm 3 lichts -fietsjaboon
- Verkeerslantaarn Ø80mm 3 lichts Onderlicht
- Verkeerslantaarn Ø200mm 2 lichts LED2 met voetgangersjaboon
- Verkeerslantaarn Ø200mm 2 lichts LED2 met voetgangersjaboon -rafeltekst type UERT
- Matrixbord 'Brug open'
- Detectiecamera
- Drukknop op drukknopmast -type Crossmaster Bright Button
- Drukknop -type Crossmaster Bright Button
- Detectielus
- Detectielus -onder tegels
- Detectielus -virtueel
- Unimast
- Portaal / zweepmast
- Kabelmof

MARKERING IS INDICATIEF M.U.V. STOPSTREPEN



nr.	omschrijving wijziging	datum	hr.
-----	------------------------	-------	-----

Opdrachtgever: GEMEENTE NISSEWAARD

VRI SP05

SCHENKELWEG

GROENE KRUISWEG

SPDKENISSE

gevoert door: H. DEKKERS

ontworpen door: R. DEKKERS

status: REVISIE

blad: 1

van: 1

bladen: 1

datum: 27-05-2019

formaat: A0

schaal: 1:200

IT-nummer: 180159

tekst: 180159 VRI SP05 3.1