
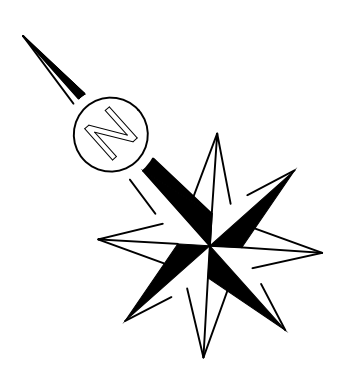


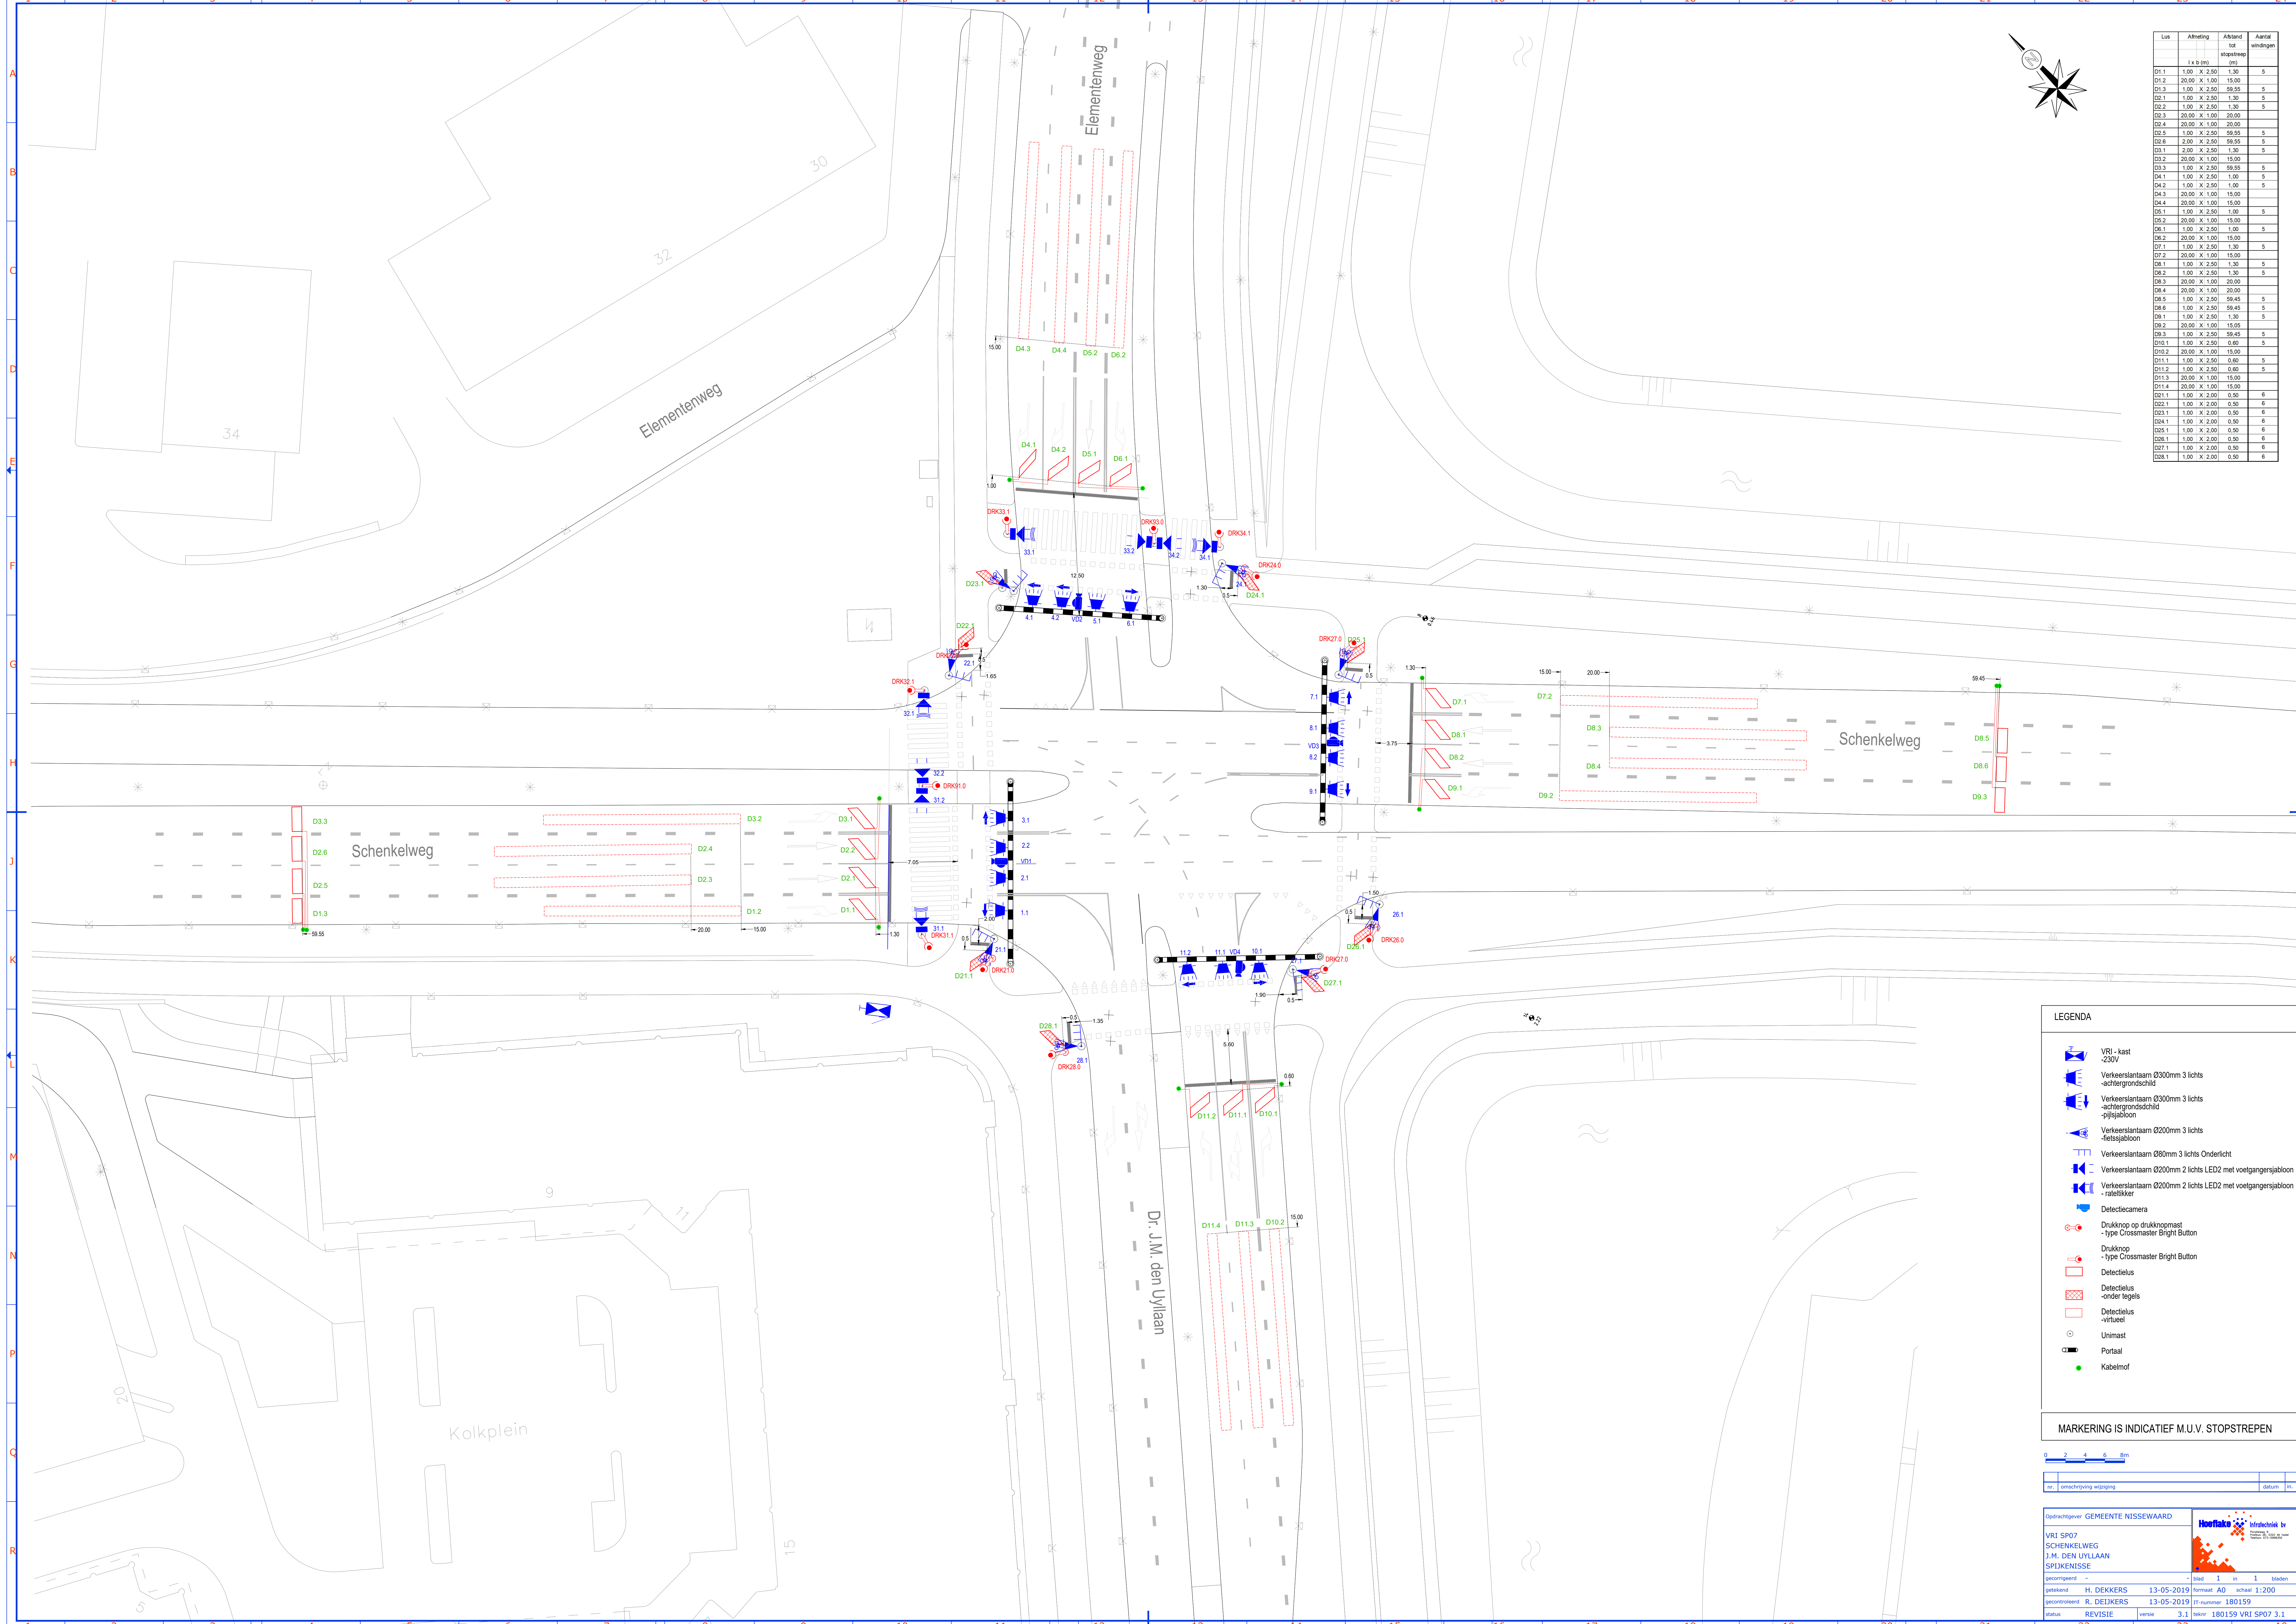

Lus	Afhaling	Abstand	Aantal windingen
f x b (m)		stopstreep (m)	
D1.1	1.00 X 2.50	1.30	5
D1.2	20.00 X 1.00	15.00	5
D1.3	1.00 X 2.50	59.55	5
D2.1	1.00 X 2.50	1.30	5
D2.2	1.00 X 2.50	1.30	5
D2.3	20.00 X 1.00	20.00	5
D2.4	20.00 X 1.00	20.00	5
D2.5	1.00 X 2.50	59.55	5
D2.6	2.00 X 2.50	59.55	5
D3.1	2.00 X 2.50	1.30	5
D3.2	20.00 X 1.00	15.00	5
D3.3	1.00 X 2.50	59.55	5
D4.1	1.00 X 2.50	1.00	5
D4.2	1.00 X 2.50	1.00	5
D4.3	20.00 X 1.00	15.00	5
D4.4	20.00 X 1.00	15.00	5
D5.1	1.00 X 2.50	1.00	5
D5.2	20.00 X 1.00	15.00	5
D6.1	1.00 X 2.50	1.00	5
D6.2	20.00 X 1.00	15.00	5
D7.1	1.00 X 2.50	1.30	5
D7.2	20.00 X 1.00	15.00	5
D8.1	1.00 X 2.50	1.30	5
D8.2	1.00 X 2.50	1.30	5
D8.3	20.00 X 1.00	20.00	5
D8.4	20.00 X 1.00	20.00	5
D8.5	1.00 X 2.50	59.45	5
D8.6	1.00 X 2.50	59.45	5
D8.7	1.00 X 2.50	1.30	5
D8.8	1.00 X 2.50	59.45	5
D8.9	1.00 X 2.50	1.30	5
D8.10	1.00 X 2.50	59.45	5
D10.1	1.00 X 2.50	0.60	5
D10.2	20.00 X 1.00	15.00	5
D11.1	1.00 X 2.50	0.60	5
D11.2	1.00 X 2.50	0.60	5
D11.3	20.00 X 1.00	15.00	5
D11.4	20.00 X 1.00	15.00	5
D21.1	1.00 X 2.00	0.50	6
D22.1	1.00 X 2.00	0.50	6
D23.1	1.00 X 2.00	0.50	6
D24.1	1.00 X 2.00	0.50	6
D25.1	1.00 X 2.00	0.50	6
D26.1	1.00 X 2.00	0.50	6
D27.1	1.00 X 2.00	0.50	6
D28.1	1.00 X 2.00	0.50	6

LEGENDA

- VRI - kast -230V
- Verkeerslantaarn Ø300mm 3 lichts -achtergrondschild
- Verkeerslantaarn Ø300mm 3 lichts -achtergrondschild -pijlsjabloon
- Verkeerslantaarn Ø200mm 3 lichts -reitsjabloon
- Verkeerslantaarn Ø80mm 3 lichts Onderlicht
- Verkeerslantaarn Ø200mm 2 lichts LED2 met voetgangersjabloon
- Verkeerslantaarn Ø200mm 2 lichts LED2 met voetgangersjabloon - raleltikker
- Detectiecamera
- Drukknop op drukknopmast - type Crossmaster Bright Button
- Drukknop - type Crossmaster Bright Button
- Detectielus
- Detectielus -onder tegels
- Detectielus -virtueel
- Unimast
- Portaal
- Kabelmof

MARKERING IS INDICATIEF M.U.V. STOPSTREPEN



nr.	omschrijving wijziging	datum	hr.
-----	------------------------	-------	-----

Opdrachtgever GEMEENTE NISSEWAARD

VRI SP07
SCHENKELWEG
J.M. DEN UYLLAAN
SPDKENISSE

gepland 13-05-2019

geaanvaard 13-05-2019

status REVISIE

blad 1

van 1

bladen 1

ontwerper H. DEKKERS

ontwerper R. DEKKERS

tekst 3.1

formaat A0

schaal 1:200

IT-nummer 180159

tekst 180159 VRI SP07 3.1