


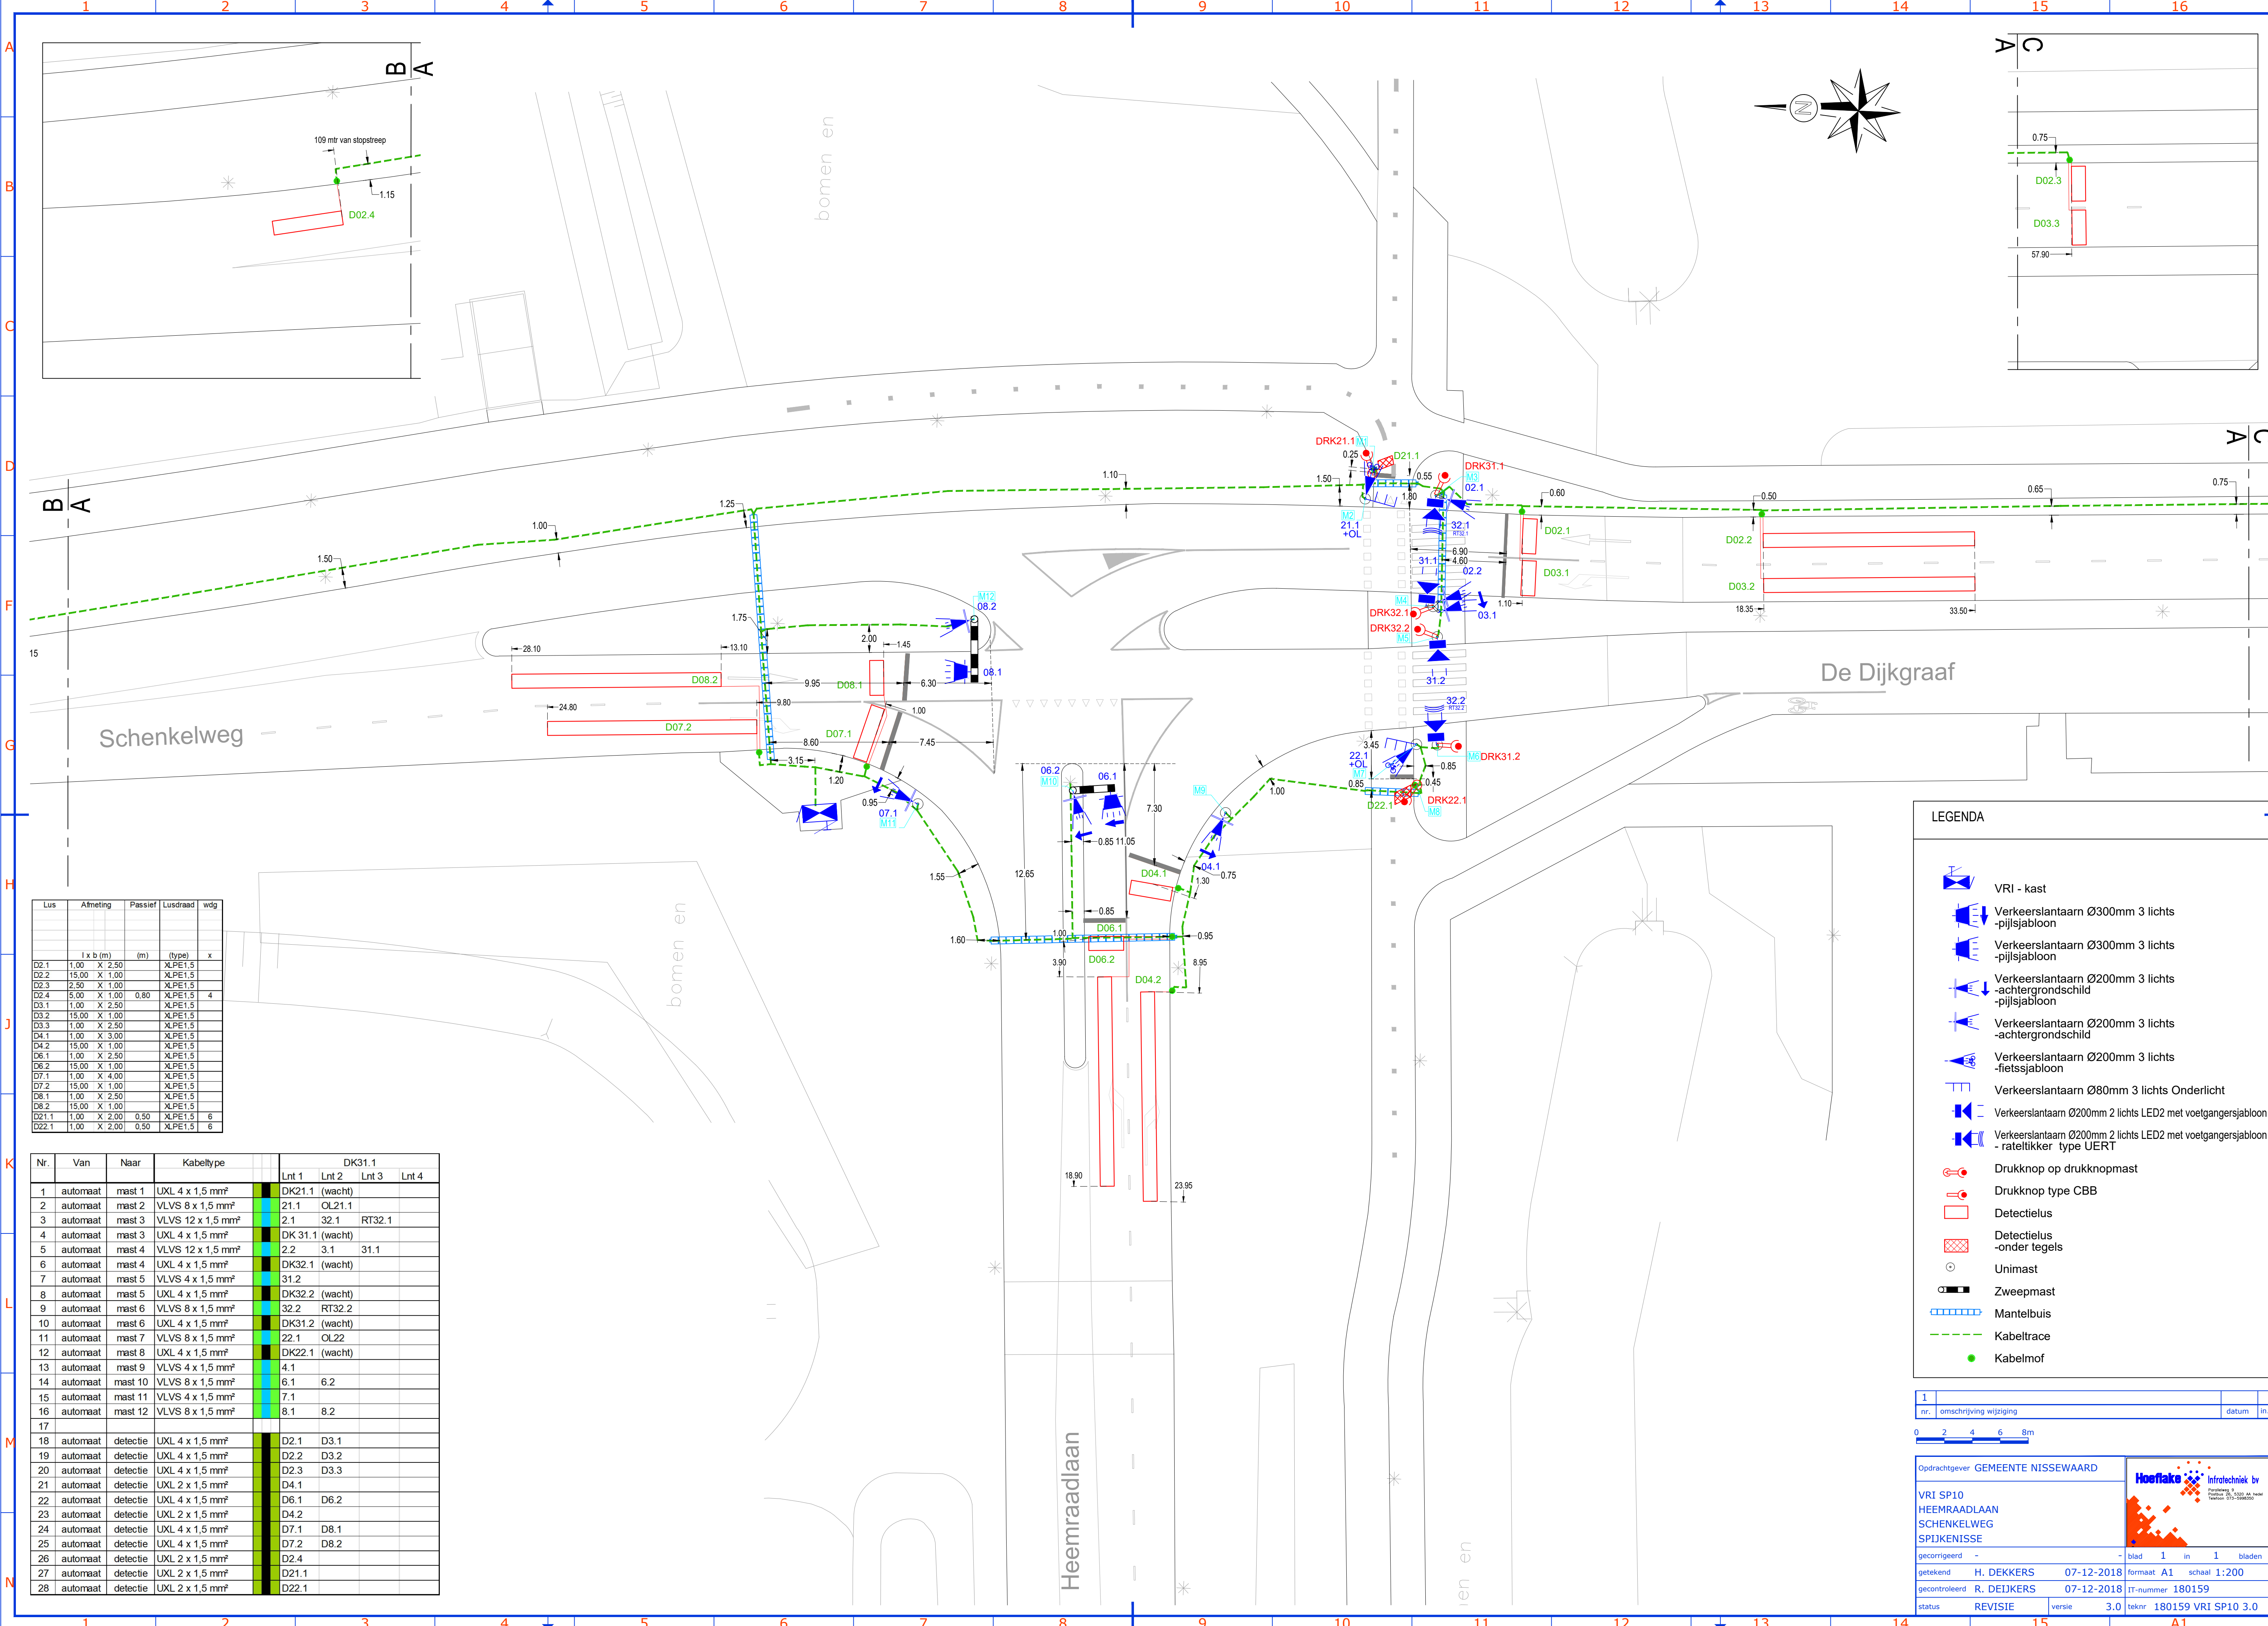

Lus	Afmeting	Passief	Lusdraad	wdg
	l x b (m)	(m)	(type)	x
D2.1	1,00 X 2,50		XLPE1,5	
D2.2	15,00 X 1,00		XLPE1,5	
D2.3	2,50 X 1,00		XLPE1,5	
D2.4	5,00 X 1,00	0,80	XLPE1,5	4
D3.1	1,00 X 2,50		XLPE1,5	
D3.2	15,00 X 1,00		XLPE1,5	
D3.3	1,00 X 2,50		XLPE1,5	
D4.1	1,00 X 3,00		XLPE1,5	
D4.2	15,00 X 1,00		XLPE1,5	
D6.1	1,00 X 2,50		XLPE1,5	
D6.2	15,00 X 1,00		XLPE1,5	
D7.1	1,00 X 4,00		XLPE1,5	
D7.2	15,00 X 1,00		XLPE1,5	
D8.1	1,00 X 2,50		XLPE1,5	
D8.2	15,00 X 1,00		XLPE1,5	
D21.1	1,00 X 2,00	0,50	XLPE1,5	6
D22.1	1,00 X 2,00	0,50	XLPE1,5	6

Nr.	Van	Naar	Kabeltype	DK31.1			
				Lnt 1	Lnt 2	Lnt 3	Lnt 4
1	automaat	mast 1	UXL 4 x 1,5 mm²	DK21.1 (wacht)			
2	automaat	mast 2	VLVS 8 x 1,5 mm²	21.1	OL21.1		
3	automaat	mast 3	VLVS 12 x 1,5 mm²	2.1	32.1	RT32.1	
4	automaat	mast 3	UXL 4 x 1,5 mm²	DK 31.1 (wacht)			
5	automaat	mast 4	VLVS 12 x 1,5 mm²	2.2	3.1	31.1	
6	automaat	mast 4	UXL 4 x 1,5 mm²	DK32.1 (wacht)			
7	automaat	mast 5	VLVS 4 x 1,5 mm²	31.2			
8	automaat	mast 5	UXL 4 x 1,5 mm²	DK32.2 (wacht)			
9	automaat	mast 6	VLVS 8 x 1,5 mm²	32.2	RT32.2		
10	automaat	mast 6	UXL 4 x 1,5 mm²	DK31.2 (wacht)			
11	automaat	mast 7	VLVS 8 x 1,5 mm²	22.1	OL22		
12	automaat	mast 8	UXL 4 x 1,5 mm²	DK22.1 (wacht)			
13	automaat	mast 9	VLVS 4 x 1,5 mm²	4.1			
14	automaat	mast 10	VLVS 8 x 1,5 mm²	6.1	6.2		
15	automaat	mast 11	VLVS 4 x 1,5 mm²	7.1			
16	automaat	mast 12	VLVS 8 x 1,5 mm²	8.1	8.2		
17							
18	automaat	detectie	UXL 4 x 1,5 mm²	D2.1	D3.1		
19	automaat	detectie	UXL 4 x 1,5 mm²	D2.2	D3.2		
20	automaat	detectie	UXL 4 x 1,5 mm²	D2.3	D3.3		
21	automaat	detectie	UXL 2 x 1,5 mm²	D4.1			
22	automaat	detectie	UXL 4 x 1,5 mm²	D6.1	D6.2		
23	automaat	detectie	UXL 2 x 1,5 mm²	D4.2			
24	automaat	detectie	UXL 4 x 1,5 mm²	D7.1	D8.1		
25	automaat	detectie	UXL 4 x 1,5 mm²	D7.2	D8.2		
26	automaat	detectie	UXL 2 x 1,5 mm²	D2.4			
27	automaat	detectie	UXL 2 x 1,5 mm²	D21.1			
28	automaat	detectie	UXL 2 x 1,5 mm²	D22.1			

LEGENDA

- VRI - kast
- Verkeerslantaarn Ø300mm 3 lichts -pijlsjabloon
- Verkeerslantaarn Ø300mm 3 lichts -pijlsjabloon
- Verkeerslantaarn Ø200mm 3 lichts -achtergrondschild -pijlsjabloon
- Verkeerslantaarn Ø200mm 3 lichts -achtergrondschild
- Verkeerslantaarn Ø200mm 3 lichts -fietsjabloon
- Verkeerslantaarn Ø80mm 3 lichts Onderlicht
- Verkeerslantaarn Ø200mm 2 lichts LED2 met voetgangersjabloon
- Verkeerslantaarn Ø200mm 2 lichts LED2 met voetgangersjabloon - rateltikker type UERT
- Drukknop op drukknoopmast
- Drukknop type CBB
- Detectielus
- Detectielus -onder tegels
- Unimast
- Zweepmast
- Mantelbuis
- Kabeltracé
- Kabelmof

1			
nr.	omschrijving wijziging	datum	in.

0 2 4 6 8m

Opdrachtgever GEMEENTE NISSEWAARD		Hoeflake Introtechniek bv	
VRI SP10		HEEMRAADLAAN	
SCHENKELWEG		SPIJKENISSE	
gecorrigeerd	-	blad	1 in 1 bladen
getekend	H. DEKKERS	07-12-2018	formaat A1 schaal 1:200
gecontroleerd	R. DEJKERS	07-12-2018	IT-nummer 180159
status	REVISIE	versie	3.0 teknr 180159 VRI SP10 3.0