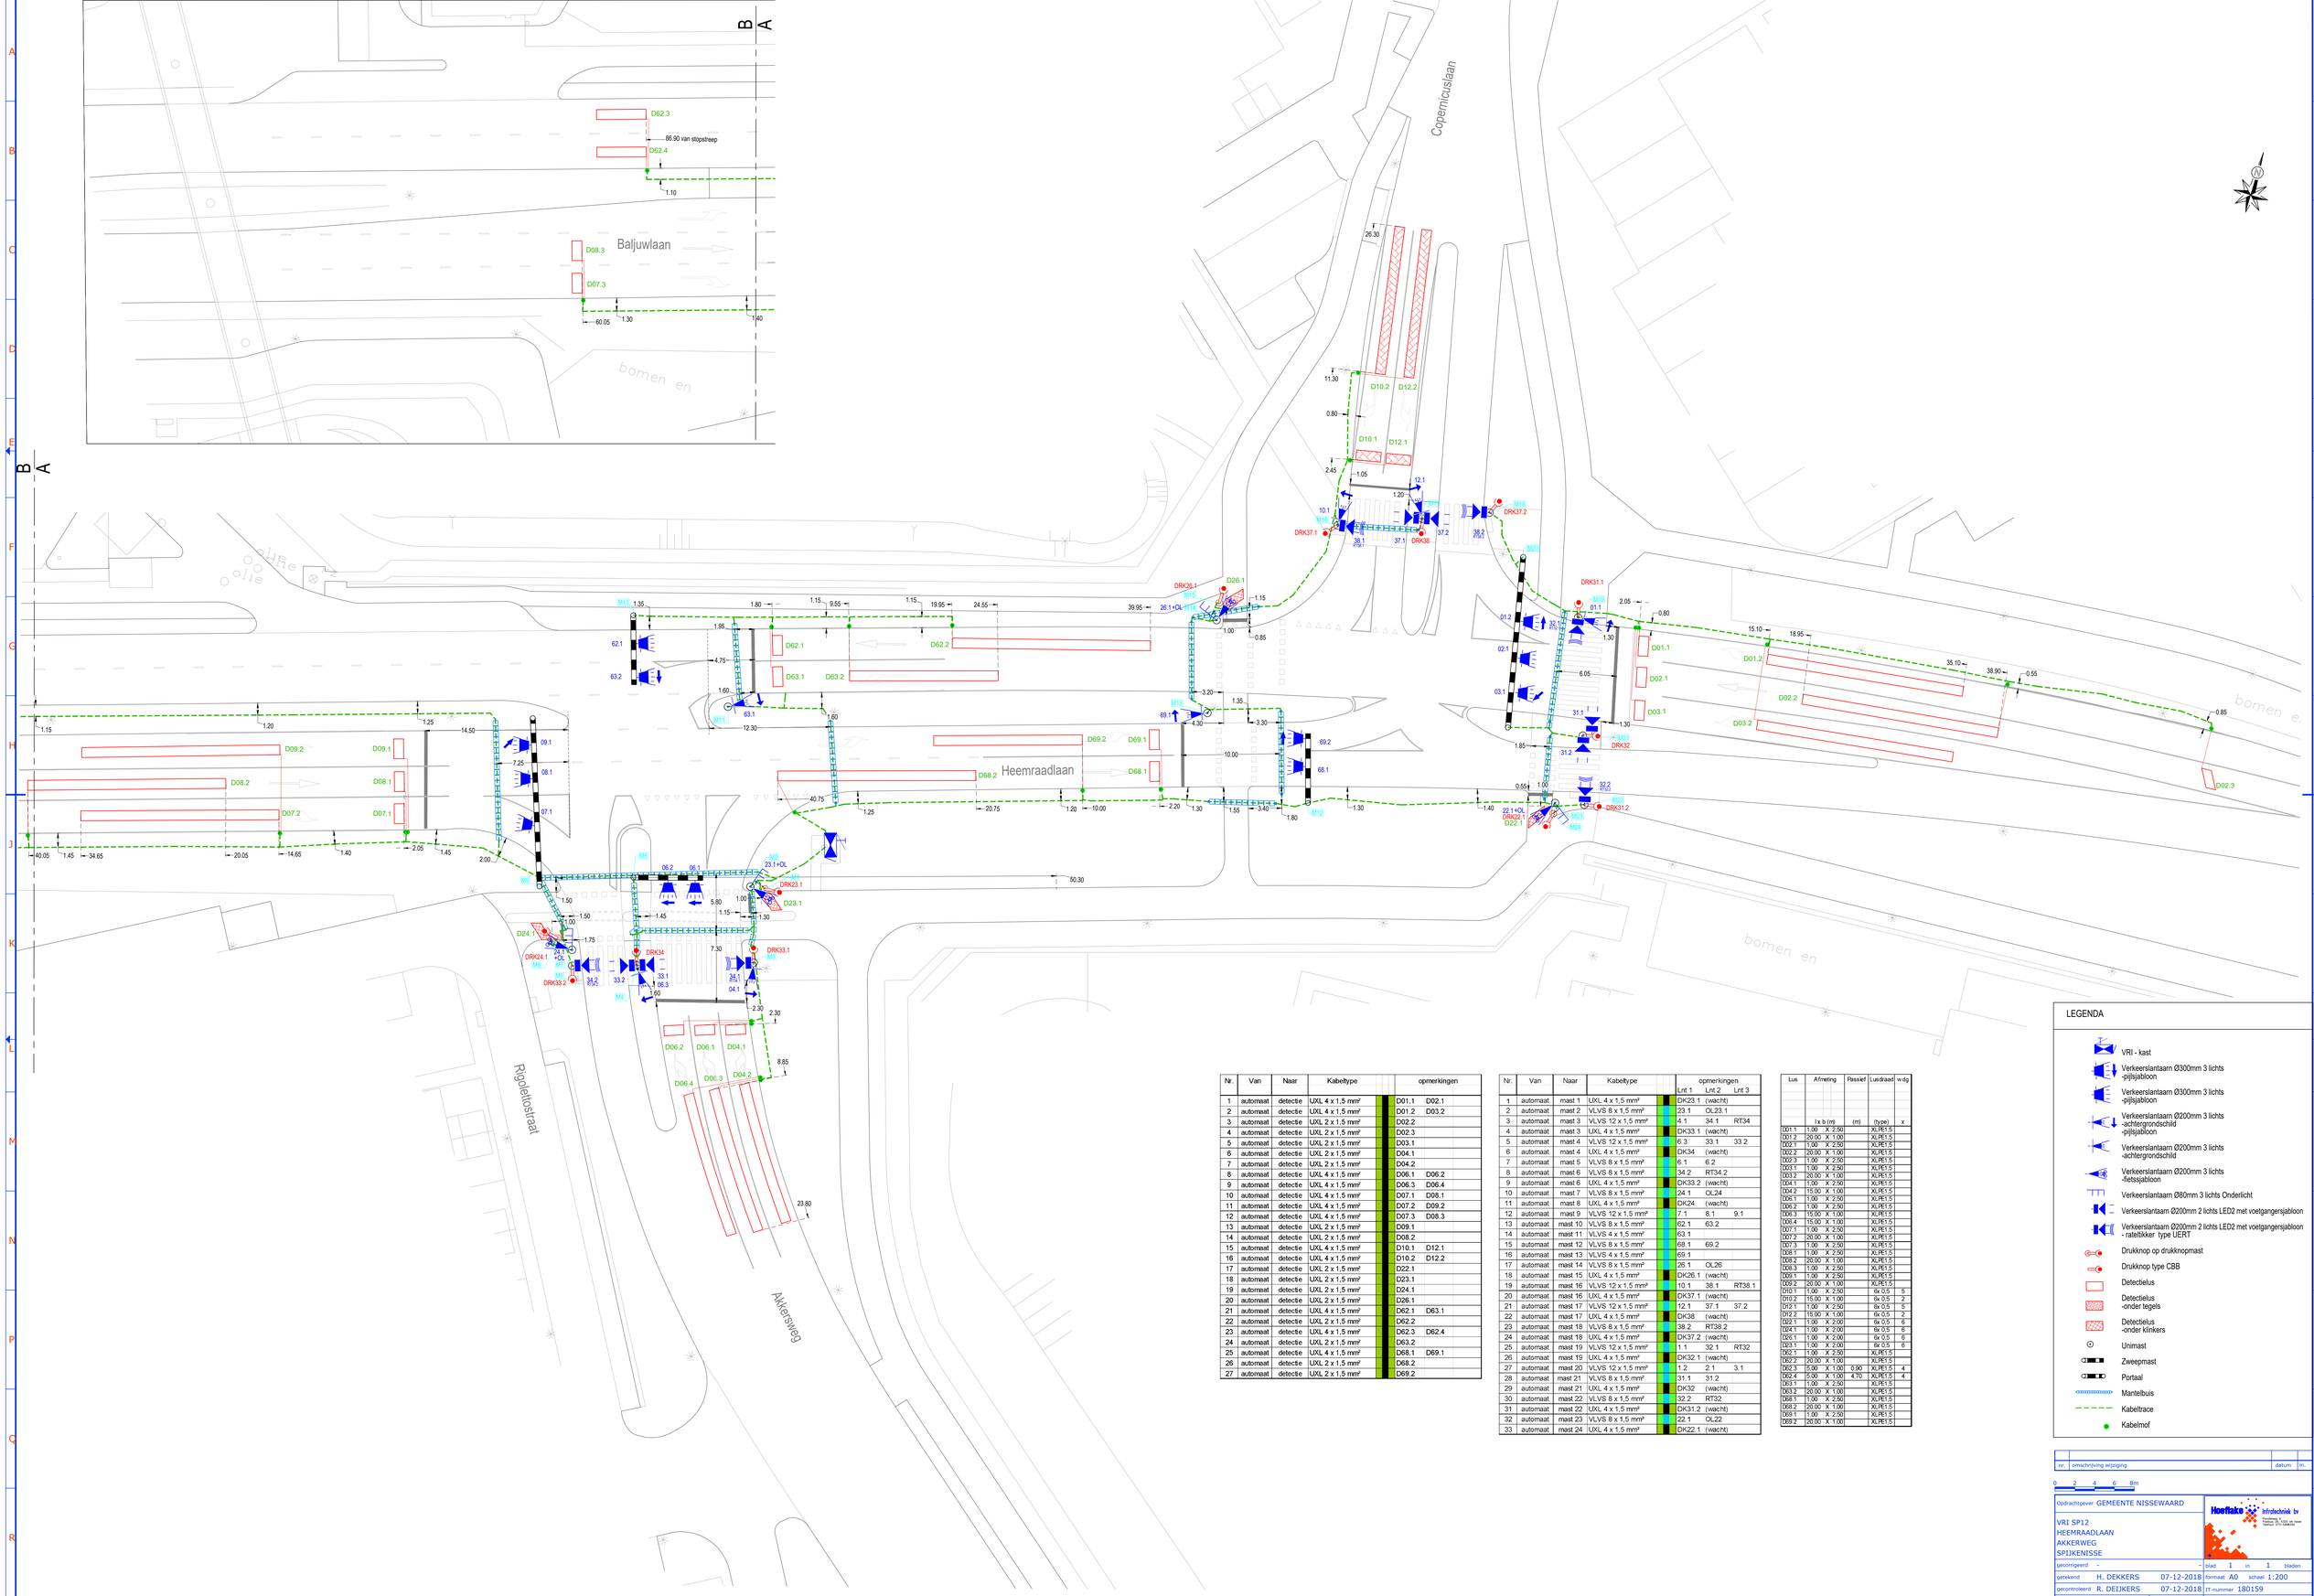


## LEGENDA

- VRI - kast
- Verkeerslantaarn Ø300mm 3 lichts -pijlsjabloon
- Verkeerslantaarn Ø300mm 3 lichts -pijlsjabloon
- Verkeerslantaarn Ø200mm 3 lichts -achtergrondschild -pijlsjabloon
- Verkeerslantaarn Ø200mm 3 lichts -achtergrondschild
- Verkeerslantaarn Ø200mm 3 lichts -fietssjabloon
- Verkeerslantaarn Ø80mm 3 lichts Onderlicht
- Verkeerslantaarn Ø200mm 2 lichts LED2 met voetgangersjabloon
- Verkeerslantaarn Ø200mm 2 lichts LED2 met voetgangersjabloon - rateflikker type UERT
- Drukknop op drukknopmast
- Drukknop type CBB
- Detectielus
- Detectielus -onder tegels
- Detectielus -onder klinkers
- Unimast
- Zweepmast
- Portaal
- Mantelbuis
- Kabeltrace
- Kabelmof

| Nr. | Van | Naar | Kabeltype | | | opmerkingen | |
|---|---|---|---|---|---|---|---|
| 1 | automaat | detectie | UXL 4 x 1,5 mm² | | | D01.1 | D02.1 |
| 2 | automaat | detectie | UXL 4 x 1,5 mm² | | | D01.2 | D03.2 |
| 3 | automaat | detectie | UXL 2 x 1,5 mm² | | | D02.2 | |
| 4 | automaat | detectie | UXL 2 x 1,5 mm² | | | D02.3 | |
| 5 | automaat | detectie | UXL 2 x 1,5 mm² | | | D03.1 | |
| 6 | automaat | detectie | UXL 2 x 1,5 mm² | | | D04.1 | |
| 7 | automaat | detectie | UXL 2 x 1,5 mm² | | | D04.2 | |
| 8 | automaat | detectie | UXL 4 x 1,5 mm² | | | D06.1 | D06.2 |
| 9 | automaat | detectie | UXL 4 x 1,5 mm² | | | D06.3 | D06.4 |
| 10 | automaat | detectie | UXL 4 x 1,5 mm² | | | D07.1 | D08.1 |
| 11 | automaat | detectie | UXL 4 x 1,5 mm² | | | D07.2 | D09.2 |
| 12 | automaat | detectie | UXL 4 x 1,5 mm² | | | D07.3 | D08.3 |
| 13 | automaat | detectie | UXL 2 x 1,5 mm² | | | D09.1 | |
| 14 | automaat | detectie | UXL 2 x 1,5 mm² | | | D08.2 | |
| 15 | automaat | detectie | UXL 4 x 1,5 mm² | | | D10.1 | D12.1 |
| 16 | automaat | detectie | UXL 4 x 1,5 mm² | | | D10.2 | D12.2 |
| 17 | automaat | detectie | UXL 2 x 1,5 mm² | | | D22.1 | |
| 18 | automaat | detectie | UXL 2 x 1,5 mm² | | | D23.1 | |
| 19 | automaat | detectie | UXL 2 x 1,5 mm² | | | D24.1 | |
| 20 | automaat | detectie | UXL 2 x 1,5 mm² | | | D28.1 | |
| 21 | automaat | detectie | UXL 4 x 1,5 mm² | | | D62.1 | D63.1 |
| 22 | automaat | detectie | UXL 2 x 1,5 mm² | | | D62.2 | |
| 23 | automaat | detectie | UXL 4 x 1,5 mm² | | | D62.3 | D62.4 |
| 24 | automaat | detectie | UXL 2 x 1,5 mm² | | | D63.2 | |
| 25 | automaat | detectie | UXL 4 x 1,5 mm² | | | D68.1 | D69.1 |
| 26 | automaat | detectie | UXL 2 x 1,5 mm² | | | D68.2 | |
| 27 | automaat | detectie | UXL 2 x 1,5 mm² | | | D69.2 | |

| Nr. | Van | Naar | Kabeltype | | | opmerkingen Lnt 1 | Lnt 2 | Lnt 3 |
|---|---|---|---|---|---|---|---|---|
| 1 | automaat | mast 1 | UXL 4 x 1,5 mm² | | | DK23.1 | (wacht) | |
| 2 | automaat | mast 2 | VLVS 8 x 1,5 mm² | | | 23.1 | OL23.1 | |
| 3 | automaat | mast 3 | VLVS 12 x 1,5 mm² | | | 4.1 | 34.1 | RT34 |
| 4 | automaat | mast 3 | UXL 4 x 1,5 mm² | | | DK33.1 | (wacht) | |
| 5 | automaat | mast 4 | VLVS 12 x 1,5 mm² | | | 6.3 | 33.1 | 33.2 |
| 6 | automaat | mast 4 | UXL 4 x 1,5 mm² | | | DK34 | (wacht) | |
| 7 | automaat | mast 5 | VLVS 8 x 1,5 mm² | | | 6.1 | 6.2 | |
| 8 | automaat | mast 6 | VLVS 8 x 1,5 mm² | | | 34.2 | RT34.2 | |
| 9 | automaat | mast 6 | UXL 4 x 1,5 mm² | | | DK33.2 | (wacht) | |
| 10 | automaat | mast 7 | VLVS 8 x 1,5 mm² | | | 24.1 | OL24 | |
| 11 | automaat | mast 8 | UXL 4 x 1,5 mm² | | | DK24 | (wacht) | |
| 12 | automaat | mast 9 | VLVS 12 x 1,5 mm² | | | 7.1 | 8.1 | 9.1 |
| 13 | automaat | mast 10 | VLVS 8 x 1,5 mm² | | | 62.1 | 63.2 | |
| 14 | automaat | mast 11 | VLVS 4 x 1,5 mm² | | | 63.1 | | |
| 15 | automaat | mast 12 | VLVS 8 x 1,5 mm² | | | 68.1 | 69.2 | |
| 16 | automaat | mast 13 | VLVS 4 x 1,5 mm² | | | 69.1 | | |
| 17 | automaat | mast 14 | VLVS 8 x 1,5 mm² | | | 26.1 | OL26 | |
| 18 | automaat | mast 15 | UXL 4 x 1,5 mm² | | | DK26.1 | (wacht) | |
| 19 | automaat | mast 16 | VLVS 12 x 1,5 mm² | | | 10.1 | 38.1 | RT38.1 |
| 20 | automaat | mast 16 | UXL 4 x 1,5 mm² | | | DK37.1 | (wacht) | |
| 21 | automaat | mast 17 | VLVS 12 x 1,5 mm² | | | 12.1 | 37.1 | 37.2 |
| 22 | automaat | mast 17 | UXL 4 x 1,5 mm² | | | DK38 | (wacht) | |
| 23 | automaat | mast 18 | VLVS 8 x 1,5 mm² | | | 38.2 | RT38.2 | |
| 24 | automaat | mast 18 | UXL 4 x 1,5 mm² | | | DK37.2 | (wacht) | |
| 25 | automaat | mast 19 | VLVS 12 x 1,5 mm² | | | 1.1 | 32.1 | RT32 |
| 26 | automaat | mast 19 | UXL 4 x 1,5 mm² | | | DK32.1 | (wacht) | |
| 27 | automaat | mast 20 | VLVS 12 x 1,5 mm² | | | 1.2 | 2.1 | 3.1 |
| 28 | automaat | mast 21 | VLVS 8 x 1,5 mm² | | | 31.1 | 31.2 | |
| 29 | automaat | mast 21 | UXL 4 x 1,5 mm² | | | DK32 | (wacht) | |
| 30 | automaat | mast 22 | VLVS 8 x 1,5 mm² | | | 32.2 | RT32 | |
| 31 | automaat | mast 22 | UXL 4 x 1,5 mm² | | | DK31.2 | (wacht) | |
| 32 | automaat | mast 23 | VLVS 8 x 1,5 mm² | | | 22.1 | OL22 | |
| 33 | automaat | mast 24 | UXL 4 x 1,5 mm² | | | DK22.1 | (wacht) | |

| Lus | Afmeting | | Passief | Lusdraad | w dg |
|---|---|---|---|---|---|
| | l x b (m) | (m) | (type) | | x |
| D01.1 | 1.00 X 2.50 | | XLPE1.5 | | |
| D01.2 | 20.00 X 1.00 | | XLPE1.5 | | |
| D02.1 | 1.00 X 2.50 | | XLPE1.5 | | |
| D02.2 | 20.00 X 1.00 | | XLPE1.5 | | |
| D02.3 | 1.00 X 2.50 | | XLPE1.5 | | |
| D03.1 | 1.00 X 2.50 | | XLPE1.5 | | |
| D03.2 | 20.00 X 1.00 | | XLPE1.5 | | |
| D04.1 | 1.00 X 2.50 | | XLPE1.5 | | |
| D04.2 | 15.00 X 1.00 | | XLPE1.5 | | |
| D06.1 | 1.00 X 2.50 | | XLPE1.5 | | |
| D06.2 | 1.00 X 2.50 | | XLPE1.5 | | |
| D06.3 | 15.00 X 1.00 | | XLPE1.5 | | |
| D06.4 | 15.00 X 1.00 | | XLPE1.5 | | |
| D07.1 | 1.00 X 2.50 | | XLPE1.5 | | |
| D07.2 | 20.00 X 1.00 | | XLPE1.5 | | |
| D07.3 | 1.00 X 2.50 | | XLPE1.5 | | |
| D08.1 | 1.00 X 2.50 | | XLPE1.5 | | |
| D08.2 | 20.00 X 1.00 | | XLPE1.5 | | |
| D08.3 | 1.00 X 2.50 | | XLPE1.5 | | |
| D09.1 | 1.00 X 2.50 | | XLPE1.5 | | |
| D09.2 | 20.00 X 1.00 | | XLPE1.5 | | |
| D10.1 | 1.00 X 2.50 | | 6x 0,5 | 5 | 2 |
| D10.2 | 15.00 X 1.00 | | 6x 0,5 | 2 | |
| D12.1 | 1.00 X 2.50 | | 6x 0,5 | 5 | |
| D12.2 | 15.00 X 1.00 | | 6x 0,5 | 2 | |
| D22.1 | 1.00 X 2.00 | | 6x 0,5 | 6 | |
| D24.1 | 1.00 X 2.00 | | 6x 0,5 | 6 | |
| D26.1 | 1.00 X 2.00 | | 6x 0,5 | 6 | |
| D23.1 | 1.00 X 2.00 | | 6x 0,5 | 6 | |
| D62.1 | 1.00 X 2.50 | | XLPE1.5 | | |
| D62.2 | 20.00 X 1.00 | | XLPE1.5 | | |
| D62.3 | 5.00 X 1.00 | 0.90 | XLPE1.5 | 4 | |
| D62.4 | 5.00 X 1.00 | 4.10 | XLPE1.5 | 4 | |
| D63.1 | 1.00 X 2.50 | | XLPE1.5 | | |
| D63.2 | 20.00 X 1.00 | | XLPE1.5 | | |
| D68.1 | 1.00 X 2.50 | | XLPE1.5 | | |
| D68.2 | 20.00 X 1.00 | | XLPE1.5 | | |
| D69.1 | 1.00 X 2.50 | | XLPE1.5 | | |
| D69.2 | 20.00 X 1.00 | | XLPE1.5 | | |

| nr. | omschrijving wijziging | datum | ch. |
|---|---|---|---|

0 2 4 6 8m

Opdrachtgever GEMEENTE NISSEWAARD

VRI SP12
HEEMRAADLAAN
AKKERWEG
SPIJKENISSE

Hoeftake Infratechniek bv

| | | | |
|---|---|---|---|
| gecorrigeerd | - | - | blad 1 in 1 bladen |
| getekend | H. DEKKERS | 07-12-2018 | formaat A0 schaal 1:200 |
| gecontroleerd | R. DEIJKERS | 07-12-2018 | IT-nummer 180159 |
| status | REVISIE | versie 3.0 | teknr 180159 VRI SP12 3.0 |

180159 VRI SP12 - 3.0.dwg

A0