


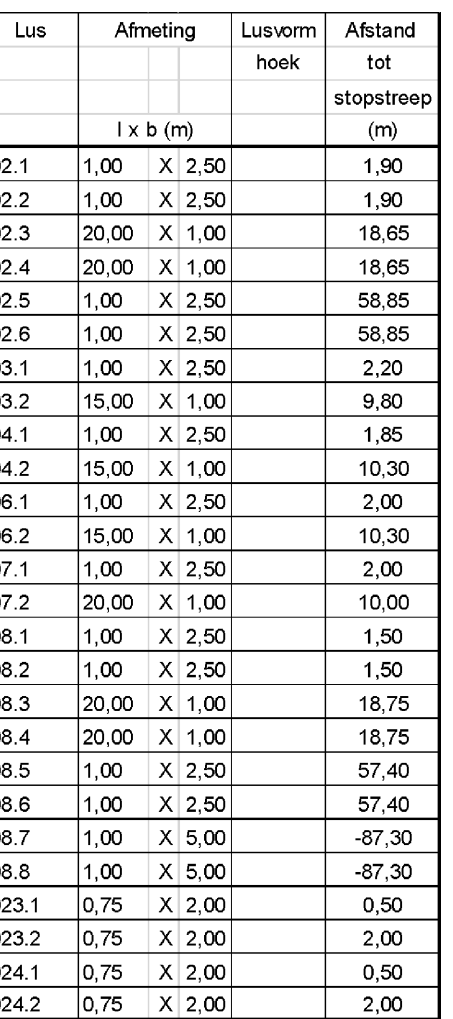

Nr.	Van	Naar	Kabeltype	Uit 1	Uit 2
1	afkomst	must	EOV-MKX 8 x 15 mm	2.1	2.2
2	afkomst	must	EOV-MKX 4 x 15 mm	3.1	
3	afkomst		EOV-MKX 4 x 15 mm	4.1	
4	afkomst		EOV-MKX 4 x 15 mm	5.1	OL
5	afkomst		EOV-MKX 4 x 15 mm	7.1	
6	afkomst	must	EOV-MKX 8 x 15 mm	8.1	B.2
7	afkomst	must	EOV-MKX 8 x 15 mm	9.1	OL
8	afkomst	must	EOV-MKX 8 x 15 mm	24.1	OL
9	afkomst	must	VLS 4 x 15 mm	DK23.0	(waakt)
10	afkomst	must	VLS 4 x 15 mm	DK24.0	(waakt)



- | | |
|---|---|
|  | VRi - kast |
|  | Verkeerslantaarn Ø300mm 3 lichts achtergrondschild |
|  | Verkeerslantaarn Ø300mm 3 lichts achtergrondschild -pijlsjablon |
|  | Verkeerslantaarn Ø200mm 3 lichts achtergrondschild |
|  | Verkeerslantaarn Ø200mm 3 lichts achtergrondschild -pijlsjablon |
|  | Verkeerslantaarn Ø200mm 3 lichts -fietssjablon |
|  | Verkeerslantaarn Ø80mm 3 lichts Ond |
|  | Drukknop op drukknopmast |
|  | Detectieluis |
|  | Unimast |
|  | Zweepmast |
|  | Kabelmof |

MARKERING IS INDICATIEF M.U.V. STOPSTREPEN



nr.	omschrijving wijziging	datum	in.
-----	------------------------	-------	-----

Opdrachtgever: GEMEENTE NISSEWAARD		 Hoefiak Informatiek bv Postbus 100 3820 AB NISSEWAARD	
VRI SP13 BALJUWLAAN OUVERTURELAAN SPIJKENISSE			
gecoördineerd		-	blad 1 in 1 bladen
getekend	H. DEKKERS	27-05-2019	formaat AO schaal 1:200
gecontroleerd	R. DEJKERS	27-05-2019	IT-nummer 180159
	REVISIE	versie 3.1	tekst 180159 VRI SP13 3.1
22		23	A0
©2019 alle status, 2.1.18			