Van	Naar	Doorsnede
Automaat	Lnt 26.1+Sec	VL EO-YMeKaszh 8x1,5
Automaat	CBB 26.0	UXL 4x1,5
Automaat	Lus D26.1	UXL 2x1,5
Automaat	Lnt 10.1	VL EO-YMeKaszh 4x1,5
Automaat	Lus D10.1	UXL 2x1,5
Automaat	Lus D12.1	UXL 2x1,5
Automaat	Lus D10.2	UXL 2x1,5
Automaat	Lus D12.2	UXL 2x1,5
Automaat	Lnt 12.1	VL EO-YMeKaszh 4x1,5
Automaat	Lus D68.2	UXL 2x1,5
Automaat	Lus D48.1	UXL 2x1,5
Automaat	Lus D68.1	UXL 2x1,5
Automaat	Lnt 82.1+Sec	VL EO-YMeKaszh 8x1,5
Automaat	CBB 82.0	UXL 4x1,5
Automaat	Lus D82.1	UXL 2x1,5
Automaat	Lnt 48.1+68.1+92.2+RT32.1	VL EO-YMeKaszh 16x1,5
Automaat	CBB 32.1	UXL 4x1,5
Automaat	Lnt 68.2+32.1+32.2	VL EO-YMeKaszh 12x1,5
Automaat	CBB 92.1	UXL 4x1,5
Automaat	Lnt 86.1+Sec+92.1+RT32.2	VL EO-YMeKaszh 16x1,5
Automaat	CBB 32.2	UXL 4x1,5
Automaat	CBB 86.0	UXL 4x1,5
Automaat	Lus D86.1	UXL 2x1,5

Van	Naar	Doorsnede
Automaat	Lnt 2.1+62.1	VL EO-YMeKaszh 8x1,5
Automaat	Lus D42.1	UXL 2x1,5
Automaat	Lus D62.1	UXL 2x1,5
Automaat	Lus D62.2	UXL 2x1,5
Automaat	Lnt 62.2	VL EO-YMeKaszh 4x1,5
Automaat	Lus D22.1	UXL 2x1,5
Automaat	CBB 22.0	UXL 4x1,5
Automaat	Lnt 22.1+Sec+91.1+RT31.2	VL EO-YMeKaszh 16x1,5
Automaat	CBB 31.2	UXL 4x1,5
Automaat	Lnt 02.2+31.1+31.2	VL EO-YMeKaszh 12x1,5
Automaat	CBB 91.1	UXL 4x1,5
Automaat	Lus D02.1	UXL 2x1,5
Automaat	Lnt 01.1+02.1=91.2+RT31.1	VL EO-YMeKaszh 16x1,5
Automaat	CBB 31.1	UXL 4x1,5
Automaat	Lus D01.1	UXL 2x1,5
Automaat	Lus D01.2	UXL 2x1,5
Automaat	Lus D02.2	UXL 2x1,5
Automaat	Lnt 36.2+58.1+RT362	VL EO-YMeKaszh 12x1,5
Automaat	CBB 36.1	UXL 4x1,5
Automaat	Lus D58.1	UXL 2x1,5
Automaat	Lnt 08.1+36.1+95.2+RT35.1	VL EO-YMeKaszh 16x1,5
Automaat	CBB 35.1	UXL 4x1,5
Automaat	CBB 36.2	UXL 4x1,5
Automaat	Lnt 26.2+Sec	VL EO-YMeKaszh 8x1,5
Automaat	CBB 26.2	UXL 4x1,5

Van	Naar	Doorsnede
Automaat	Lus D08.1	UXL 2x1,5
Automaat	Lus D09.1	UXL 2x1,5
Automaat	Lus D09.2	UXL 2x1,5
Automaat	Lus D08.2	UXL 2x1,5
Automaat	Lnt 08.2+09.1+35.1+35.2	VL EO-YMeKaszh 16x1,5
Automaat	CBB 95.1	UXL 4x1,5
Automaat	Lnt 95.1+RT5.2	VL EO-YMeKaszh 8x1,5
Automaat	CBB 35.2	UXL 4x1,5

Detectortabel

Type lusdraad: asfalt :XLPE/XLPE; overige: YMvK

Type feeder:

Lusconfiguratie				Kabel			Tot.zelf-inductie	Vetag	Aansl-iiting	Detectie-unit					Functie						
				lus	Feeder								Type en volgnr.								
Detectornummer	Wegverharding	Afmeting lus	lusvorm/hoek	Aantal wdgn.	lengte	kabelnr.	Berekend	Gemeten d.d.	afregeling condensator	parallel	serieel	plaats	MD8	MDU 16	volgnr. ingang	Aanvragen	Verlengen	Tellen	Filedetectie	Snelheids det.	Selectieve det.
D011	A	3X1	1									1			1						
D012	A	15X1	15									1			2						
D021	A	3X1	1									1			3						
D022	A	20X1	20									1			4						
D081	A	4X1	1									1			5						
D082	A	15X1	20									1			6						
D091	A	4X1	1									1			7						
D092	A	15X1	10									1			8						
D101	A	3X1	1									2			1						
D102	A	15X1	15									2			2						
D121	A	3X1	1									2			3						
D122	A	15X1	15									2			4						
D221	A	1X3	5	5								2			5						
D261	A	1X2	10									2			6						
D421	A	4X1	2	4								3			7						
D481	A	2X1	2	4								3			8						
D581	A	4X1	1	4								2			7						
D621	A	2X1	1	4								3			1						
D622	A	15X1	20	3								3			2						
D681	A	2X1	1	4								3			3						
D682	A	15X1	20	3								3			4						
D821	T	1X2	1									3			5						
D861	T	1X2	1									3			6						

SYMBOOL	VERKLARING
	AUTOMAAT (AUT)
	SEKTIEKAST (SK)
	OV-KAST
	VOORWAARSCHUWINGSSEIN (VWS)
	2 LICHTS LANTAARN 20CM TYPE "MAASTRICHT"
	2 LICHTS LANTAARN 20CM
	1 LICHTS LANTAARN 20CM (EVT KNIPPER)
	3 LICHTS LANTAARN 20CM VOORZEN VAN ACHTERGRONDSCHILD
	1 LICHTS LANTAARN 30CM (EVT KNIPPER)
	2 LICHTS LANTAARN 30CM (EVT KNIPPER)
	3 LICHTS LANTAARN 30CM VOORZEN VAN ACHTERGRONDSCHILD
	SEC. LANTAARN IN LED 2 MET WACHTTIJDVOORSPELLER
	BUSLANTAARN (9-00G)
	KAR-ANTENNE
	SCHEMERSCHAKELAAR
	DRUKKNOP (DRK)
	CROSSMASTER BRIGHT BUTTON (CBB)
	BEL
	RADAR (RD)
	ROODLICHTCAMERA (RLC)
	UITLEGGER
	PORTAAL
	MANTELBUIS
	DETECTIELUS

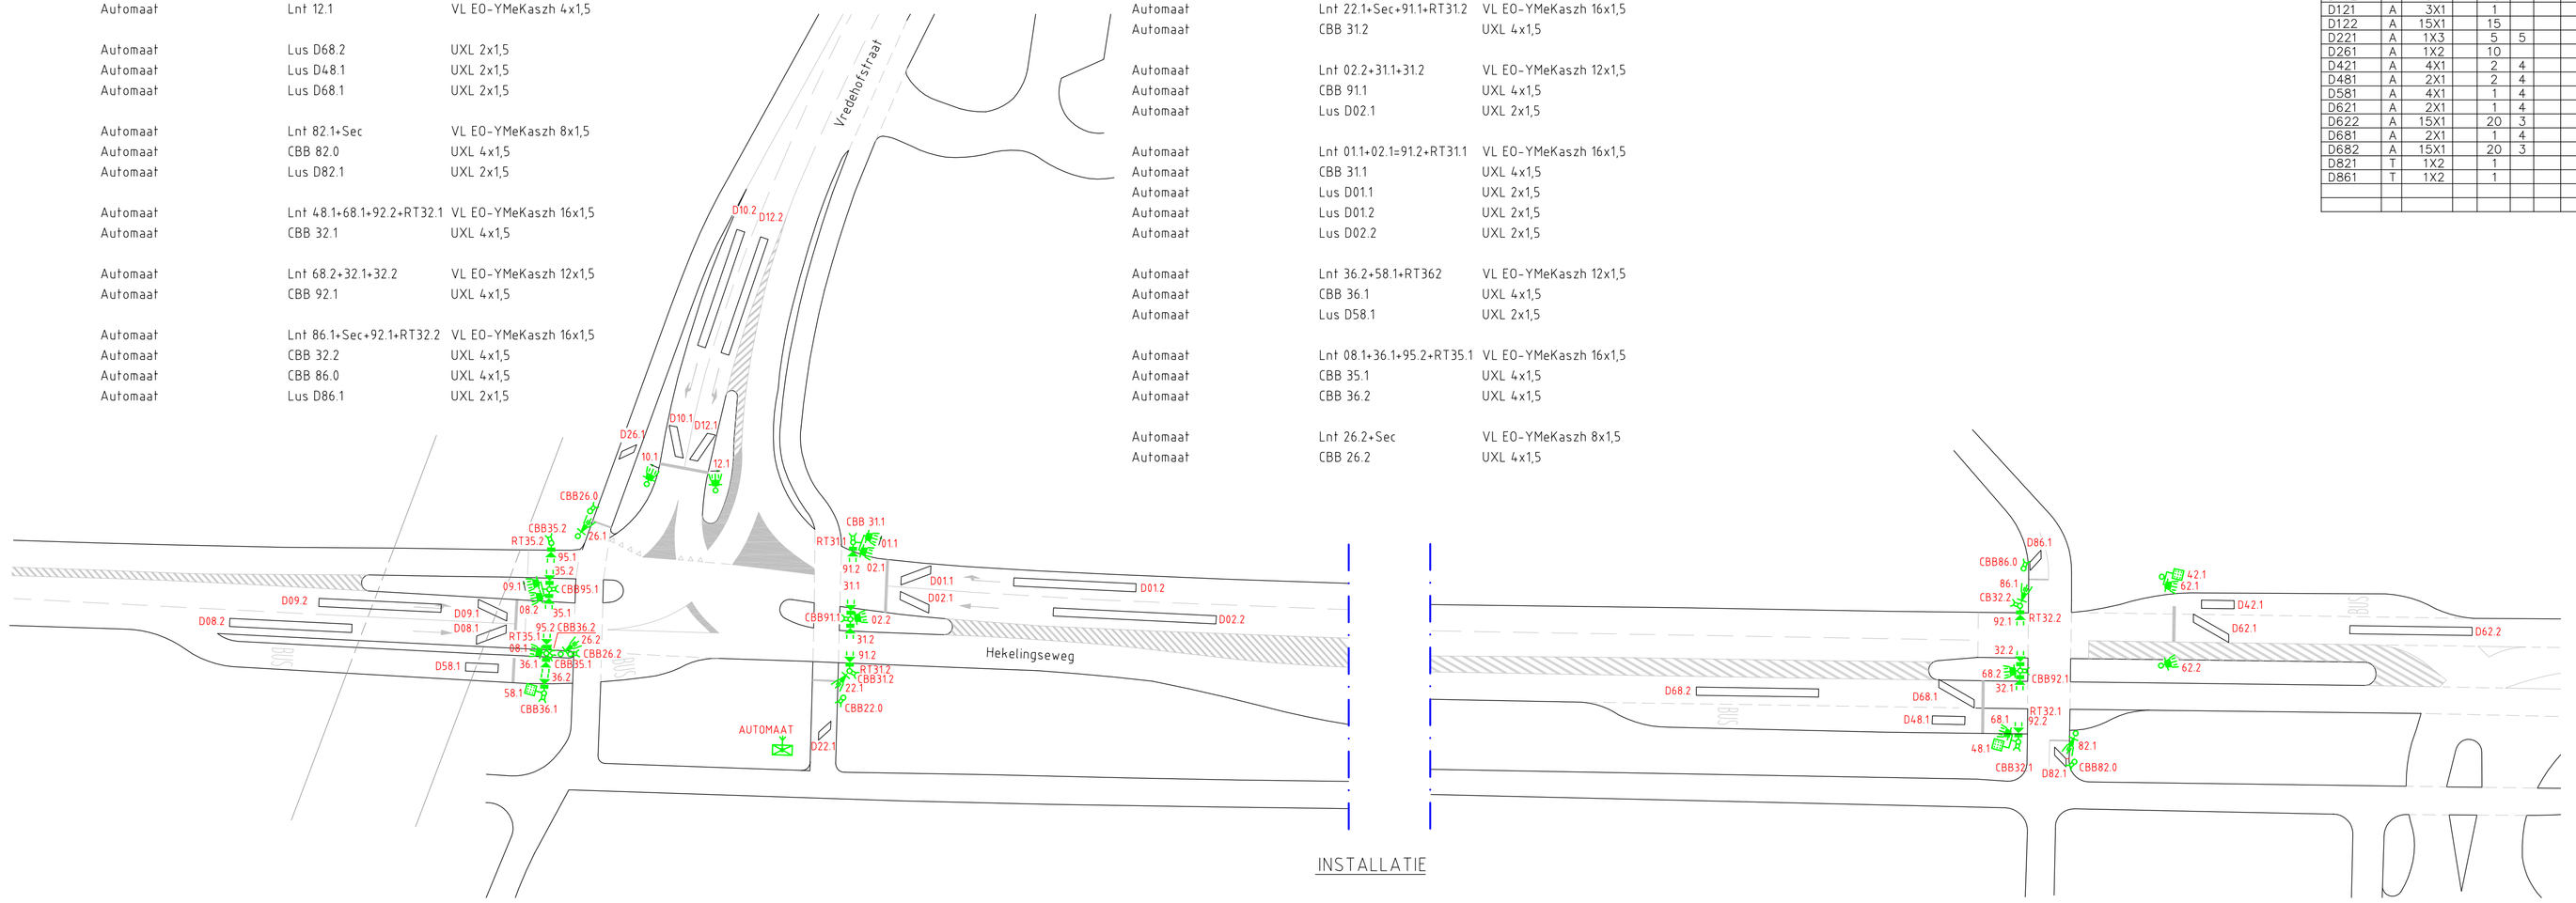

INSTALLATIE

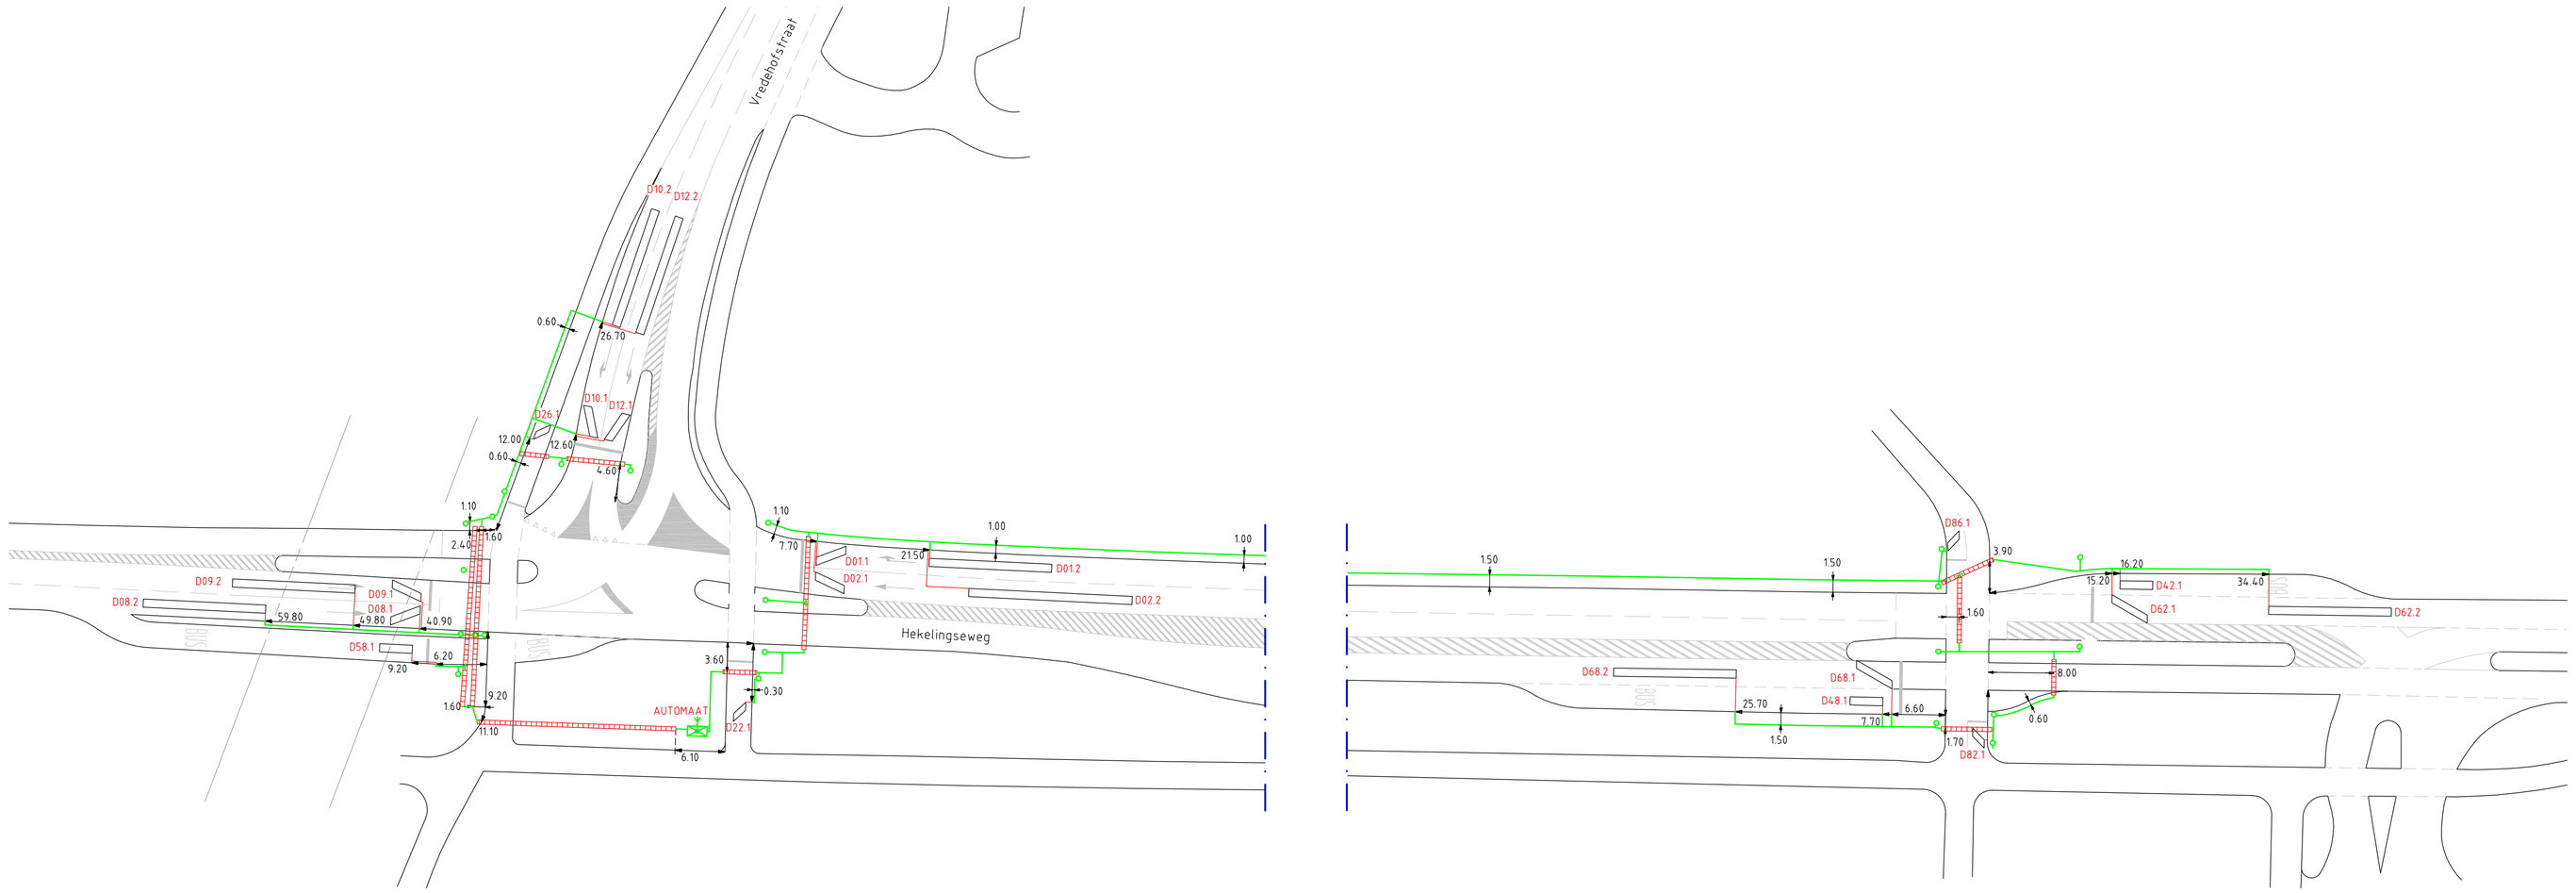

MANTELBUIZEN + BEKABELING

OPMERKING NIET NADER AANGEGEVEN MANTELBUIZEN ZIJN BESTAAND OF DOOR DERDEN AANGEBRACHT. DE LANTAARNS ZIJN UITGEVOERD IN LED-1.

Uitg	Gewijzigd	Datum	Gecontroleerd	Datum	Omschrijving
	M.Schluter	16-03-2012			

Spijkenisse
Hekelingseweg/ Vredehofstraat
VT45-0590
REVISIETEKENING

	Naam	Datum	Versie	Formaat
Getekend	Imtech	19-11-2002	0	A1
Geconfr.:			Uitgave	Schaal
Aantal bladen:				1:500

Vialis Infratechniek
Molenstraat 14
4033 AV Lienden
Postbus 6241
4000 HE Tiel
Tel.:(0344) 60 97 50
Fax:(0344) 60 97 51

AS-BUILT

A1-2012-730221

D:\TEKENBUREAU GERT\VIALIS\730221 SPIJKENISSE\A1-2012-730221.DWG