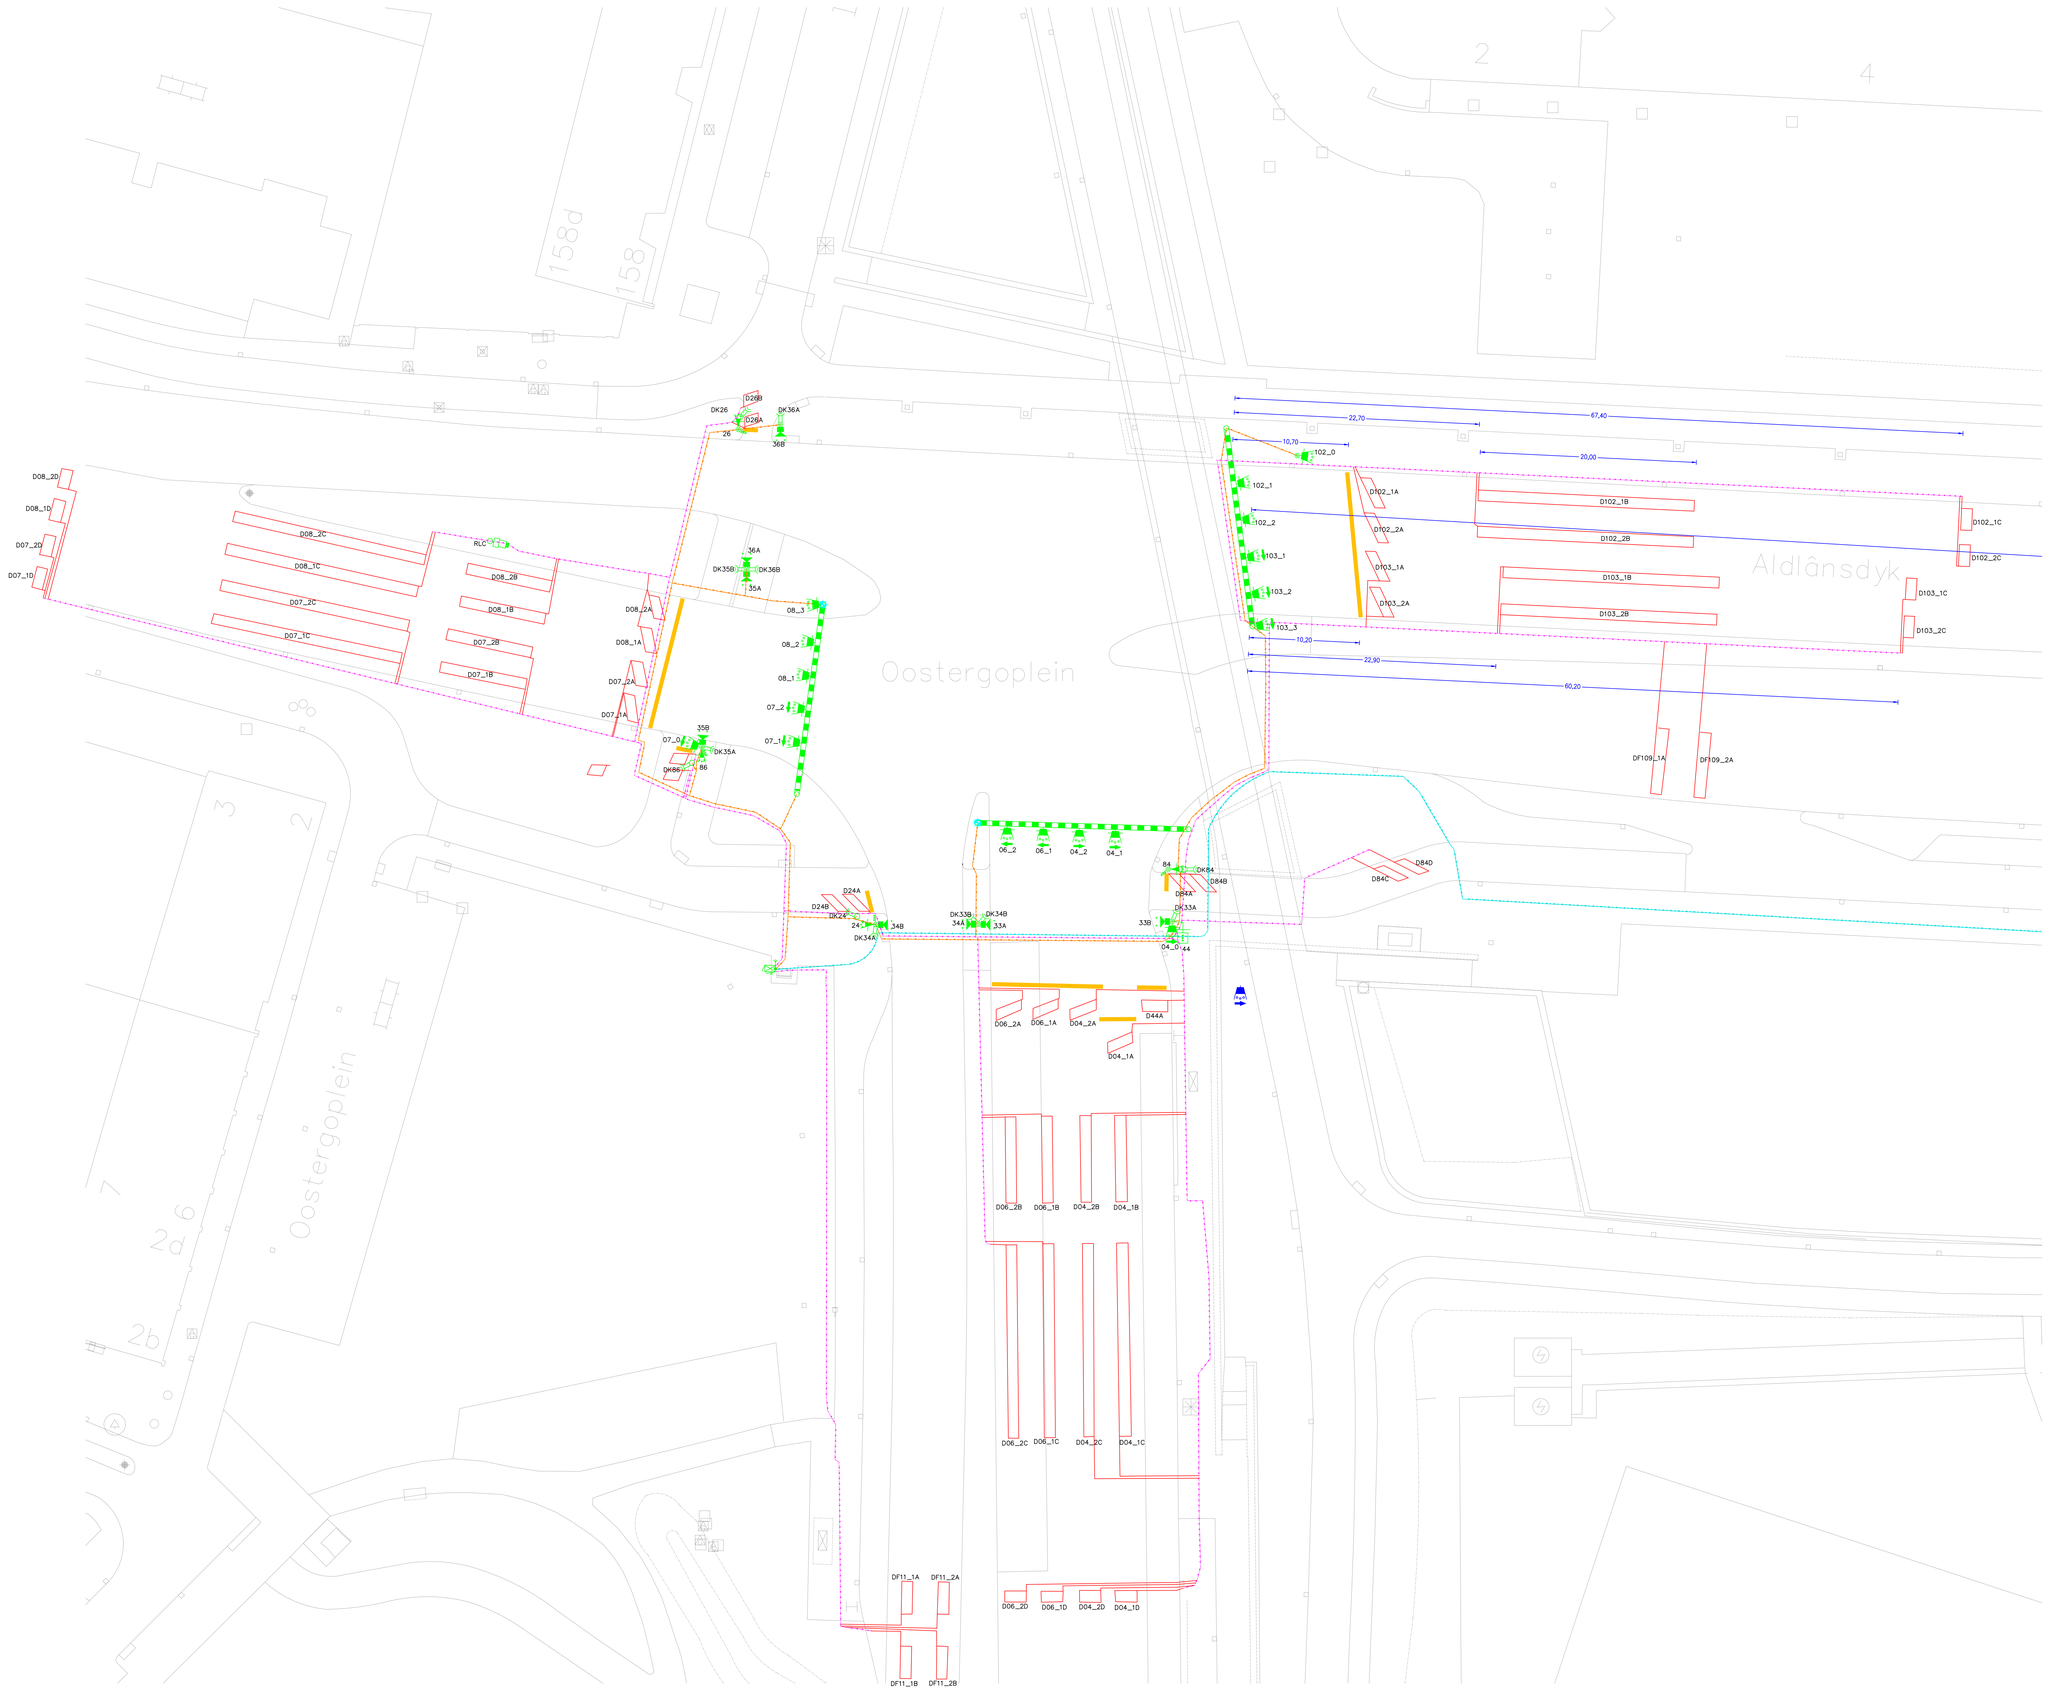

Detectortabel : Overijsseleweg															
90879/135400	Lusconfiguratie				Aansluiting	Detector-unit									
Detector nummer	Wegsamhanding	Afmeting lus	Lusvorm/hoek	Afstand lot stopstreep	Aantal aansluitingen	Parallel	Serieel						Videodetectie	Sel. detectie	Prefab lussen
D102_1A		1X2,70	60°	1	5										
D102_1B		20X1		13	2										
D102_1C		1X2,5		58	5										
D102_2A		1X2,70	60°	1	5										
D102_2B		20X1		13	2										
D102_2C		1X2,5		58	5										
D103_1A		1X2,70	60°	1	5										
D103_1B		20X1		13	2										
D103_1C		1X2,5		51	5										
D103_2A		1X2,70	60°	1	5										
D103_2B		20X1		13	2										
D103_2C		1X2,5		51	5										
DF103A**		1X3		108	4										
DF103B**		1X3		112	4										
D04_1A		1X3	60°	1	4										
D04_1B		8X1		12	3										
D04_1C		18X1		24	2										
D04_1D		1X2		59	5										
D04_2A		1X3	60°	1	4										
D04_2B		8X1		12	3										
D04_2C		18X1		24	2										
D04_2D		1X2		59	5										
D06_1A		1X3	60°	1	4										
D06_1B		8X1		12	3										
D06_1C		18X1		24	2										
D06_1D		1X2		59	5										
D06_2A		1X3	60°	1	2										
D06_2B		8X1		12	3										
D06_2C		18X1		24	5										
D06_2D		1X2		59	5										
D07_1A		1X3	60°	1	4										
D07_1B		8X1		12	3										
D07_1C		18X1		24	2										
D07_1D		1X2		59	5										
D07_2A		1X3	60°	1	4										
D07_2B		8X1		12	3										
D07_2C		18X1		24	2										
D07_2D		1X2		59	5										
D08_1A		1X3	60°	1	4										
D08_1B		8X1		12	3										
D08_1C		18X1		24	2										
D08_1D		1X2		59	5										
D08_2A		1X3	60°	1	4										
D08_2B		8X1		12	3										
D08_2C		18X1		24	2										
D08_2D		1X2		59	5										
D11_1A		3X1		44	4										
D11_1B		3X1		50	4										
D11_2A		3X1		44	4										
D11_2B		3X1		50	4										
D24A		1X2,5	60°	0	5										
D24B		1X2,5	60°	2	5										
D26A		1X2,5	60°	0	5										
D26B		1X2,5	60°	2	5										
D44A		1X3		1	4										
D84A		1X3	60°	0	4										
D84B		1X3	60°	2	4										
D84C		1X3	60°	20	4										
D84D		1X3	60°	22	4										
D86A		1X3	60°	0	4										
D86B		1X3	60°	2	4										
DF109_1A*		1X6		100	4										
DF109_2A*		1X6		100	4										

* VIA KOPPELKABEL NAAR VT450951
** VIA KOPPELKABEL VAN VT450951

LEGENDA

- detectielus
- mantelbuis
- portaal
- detectiekabel
- Int-kabel
- koppelkabel
- stopstreep
- verkeersregelautomaat
- 3 lichts 30 cm lantaarn in led (auto's) (achtergrondschild)
- 3 lichts 20 cm lantaarn in led (fietsers) (achtergrondschild)
- onderlicht (fietsers)
- 2 lichts 20 cm lamp in led (voetgangers)
- drukknop met terugsignalering
- roodlichtcamera
- negenoog achtergrondschild
- mast
- drukknopmast
- combinatiemast openbare verlichting en a.n.w.b.

0 — 10 meter

C	Wijz. conf. det. lus-stek 1:2,3		
B	Overgangsteeg		
A	Konsport K14		
GEWIJZIGD			

Aldlansdyk - Oostergoplein - Julianalaan te Leeuwarden

KRP 14

Revisietekening

Ziut

Team NOORD-OOST
Locatie Apeldoorn
www.Ziut.nl

GETEKEND
Tekenaar : WNu
SCHAAL : 1:200
FORMAAT: A1 (P)
BLAD 1 VAN 2
PROJECTNUMMER 4026241
TEKENING NR. A1