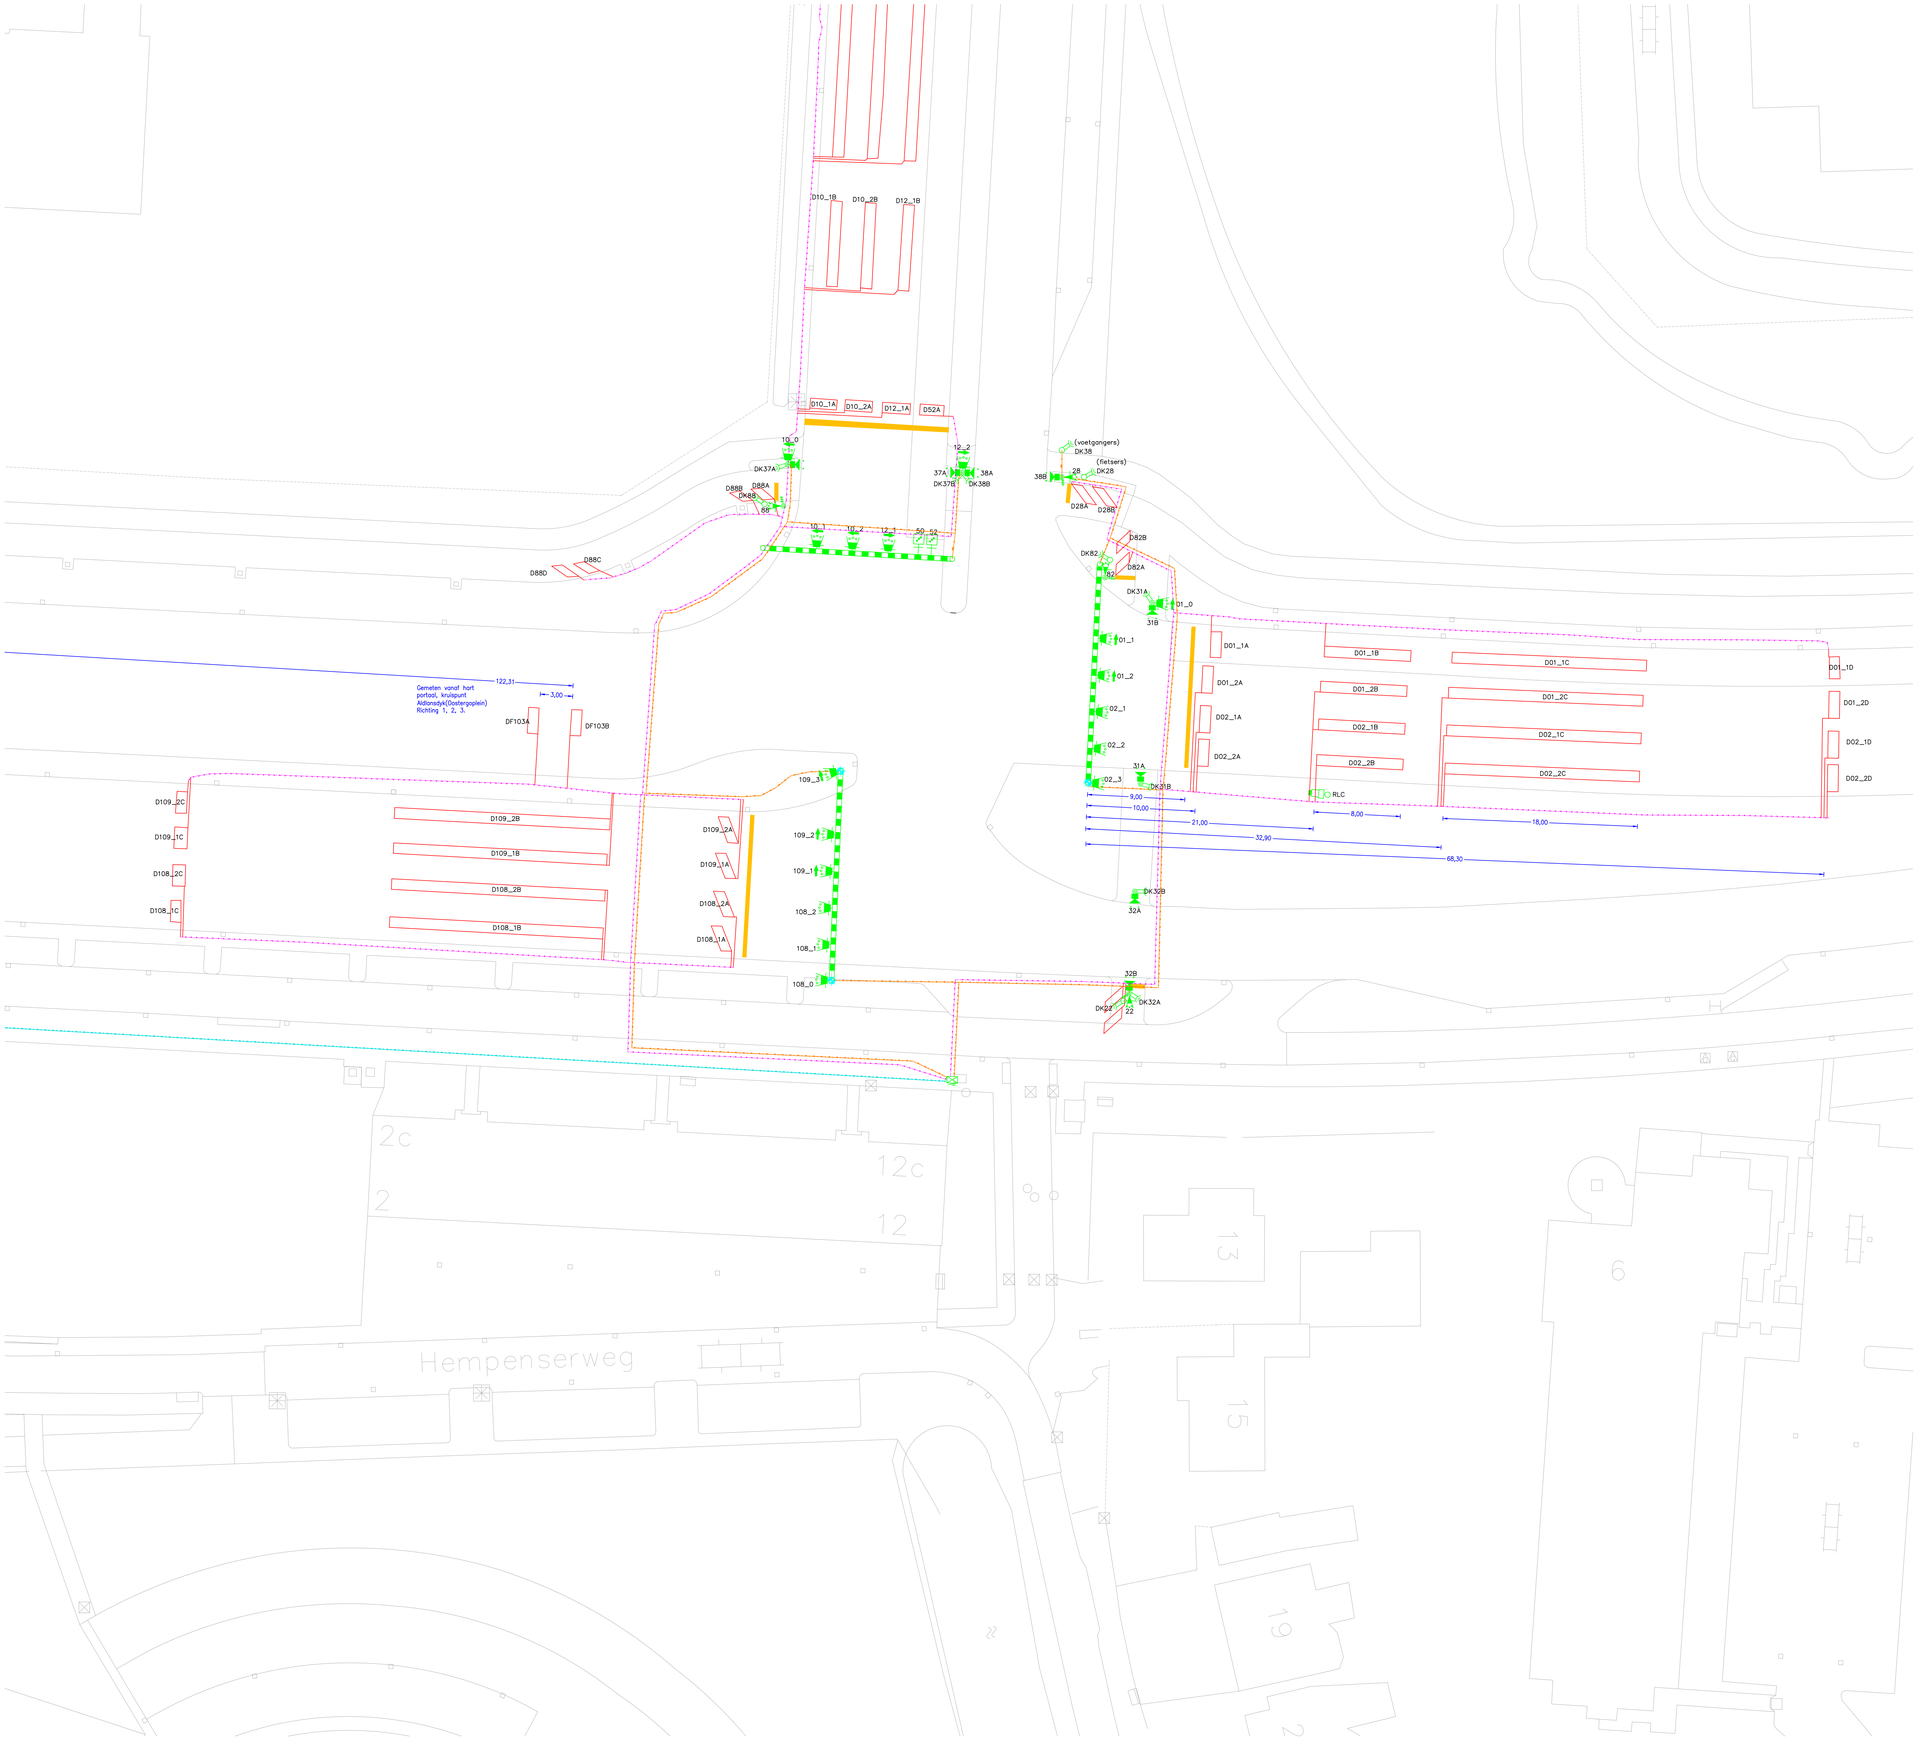

Detectortabel : Oostergoweg

90879/135400	Lusconfiguratie				Aansluiting		Detector-unit							
Detector nummer	Meetuitsturing	Afmeting lus	Lusvorm/Frees	Afstand lus stopstreep	Aantal aardingen	Parallel	Serieel					Videodetectie	Sol. detectie	Fietsb. lussen
D011_A		1X3	60°	1	5									
D011_B		8X1		12	3									
D011_C		18X1		24	2									
D011_D		1X3		59	4									
D012_A		1X2.30		1	5									
D012_B		8X1		12	3									
D012_C		18X1		24	2									
D012_D		1X2.30		59	5									
D021_A		1X2.30		1	5									
D021_B		8X1		12	3									
D021_C		18X1		24	2									
D021_D		1X2.40		59	5									
D022_A		1X2.30		1	5									
D022_B		8X1		12	3									
D022_C		18X1		24	2									
D022_D		1X2.40		59	5									
DF103A*		1X3		108	4									
DF103B*		1X3		112	4									
D108_1A		1X3	60°	1	4									
D108_1B		20X1		15	2									
D108_1C		1X3		53	4									
D108_2A		1X3	60°	1	4									
D108_2B		20X1		15	2									
D108_2C		1X3		53	4									
D109_1A		1X3	60°	1	4									
D109_1B		20X1		15	2									
D109_1C		1X3		53	4									
D109_2A		1X3	60°	1	4									
D109_2B		20X1		15	2									
D109_2C		1X3		53	4									
DF109_1A **		3X1		110	4									
DF109_2A **		3X1		110	4									
D101_A		1X3	60°	1	4									
D101_B		8X1		12	3									
D101_C		18X1		24	2									
D101_D		1X3		59	4									
D102_A		1X2.30	60°	1	5									
D102_B		8X1		12	3									
D102_C		18X1		24	2									
D102_D		1X3		59	4									
D121_A		1X3	60°	1	4									
D121_B		8X1		12	3									
D121_C		18X1		24	2									
D121_D		1X3		59	4									
D22A		1X2.5		0	5									
D22B		1X2.5		2	5									
D28A		1X2.5		0	5									
D28B		1X2.5		2	5									
D52A		1X3	60°	1	4									
D82A		1X2.5		0	5									
D82B		1X2.5		2	5									
D88A		1X2.5		20	5									
D88B		1X2.5		22	5									

* VIA KOPPELKABEL NAAR VT450952
** VIA KOPPELKABEL VAN VT450952

LEGENDA

- detectielus
- mantelbuis
- portaal
- detectiekabel
- Int-kabel
- koppelkabel
- stopstreep
- verkeersregelautomaat
- 3 lichts 30 cm lantaarn in led (auto's) (achtergrondschild)
- 3 lichts 20 cm lantaarn in led (fietsers) (achtergrondschild)
- onderlicht (fietsers)
- 2 lichts 20 cm lamp in led (voetgangers)
- drukknop met terugsignalering
- roodlichtcamera
- negenoog achtergrondschild
- mast
- drukknopmast
- combinatiemast openbare verlichting en a.n.w.b.

0 — 10 meter

C	Wijz. conf. det. lus	
B	Oostergoweg	
A	Kruisprof K50	
GEWIJZIGD		

Oostergoweg - Aldlansdyk te Leeuwarden

KRP 50

Revisietekening

GETEKEND
Tekenaar : WNu
SCHAAL : 1:200
FORMAAT : A1 (P)
BLAD 2 VAN 2

Ziut

Team NOORD-OOST
Locatie Apeldoorn
www.Ziut.nl

PROJECTNUMMER 4026241

TEKENING NR. A2