


- Legenda:**
- Verkeersregelsituatie
 - Lantaarn met schild 300mm
 - Lantaarn met schild 300mm + pijlspijl
 - Lantaarn met schild 200mm
 - Lantaarn met schild 200mm + pijlspijl
 - Lantaarn 200mm + fietspijlen
 - Lantaarn voetganger
 - Zakspijl
 - Parkeer
 - Onderlicht met wachtpijlspijl
 - Bosch lantaarn met parallel + 2x
 - Drukrop
 - Kabeltracé
 - Heidebus
 - Deftelbus
 - Deftelbus

A	REVISIE		KVE	JBO	01-03-2023
versie	Omschrijving		Get	Dec	Datum

PROJECT	VRI KP Dammelaan / Wollegaast te Leeuwarden	PROJECTNR -
OPDRACHTGEVER	Gemeente leeuwarden	FORMAAT - A0
ONDERWERP	REVISIE	SCHAL - 1:500
		BLAD - 1 / 1

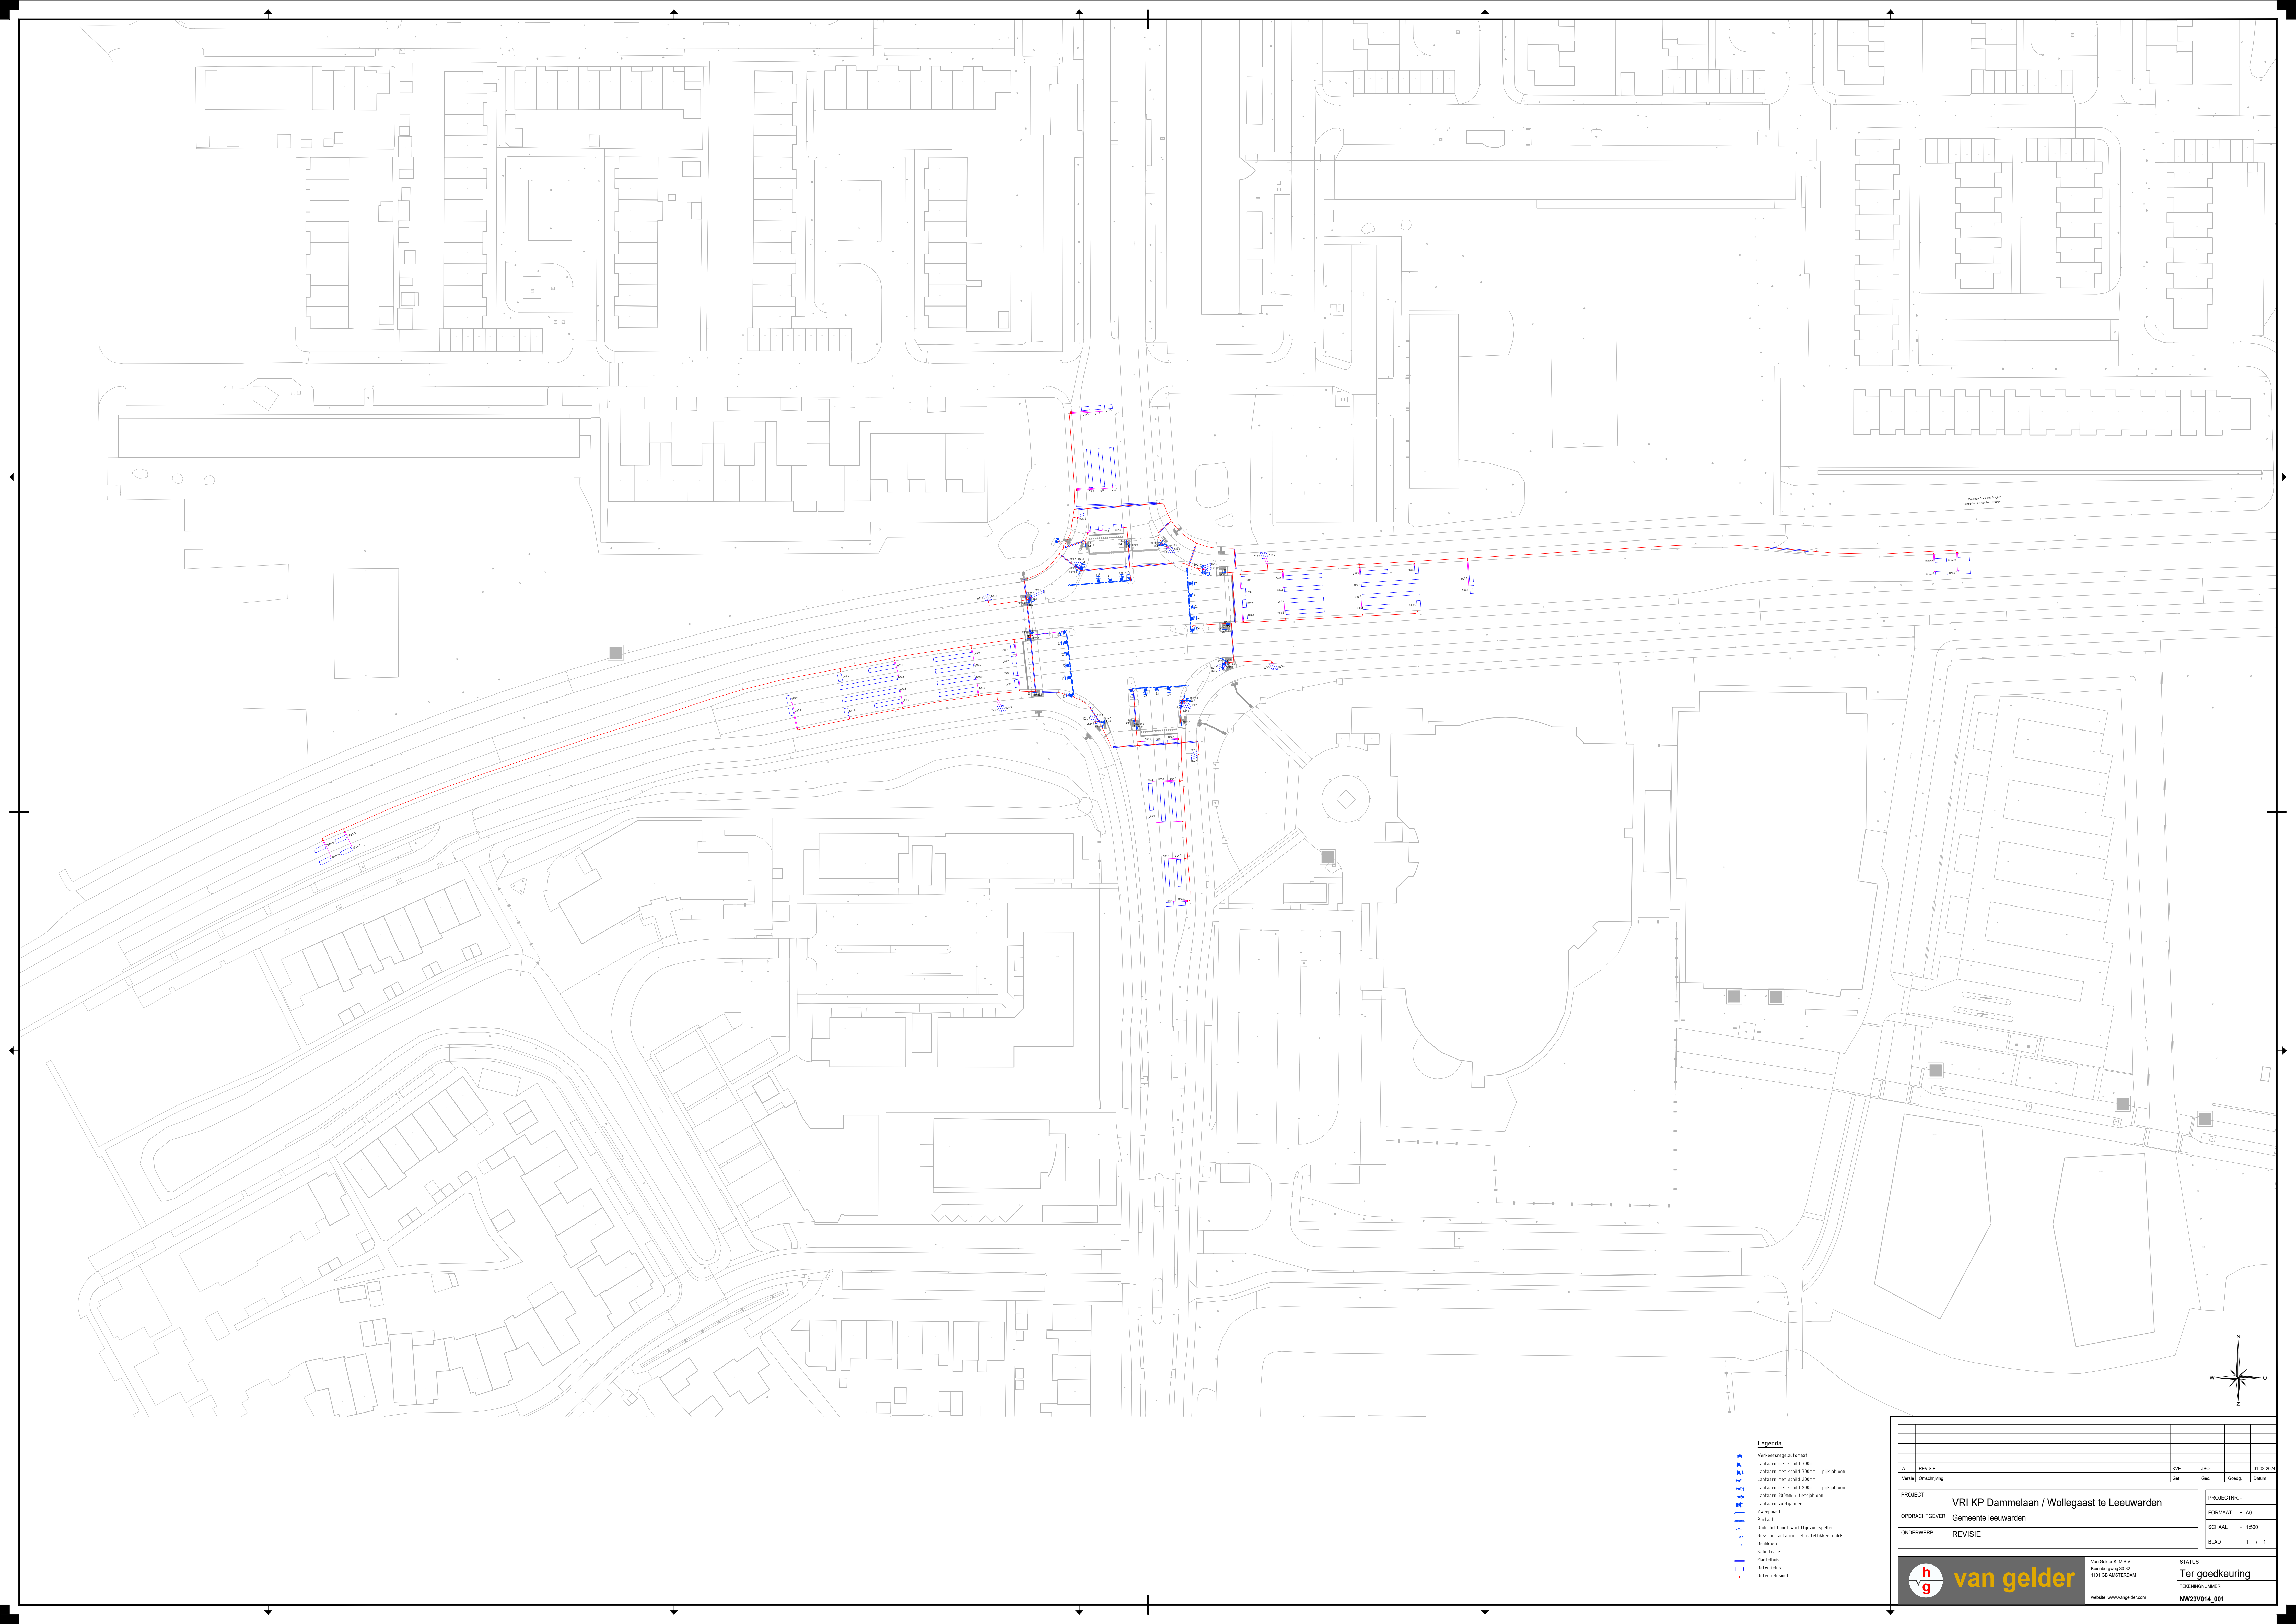

van gelder

Van Gelder RLM B.V.
Keerbergen 20-32
1101 GB AMSTERDAM
www.vangelder.com

STATUS
Ter goedkeuring

TECHNISCH Tekennummer
NW23V014_001