


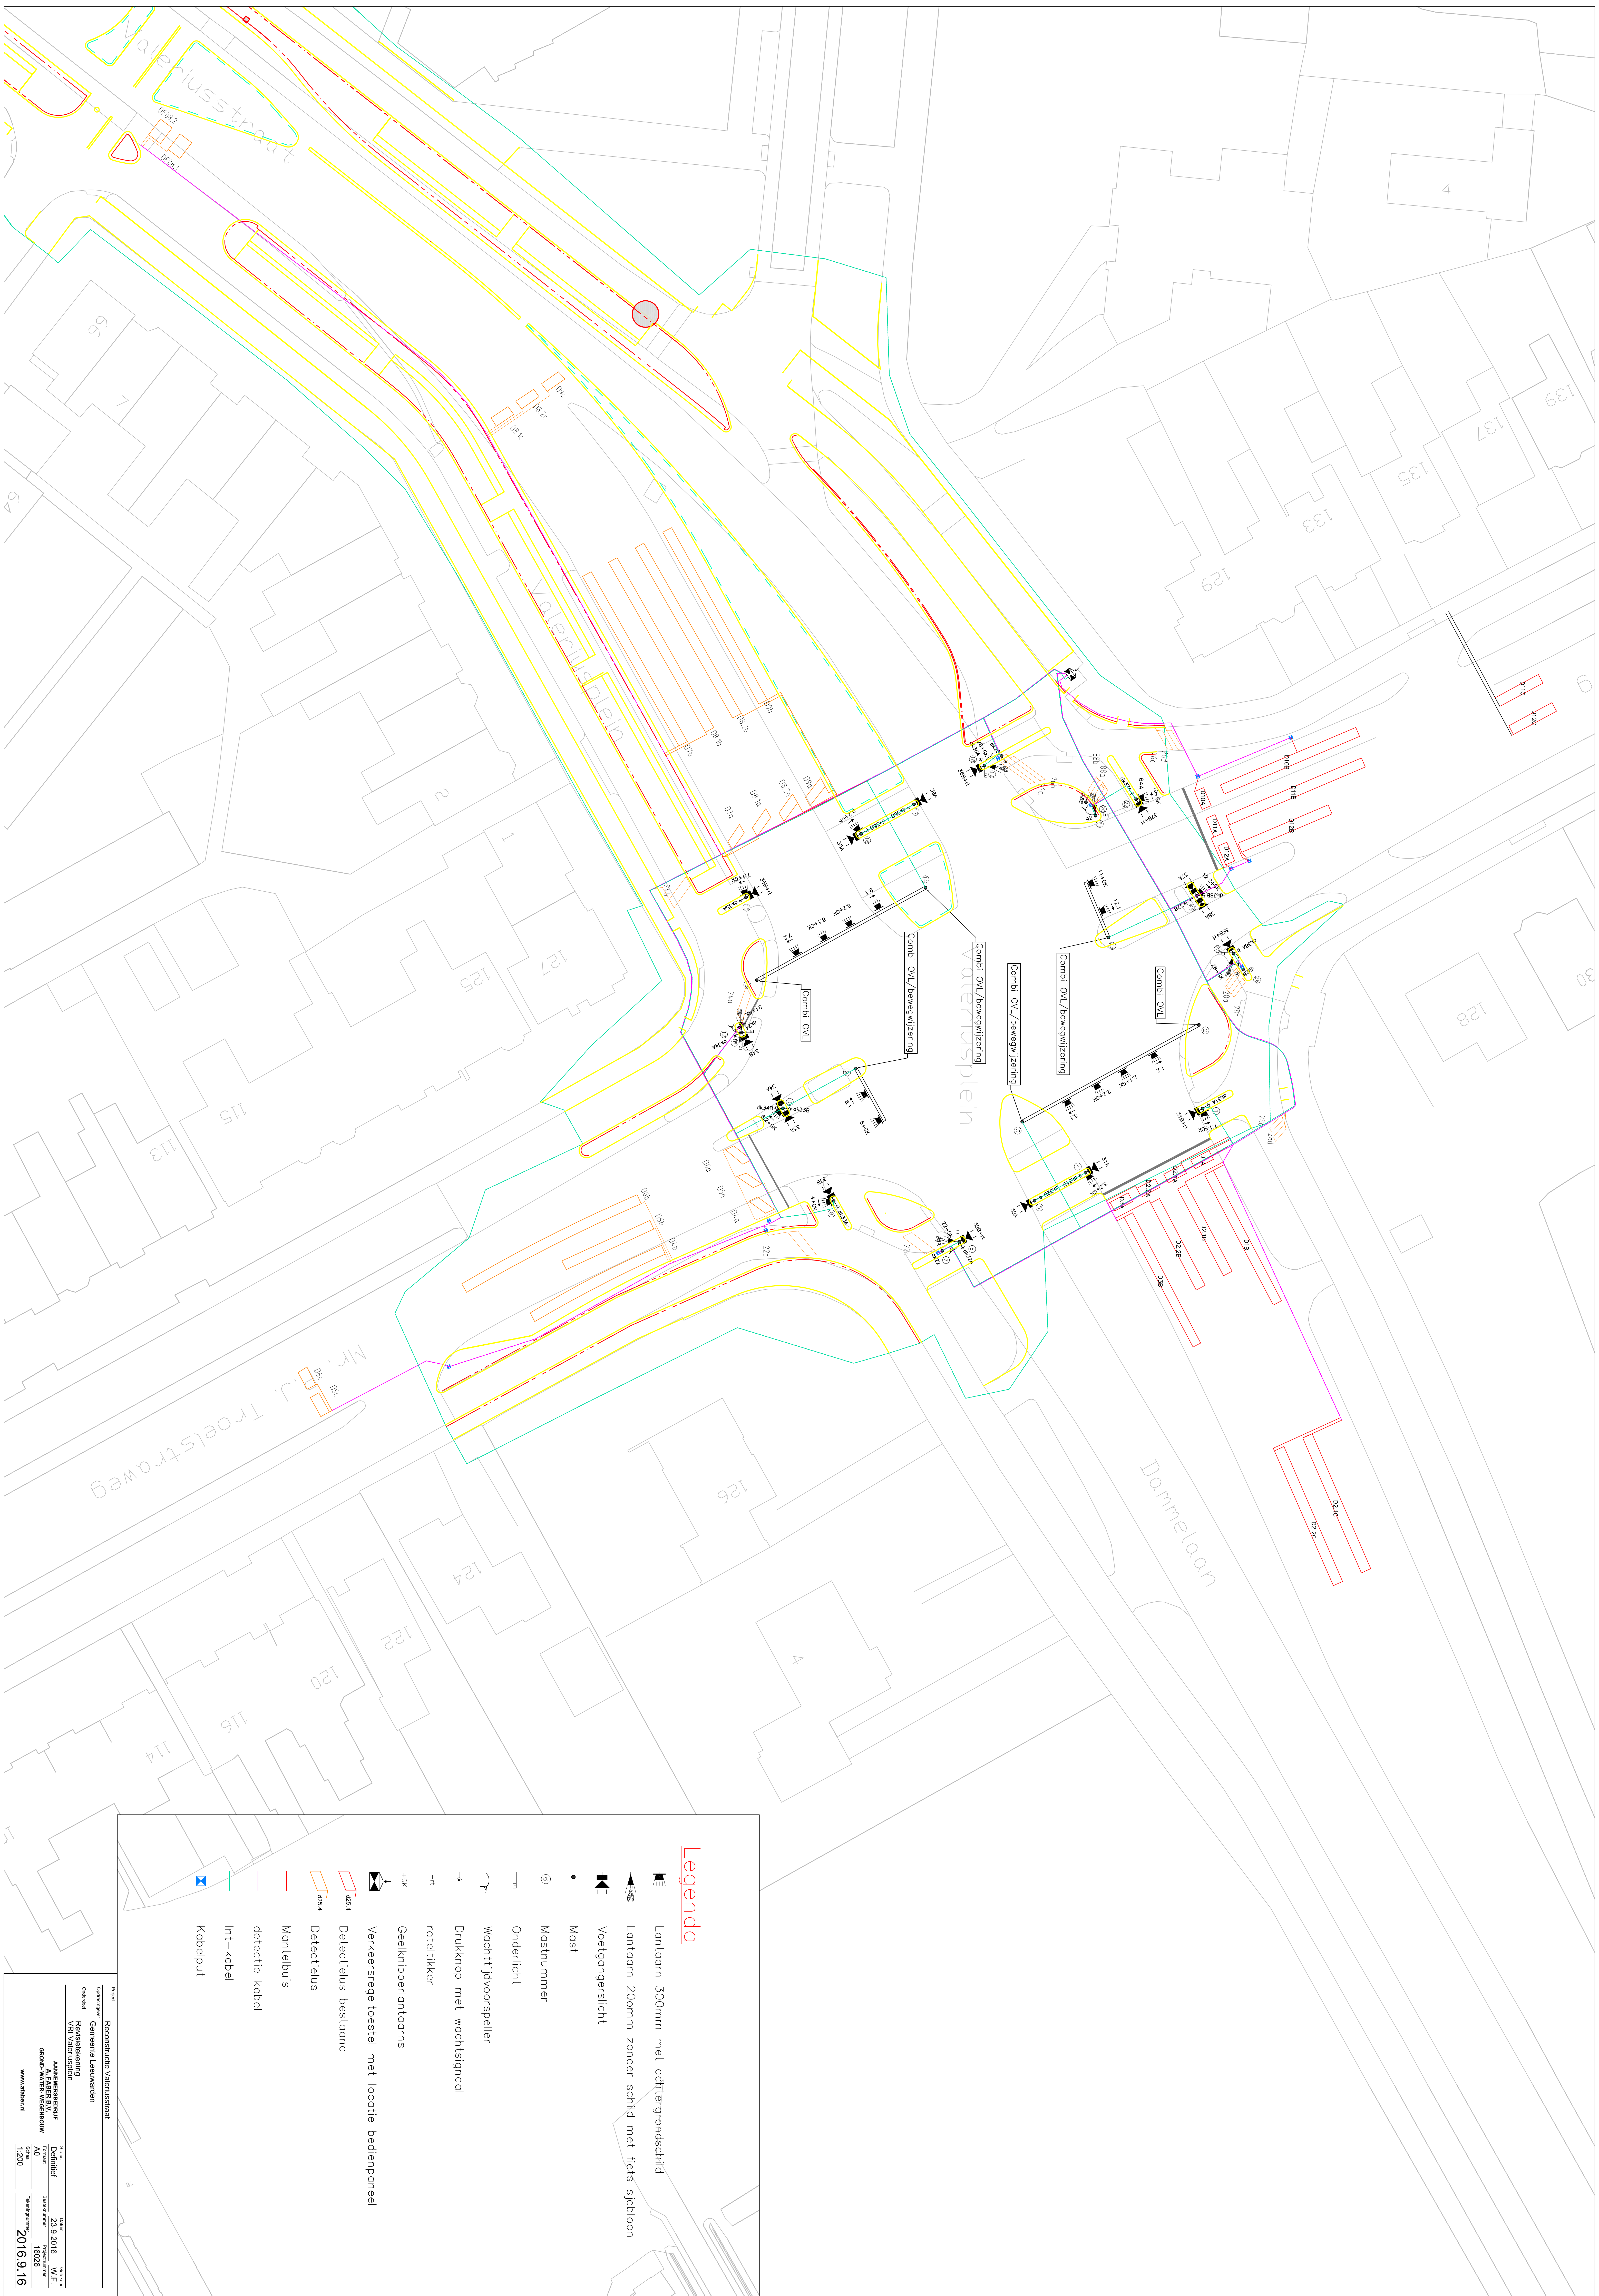

Legenda

- | | |
|---|---|
|  | Lantaarn 300mm met achtergrondschild |
|  | Lantaarn 200mm zonder schild met fiets sjabloon |
|  | Voetgangerslicht |
|  | Mast |
|  | Mastnummer |
|  | Onderlicht |
|  | Wachtlijvoorspeller |
|  | Drukknop met wachtsignaal |
|  | rateltikker |
|  | Geelknipperlantaarns |
|  | Verkeersregeltoestel met locatie bedienpaneel |
|  | Detectielus bestaand |
|  | Detectielus |
|  | Mantelbuis |
|  | detectie kabel |
|  | Int-kabel |
|  | Kabelput |

	Definief	23-9-2016	W.F.
	AO	16026	
	1:200	Year of project	2016-9-16