


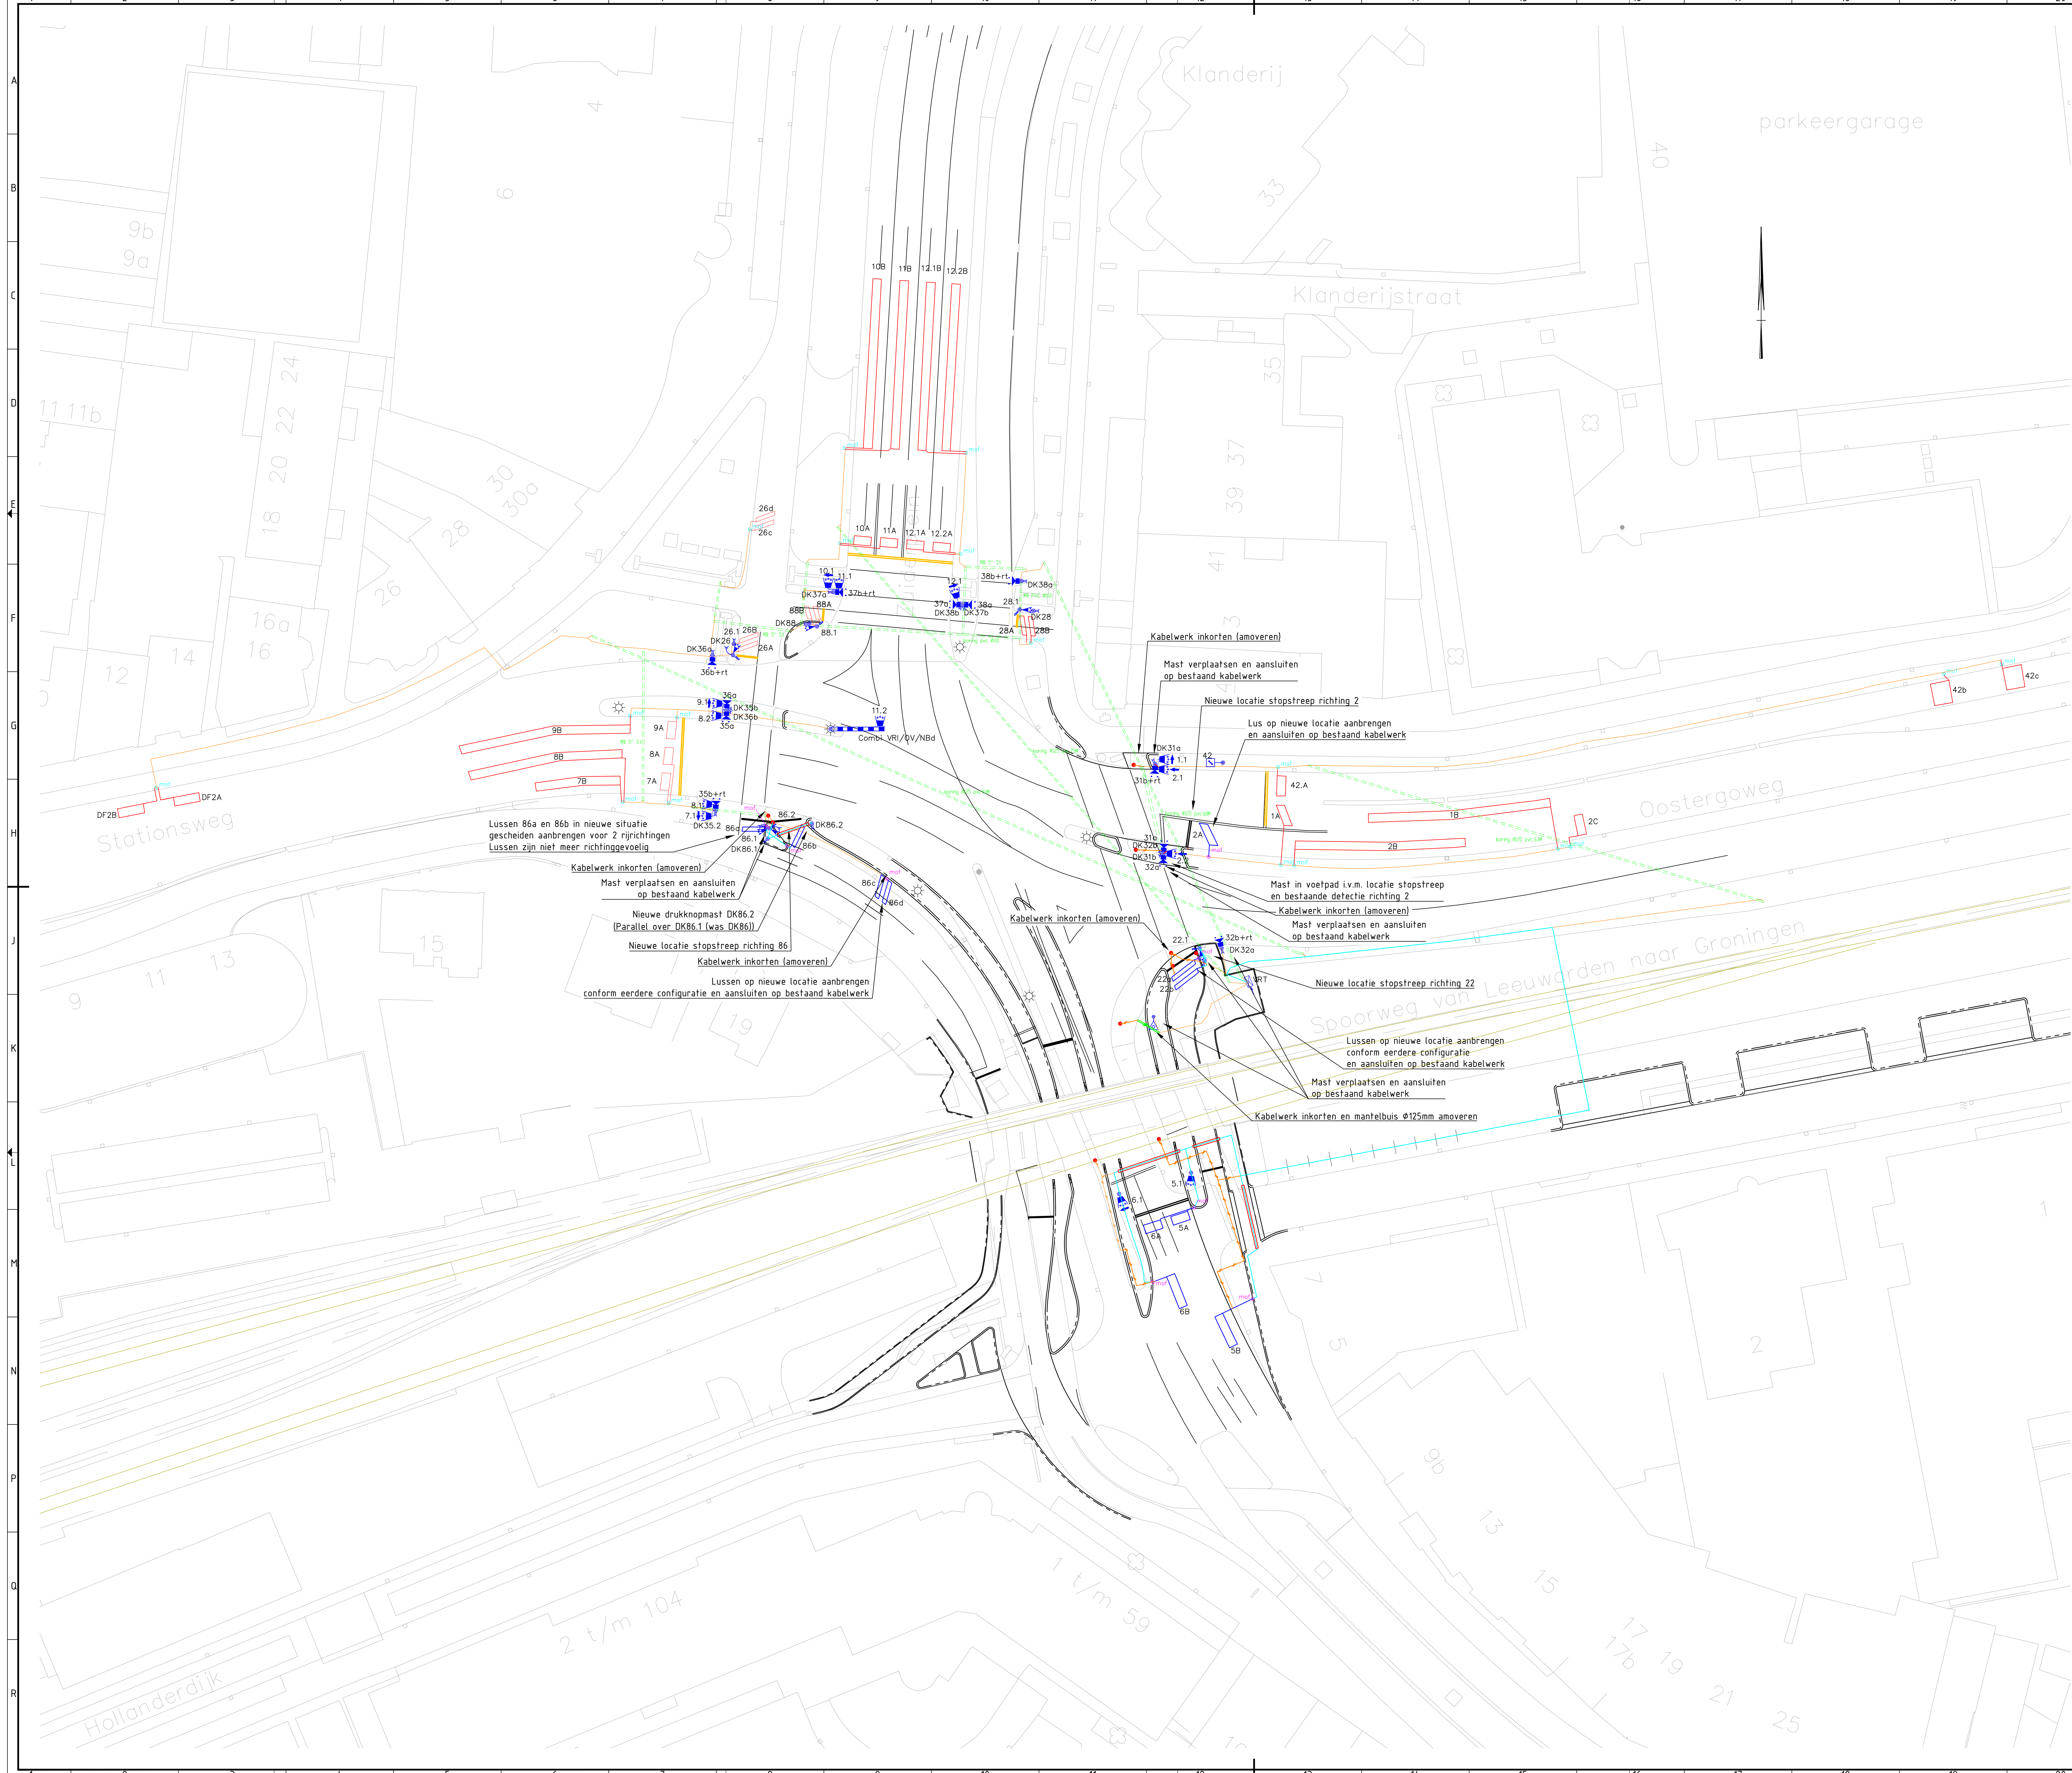

bami						
Infra						
Detectielijst						
Luunnr.	Afstand SS	Formaat (LxB)	Type lus	Kruispunt	VRI De Schrans	Opmerking
1A						bestaand
1B						bestaand
2A	1	3x1	koplus		asfalt	9,00 nieuw aanbrengen
2B						bestaand
2C						bestaand
5A	1	1x2	koplus		straatwerk	n.v.t. nieuw aanbrengen
5B	7,5	4x1	verwglus		straatwerk	n.v.t. nieuw aanbrengen
6A	1	1x2	koplus		straatwerk	n.v.t. nieuw aanbrengen
6B	14	4x1	verwglus		straatwerk	n.v.t. nieuw aanbrengen
7A						bestaand
7B						bestaand
8A						bestaand
8B						bestaand
9A						bestaand
9B						bestaand
10A						bestaand
10B						bestaand
11A						bestaand
11B						bestaand
12.1A						bestaand
12.1B						bestaand
12.2A						bestaand
12.2B						bestaand
DF2A						bestaand
DF2B						bestaand
42 A						bestaand
42 B						bestaand
42 C						bestaand
22A	0,5	3,5x0,5	fietslus		asfalt	8,50 nieuw aanbrengen
22B	1,5	3,5x0,5	fietslus		asfalt	8,50 nieuw aanbrengen
26A						bestaand
26B						bestaand
26C						bestaand
26D						bestaand
28A						bestaand
28B						bestaand
86A	0,5	2,5x0,5	fietslus		asfalt	7,00 nieuw aanbrengen
86B	0,5	2,5x0,5	fietslus		asfalt	6,50 nieuw aanbrengen
86C	12	2,5x0,5	fietslus		asfalt	6,50 nieuw aanbrengen
86D	13	2,5x0,5	fietslus		asfalt	6,50 nieuw aanbrengen
88A						bestaand
88B						bestaand
Totaal					52,50	

bami			
Infra			
Kabellijst			
VRI De Schrans gemeente Leeuwarden			
Kruispunt			
Van	Naar	Kabeltype	
Automaat	Lnt 5.1	VLVS 4 x 1,5 mm²	nieuw
Automaat	Lnt 6.1	VLVS 4 x 1,5 mm²	nieuw
Automaat	mo	UXL 4 x 1,5 mm²	bestaand
mo	DK 86.1	UXL 4 x 1,5 mm²	nieuw
DK 86.1	DK 86.2	UXL 4 x 1,5 mm²	nieuw
Automaat	Lus D86a (mo)	UXL 4 x 1,5 mm²	bestaand
Lus D86a (mo)	Lus D86b	UXL 4 x 1,5 mm²	nieuw

Symbol	Omschrijving	Symbol	Omschrijving
	VRI 3x300 Lantaarn VDL		detectielus bestaand
	VRI 3x300 Lantaarn Rechtsaf		detectielus nieuw
	VRI 3x300 Lantaarn Linksaf		montebuis bestaand
	VRI 2x200 Lantaarn Voetganger		montebuis verwijderen
	VRI 1x300 Waarschuwingslicht		montebuis nieuw
	VRI Bus lantaarn		zweegmast
	VRI 3x200 Lantaarn Fietsler		VRI kabel bestaand
	VRI mast		VRI kabel nieuw
	VRI mast (oude locatie)		VRI kabel verwijderen
	VRI koat		stopstreep bestaande locatie
	WTV		stopstreep nieuwe locatie
	Ornderlicht (fietsers)		kabelmol bestaand
	Drukknop		kabelmol nieuw

REFERENTIES:

- x-rfo-35866-WB178-RFD- 06.dwg
- BAM VRI-053 rev. 144_P16257_01_20181212.dwg
- xc34-COR-OVERWEG_22_v62_20181205.dwg

ALGEMENE OPMERKINGEN:

- Verplaatsing mastmateriaal en lantaarns
- Verplaatsing detectielussen
- Verplaatsing stopstrepen
- Aanpassing configuratie
- 1x extra drukknop richting 86.2 (DK86.2)

Opdrachtgever:**ProRail**

Project:**ESGL SI**

Omschrijving:**Verkeersregelininstallatie UO De Schrans**

BAM Infraconsult bv

Vestiging:
Postbus 380
0162-50 05 10
www.baminfraconsult.nl

H.J. Nieuwenhuisstraat 1
2801 SG Gouda

215010-O-WI-UO-800-0861

Status:**DEFINITIEF**

Versie:**A**

Schaal:**1:250**

Opgezet:**Ruud de Bruin**

Gecontroleerd:**Gerwin Duine**

Tekenaar:**Bart Areman**

Datum:**20-12-2018**

Datum:**20-12-2018**

