Tekeningnummer:	KABELPLAN	Getek.	P.Dokter	FR Nummer:
bai infra	Drechtsterplein	Datum	03-07-12	
	VRI	VRI nr	KP12	
	BAM projectnummer	12.001.023		VERSIE 1,0

BAM Infratechniek Mobiliteit bv - Culemborg
Tel: 0345-547474
Email: info@bam.nl

Volgnr	Type kabel	Van	Naar	Opmerkingen
1	VLVS 16x1.5	Kast	mast 1	1.1/2.1
2	VLVS 16x1.5	Kast	mast 2	3.1/3.2
3	VLVS 16x1.5	Kast	mast 3	5.1/46.1 - 45.1
4	VLVS 16x1.5	Kast	mast 4	6.1/6.2
5	VLVS 16x1.5	Kast	mast 5	7.a/7.1
6	VLVS 16x1.5	Kast	mast 6	8.1/8.2/9.1
7	VLVS 16x1.5	Kast	mast 7	10.1/11.1
8	VLVS 16x1.5	Kast	mast 8	11.2/12.1
9	JO-YMzKas 4x1.5	Kast	mast 1	Schemerschak
10	UL zh 4x1.5	Kast	mast 1	DCF
11	UL zh 4x1.5	Kast		D01.a/D02.a
12	UL zh 4x1.5	Kast		D01.b/D02.b
13	UL zh 2x1.5	Kast		D02.c
14	UL zh 4x1.5	Kast		D03.1a/D03.2a
15	UL zh 4x1.5	Kast		D03.1b/D03.1b
16	UL zh 2x1.5	Kast		D03.1c
17	UL zh 2x1.5	Kast		D03.1d
18	UL zh 4x1.5	Kast		D05.a/D46.a
19	UL zh 2x1.5	Kast		D05.b
20	UL zh 2x1.5	Kast		D05.c
21	UL zh 4x1.5	Kast		D06.1a/D06.2a
22	UL zh 4x1.5	Kast		D06.1b/D06.2b
23	UL zh 4x1.5	Kast		D07.1a/D07.2a
24	UL zh 4x1.5	Kast		D07.1b/D07.2b
25	UL zh 4x1.5	Kast		D08.1a/D08.2a
26	UL zh 4x1.5	Kast		D08.1b/D08.2b
27	UL zh 4x1.5	Kast		D08.1c/D08.2c
28	UL zh 2x1.5	Kast		D09a
29	UL zh 2x1.5	Kast		D09.b
30	UL zh 4x1.5	Kast		D10.a/D11.1a
31	UL zh 4x1.5	Kast		D10.b/D11.1b
32	UL zh 4x1.5	Kast		D11.2a/D12.a
33	UL zh 4x1.5	Kast		D11.2b/D12.b
34	UL zh 4x1.5	Kast		D11.1c/D11.2c
35	UL zh 4x1.5	Kast		D71.a/D71.b

01343-M/S.

DETEKTIE MEETSTAAT

bam infra

Projectnummer : 12.001.023 **Monteur :**
Plaats : Drechtsterplein - Leeuwarden
Kruispunt: KP12 **Datum : 11-08-12**
Indentificatienr. v/h meetmiddel:

LUS NR.	AFMETINGEN L	x	B	PASSEER [m]	AFSTAND TOT S.S.	LUS DRAAD TYPE	VRND X	VRND O	AAN LUS GEMETEN MO	AAN LUS GEMETEN µH	VANUIT AUTOMAAT GEMETEN MO	VANUIT AUTOMAAT GEMETEN µH	OPMERKINGEN
D01.a	1,00	x	2,40	3,80m	1,00m	xLpE	6x	1,3	MΩ	183	2,8	MΩ	250
D02.a	1,00	x	2,70	7,00m	1,00m	xLpE	6x	1,4	MΩ	189	4,4	MΩ	265
D03.1a	1,00	x	3,60	4,50m	1,00m	xLpE	6x	1,2	MΩ	164	1,8	MΩ	262
D03.2a	1,00	x	2,80	4,00m	1,00m	xLpE	5x	0,1	MΩ	176	0,6	MΩ	233
D01.b	20,00	x	1,00	1,00m	13,00m	xLpE	2x	1,4	MΩ	210	4,8	MΩ	370
D02.b	20,00	x	1,00	4,30m	13,00m	xLpE	2x	1,6	MΩ	211	3,1	MΩ	320
D03.1b	20,00	x	1,00	4,80m	13,00m	xLpE	2x	1,4	MΩ	210	5,0	MΩ	318
D03.2b	20,00	x	1,00	3,00m	13,00m	xLpE	2x	1,6	MΩ	220	5,0	MΩ	320
D02.c	1,00	x	2,00	4,00m	62,00m	xLpE	4x	1,8	MΩ	183	2,7	MΩ	181
D03.1c	1,00	x	2,00	4,00m	62,00m	xLpE	4x	1,8	MΩ	172	2,9	MΩ	192
D03.1d	1,00	x	2,00	4,00m	60,00m	xLpE	6x	2,1	MΩ	188	3,1	MΩ	155
D05.a	1,00	x	2,40	8,10m	1,00m	xLpE	5x	1,1	MΩ	133	4,1	MΩ	215
D06.1a	1,00	x	2,30	6,30m	1,00m	xLpE	5x	1,0	MΩ	148	6,0	MΩ	276
D06.2a	1,00	x	2,60	2,80m	1,00m	xLpE	6x	1,0	MΩ	154	6,1	MΩ	284
D46.a	1,00	x	2,40	11,40m	1,00m	xLpE	5x	1,2	MΩ	165	4,8	MΩ	272
D05.b	19,00	x	1,00	4,00m	13,00m	xLpE	2x	2,0	MΩ	220	3,7	MΩ	340
D05.C	1,00	x	2,20	3,80m	62,00m	xLpE	4x	2,0	MΩ	181	6,2	MΩ	302
D06.1b	20,00	x	1,00	4,20m	13,00m	xLpE	2x	1,7	MΩ	219	6,6	MΩ	400
D06.2b	20,00	x	1,00	1,00m	13,00m	xLpE	2x	1,6	MΩ	216	6,0	MΩ	400
D07.1a	1,00	x	2,40	3,20m	1,00m	xLpE	5x	2,1	MΩ	173	4,6	MΩ	310
D07.2a	1,00	x	2,40	6,60m	1,00m	xLpE	6x	2,2	MΩ	181	2,2	MΩ	380
D08.1a	1,00	x	2,20	7,00m	62,00m	xLpE	4x	1,7	MΩ	114	4,6	MΩ	272
D08.2a	1,00	x	2,96	8,40m	1,00m	xLpE	5x	2,0	MΩ	161	4,6	MΩ	280
D09.a	1,00	x	2,60	2,90m	1,00m	xLpE	5x	2,0	MΩ	160	4,1	MΩ	258
D07.2b	20,00	x	1,00	4,30m	13,00m	xLpE	2x	2,3	MΩ	217	6,0	MΩ	399
D08.1b	20,00	x	1,00	7,80m	13,00m	xLpE	2x	2,5	MΩ	233	5,3	MΩ	370
D08.2b	20,00	x	1,00	17,30m	13,00m	xLpE	2x	2,3	MΩ	218	5,3	MΩ	370
D09.b	20,00	x	1,00	1,00m	13,00m	xLpE	2x	2,4	MΩ	216	6,1	MΩ	350
D10.a	1,00	x	2,30	4,90m	1,00m	xLpE	5x	0,9	MΩ	147	2,8	MΩ	233
D11.1a	1,00	x	2,20	7,70m	1,00m	xLpE	5x	0,9	MΩ	147	2,8	MΩ	233
D11.2a	1,00	x	2,30	8,50m	1,00m	xLpE	5x	0,9	MΩ	146	3,2	MΩ	222
D12.a	1,00	x	2,40	3,00m	1,00m	xLpE	5x	0,8	MΩ	149	3,2	MΩ	222
D10.b	20,00	x	1,00	1,00m	13,00m	xLpE	2x	1,8	MΩ	210	3,3	MΩ	287
D11.1b	20,00	x	1,00	4,00m	13,00m	xLpE	2x	1,9	MΩ	215	3,4	MΩ	287
D11.2b	20,00	x	1,00	4,40m	13,00m	xLpE	2x	1,9	MΩ	214	3,1	MΩ	270
D12.b	20,00	x	1,00	1,00m	13,00m	xLpE	2x	1,8	MΩ	211	3,1	MΩ	272
D11.1C	1,00	x	2,10	7,00m	62,00m	xLpE	4x	1,4	MΩ	158	2,3	MΩ	172
D11.2C	1,00	x	2,20	3,50m	62,00m	xLpE	4x	1,4	MΩ	160	2,5	MΩ	172
D71.a	2,00	x	1,00	6,00m	93,00m	xLpE	4x	2,7	MΩ	181	5,6	MΩ	340
D71.b	2,00	x	1,00	6,00m	95,00m	xLpE	4x	2,8	MΩ	189	5,7	MΩ	343

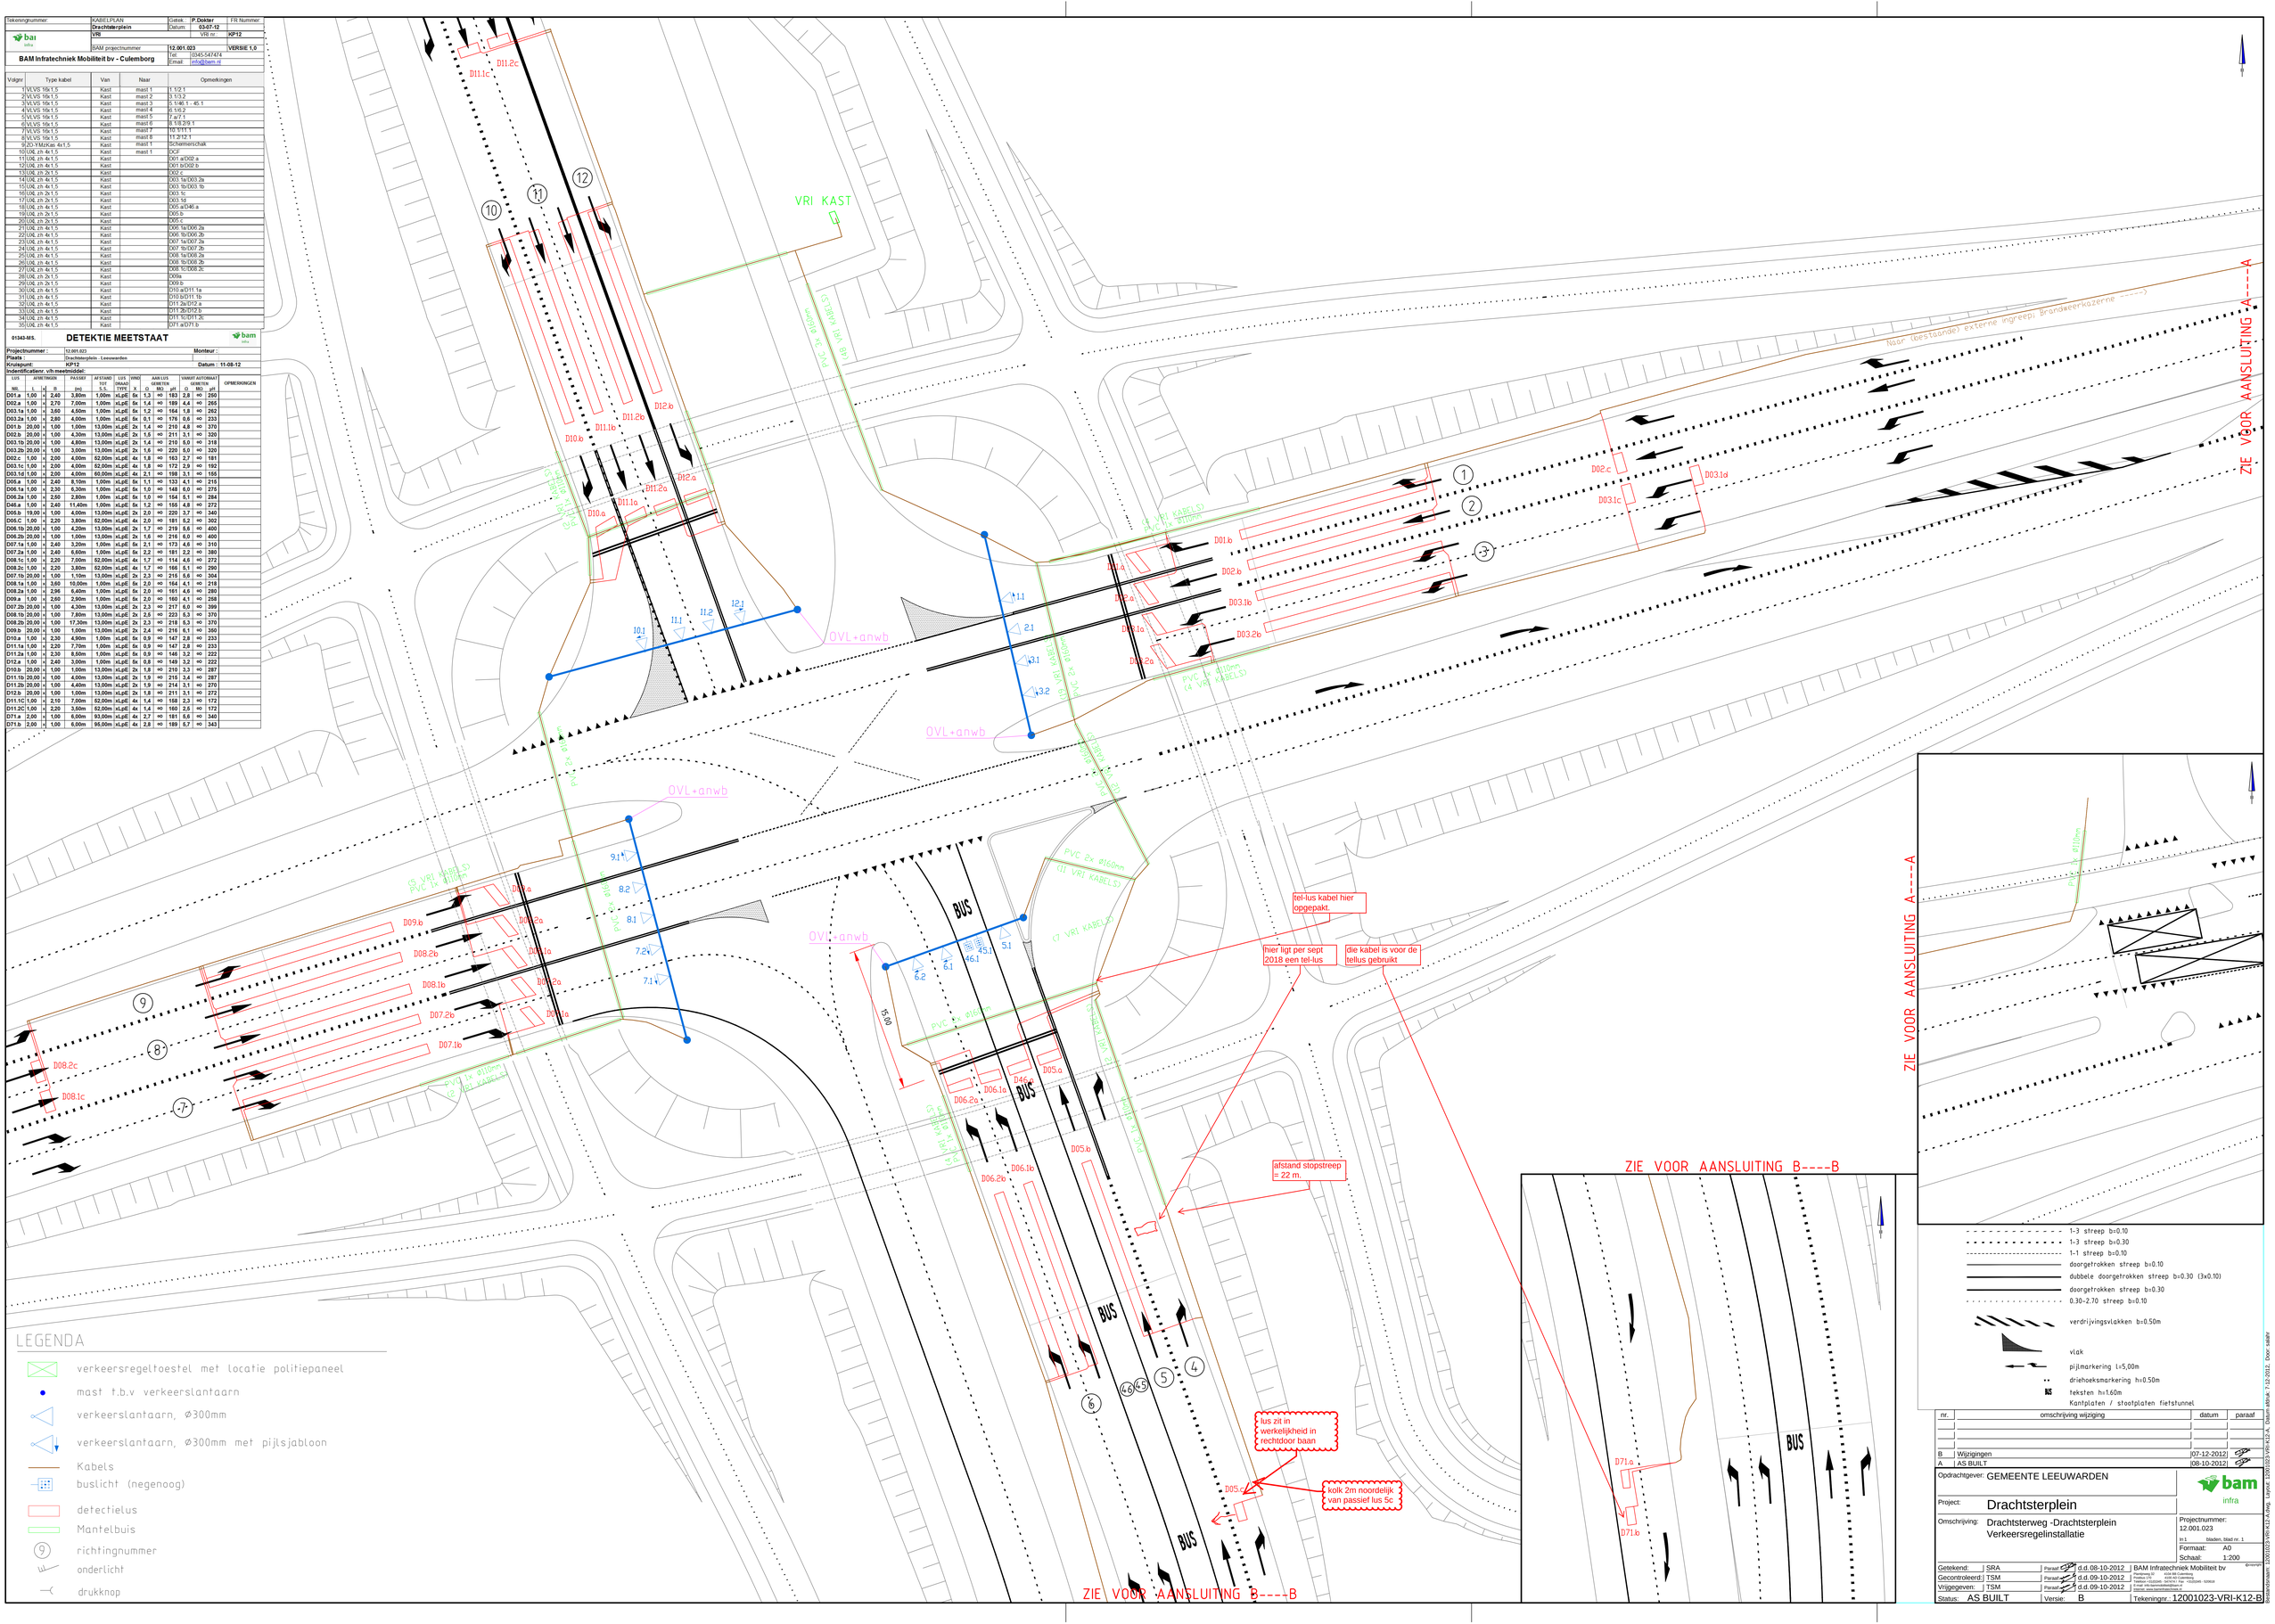

LEGENDA

- verkeersregeltoestel met locatie politiepaneel
- mast t.b.v verkeerslantaarn
- verkeerslantaarn, Ø300mm
- verkeerslantaarn, Ø300mm met pijlsjabloon
- Kabels
- buslicht (negenoog)
- detectielus
- Mantelbuis
- richtingnummer
- onderlicht
- drukknop

- 1-3 streep b=0.10
- 1-3 streep b=0.30
- 1-1 streep b=0.10
- doorgetrokken streep b=0.10
- dubbele doorgetrokken streep b=0.30 (3x0.10)
- doorgetrokken streep b=0.30
- 0.30-2.70 streep b=0.10
- verdrijvingsvlakken b=0.50m
- vlak
- pijlmarkering l=5,00m
- driehoeksmarkering h=0.50m
- RS teksten h=1.60m
- Kantplaten / stootplaten fietstunnel

nr.	omschrijving wijziging	datum	paraaf
B	Wijzigingen	07-12-2012	
A	AS BUILT	08-10-2012	

Opdrachtgever: GEMEENTE LEEUWARDEN

bam infra

Project: Drachtsterplein

Omschrijving: Drachtsterweg -Drachtsterplein
Verkeersregelinstallatie

Projectnummer: 12.001.023
Pr 1 bladen, blad nr. 1
Formaat: A0
Schaal: 1:200

Getekend:	SRA	Paraaf	d.d.08-10-2012	BAM Infratechniek Mobiliteit bv
Gecontroleerd:	TSM	Paraaf	d.d.09-10-2012	Planlaweg 33 4204 BB Gorinchem Postbus 170 4200 AD Gorinchem
Vrijgegeven:	TSM	Paraaf	d.d.09-10-2012	T: +31(0)345 - 547474 F: +31(0)345 - 537618 E-mail: info.bamcivielmobiliteit@bam.nl Internet: www.bamcivielmobiliteit.nl
Status:	AS BUILT	Versie:	B	Tekeningnr.: 12001023-VRI-K12-B

© Copyright

Filename: T:\2001023-VRI-K12-A.dwg Layout: 12001023-VRI-K12-A Date: dinsdag, 7-12-2012 Door: dokter