

VEENENDAAL KAVEL 25 DO



13 DECEMBER 2023

KLUNDER ARCHITECTEN

ACHTERINGANG, VOORSTEL



Liftschacht accentueren door metselwerk met verticale penanten toe te passen. Metselwerk liftschacht in lichte kleur.

entree op de begane grond naar voren halen en breder maken, zelfde thema als aan voorkant


HOEK VLUCHTTRAP, VOORSTEL



glas met print


extra kozijn

voorstel terreininrichting met
onderhoudsarme hoge grassen

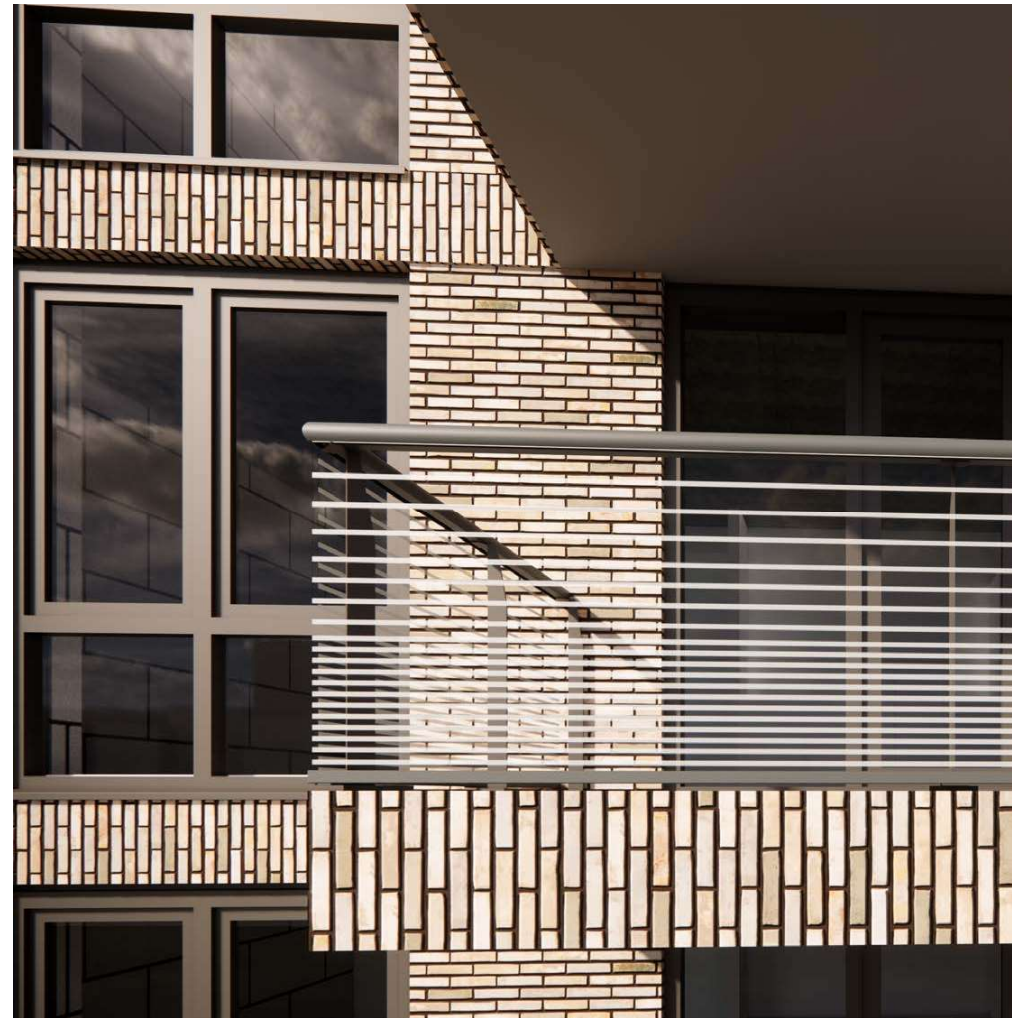

Principe horizontale belijning balkon

SITUATIE, EERDER VOORSTEL, schaal 1:500

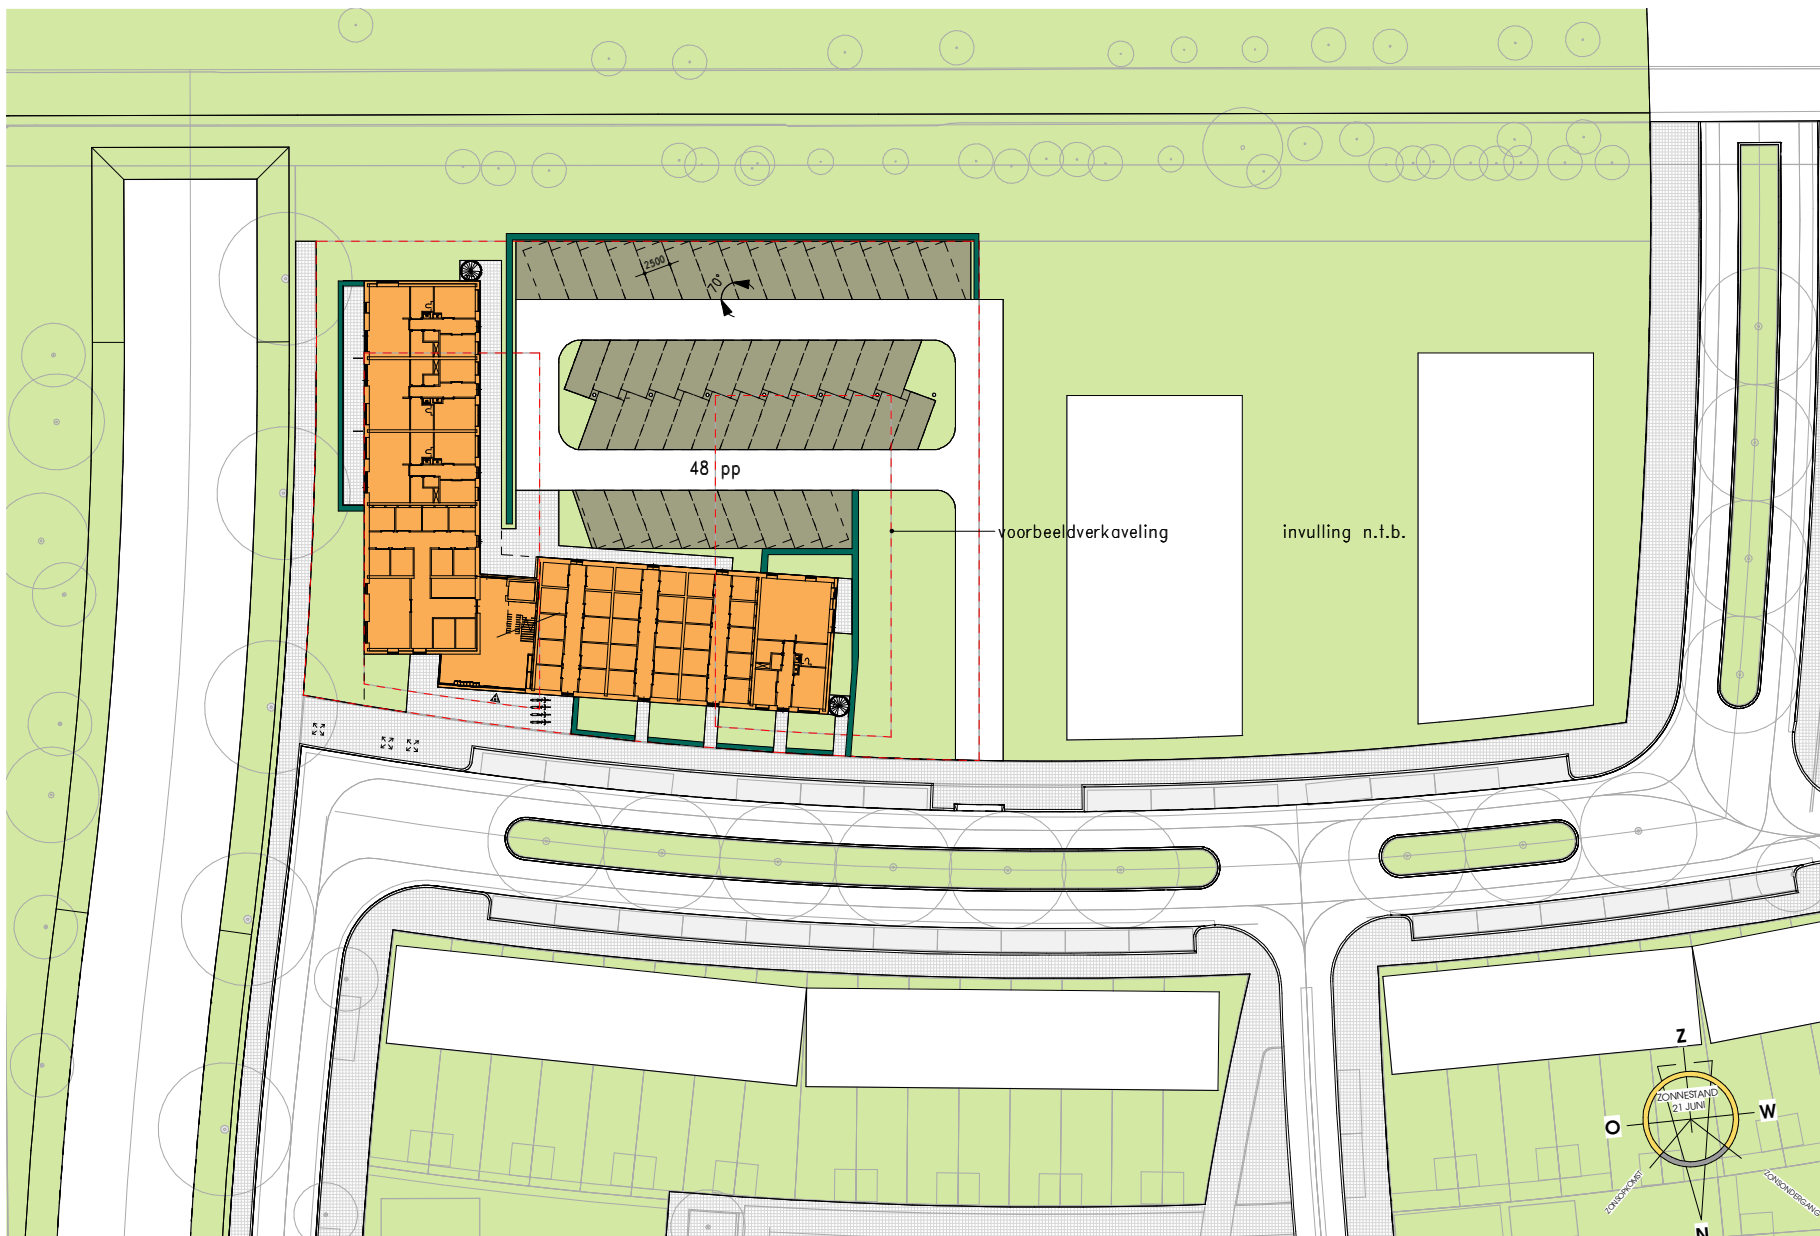

[illegible]

verplaatsen fietsen bezoekers