
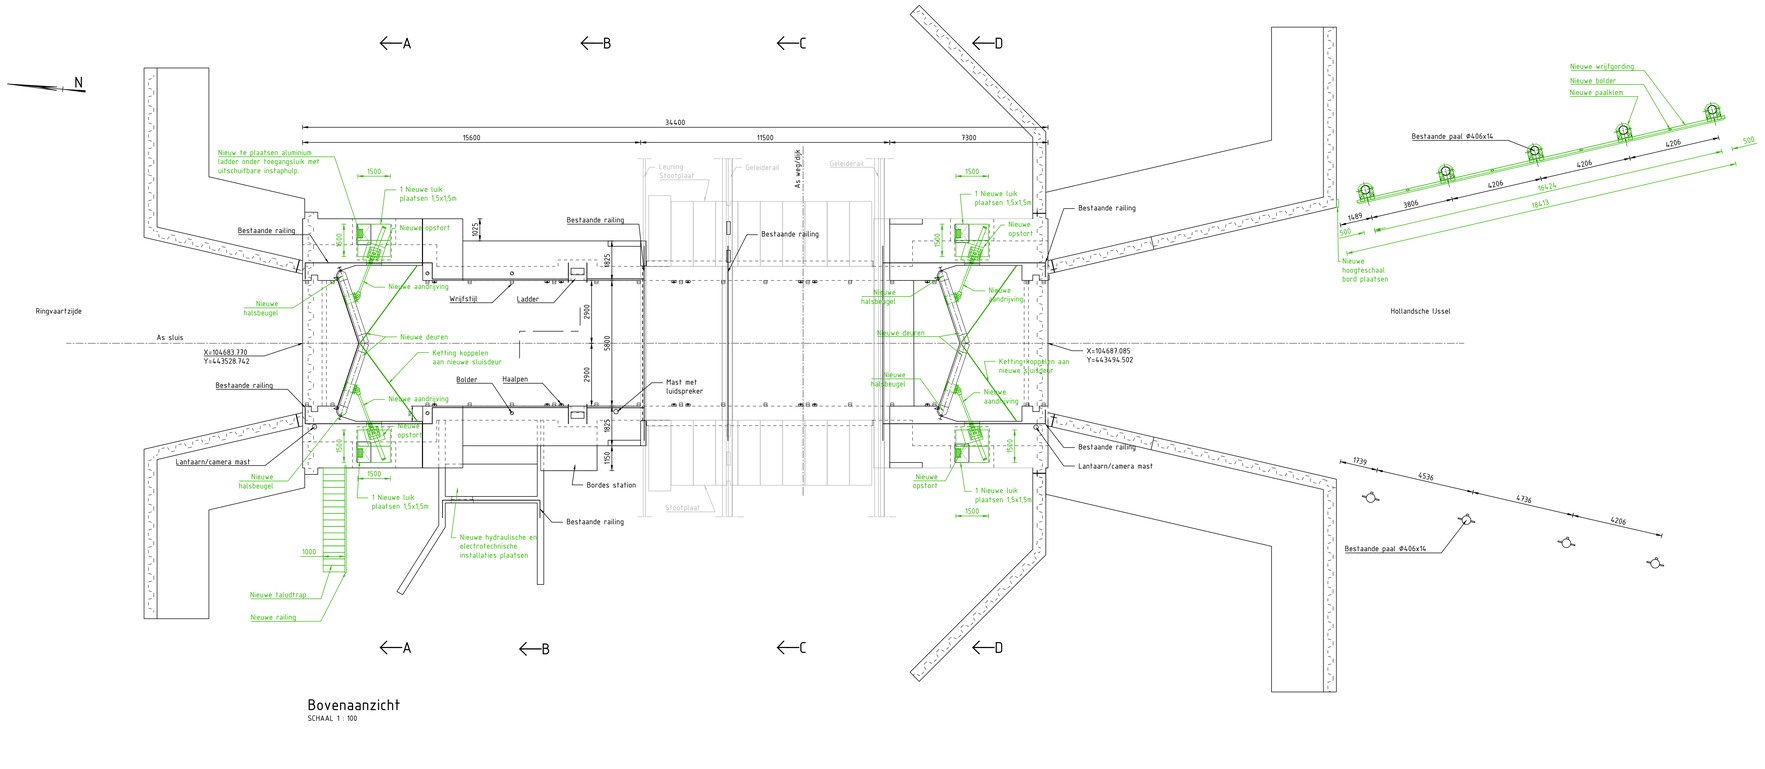


Bovenaanzicht
SCHAAL 1 : 100

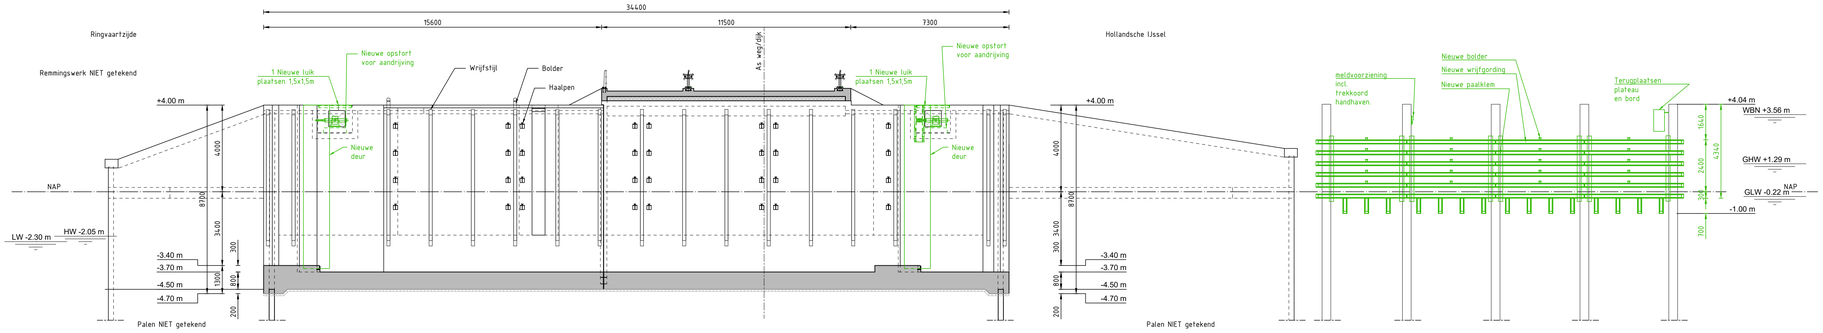


Langsdoorsnede
SCHAAL 1 : 100

Algemene opmerkingen:
- Maten in meters tenzij anders aangegeven
- Materiaalmaten in mm, tenzij anders aangegeven
- Diameters in mm, tenzij anders aangegeven
- Waterstanden in meters t.o.v. NAP
- Hoogtemaatvoering in meters t.o.v. NAP
- Hoeken aangegeven in graden
- Coördinaten in meters t.o.v. rijksdriehoekenstelsel
- Alle maten van de bestaande situatie in het werk te controleren.
- Railing en geleidewerk indicatief weergegeven.

Overzichtbestanden:
- BJ2838-RHD-ZZ-ZZ-DR-C-0001 Bestaande situatie - Overzicht en langsdoorsnede
- BJ2838-RHD-ZZ-ZZ-DR-C-0002 Bestaande situatie - Doorsnede A - B - C - D
- BJ2838-RHD-ZZ-ZZ-DR-C-0003 Bestaande situatie - Aanzicht, doorsnede en detail deur
- BJ2838-RHD-ZZ-ZZ-DR-C-0004 Bestaande situatie - Overzicht sloopwerk en schotten
- BJ2838-RHD-ZZ-ZZ-DR-C-0005 Nieuwe situatie - Overzicht en langsdoorsnede
- BJ2838-RHD-ZZ-ZZ-DR-C-0006 Nieuwe situatie - Doorsnede A - B - C - D
- BJ2838-RHD-ZZ-ZZ-DR-C-0007 Nieuwe situatie - Aanzicht, doorsnede en detail deur
- BJ2838-RHD-ZZ-ZZ-DR-C-0008 Nieuwe situatie - Details paalklem, wrijfgording, taludtrap
- BJ2838-RHD-ZZ-ZZ-DR-C-0009 Nieuwe situatie - Aanzicht en doorsnede fpv bewegingskelder
- BJ2838-RHD-ZZ-ZZ-DR-C-0010 Nieuwe situatie - Overzicht installaties

Referentiebestanden & xrefs:
- Xr-Klic 2300108737_1
- Xr-ondergrond Moordrecht

Legenda:
- Beton (gewapend)
- Beton (voorgespannen)
- Hout
- Staal

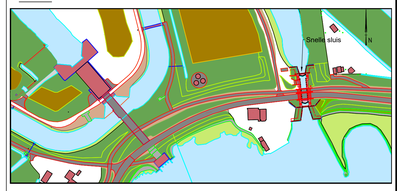Locatie


schaal 1:100

P04	Definitief uitgave	DBA	PdR	PdR	06-05-2024
P03	Definitief uitgave	DBA	PdR	PdR	29-03-2024
P02	Tweede uitgave	DBA	PdR	PdR	15-03-2024
P01	Eerste uitgave	DBA	PdR	PdR	15-12-2023
revisie	omschrijving	getekend	gecontroleerd	akkoord	datum

opdrachtgever: Hoogheemraadschap van Schieland en de Krimpenerwaard

project: Renovatie Snelle sluis

omschrijving: Overzicht en langsdoorsnede Nieuw Situatie

Royal HaskoningDHV Enhancing Society Together
HaskoningDHV Nederland B.V. Water&Maritime

documentstatus: S3 | documentversie: P04

formaat	schaal	fase	bladnr.	van	projectnummer / tekeningnummer
A0	1:100	Bestek	1	1	BJ2838-ZZ-ZZ-DR-C-0005

© Royal HaskoningDHV
Geen onderdeel van deze uitgave mag worden vermenigvuldigd en/of openbaar gemaakt door middel van druk, fotokopie, microfilm of op welke andere wijze dan ook zonder voorafgaande schriftelijke toestemming van Royal HaskoningDHV. Indien dit document in strijd met bovenstaande wordt gebruikt, is Royal HaskoningDHV gerechtigd de daaruit voortvloeiende schade op de gebruiker te verhalen.