

STUDIO
GROEN +
SCHILD

VDNDP

Erfgoed Leiden en Omstreken

Schetsontwerp Renovatie & Verduurzaming

5 MEI 2022



Architectuur + Interieur

VISIE & INSPIRATIE MATERIAALISERING




Kennis delen en ontmoeten
Erfgoed zichtbaar maken



Sleutelstad



Enfgoed

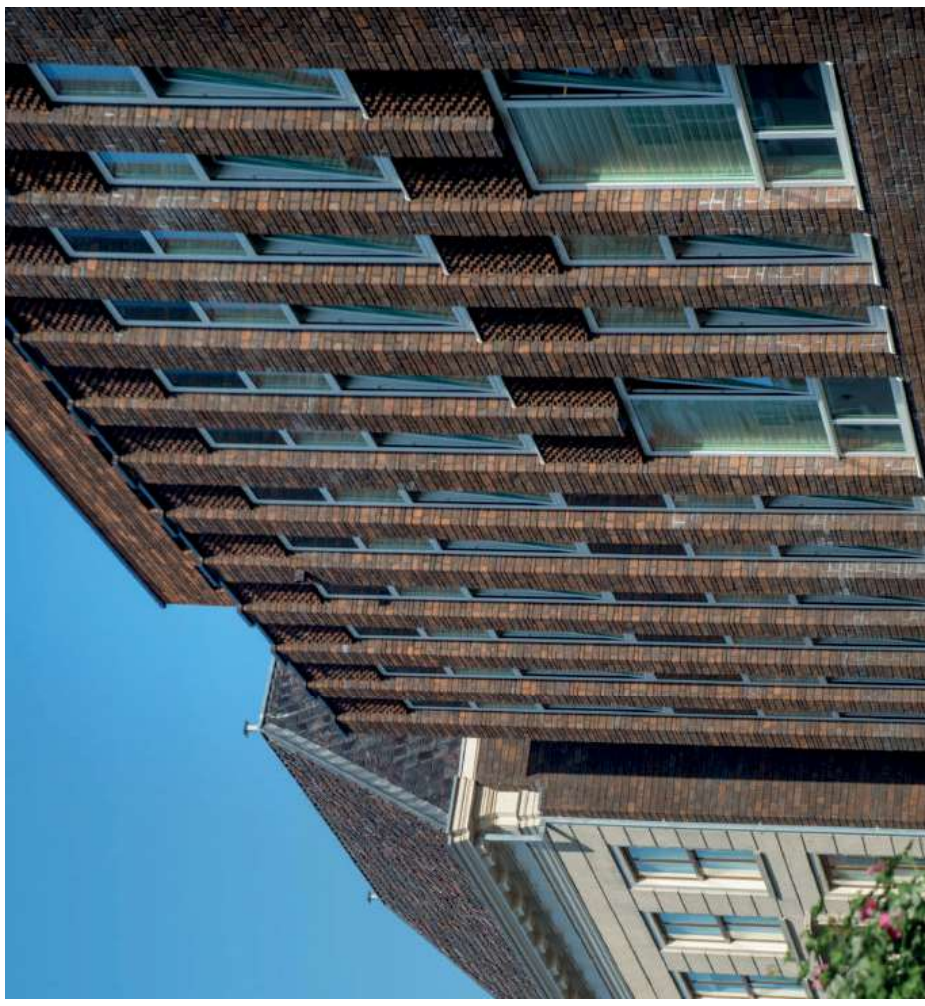

Nieuwe architectuur

Baksteenarchitectuur Leiden Inspiratie materialisering


N.V. STEENFABRIEK „OUDERZORG” LEIDERDORP

Fabricken „OUDERZORG” en „CANTON”, Tel. Leiden 1135

**HANDVORMSTEEN EN -TEGELS
TERRA-COTTA - BOUWAARDEWERK**

**IJZERKLINKERMATERIAAL - MOLENLEIPANNEN
ALLES OOK VERGLAASD**

Met onze producten kunnen we ons voor elk bouwwerk in maat,
vorm en kleur geheel richten naar de eischen van de architectuur

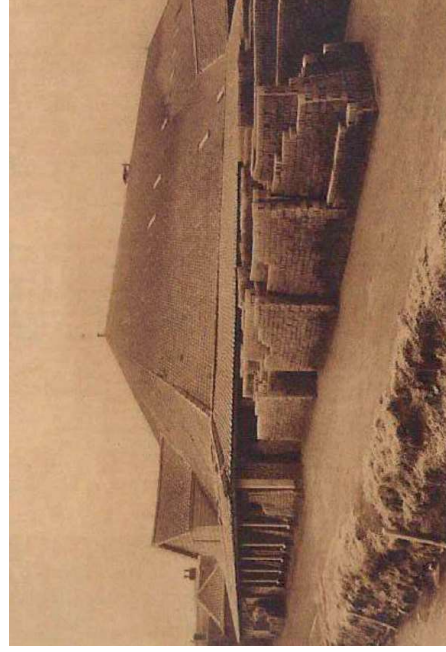

N.V. Steen- en Kleiwarenfabriek 'Ouderzorg-De Ridder'
Inspiratie materialisering





Universiteit Leiden Archeologie



Archeologie van wevershuizen in textielstad Leiden




Opgraving in Leiden



Baksteen | terracotta | blank hout | wit | rank staal


Concept materialisering - verleden en heden



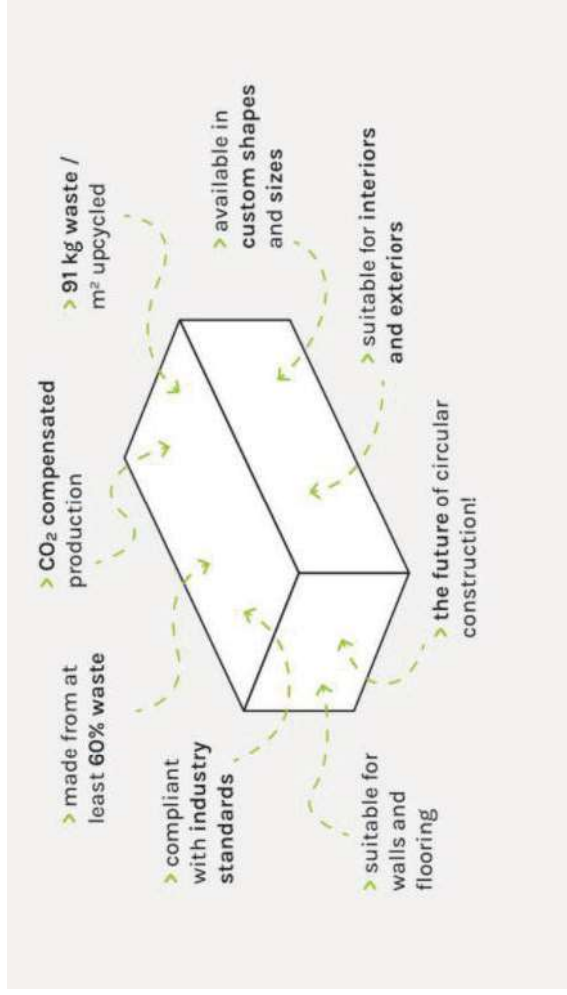


Recycling - Stonecycling
Concept materialising

SCHETSONTWERP PLATTEGRONDEN

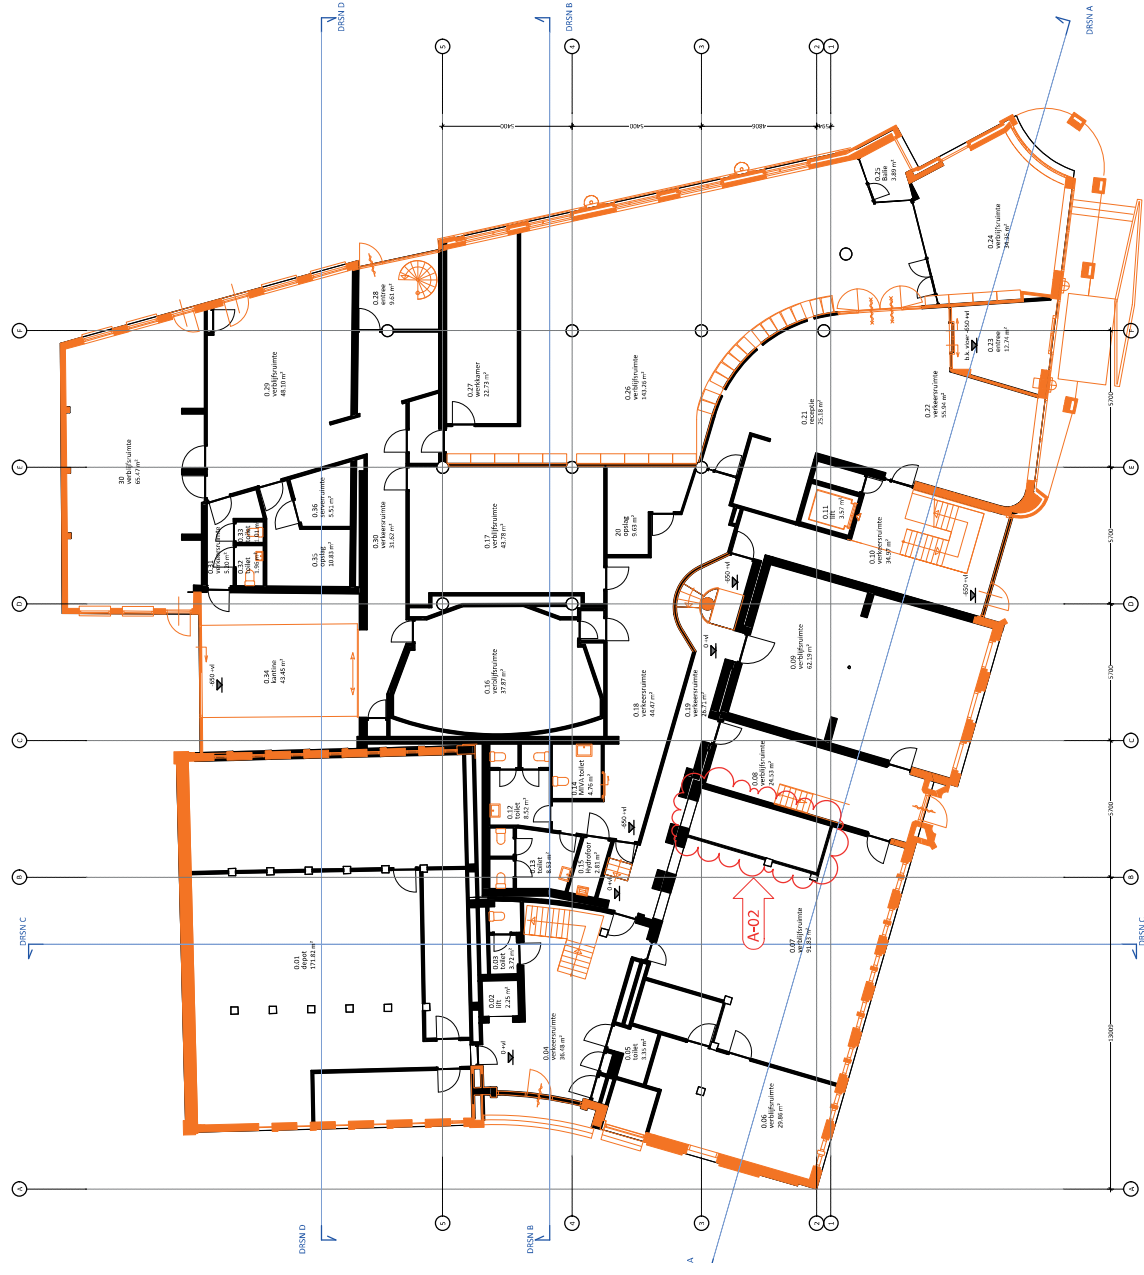

ORANJE IS BESTAANDE ONDERLEGGERS

Bestaande situatie
Begane grond

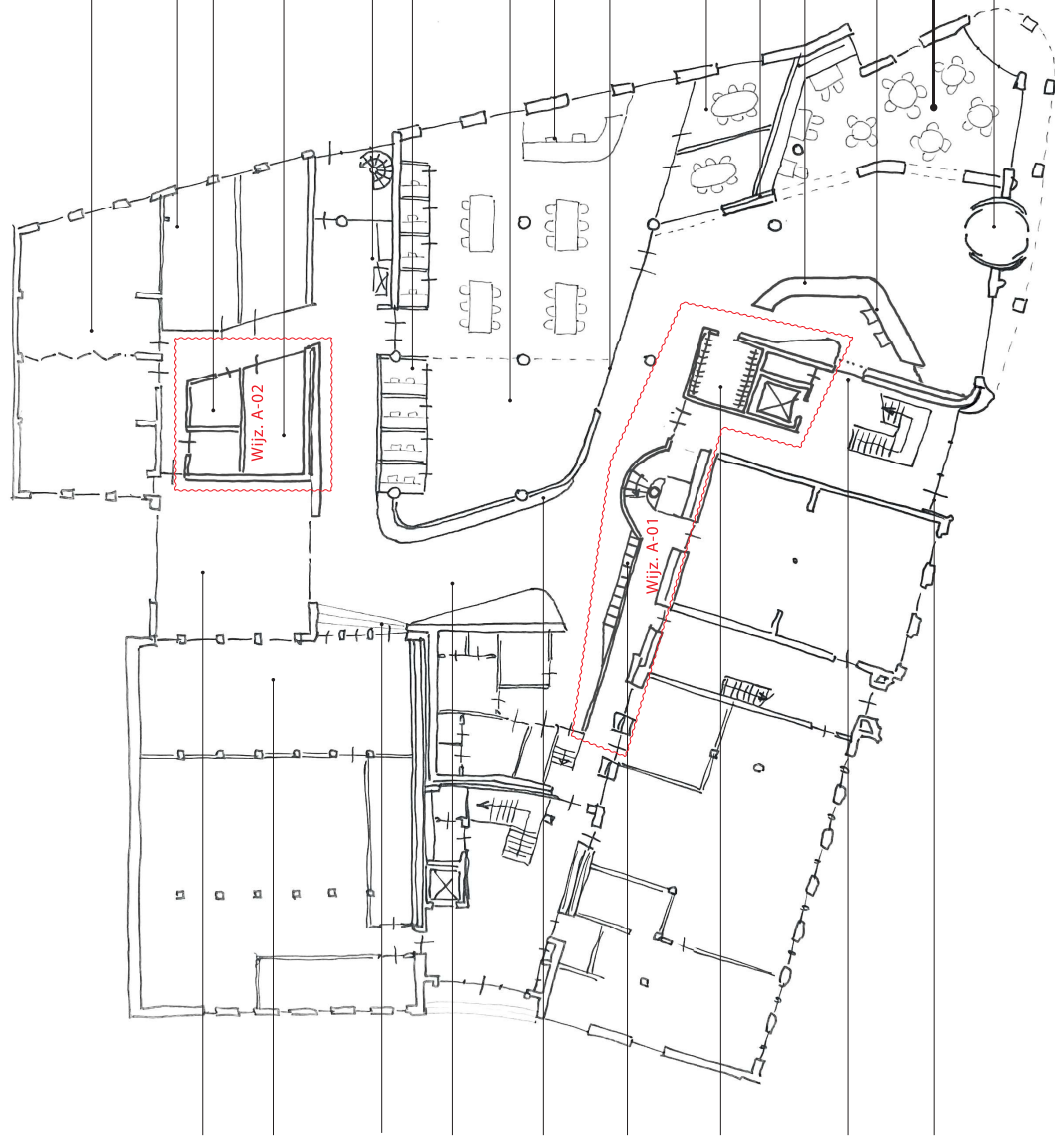


Wijz. A-01

- Opdeelbare educatieruimte
- Werkplekken verdeeld over twee ruimtes
- Patchkast
- Overlegruimte
- Centrale printvoorziening
- Stiltewerkplekken en praatstudieplekken
- Afsluitbaar deel voor bijeenkomsten
- Balie met zicht op alle plekken + entree balie
- Glaspartij tusschen entree en studiezaal
- Spreekkamers
- Expositiewand
- Bar
- Balie
- Koffiehoek + Expositie
- Ronde tochtluik rolstoel toegankelijk (circle slide)

- Educatiekamer
- Schatkamer met doorkijk naar depot
- Toevoegen nieuwe treden
- Expositiegebied
- Expositiewand
- Lockers
- Garderobe
- Venster
- Realiseren nieuwe goederenring


Nieuwe situatie Begane grond

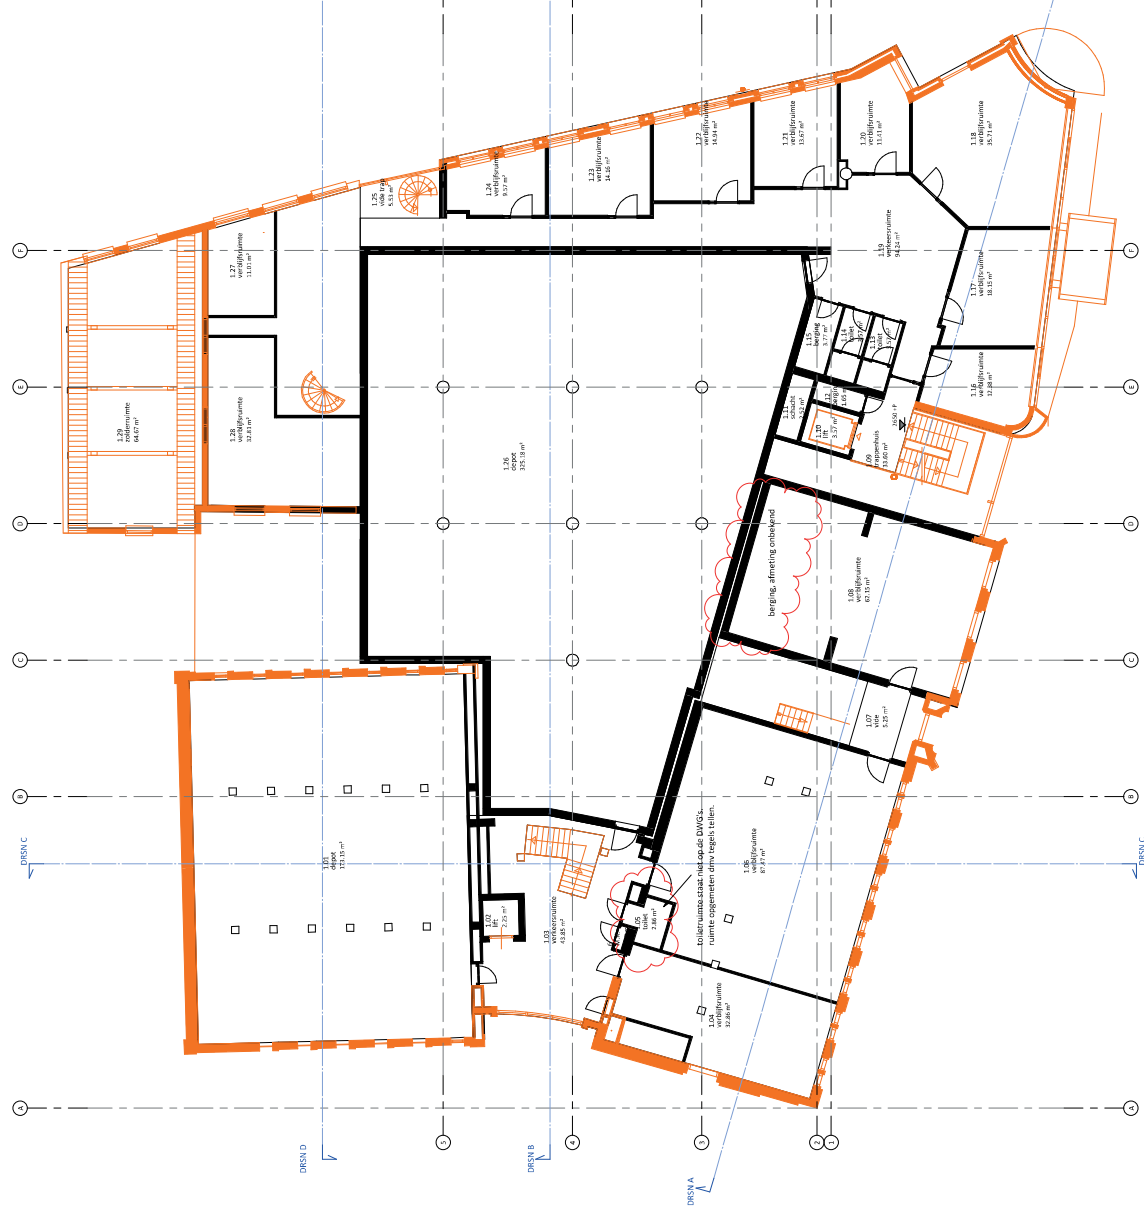


ORANJE IS BESTAANDE ONDERLEGGEND


Bestaande situatie Eerste verdieping

Nieuwe situatie Eerste verdieping

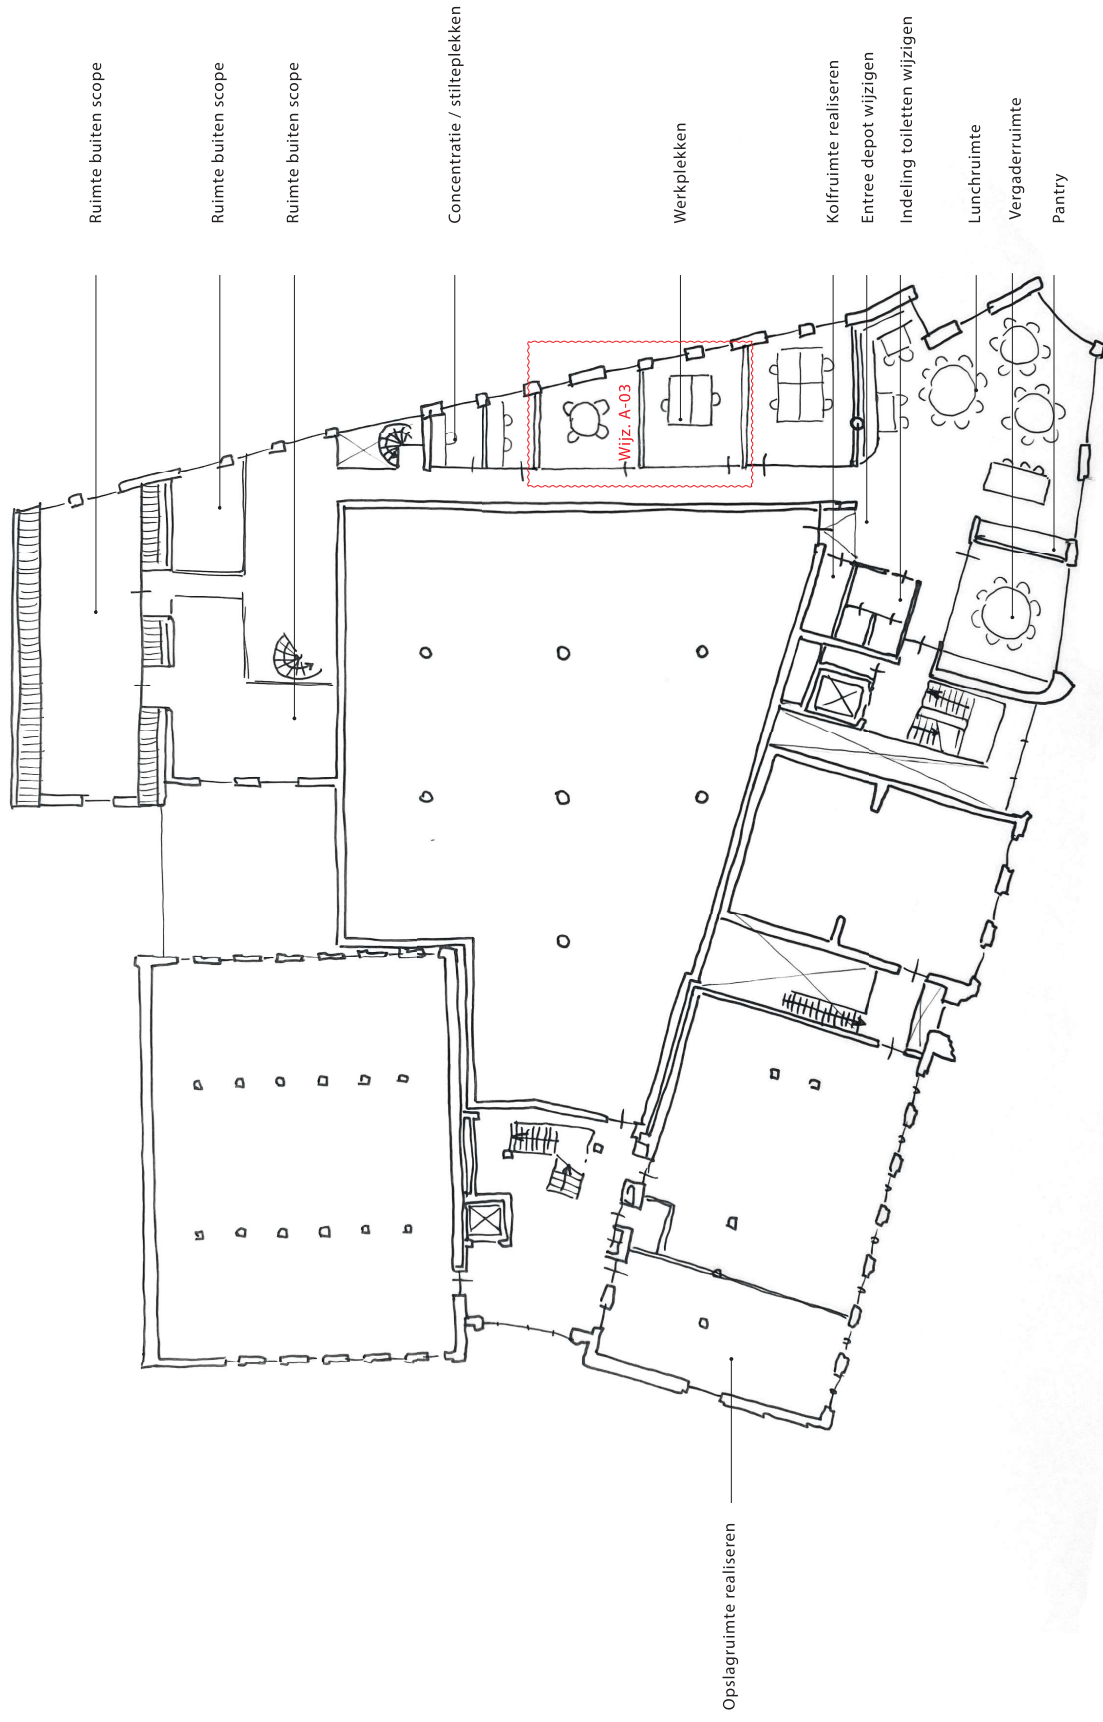

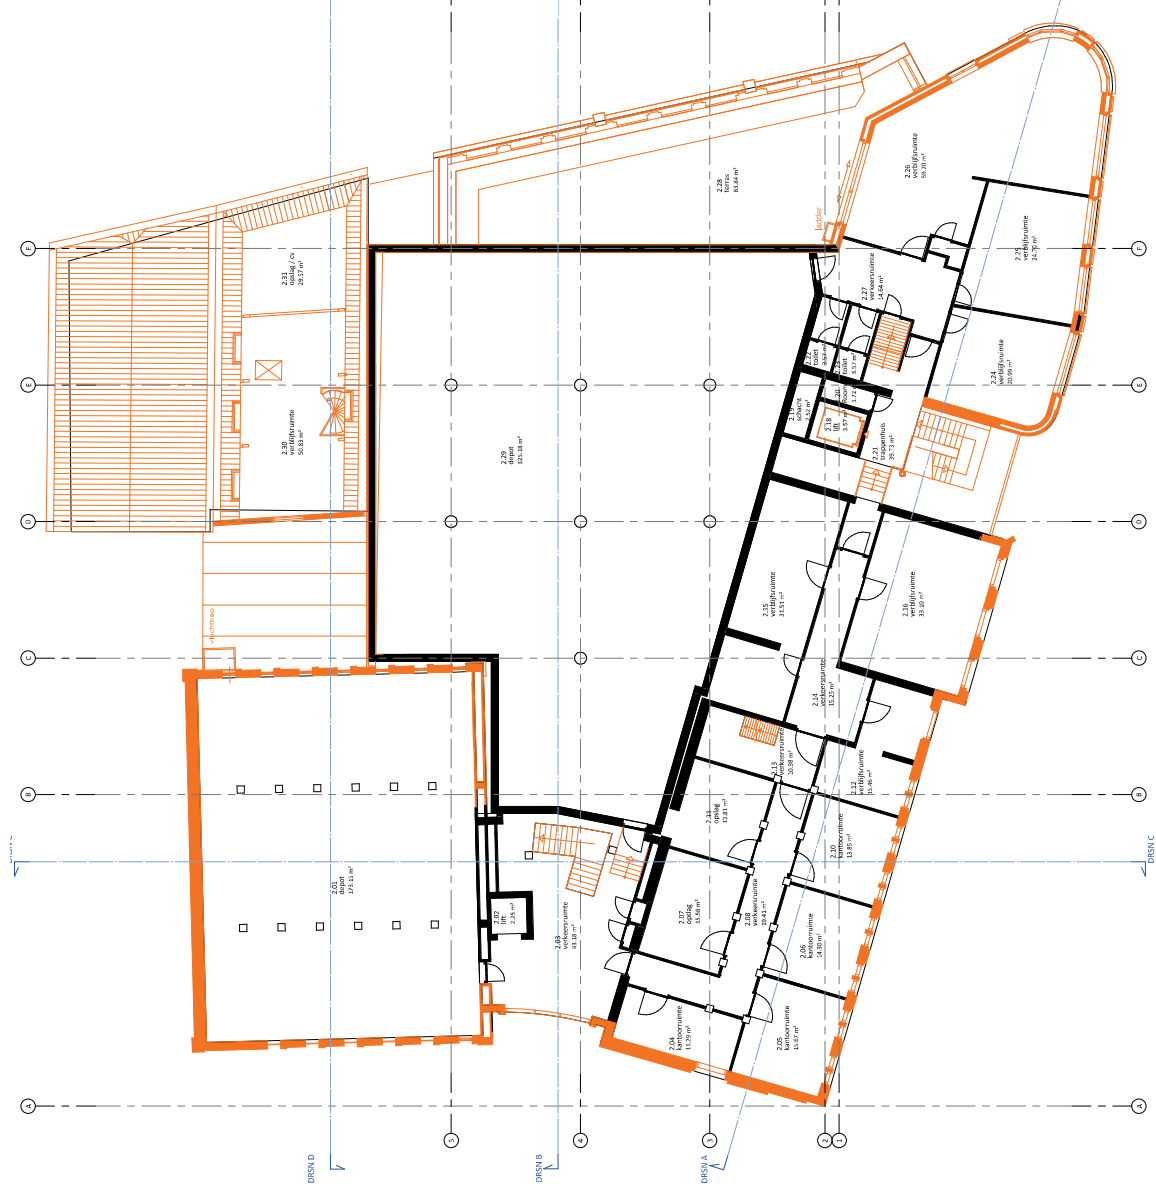


Bestaande situatie Tweede verdieping

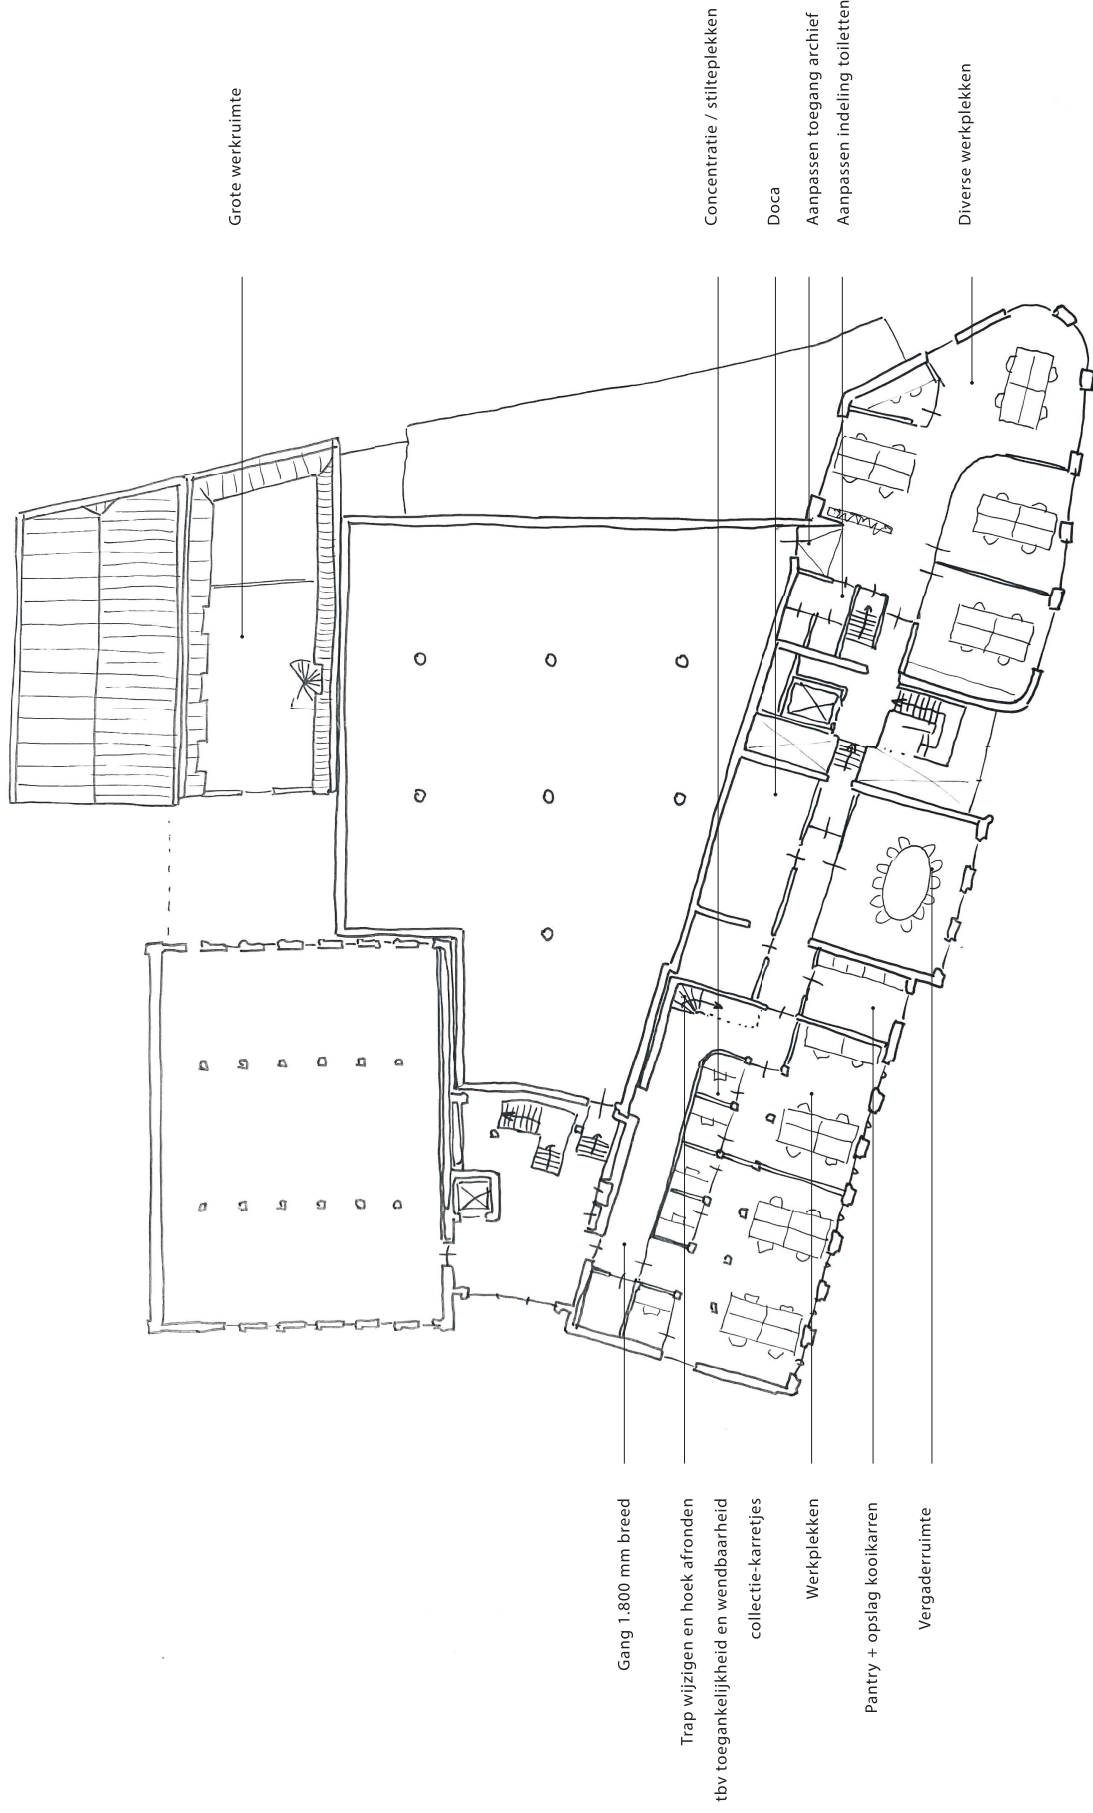


Nieuwe situatie

Tweede verdieping

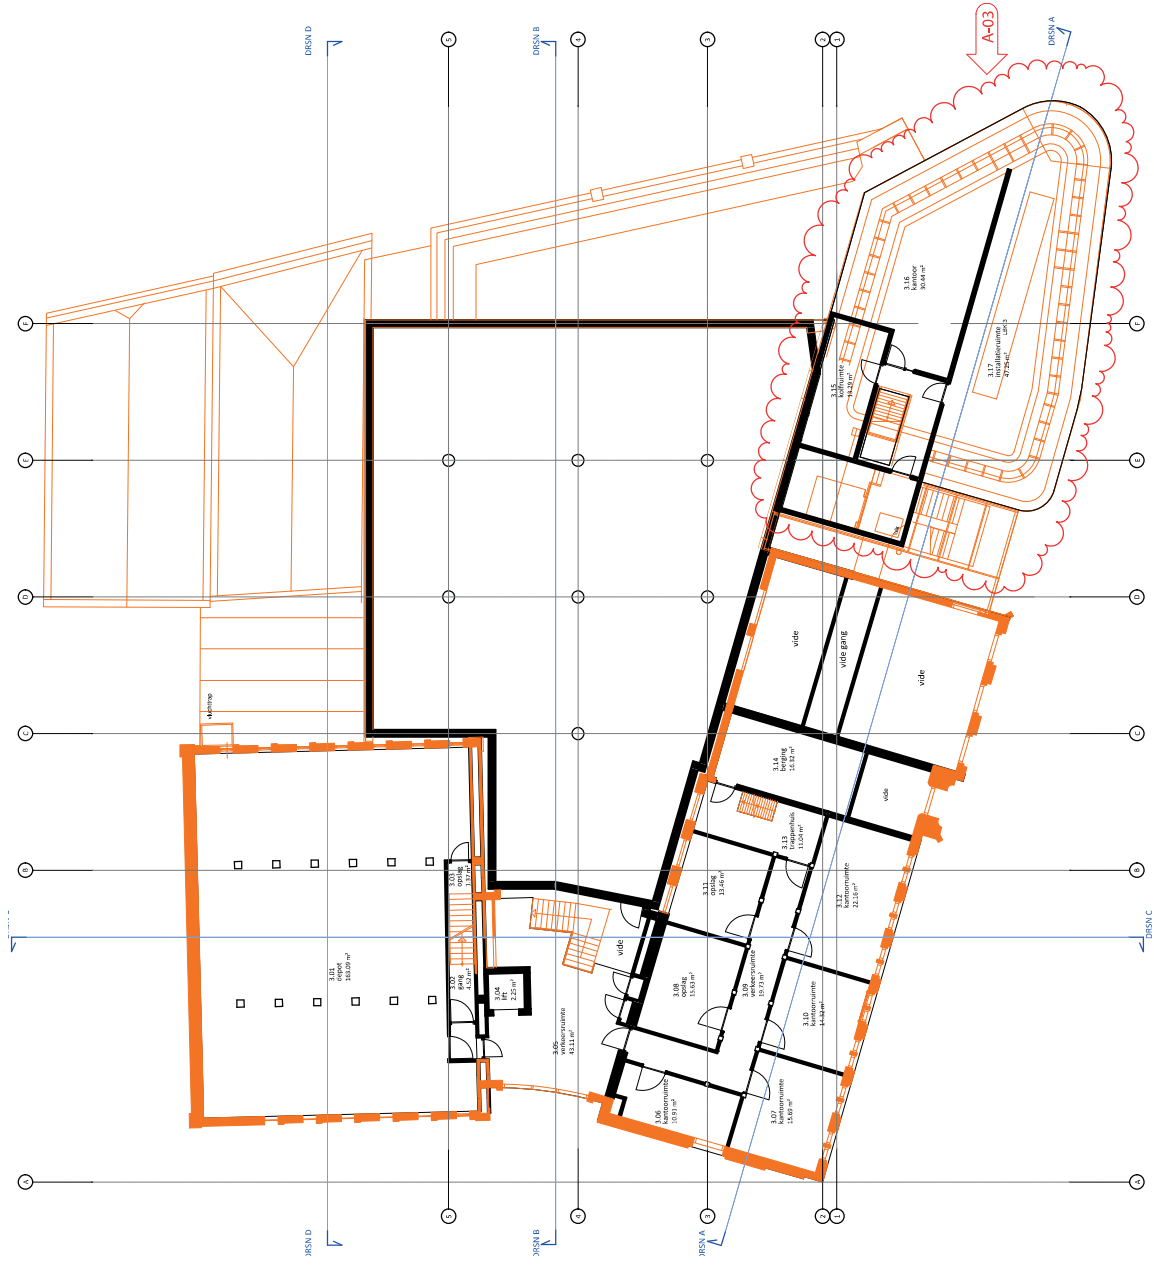


Bestaande situatie
Derde verdieping

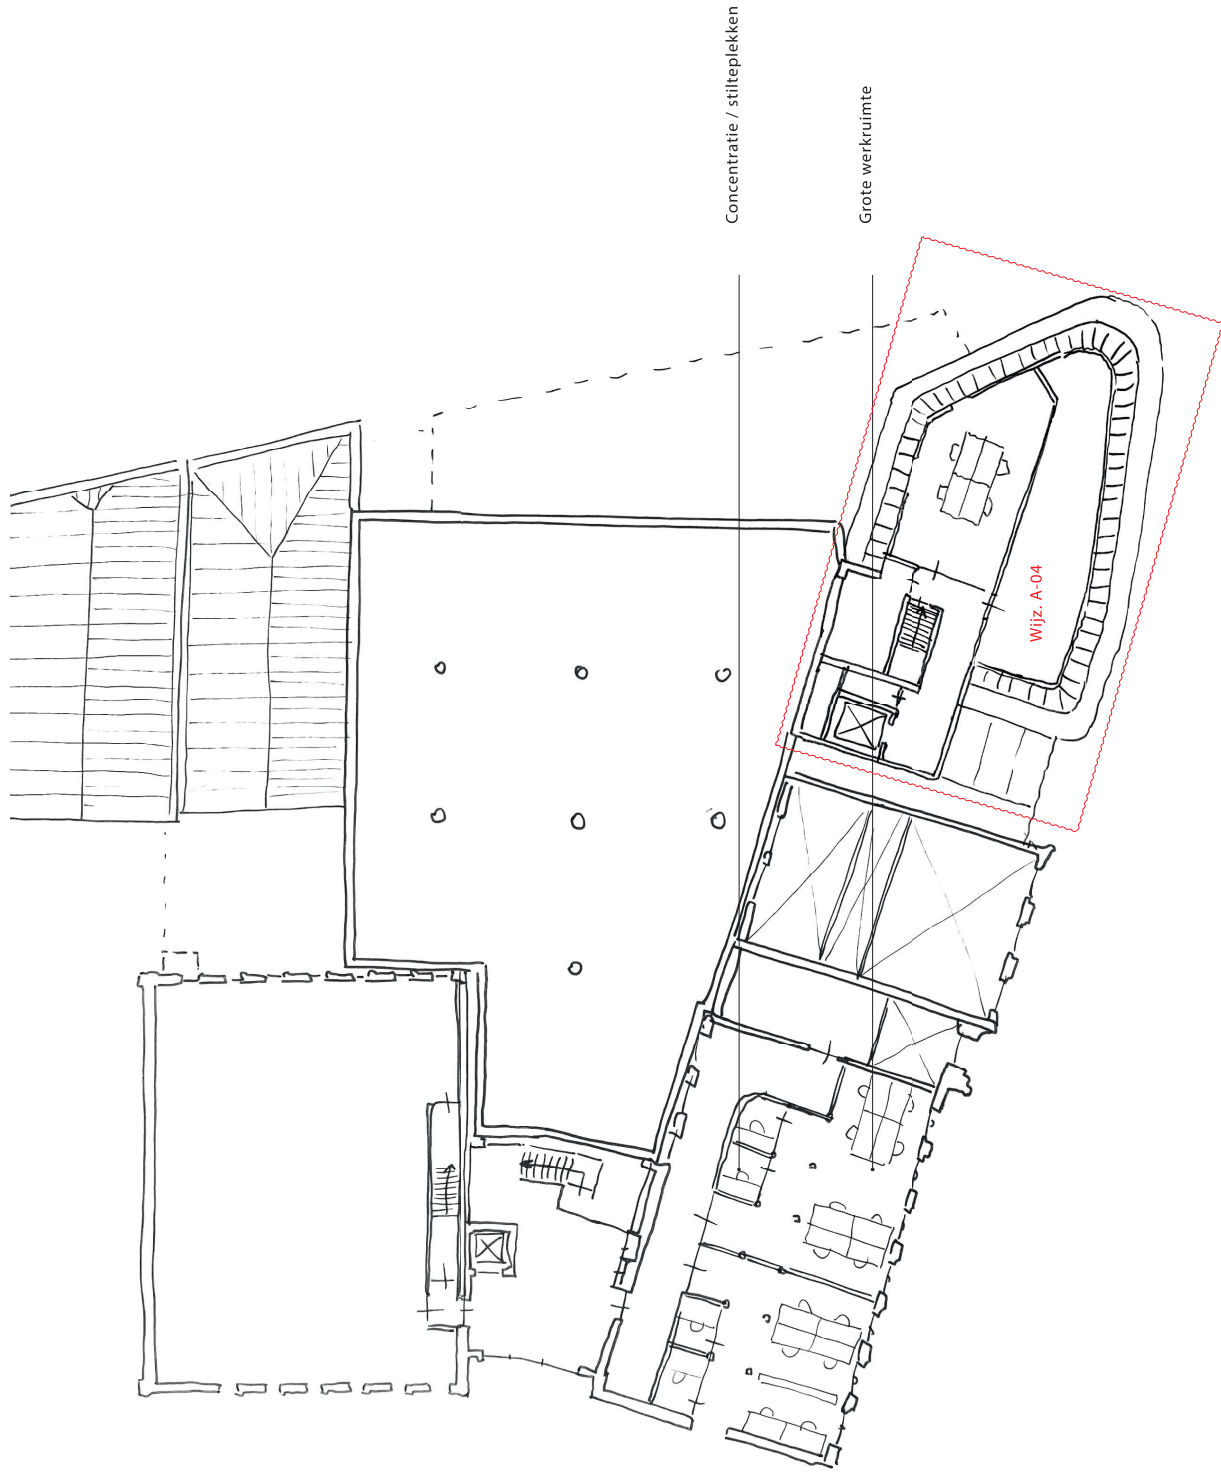

Nieuwe situatie


Derde verdieping

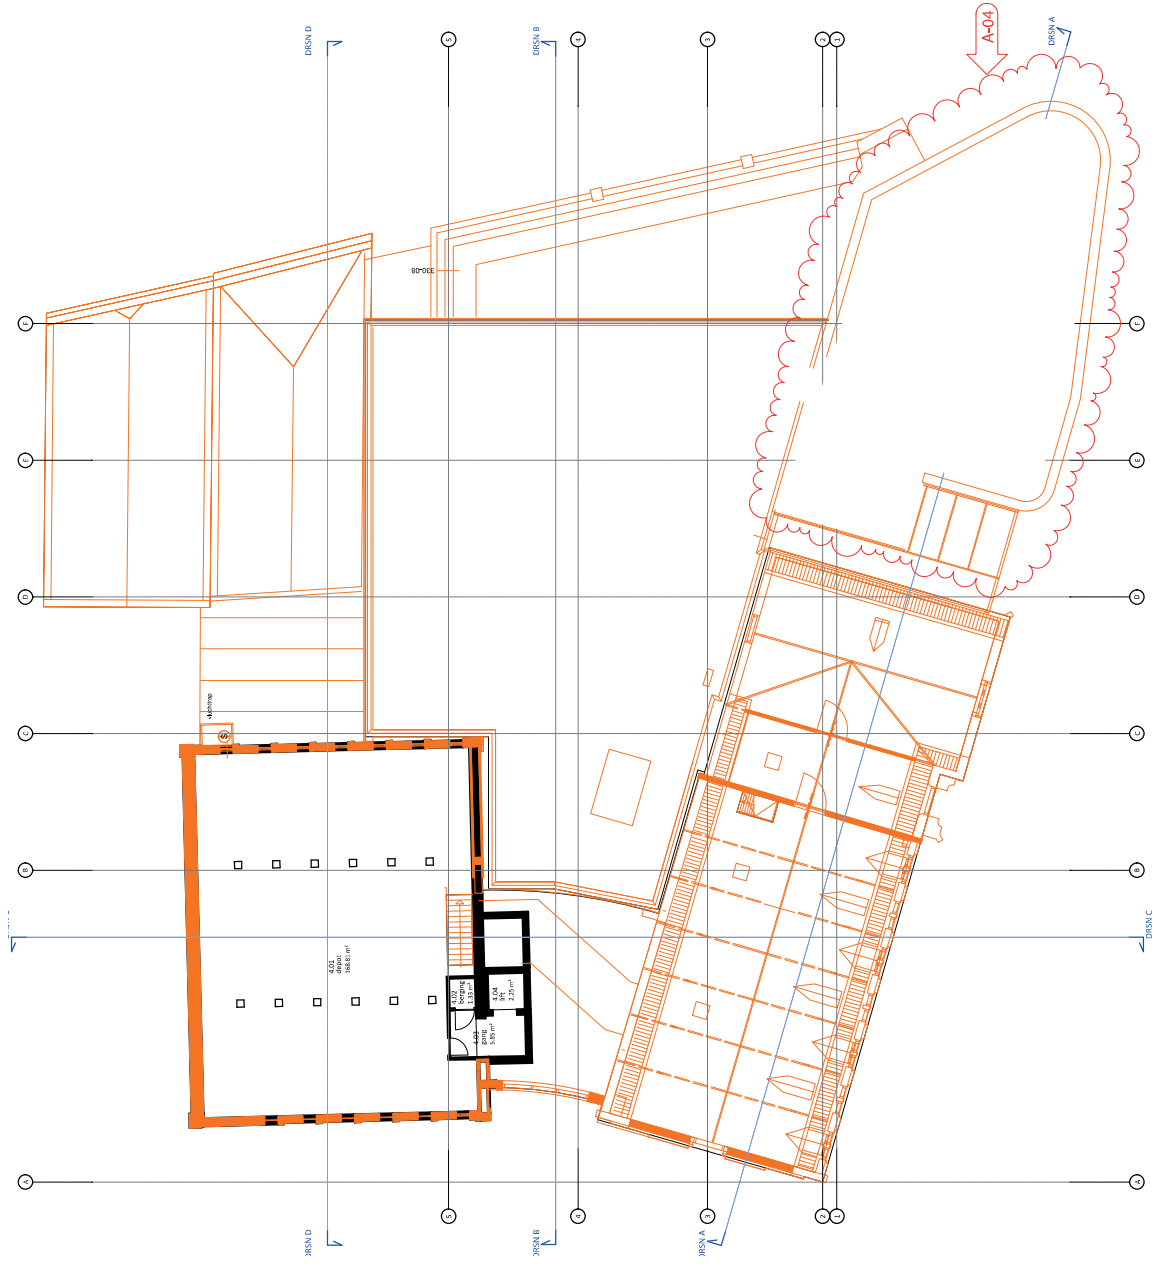

Bestaande situatie Vierde verdieping

Nieuwe situatie

Vierde verdieping

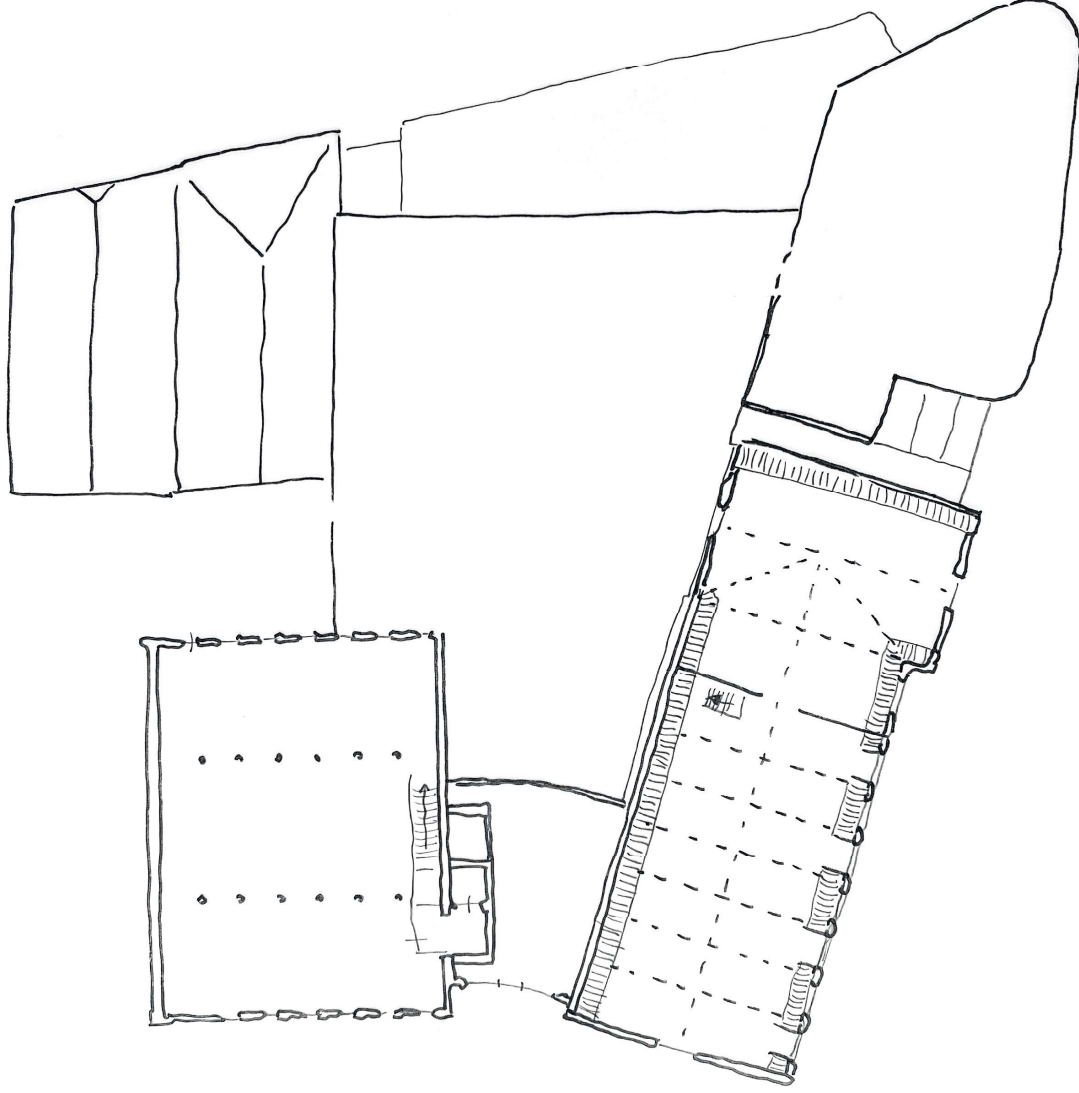

IMPRESSIE INTERIEUR




Contact met de stad en exposeren
Impressie Entree



Ontmoeten en kennisdelen
Impresie Café

VOORSTEL ENTREE

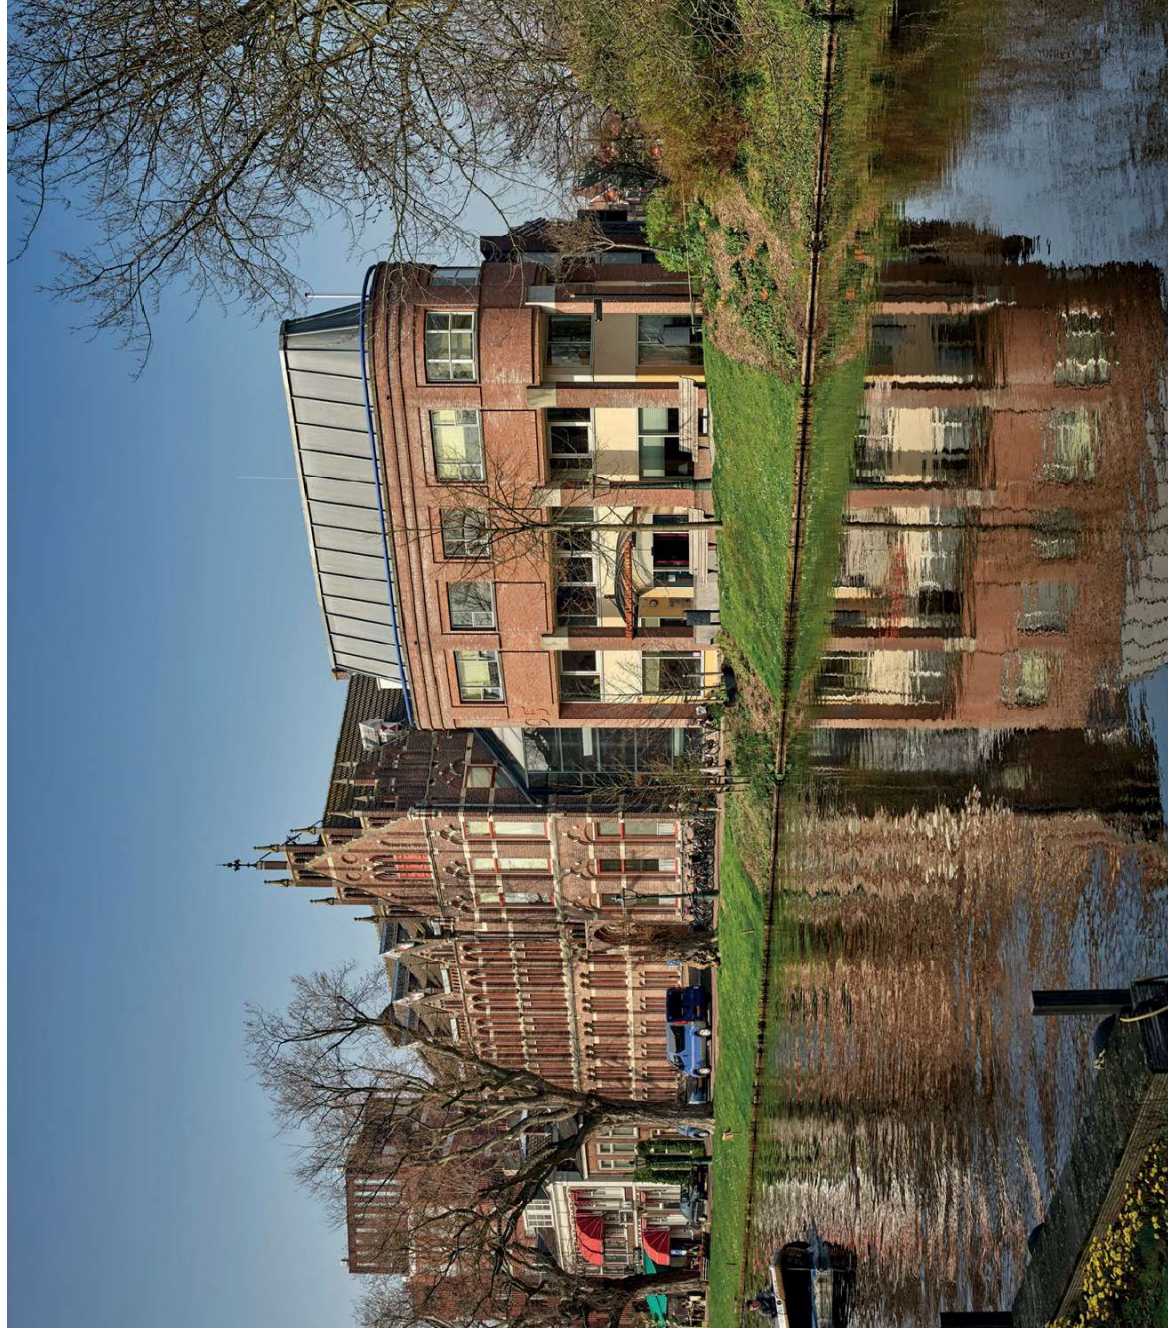

Gesloten en niet uitnodigend

Voorgevel 1995 gebouw bestaand



Contact met de stad, zicht in het interieur
 Voorgevel 1995 gebouw nieuw