



835 m2 bestaand

1083 m2 nieuw

SCHAKELMATERIAAL			HOOGTE DOORS		
SYMBOL	VERKLARING		HOOGTE	DOORS	
[Symbol]	enkelezijdige wandcontactdoos met randdoos		1050/760	ND	
[Symbol]	tweezijdige wandcontactdoos met randdoos		1050/760	ND	
[Symbol]	Bewegingsmelder		plafond		
[Symbol]	Bewegingsmelder Philips LRN 1080		plafond		
[Symbol]	Loze voorzetting				


LEIDENWIDEN			HOOGTE DOORS		
SYMBOL	VERKLARING		HOOGTE	DOORS	
[Symbol]	Wandgoot				

DATA / TELECOM / GELOED			HOOGTE DOORS		
SYMBOL	VERKLARING		HOOGTE	DOORS	
[Symbol]	Aansluitpunt data, enkelezijdig		WG/300	ND	
[Symbol]	Aansluitpunt data, tweezijdig		WG/300	ND	
[Symbol]	Aansluitpunt centrale antenne, bedraad			ND	

ARMATUREN			HOOGTE DOORS		
SYMBOL	VERKLARING		HOOGTE	DOORS	
[Symbol]	armatuurcode				
[Symbol]	TL-armatuur		plafond	GD	
[Symbol]	Armatuur rechthoekig		plafond	GD	
[Symbol]	PL of GL-armatuur		plafond	GD	
[Symbol]	Transport vluchtvergoeding "nooduitgang"		etb	CO	

Armatuurcodelijst					
Armatuurcode	Functie	Type	Levensduur	Omschrijving	Verhoging
A	Infra Lighting	1019P EB	2x25LW	met pic	108
A1	Infra Lighting	1019P DEB 1-10V	2x25LW	met pic	52
B	Infra Lighting	Nier RV-SL	2x25W EB TC-DE	bestaand	0
B1	Infra Lighting	Nier RV-SL	2x25W EB TC-DE	met nood	52
Bv	Infra Lighting	Nier RV-SL	2x25W EB TC-DE	met nood	56
C	Infra Lighting	1019P	2x15 28W	dubbelzijdig	8
NV1					
NV2					

- index (in 02)
- index (in 03)
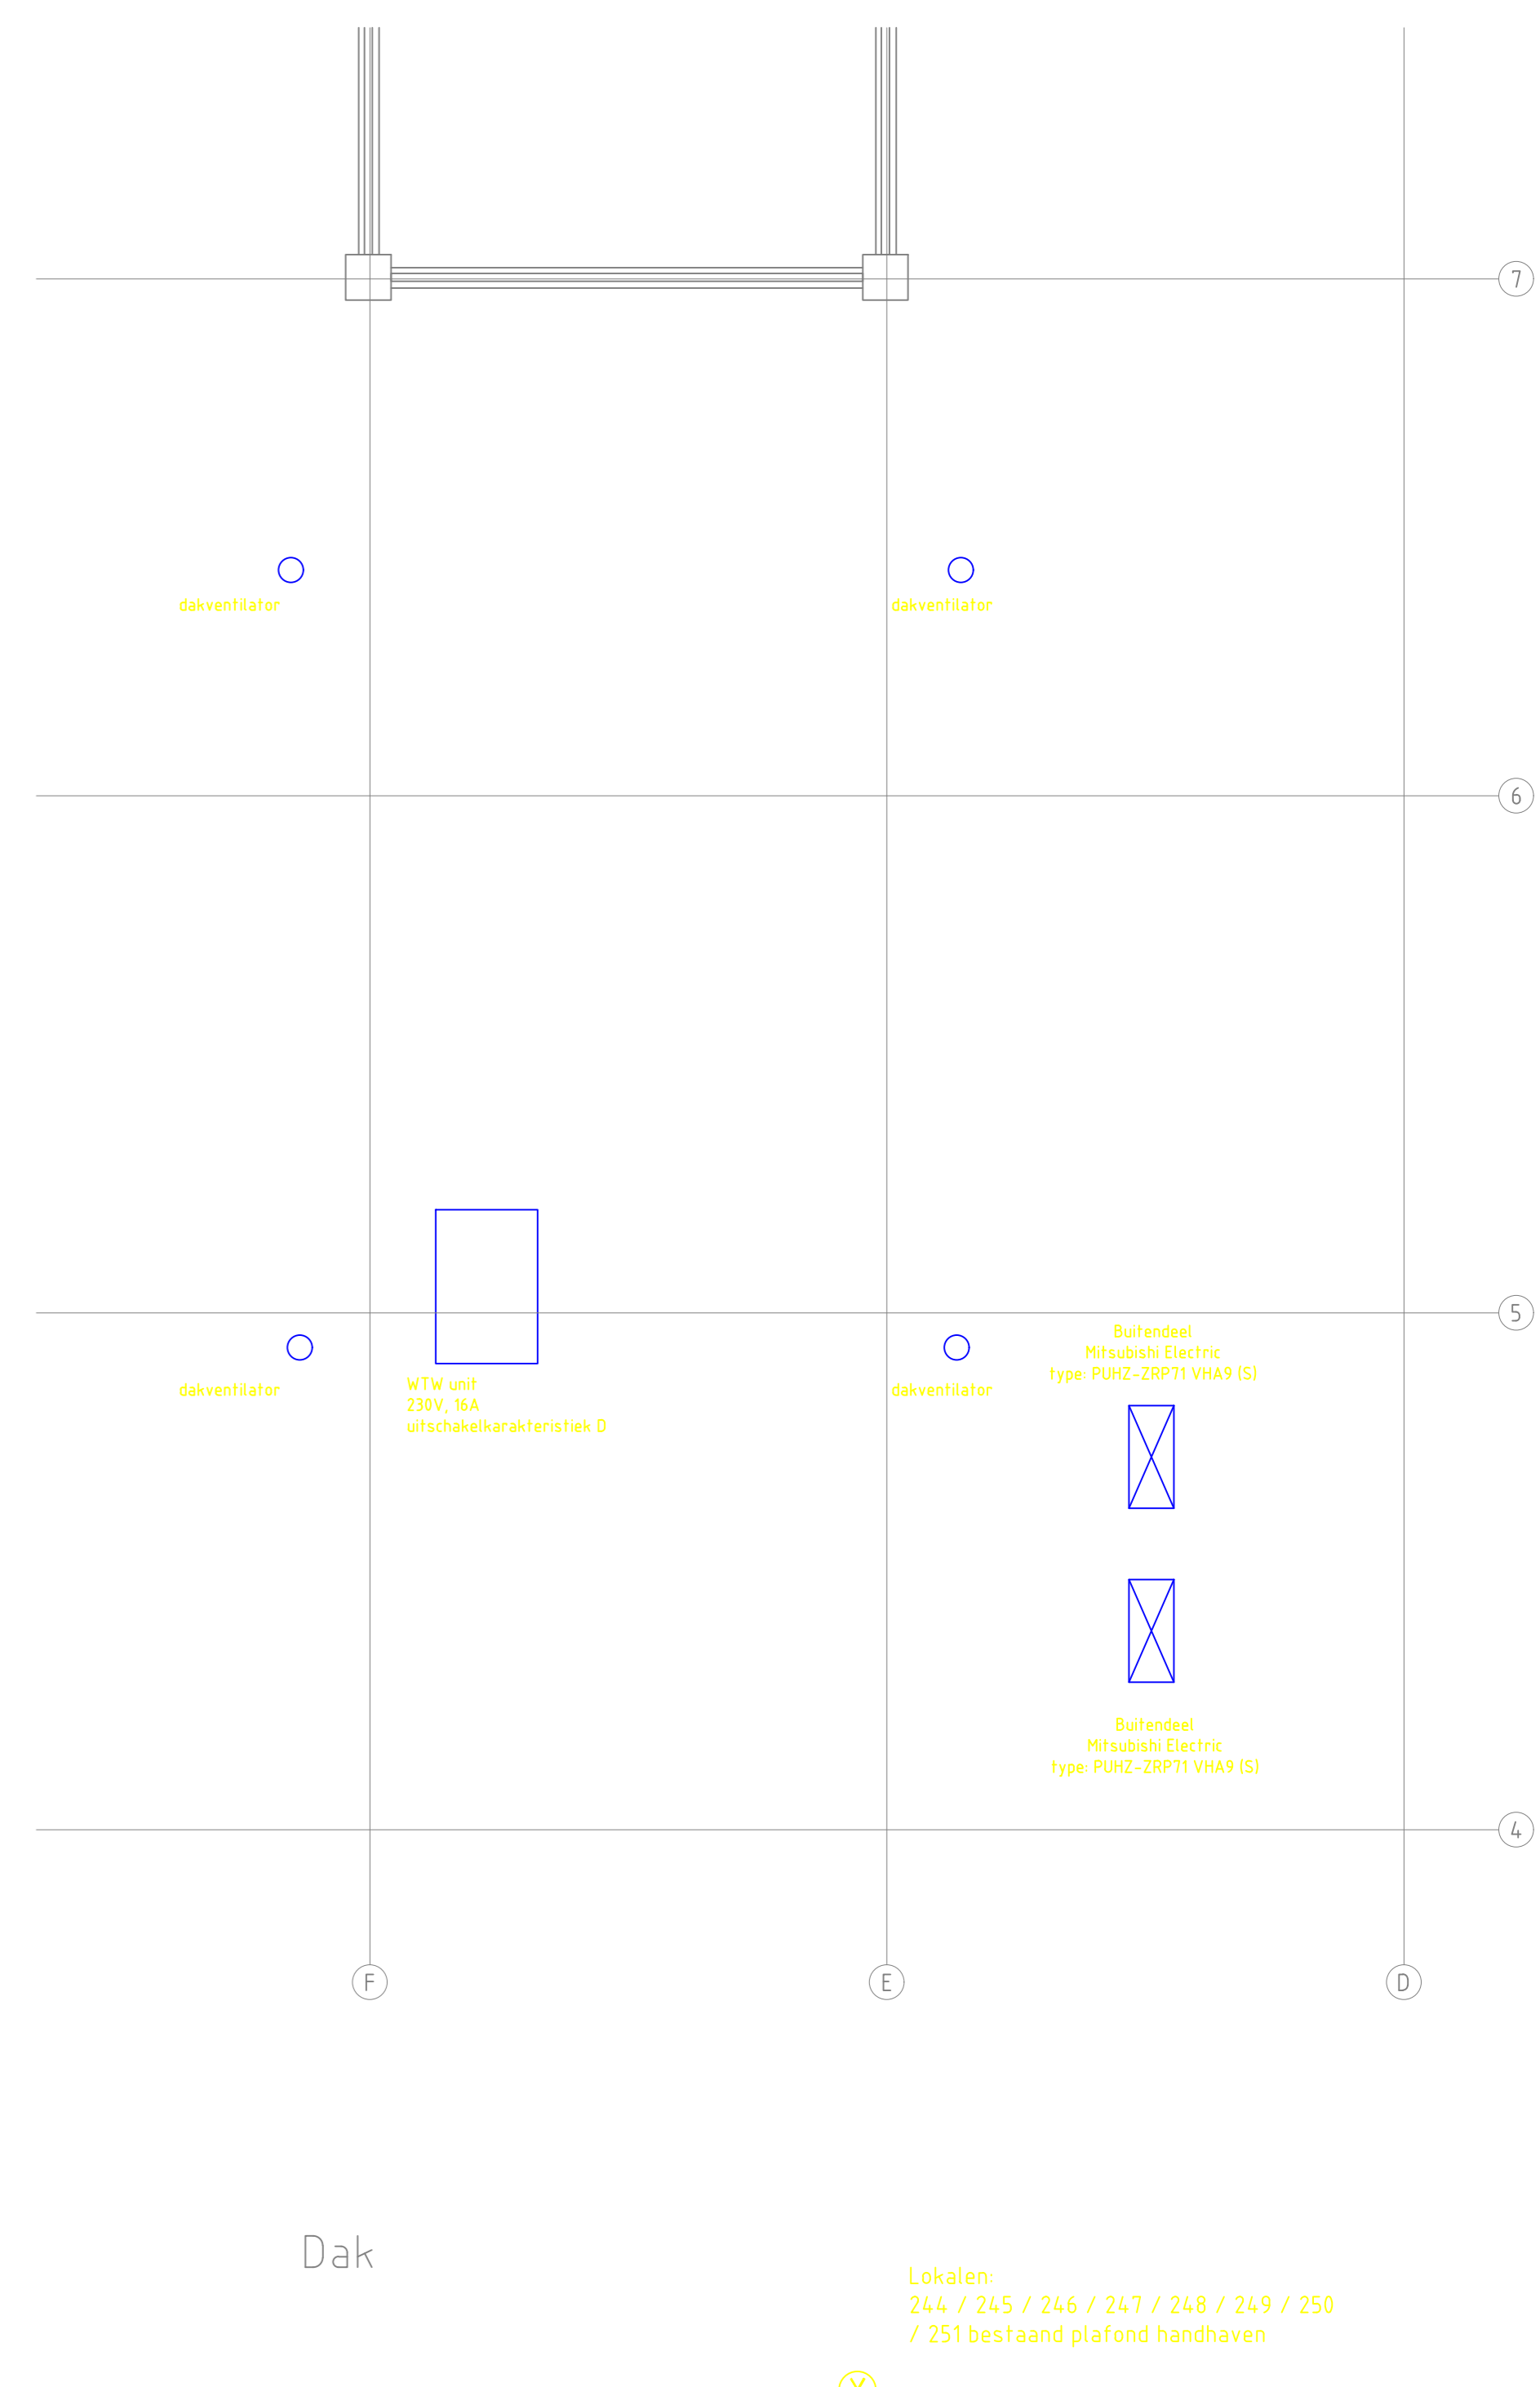

Dak

REVISIE

Project: Kamerlingh Onnes college, Eikenlaan 286 9741 EW Groningen
 Tekening: 14-1134
 Datum: 10-08-2014

Onderdeel: Elektrotechnische Installatie 2e Verdieping / Dak	Get. AR	Datum: 29-8-14
	Get. AR	Discipline: EL
	Get. AR	
	Get. AR	
	Get. AR	
	Get. AR	

NIEMEIJER installatietechniek bv
 Columwest 12
 7825 VR Emmen
 Postbus 109
 7800 AD Emmen
 Telefoon: 0591 - 630 056
 Telefax: 0591 - 632 229

Projectnr: 14-1134
 Tekeningsnr: E-03
 Formaat: A1+