

Kolken 2022 Oude Pekela Noord:


P:\Klikken\Klikker_Pekela_2022.dbk - [Leidingbeheer data]

Bestand Importeren Omzetten Beeld Raadplegen Selecteren Toepassingen Revisie Toevoegen Wijzigen Verwijderen Prestaties en Inspectie Planning Exporteren Venster Info

INFO: Wik Lijn Punt TOPO: Kleuren Lagen Opslaan FILE: Weergave geselecteerde DXF of SHP bestanden

- KOLKENREINIGING:
- B: geen opmerking
 - B: met opmerking
 - B: niet gereinigd
 - R: geen opmerking
 - R: met opmerking
 - R: niet gereinigd
- ☒ Aanbije-kolk

- H: handkolk
- SL: kindveilig
- VB: van beton
- ST: stank scherm weg
- CE: cement in kolk
- VE1: vet in kolk
- BD: bodem defect
- OD: opzetstuk defect
- DD: deksel defect
- RD: rand defect
- DV: deksel vast
- DVW: deksel weg
- X: leiding verstopt
- KV: kolk verzakt
- SV: straat verzakt
- G: groen over kolk
- W: wortels in kolk
- K: kikkers in kolk
- VT: voertuig op kolk
- BR: blad op rooster
- VV: kolk vol
- AK: afval in kolk
- ZV: zandvang tekort

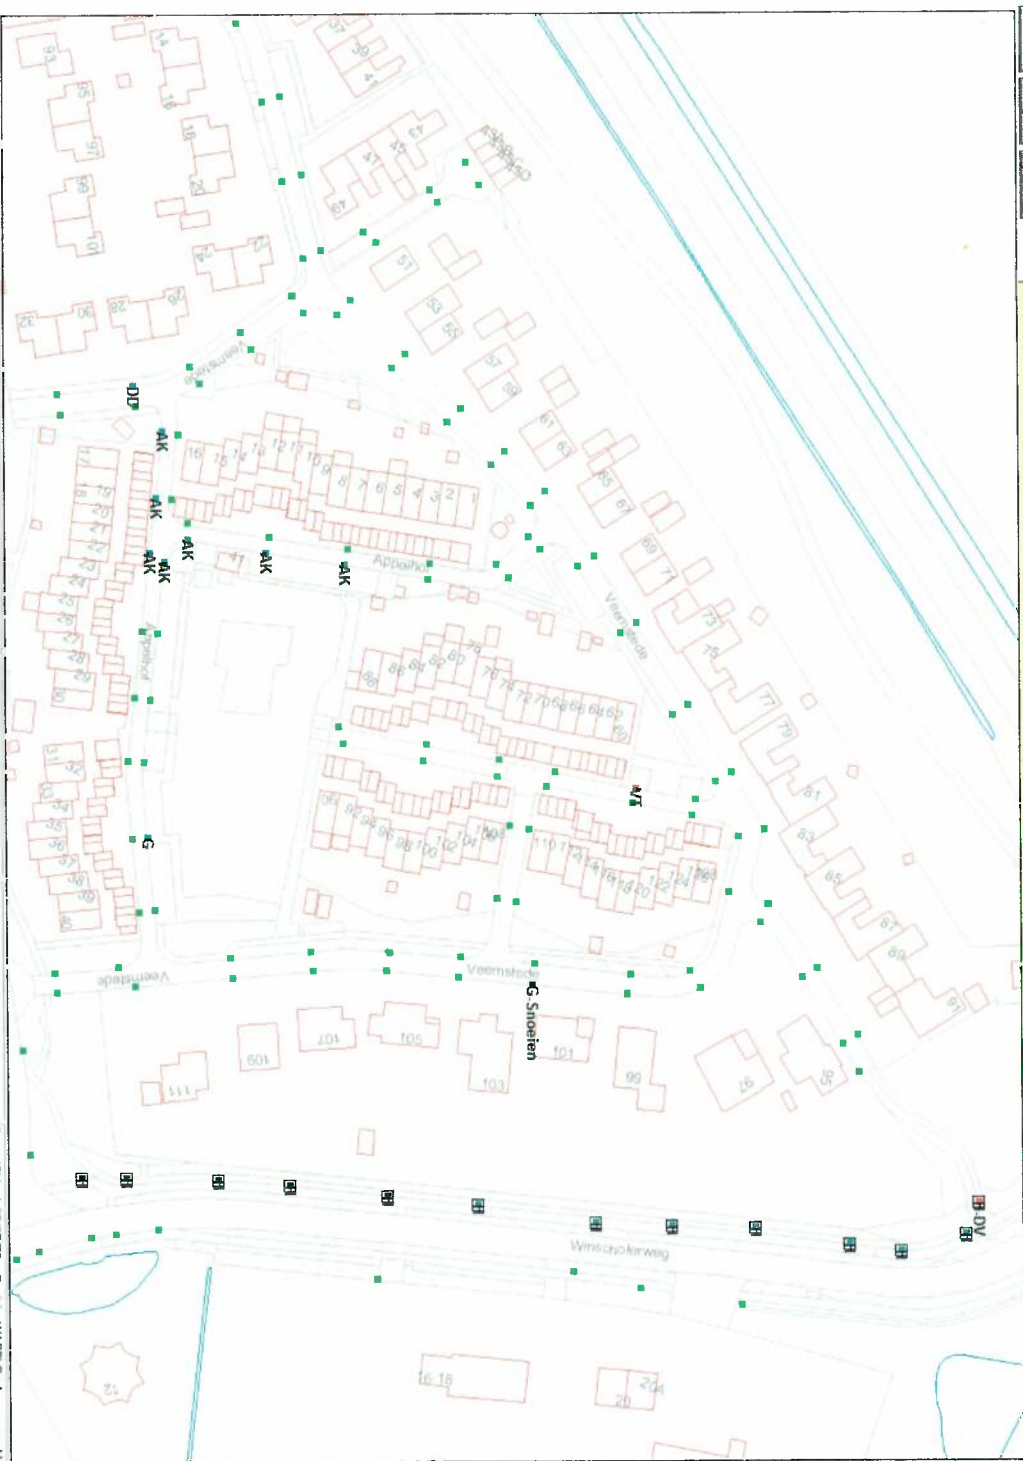

Kolken

3855-tratkolk
20220927-105308
20210923-090428
20200911-092447
20190904-124042
20180910-091713
20171219-102950
20170612-122720
10001010-000000