

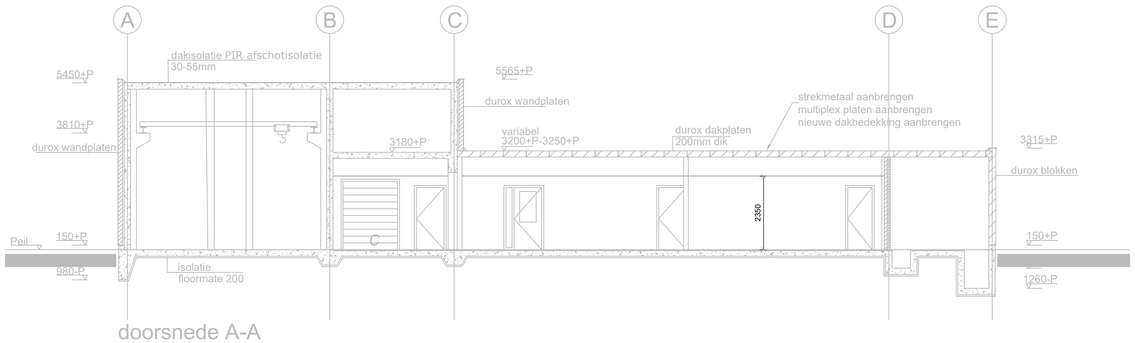


doorsnede A-A

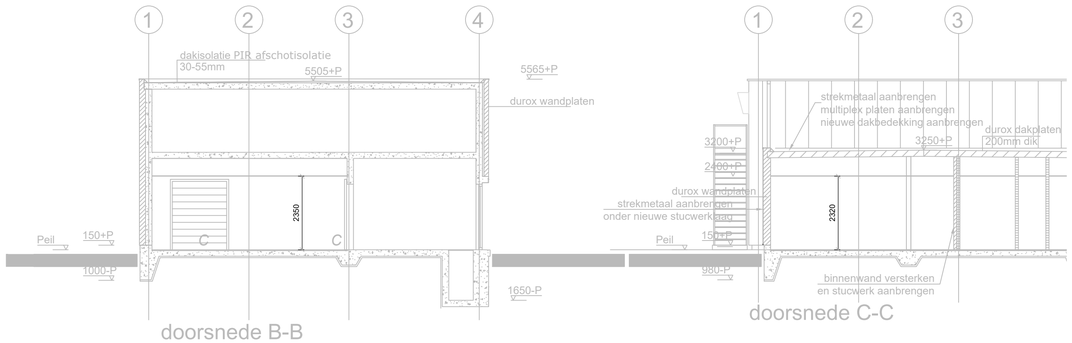


doorsnede B-B

doorsnede C-C

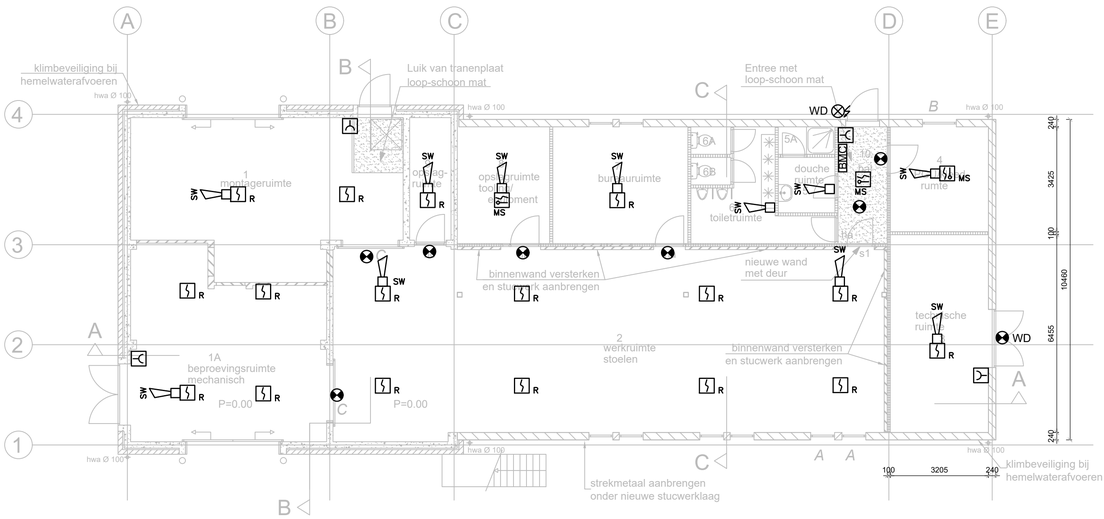

begane grond nieuw

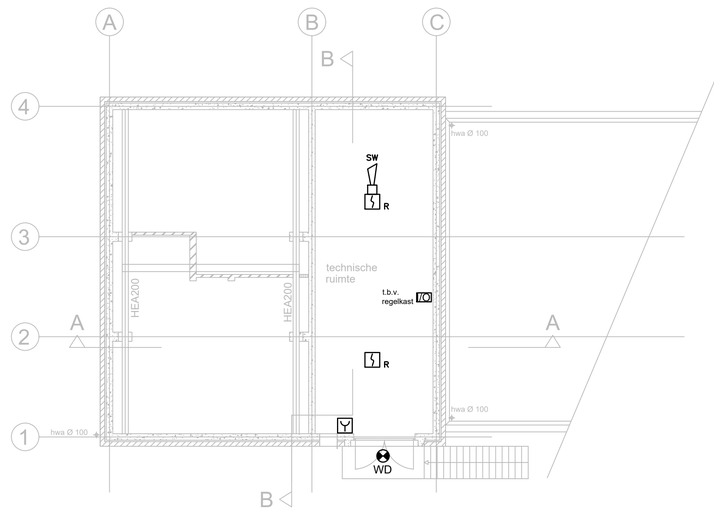

verdieping

Wijziging C_ aanvullend tov scopewijziging
(nov. 2022) --> zie blauwe wijz.

LEGENDA

SW MS	MULTISENSOR ROOKMELDER GECOMBINEERD MET SLOW-WHOOP
MS	MULTISENSOR ROOKMELDER
R	OPTISCHE ROOKMELDER
	HANDBRANDMELDER, HOOGTE MAX. 1,5 METER VANAF VLOER, KUNSTSTOF GOOT OP WAND AANBRENGEN
SW WD	SLOW-WHOOP WATERDICHT
	NEVENINDICATOR
WD	NEVENINDICATOR WATERDICHT
BMC	BRANDMELDCENTRALE INCLUSIEF ONTRUIMINGSBEDIENING
	FLITSLICHT
I/O	I/O MODULE T.B.V. AANSTURING VANUIT BMC

Wijzigingen (nav scopewijziging dd 21-04-2020)

Wijz.	Datum	naam	Aard van de wijziging

aanpassen gebouw B104-B105
Vliegbasis Woensdrecht

Specificatie:
Gebouw B105
Te maken brandmeldinstallatie

Objectnummer:	*49G01*	*Getekend:*	*Zaza, M.*
Gebouwnummer:	*B105*	*Gecontroleerd:*	*Baeten, L.*
Besteknummer:	*P-1003103-P010-39*	*Datum:*	*25-02-2022*
Projectnummer:	*1003103*	*Schaal:*	*1:100*
Fase:	*Bestek*	*Formaat:*	*A1*
Versie:	*B*	*Documentcode:*	*49G01-1003103-Bestek-E-B-E16*

Blad:
E-16 van

Rijksvastgoedbedrijf
Ministerie van Binnenlandse Zaken en Koninkrijksrelaties

Directie - Vastgoedbeheer
Afdeling - E&R Defensie
Hercules laan 1
3584 AB
Utrecht

plotdatum: 09/02/22