
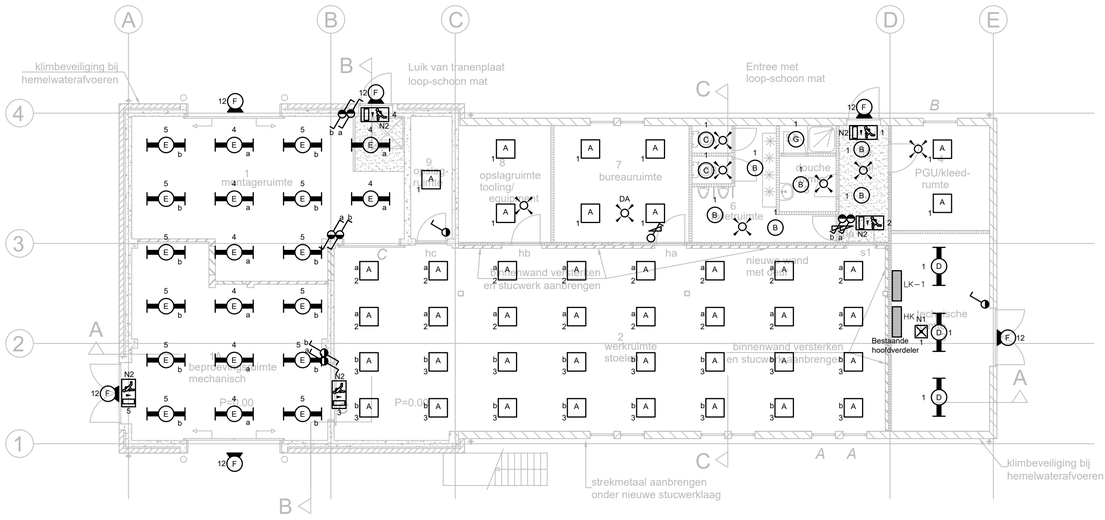


begane grond nieuw

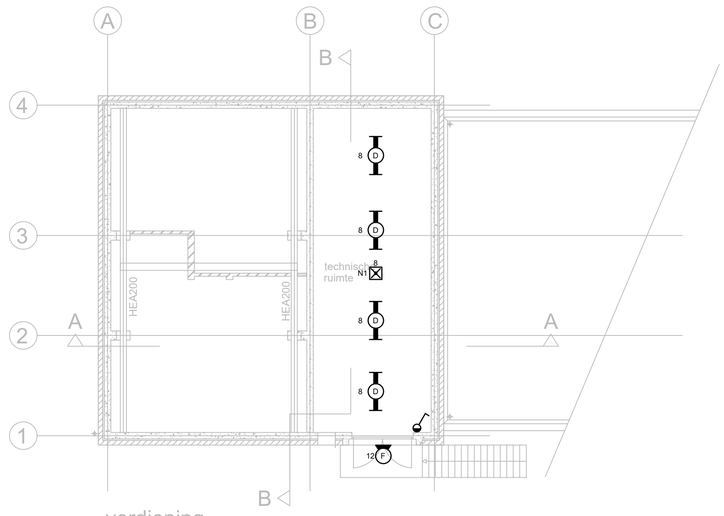

verdieping

ARMATURENLIJST

·	FABRIKAAT	TYPE	LAMPEN	OPMERKINGEN
A	Trilux	Arimo S M73 CDP–IP ETDD	LED 4000/840/40W	Inbouw IP54 (600x600mm)
B	Trilux	Inplana C09 CDP19 ET01	LED 2000/840/18W	inbouw IP54
C	Trilux	Inplana C07 CDP19 ET01	LED 1000/840/10W	Inbouw IP54
D	Trilux	Nextrema C3 B ET PC	LED 4000/840/30W	Opbouw IP66
E	Trilux	Nextrema G3 B ET PC	LED 6000/840/43W	Opbouw IP66
F+NV	Famostar	Nightlife VPA–1 Metallic	LED 4,5W	Opbouw, wand, IP65
G	Sylvania	Giotto 305 LED	LED 22W	Opbouw, IP44, bewegingsdetector
N1	Famostar	Pro VPA–1	LED 4W	Opbouw IP65
N2	N2	Pro WPA–1	LED 1,5W	Opbouw, wand, IP65, pictogram zie tekening
				Als inbouw/opbouw

LEGENDA

- INBOUW PLAFOND AANWEZIGHEIDSMELDER
- VERLICHTINGSARMATUUR
- N2 VLUCHTWEGSIGNALERINGSARMATUUR
- N1 VLUCHTWEGVERLICHTINGSARMATUUR
- SCHAKELAAR, IP54
- DIMSCHAKELAAR ENKELVOUDIG, IP21
- DIMSCHAKELAAR ENKELVOUDIG, IP54
- WISSELSCHAKELAA, IP54

Wijziging C_ aanvullend tov scopewijziging (nov. 2022) --> zie blauwe wijz.

~~Wijzigingen (nav scopewijziging dd 21-04~~-2020)

Wijz	Datum	Aard van de wijziging

aanpassen gebouw B104-B105
Vliegbasis Woensdrecht

Specificatie:
Gebouw B105
Te maken licht-, en noodverlichtingsinstallatie

Objectnummer:	*49G01*	*Getekend:*	*Zaza, M.*
Gebouwnummer:	*B105*	*Gecontroleerd:*	*Baeten, L.*
Besteknummer:	*P-1003103-P010-39*	*Datum:*	*25-02-2022*
Projectnummer:	*1003103*	*Schaal:*	*1:100*
Fase:	*Bestek*	*Formaat:*	*A1*
Versie:	*B*	*Documentcode:*	*G4901-1003103-Bestek-E-B-E14*

Blad: *E14* *van*

Rijksvastgoedbedrijf
Ministerie van Binnenlandse Zaken en Koninkrijksrelaties

Directie - Vastgoedbeheer
Afdeling - E&R Defensie
Hercules laan 1
3584 AB
Utrecht

plotdatum: 09/02/22