

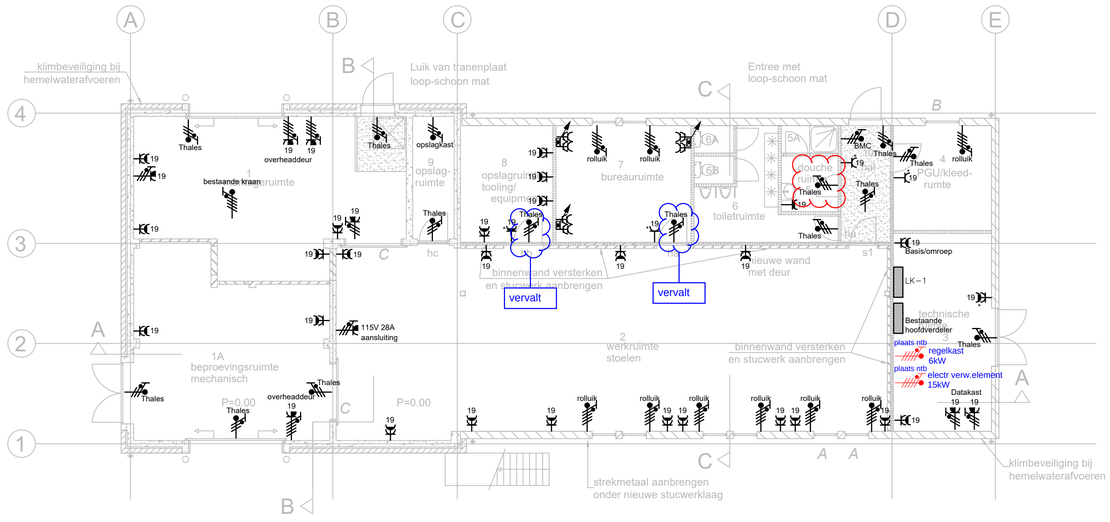



begane grond nieuw

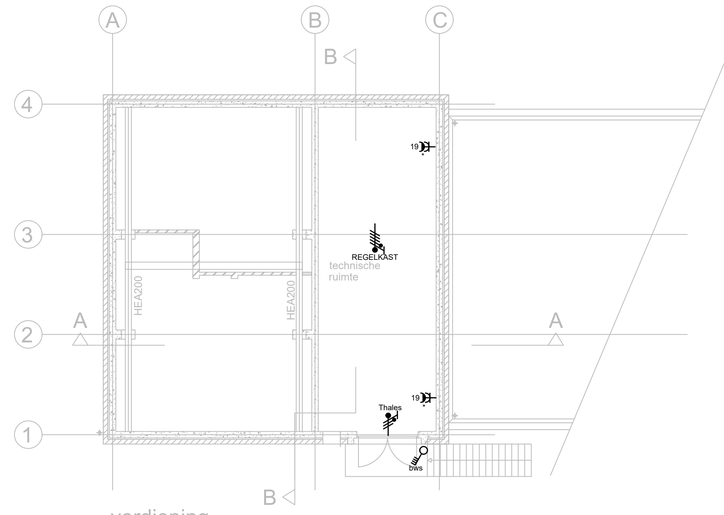

verdieping

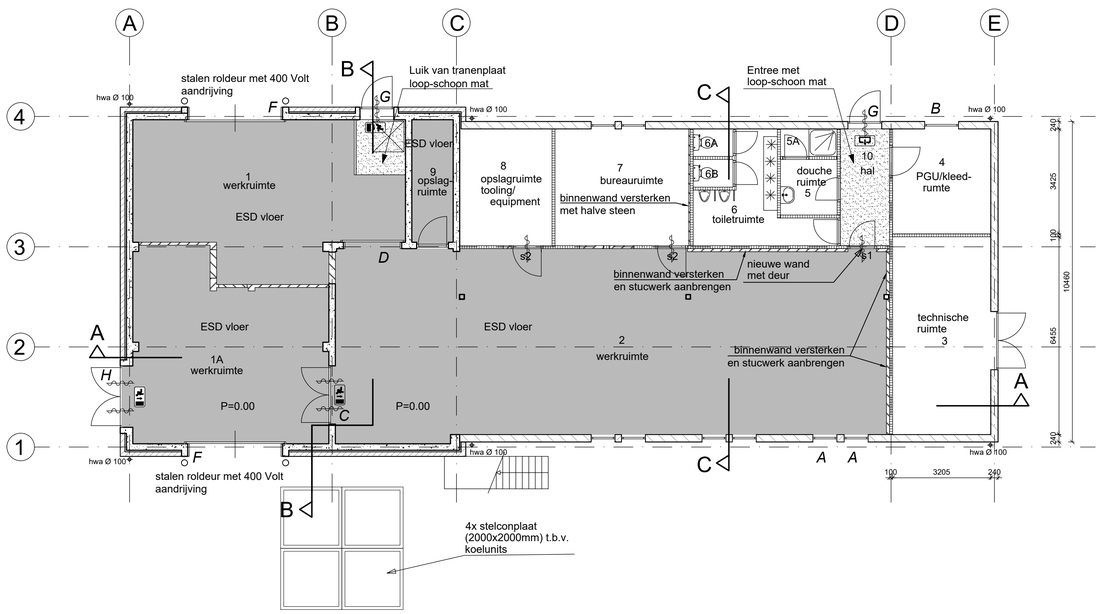

begane grond nieuw

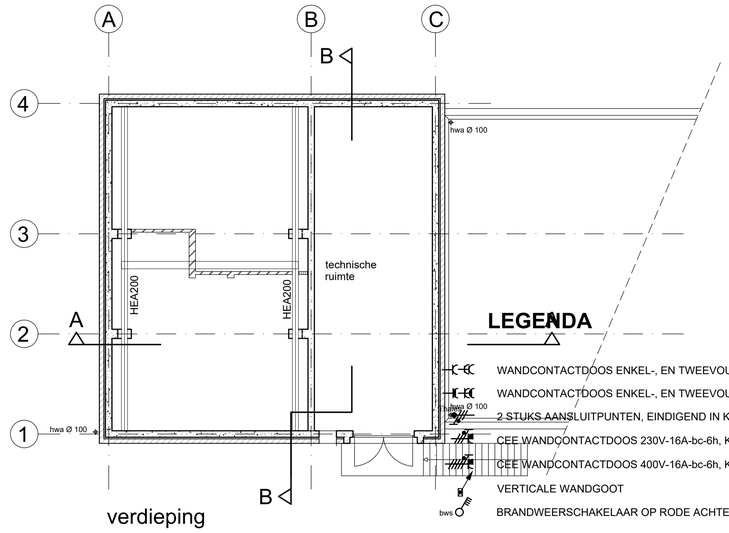

verdieping

Wijziging C_ aanvullend tov scopewijziging (nov. 2022) --> zie blauwe wijz.
Wijzigingen (nav scopewijziging dd 21-04-2020)

				Aard van de wijziging
				datum
				Datum
				Wijz.

aanpassen gebouw B104-B105
Vliegbasis Woensdrecht

Specificatie:
Gebouw B105
Te maken krachtinstallatie

Objectnummer:	*49G01*	*Getekend:*	*Zaza, M.*
Gebouwnummer:	*B105*	*Gecontroleerd:*	*Baeten, L.*
Besteknummer:	*P-1003103-P010-39*	*Datum:*	*25-02-2022*
Projectnummer:	*1003103*	*Schaal:*	*1:100*
Fase:	*Bestek*	*Formaat:*	*A1*
Versie:	*B*	*Documentcode:*	*G4901-1003103-Bestek-E-B-E15*

Blad: *E15* *van*

Rijksvastgoedbedrijf
Ministerie van Binnenlandse Zaken en Koninkrijksrelaties

Directie - Vastgoedbeheer
Afdeling - E&R Defensie
Hercules laan 1
3584 AB
Utrecht

plotdatum: 09/02/22