

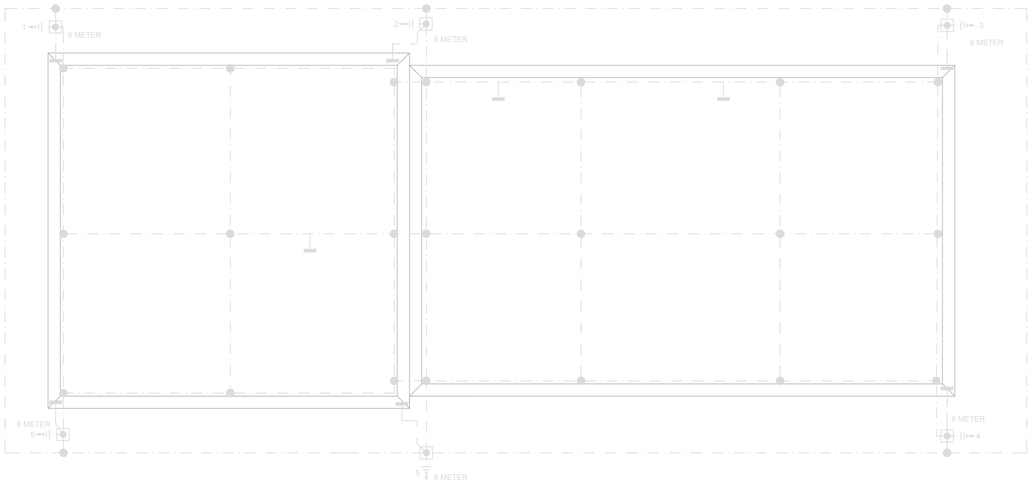



BOVENAANZICHT

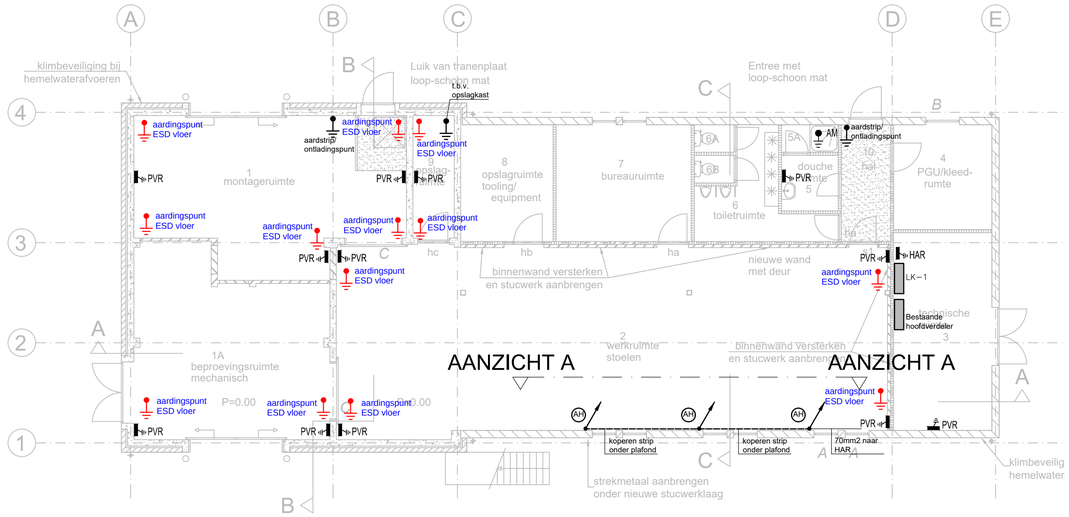

begane grond nieuw

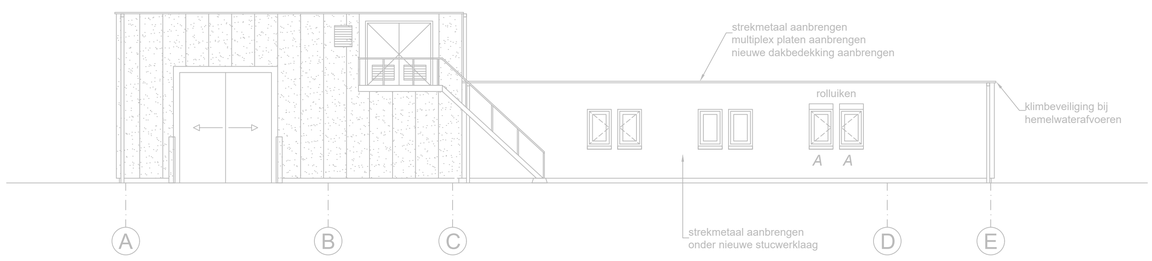

voorgevel

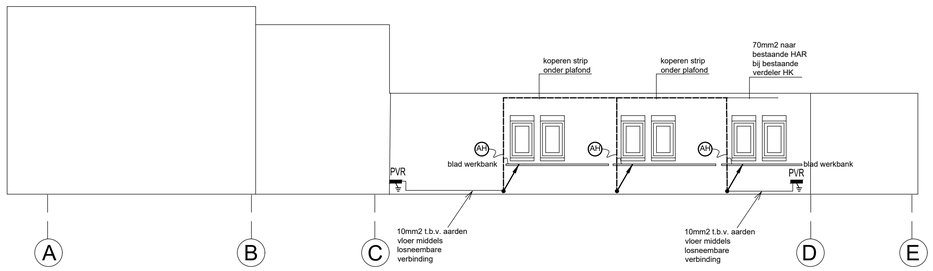

AANZICHT A

LEGENDA

DUN GETEKEND IS DE BESTAANDE AARDINGS-, BLIKSEMAFLEIDERINSTALLATIE

VET GETEKEND IS DE UITBREIDNG OP DE BESTAANDE AARDINGS-, BLIKSEMAFLEIDERINSTALLATIE

~~-V -V-V -V-V- V-V- V-~~	TE VERWIJDEREN CU50
~~-ot- ot- ot-ot- -ot- ot-~~	OM TE LEGGEN EN TE VERLENGEN CU50
~~-og- og- -og- og-og-~~	OMGELEGDE CU50
	VERBINDING
	CADWELDPLAAT/STEKEIND
	AARDELEKTRODE
	PLAT KOPER VERTIKAAL VAN VLOER TOT PLAFOND
	PLAT KOPER HORIZONTAAL
	AARDING VLOER MIDDELS LOSNEEMBARE VERBINDING
	CU ..mm2 NAAR BESTAANDE HAR
AM	AARDINGSMAT IN AFWERKVLOER TE KOPPELEN OP PVR, EN CV-, WATERLEIDINGEN TE KOPPELEN OP PVR
PVR	POTENTIAALVEREFFENINGSRAIL
AH	AARDINGSHASPEL
	AANSLUITPUNT ESD VLOER

Wijziging C_ aanvullend tov scopewijziging (nov. 2022) --> zie blauwe wijz.

~~Wijzigingen (nav scopewijziging dd 21-04-2020)~~

Wijz.	Datum	naam	Aard van de wijziging

aanpassen gebouw B104-B105
Vliegbasis Woensdrecht

Specificatie:
Gebouw B105
Te maken aardings-, bliksembeveiligingsinstallatie

Objectnummer:	*49G01*	*Getekend:*	*Zaza, M.*
Gebouwnummer:	*B105*	*Gecontroleerd:*	*Baeten, L.*
Besteknummer:	*P-1003103-P010-39*	*Datum:*	*25-02-2022*
Projectnummer:	*1003103*	*Schaal:*	*1:100*
Fase:	*Bestek*	*Formaat:*	*A1*
Versie:	*B*	*Documentcode:*	*G4901-1003103-Bestek-E-A-E18*

Blad:
E18 *van*

Rijksvastgoedbedrijf
Ministerie van Binnenlandse Zaken en Koninkrijksrelaties

Directie - Vastgoedbeheer
Afdeling - E&R Defensie
Hercules laan 1
3584 AB
Utrecht

plotdatum: 09/02/22