


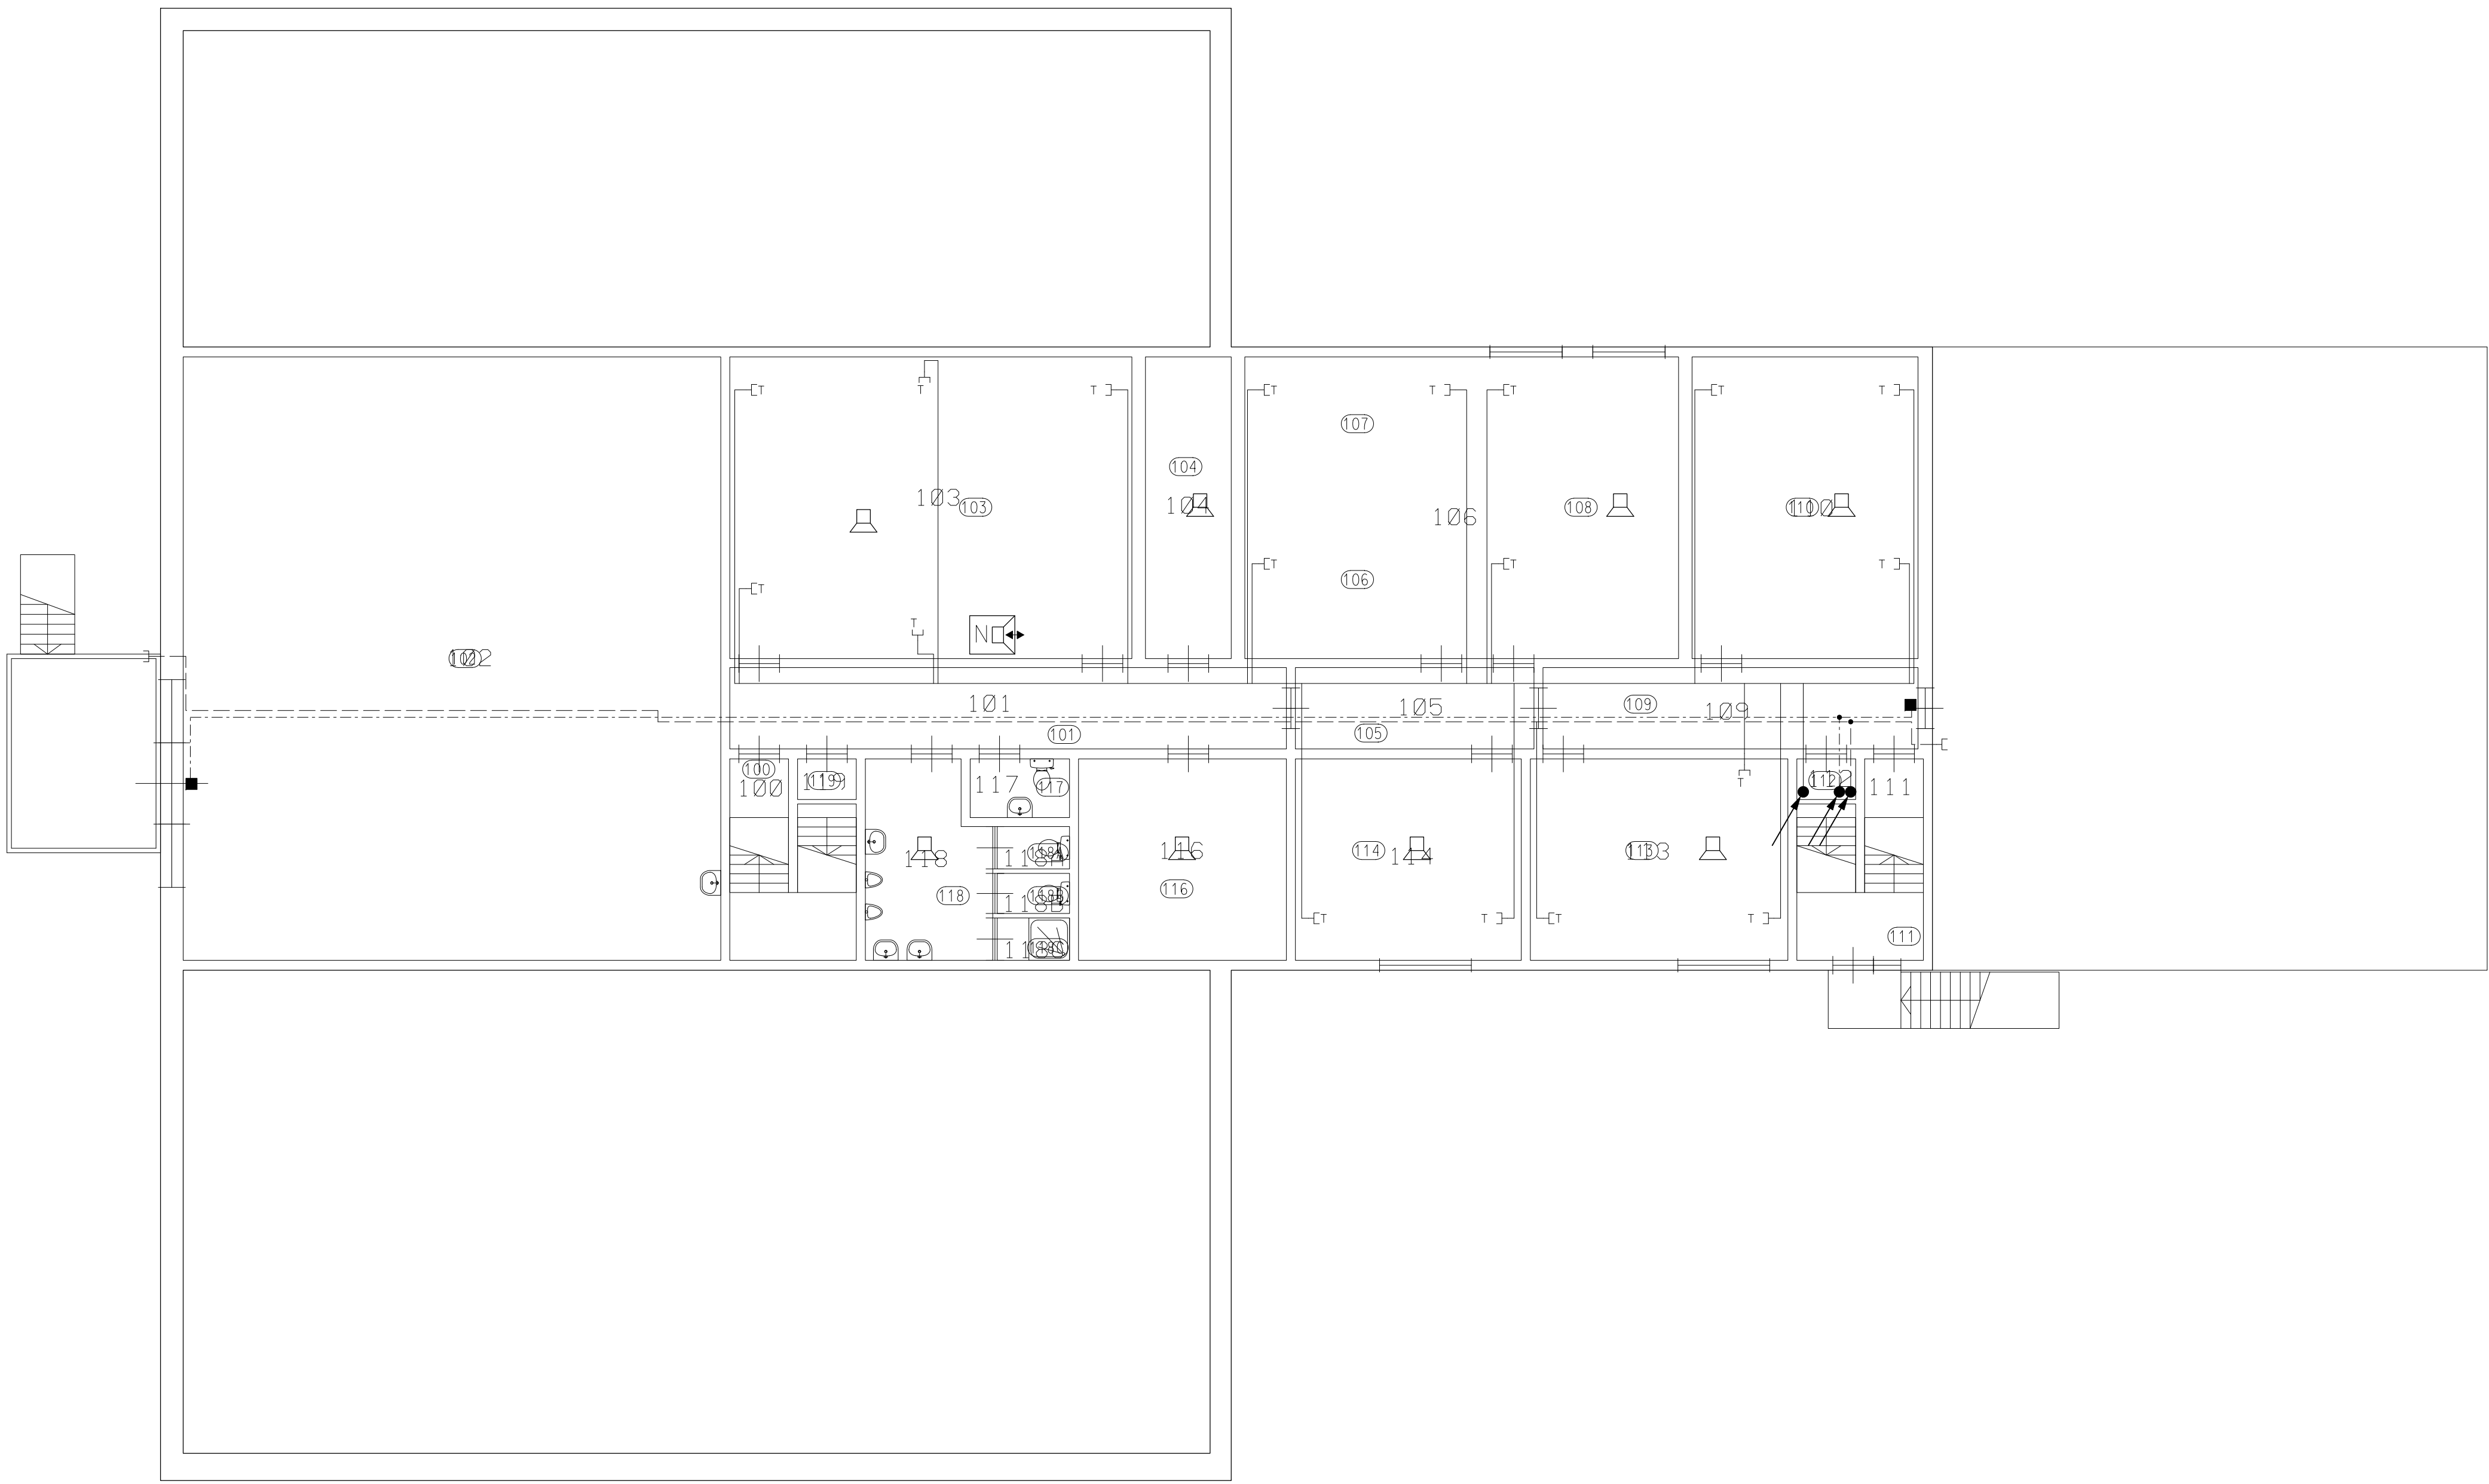

VERDIEPING

Ruimte Functie	
100	TRAPPENHUIS
101	GANG
102	ONBEKEND
103	ONBEKEND
104	ONBEKEND
105	GANG
106	ONBEKEND
107	ONBEKEND
108	ONBEKEND
109	GANG
110	ONBEKEND
111	TRAPPENHUIS
112	METERKAST
113	ONBEKEND
114	ONBEKEND
116	ONBEKEND
117	ONBEKEND
118	TOILETRUIMTE HEREN
118A	TOILET
118B	TOILET
118C	TOILET
119	ONBEKEND

RENVOOI

- LEIDING GEGALVANISEERD STAAL T.B.V. I.D.A.
- - - LEIDING GEGALVANISEERD STAAL T.B.V. COMMUNICATIESYSTEEM
- AANSLUITPUNT INBRAAKBEVEILIGING I.D.A.
- Ⓐ LUIDSPREKER BASISOMROEP
- ND➡ NEVENTOESTEL INTERCOMINSTALLATIE
- ⌈ AANSLUITPUNT COMMUNICATIESYSTEEM
- ⌈⌈ AANSLUITPUNT TELEFOON

B	16-04-10		REVISIE NEN 3140 INSPECTIE 2009	ADS																		
A	01-11-99	4	2e REVISIE TER GOEDKEURING	R.R.E.																		
WIJZ.	DATUM	VAK.	OMSCHRIJVING	GETEKEND	GEC.	GEZ.																
WERK: Vliegbasis Woensdrecht – Gebouw B104 NEN 3140 Laagspanning 2009																						
BESTEKNR:			TEKENING IN 29 BLADEN, BLAD E11/28																			
ONDERWERP: COMMUNICATIE INSTALLATIE VERDIEPING																						
Commando Diensten Centra Postbus 412 5000 AK Tilburg Telefoon 013-5117800			 Ministerie van Defensie Dienst Vastgoed Defensie Directie Zuid		Schaal: 1:100	DATUM																
					Getekend: R.R.E.	25-10-1999																
					Gecontroleerd: A.N.TH. PANKRAS	08-11-1999																
					Gezien: R. v.d. DODL																	
TEKENING FORMAAT	ARCHIEF NR:	0	4	4	9	G	0	1	B	1	0	4					1	9	9			
A1		DIS.	OBJECTNR.	SYSNR.	CAT.	JAAR			VOLGNR.													
REPRODUCEREN ZONDER TOESTEMMING VOORAF IS NIET TOEGESTAAN																						
FILE:49G01 B104 E11 .DGN										REF.FILE:49G01 B104 1BP .DGN											RANGNUMMER: 99WE542	