

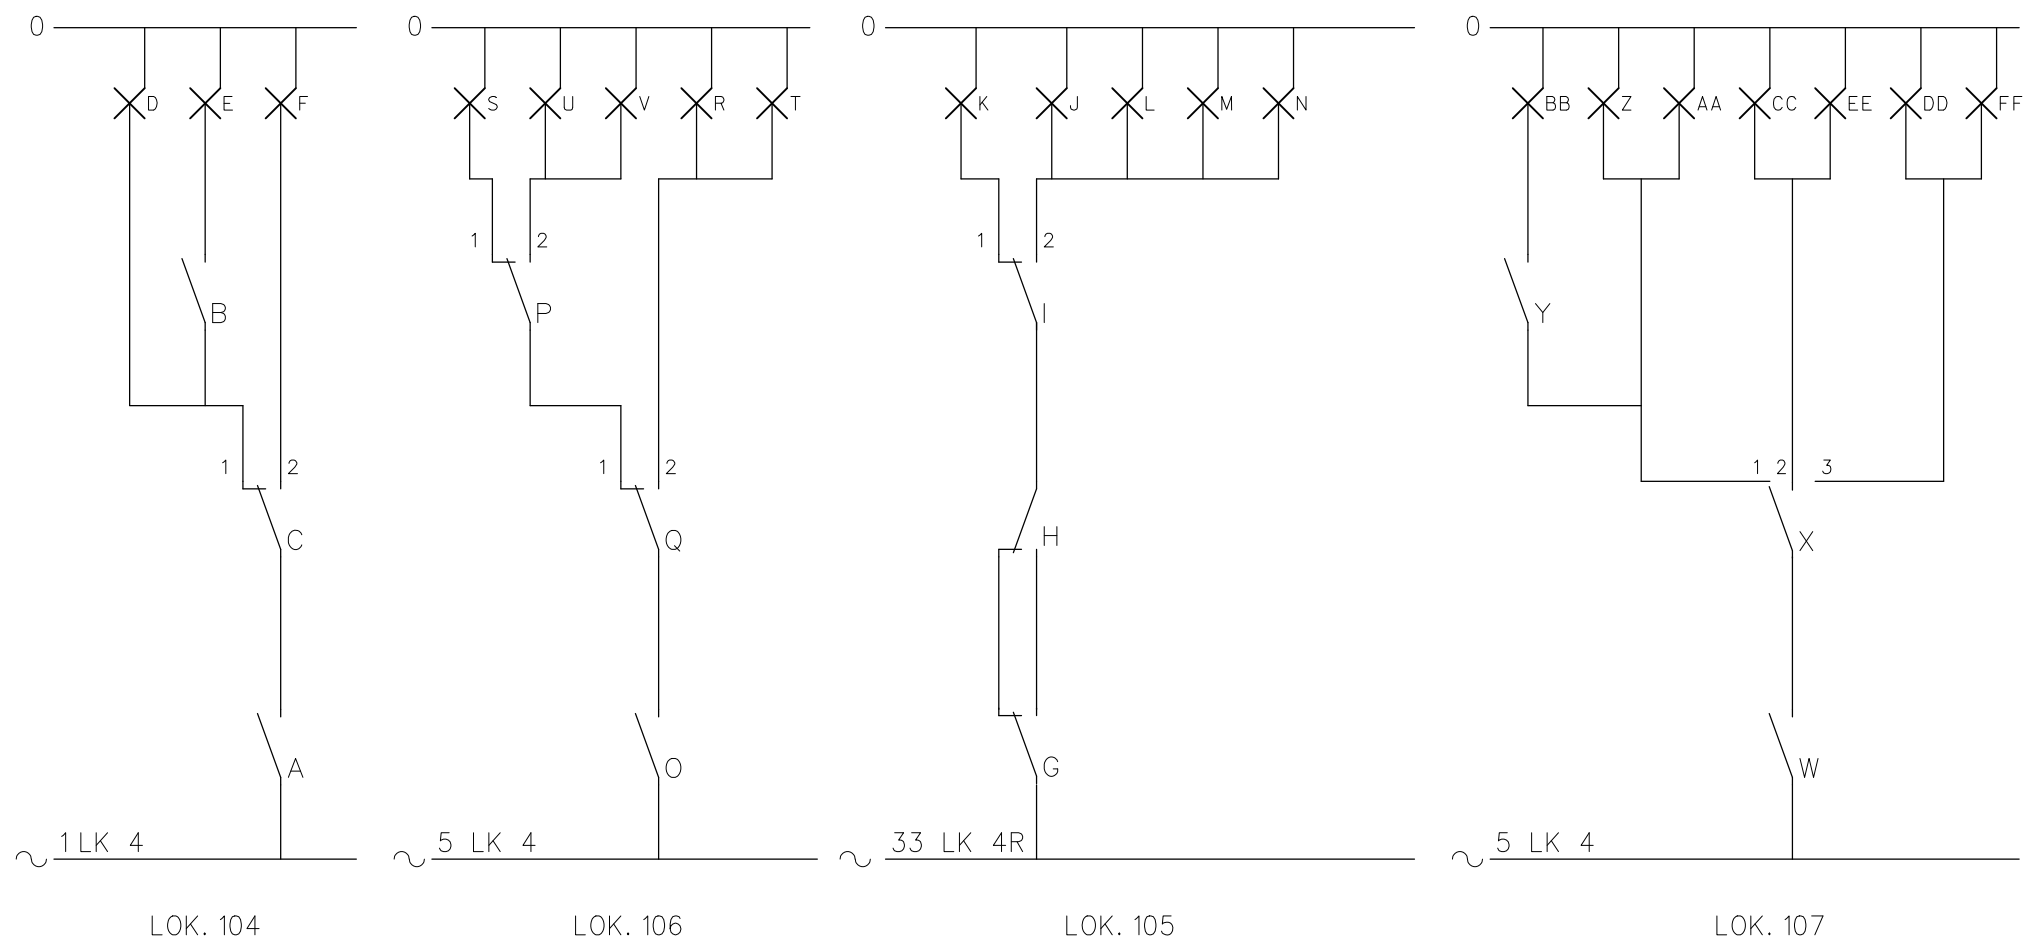
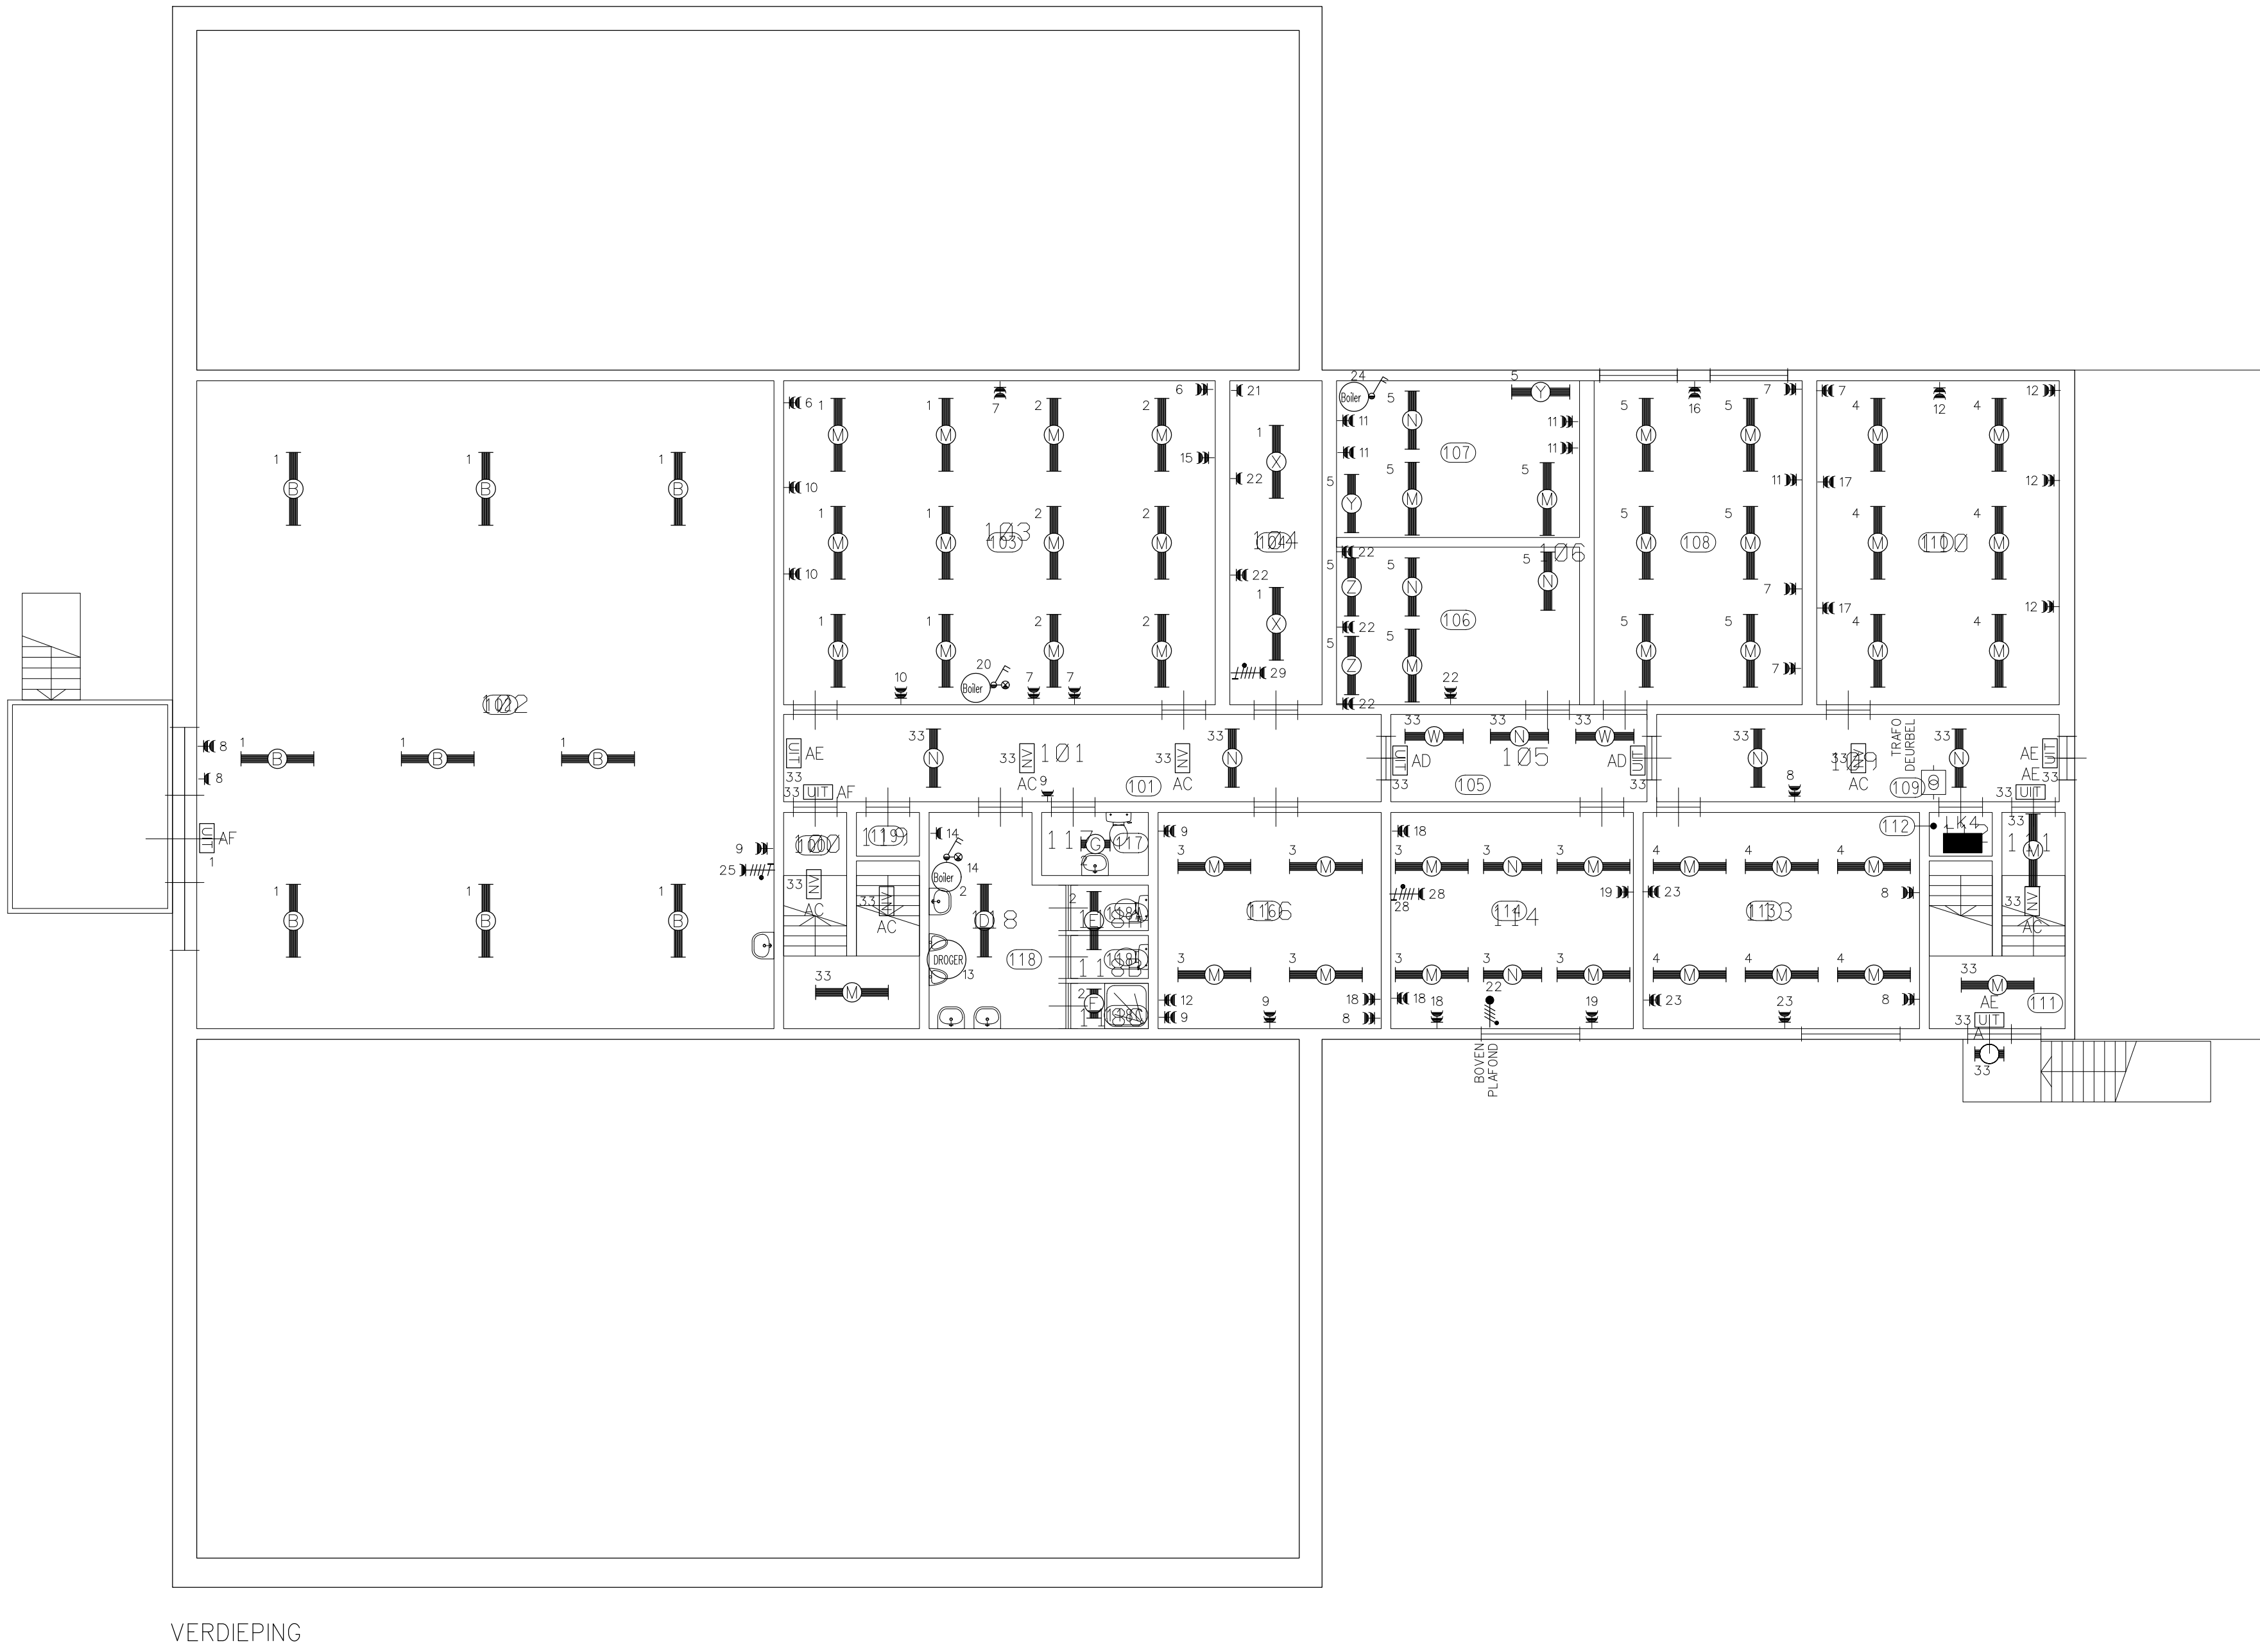


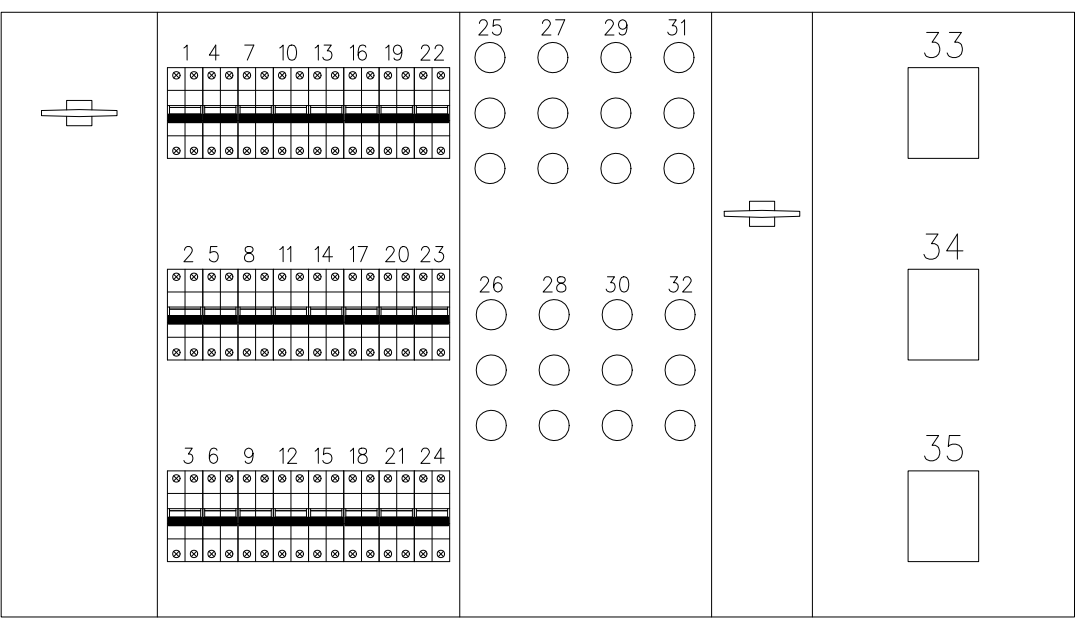

SCHAKELSCHEMA'S

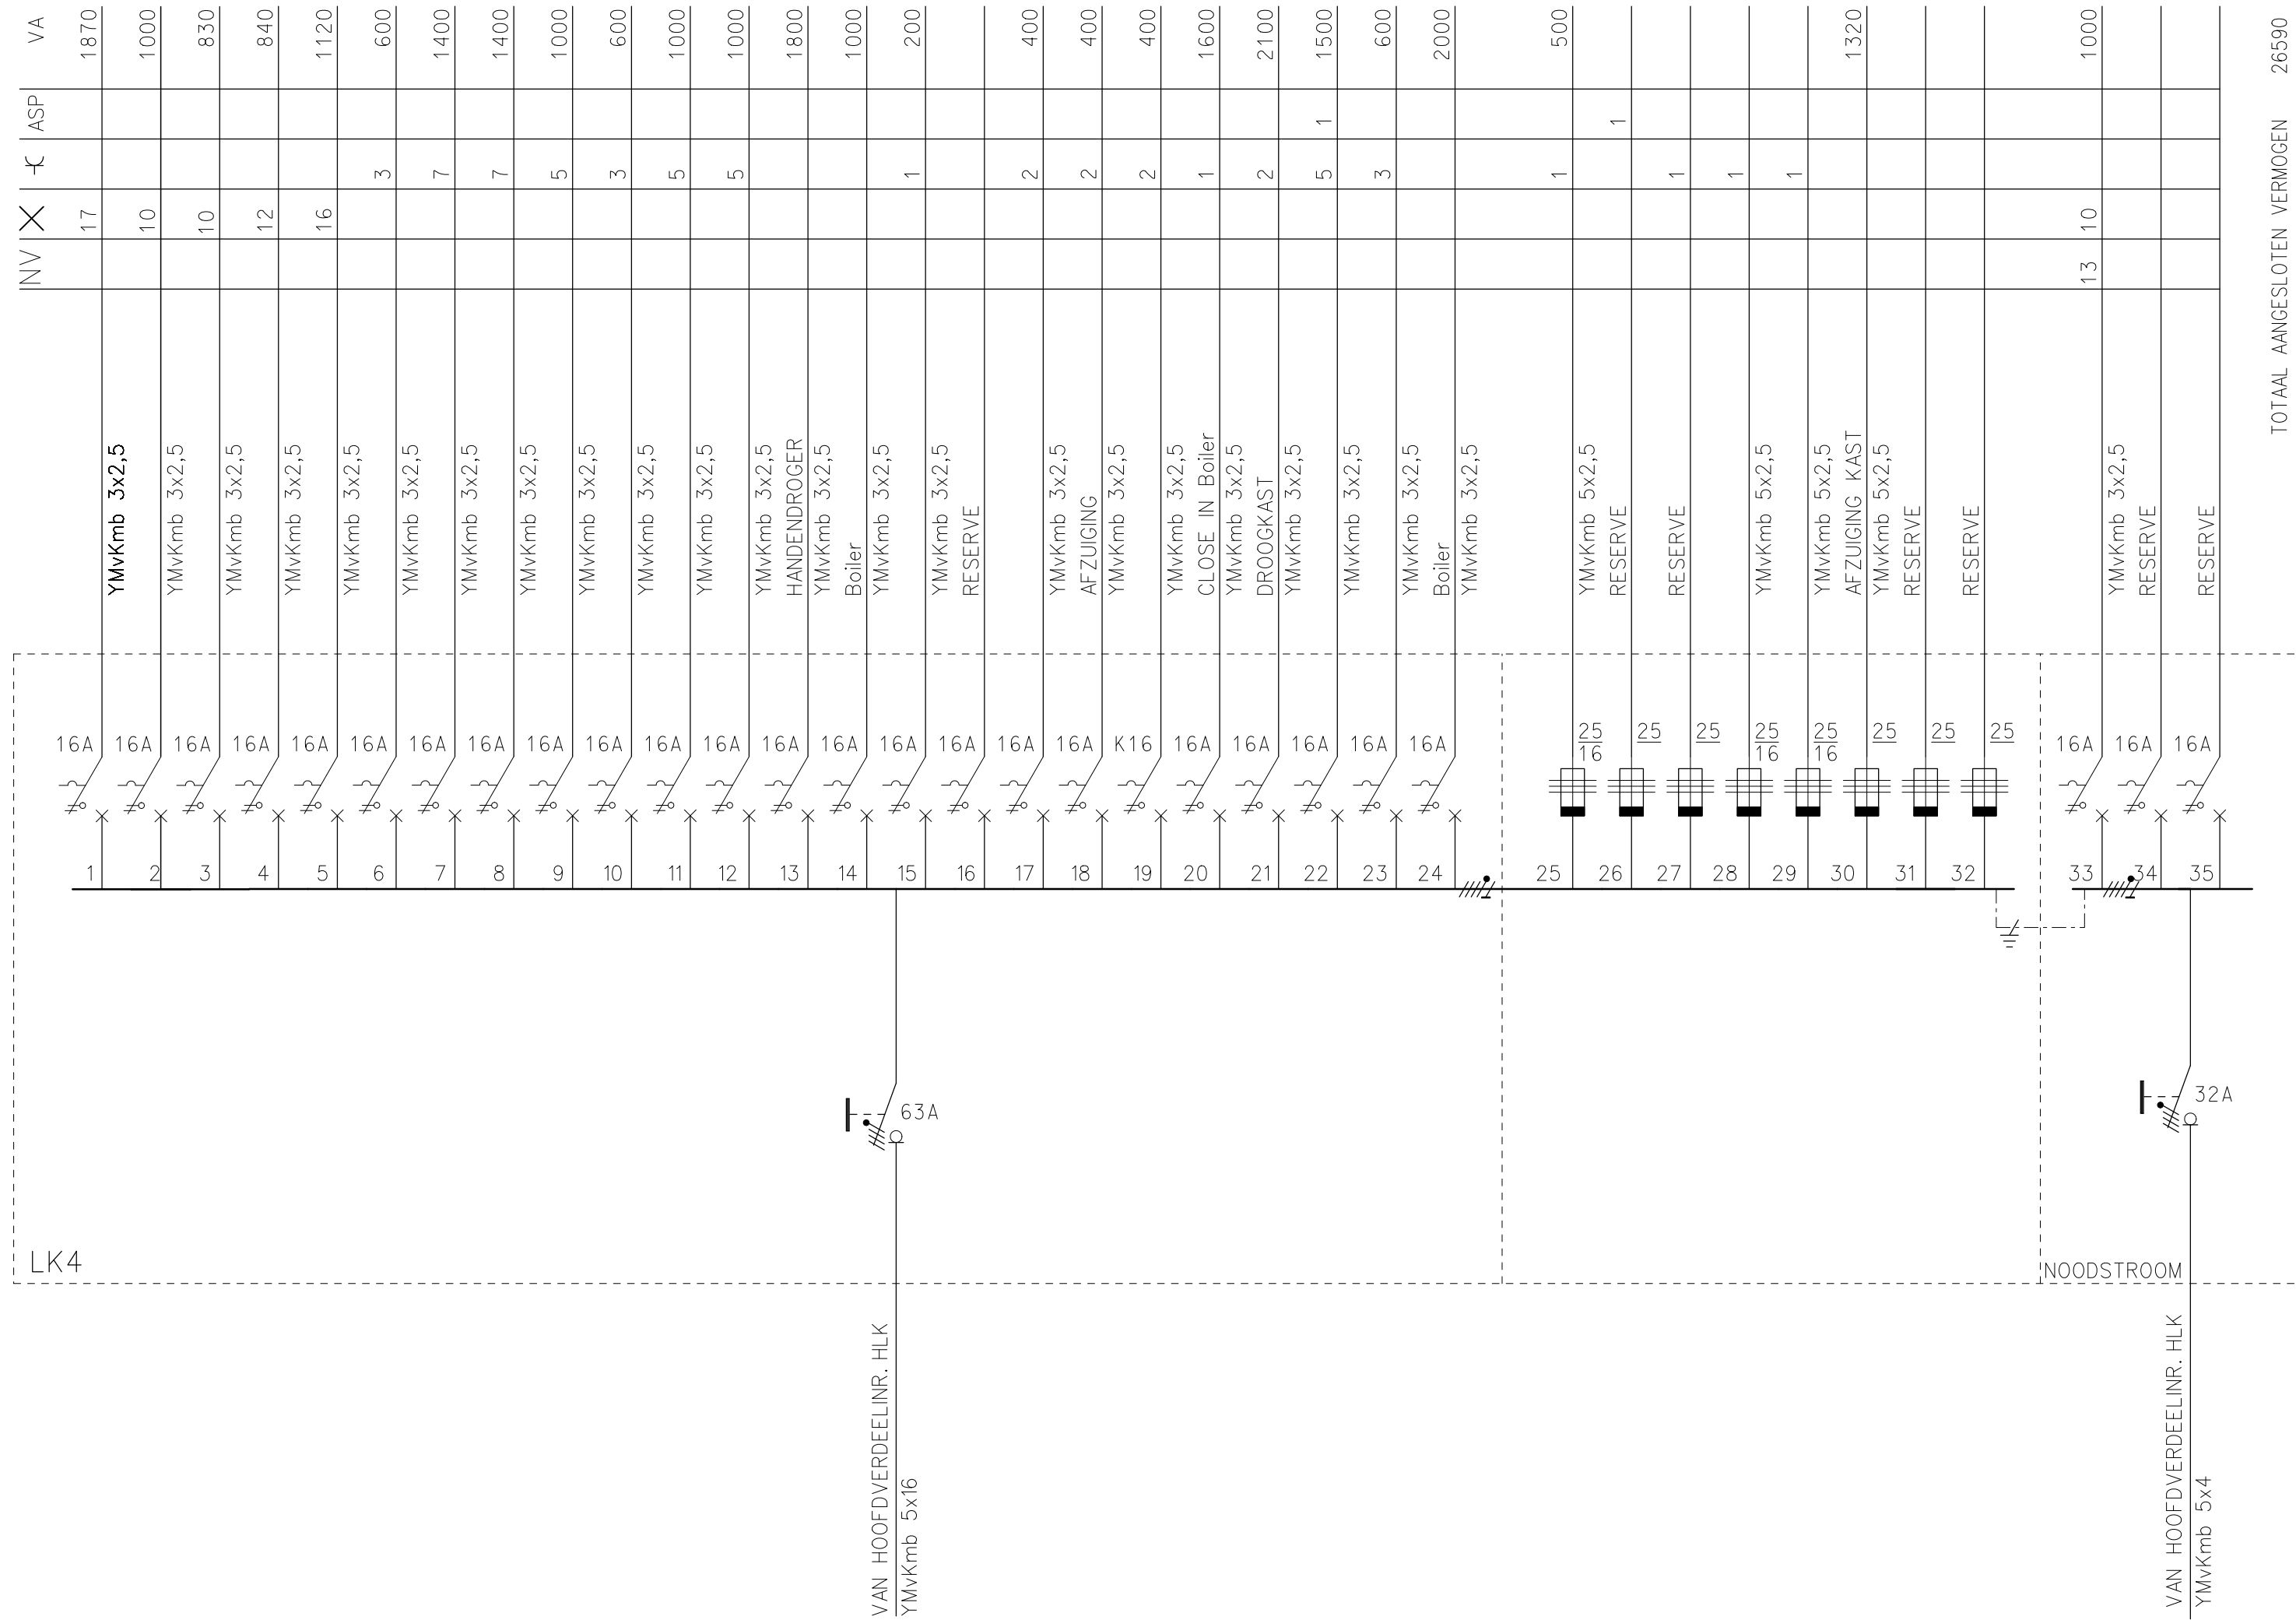

AANZICHT KAST

RENVODI
HANDROGER

B	16-04-10		REVISIE NEN 3140 INSPECTIE 2009	ADS				
A	01-11-99		2e REVISIE TER GOEDKEURING	R.R.E.				
WIJZ.	DATUM	VAK:	OMSCHRIJVING	GETEKEND	GEZ.	GEZ.		
WERK: VliegBASIS WOENSDECHT - GEBOUD B104 NEN 3140 LAAGSPANNING 2009								
BESTEKNR:			TEKENING IN 29 BLADEN, BLAD E17/28					
ONDERWERP: SCHEMA LK4 + GROEPENVERKLARING								
 Commando Diensten Centre Postbus 410 5000 AA Tilburg Telefoon 013-517800			Ministerie van Defensie DVO Dienst Vastgoed Defensie		Schaal: 1:100			DATUM
			Directie Zuid		Getekend: R.R.E.		25-10-1999	
TEKENING FORMAAT			Directie Zuid		Gecontroleerd: A.N.T.H. PANKRAS		08-11-1999	
NR1			Gez.: R. v.g. DOD.					
AO	DIS.	OBJECTNR.	SYSNR.	CAT.	JAAR	VOLGNR.		
REPRODUCEREN ZONDER TOESTEMMING VOORAF IS NIET TOEGESTAAN								
FILEXPRODT: B104 E17 -DGN			REF.FILEX49901: B104-989 -DGN			RANGNUMMER: 99WE548		
REF.FILE1:			-DGN REF.FILE1:			-DGN PLOTSCHAAL: 100%1 PLOTDATUM: 99PLOTDATUM		