
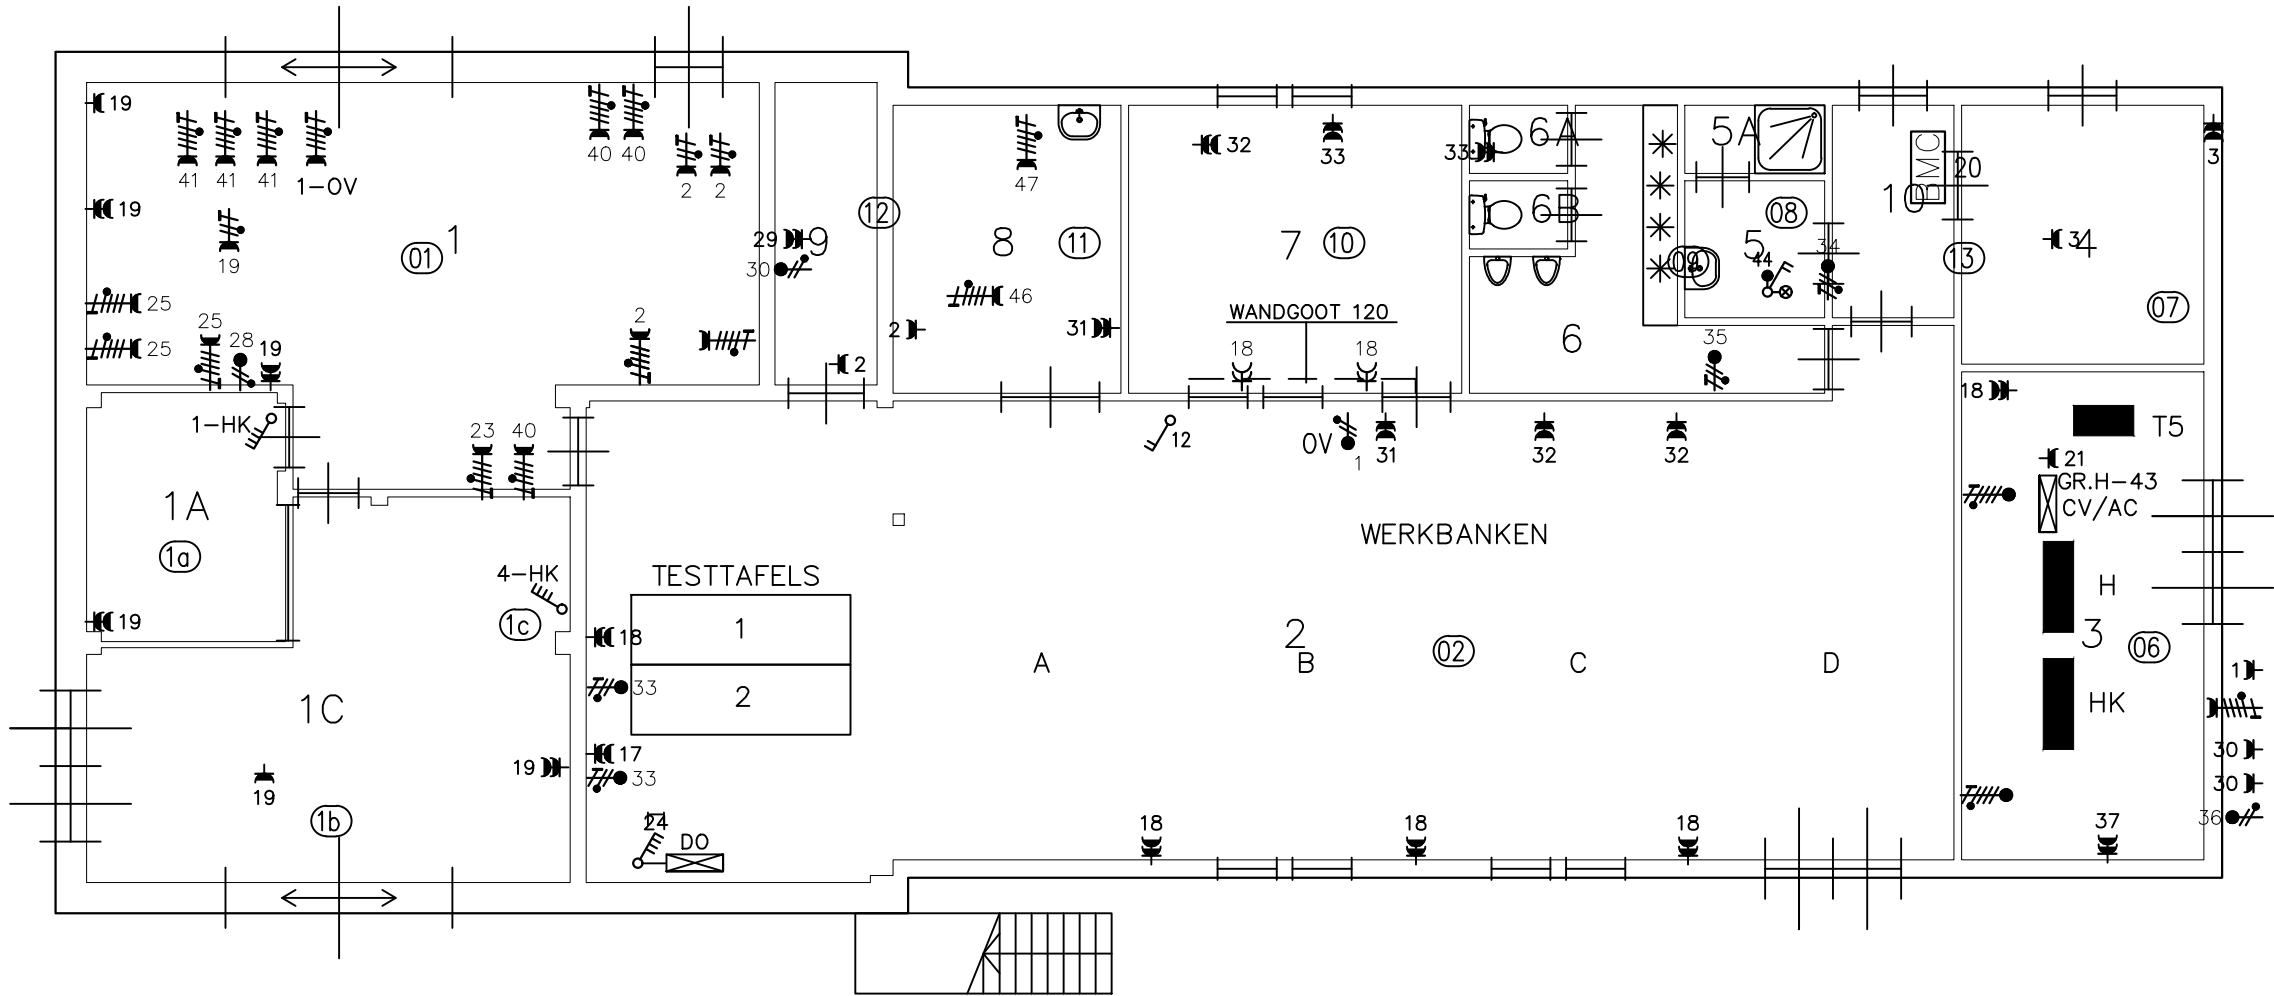


TECHNISCHE VERDIEPING

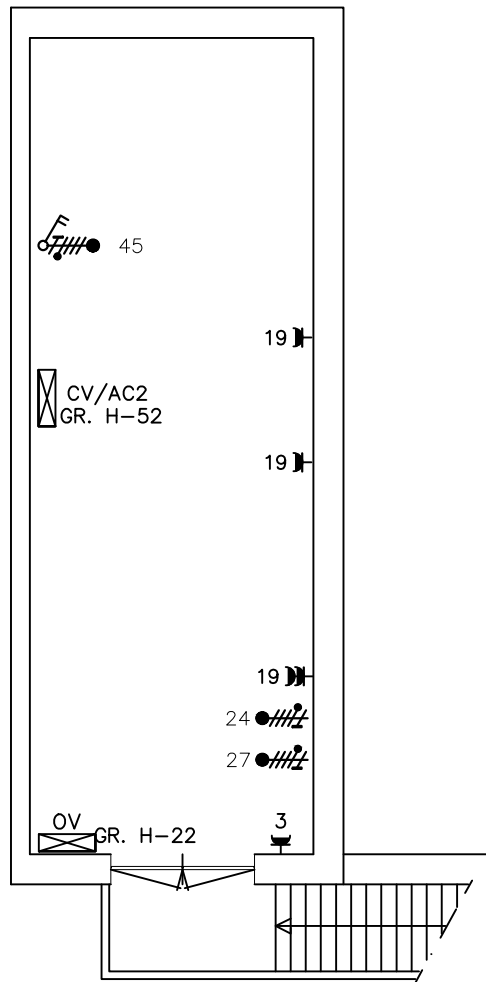

PER TESTTAFEL	GROEPNUMMER	
TYPE WCD/A.S.P.(ELK 1 STUKS)	TESTTAFEL 1	TESTTAFEL 2
220V- 16A- WD	17	18
220V- 16A- CEE	33	33
115V- 60Hz- A-CEE	2-OV	3-OV
3x 115V- 400Hz- A-CEE	1 -DO	2-DO
28V DC- 16A- CEE	1 -GR	2-GR
28V DC- KLEMMEN		

PER GROEP WERKBANKEN	GROEPNUMMER			
TYPE VOEDING	A	B	C	D
220V- 16A	13	14	15	16
115V- 60Hz	4-OV	4-OV	4-OV	4-OV
3x 115V- 400Hz	3 -DO	3 -DO	3 -DO	3 -DO
28V DC	3 -GR	3 -GR	3 -GR	3 -GR

C				09-2019				SWS				NEN3140 Inspectie				49G01 B105 E 00 E06															
Nr. i				Datum				Tekenaar				Omschrijving van de Wijziging				Tekeningnummer															
D				30-09-18								REVISIE NEN 3140 INSPECTIE 2018				ADS															
B				26-04-10								REVISIE NEN 3140 INSPECTIE 2009				ADS															
A				19-11-99				4				2e REVISIE TER GOEDKEURING				R.R.E.															
WIJZ.				DATUM				VAK.				OMSCHRIJVING				GETEKEND				GEC.				GEZ.							
WERK:				VliegBasis Woensdrecht – Gebouw B105																											
				NEN 3140 Laagspanning 2009																											
BESTEKNR:								TEKENING IN				20				BLADEN, BLAD				E06 /19											
ONDERWERP:				KRACHTINSTALLATIE																											
Commando Diensten Centra				Ministerie van Defensie				Schaal:				1:100				DATUM															
Postbus 412				DVD				Getekend:				R.R.E.				15-11-1999															
5000 AK Tilburg				Dienst Vastgoed Defensie				Gecontroleerd:				A.N.Th.PANKRAS				24-11-1999															
Telefoon 013-5117800				Directie Zuid				Gezien:				R.v.d.DOOL																			
TEKENING				ARCHIEF				04				49G01				B105															
FORMAAT				NR:				DIS.				OBJECTNR.				SYSNR.				CAT.				JAAR				VOLGNR.			
A2																															
REPRODUCEREN ZONDER TOESTEMMING VOORAF IS NIET TOEGESTAAN																				RANGNUMMER: 99WE567											
FILE:				.DGN				REF.FILE:				.DGN																			