




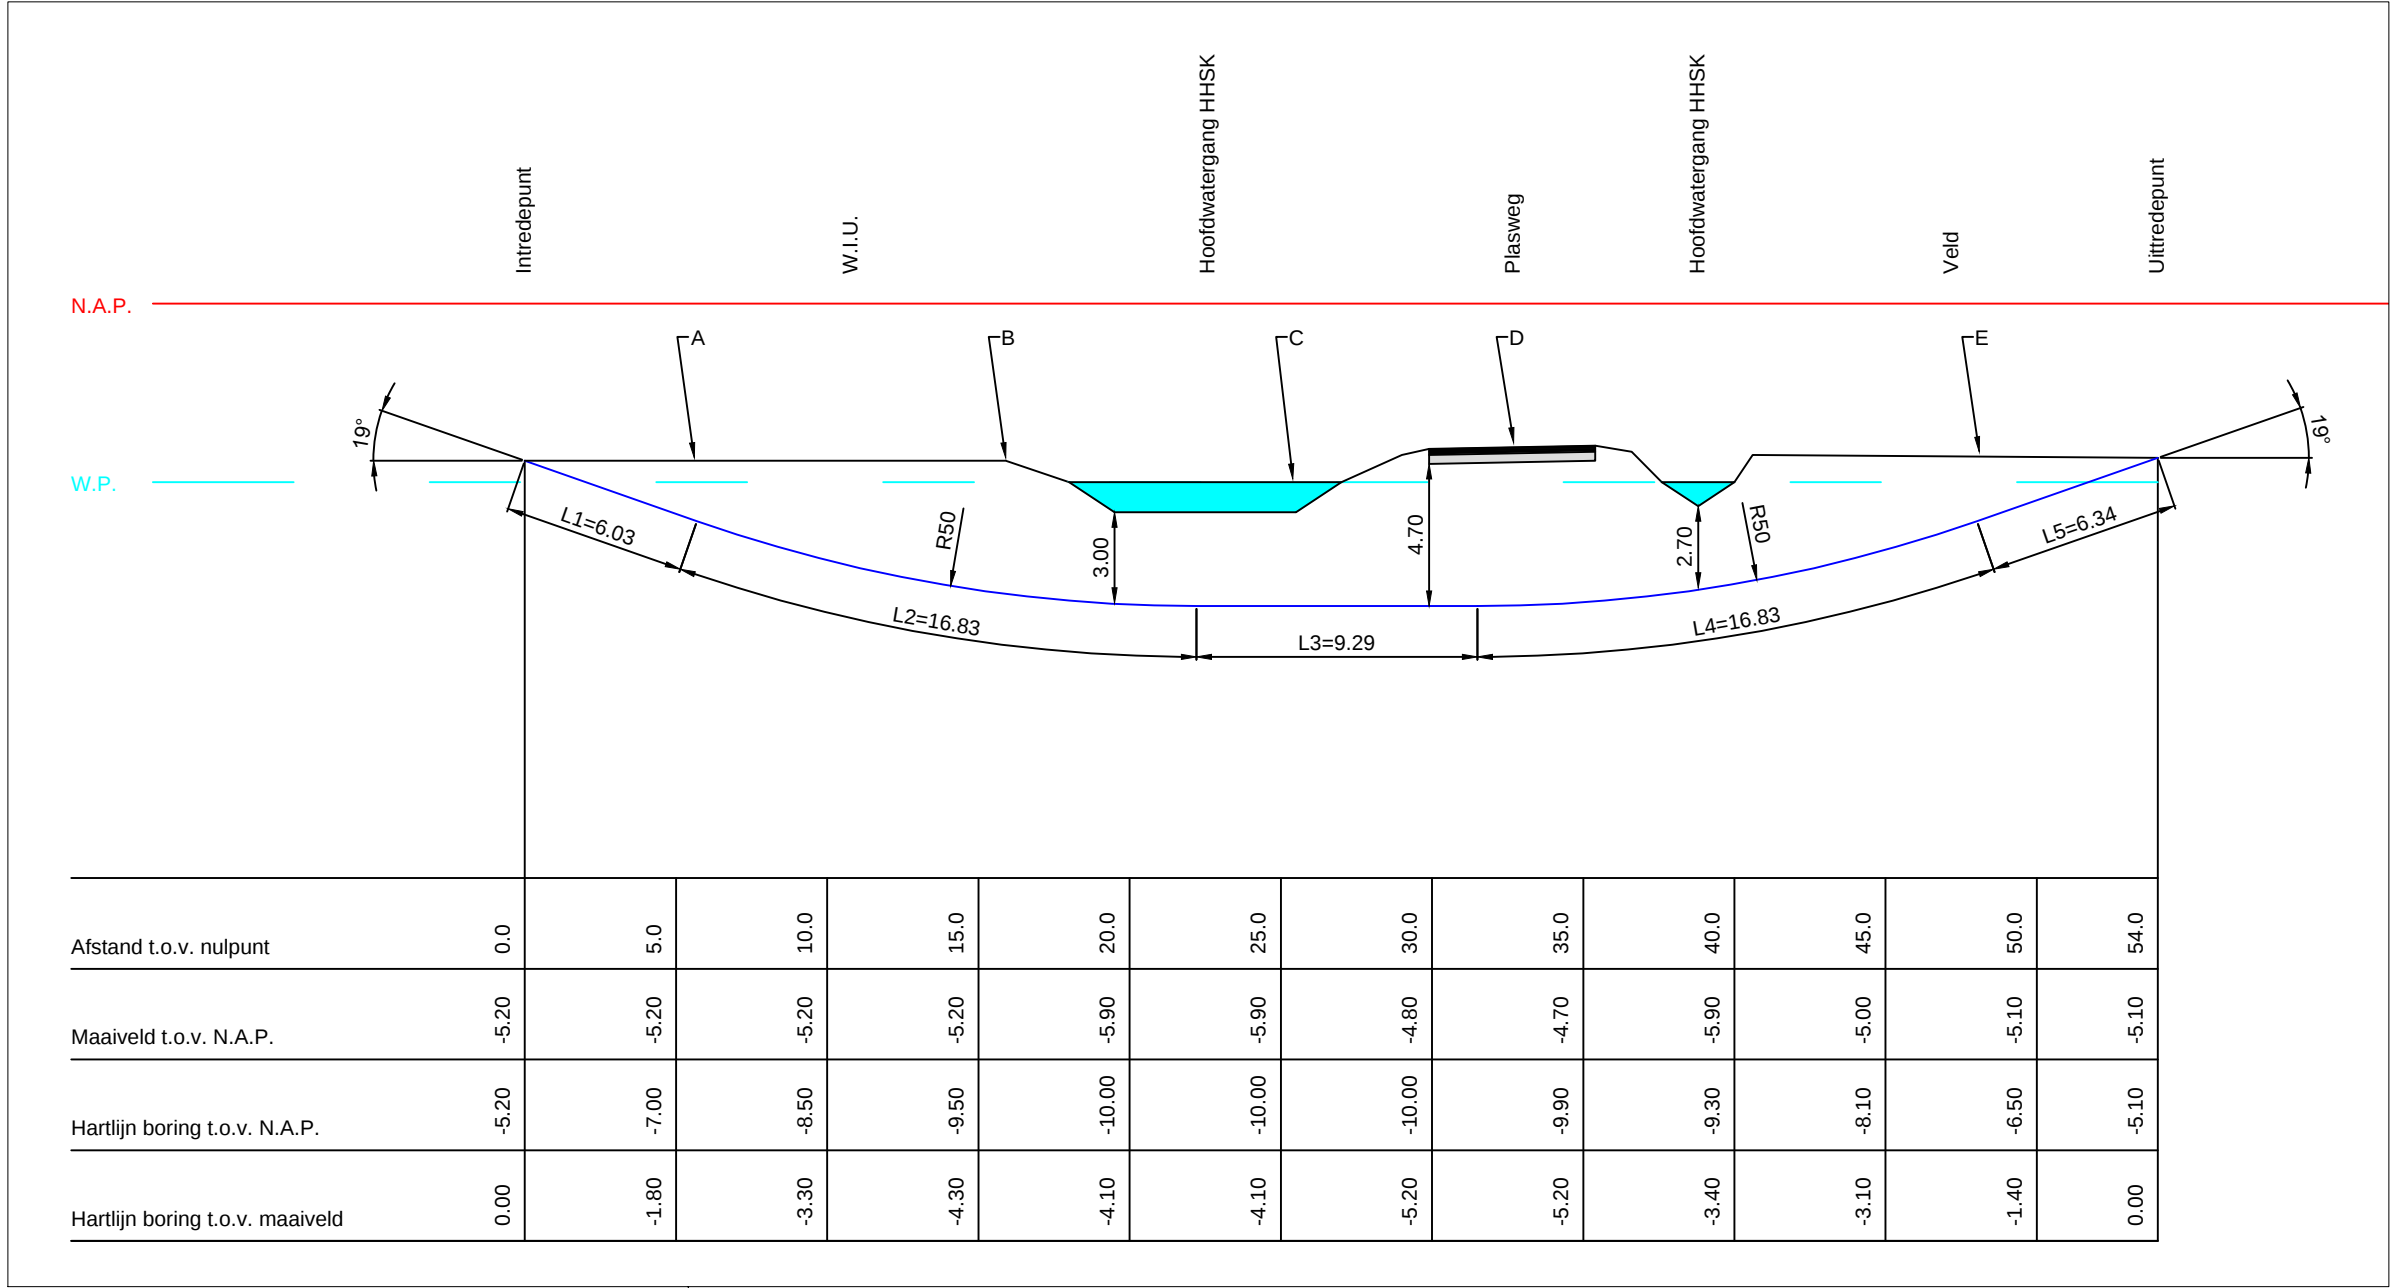


Dwarsprofiel (schaal 1:250)

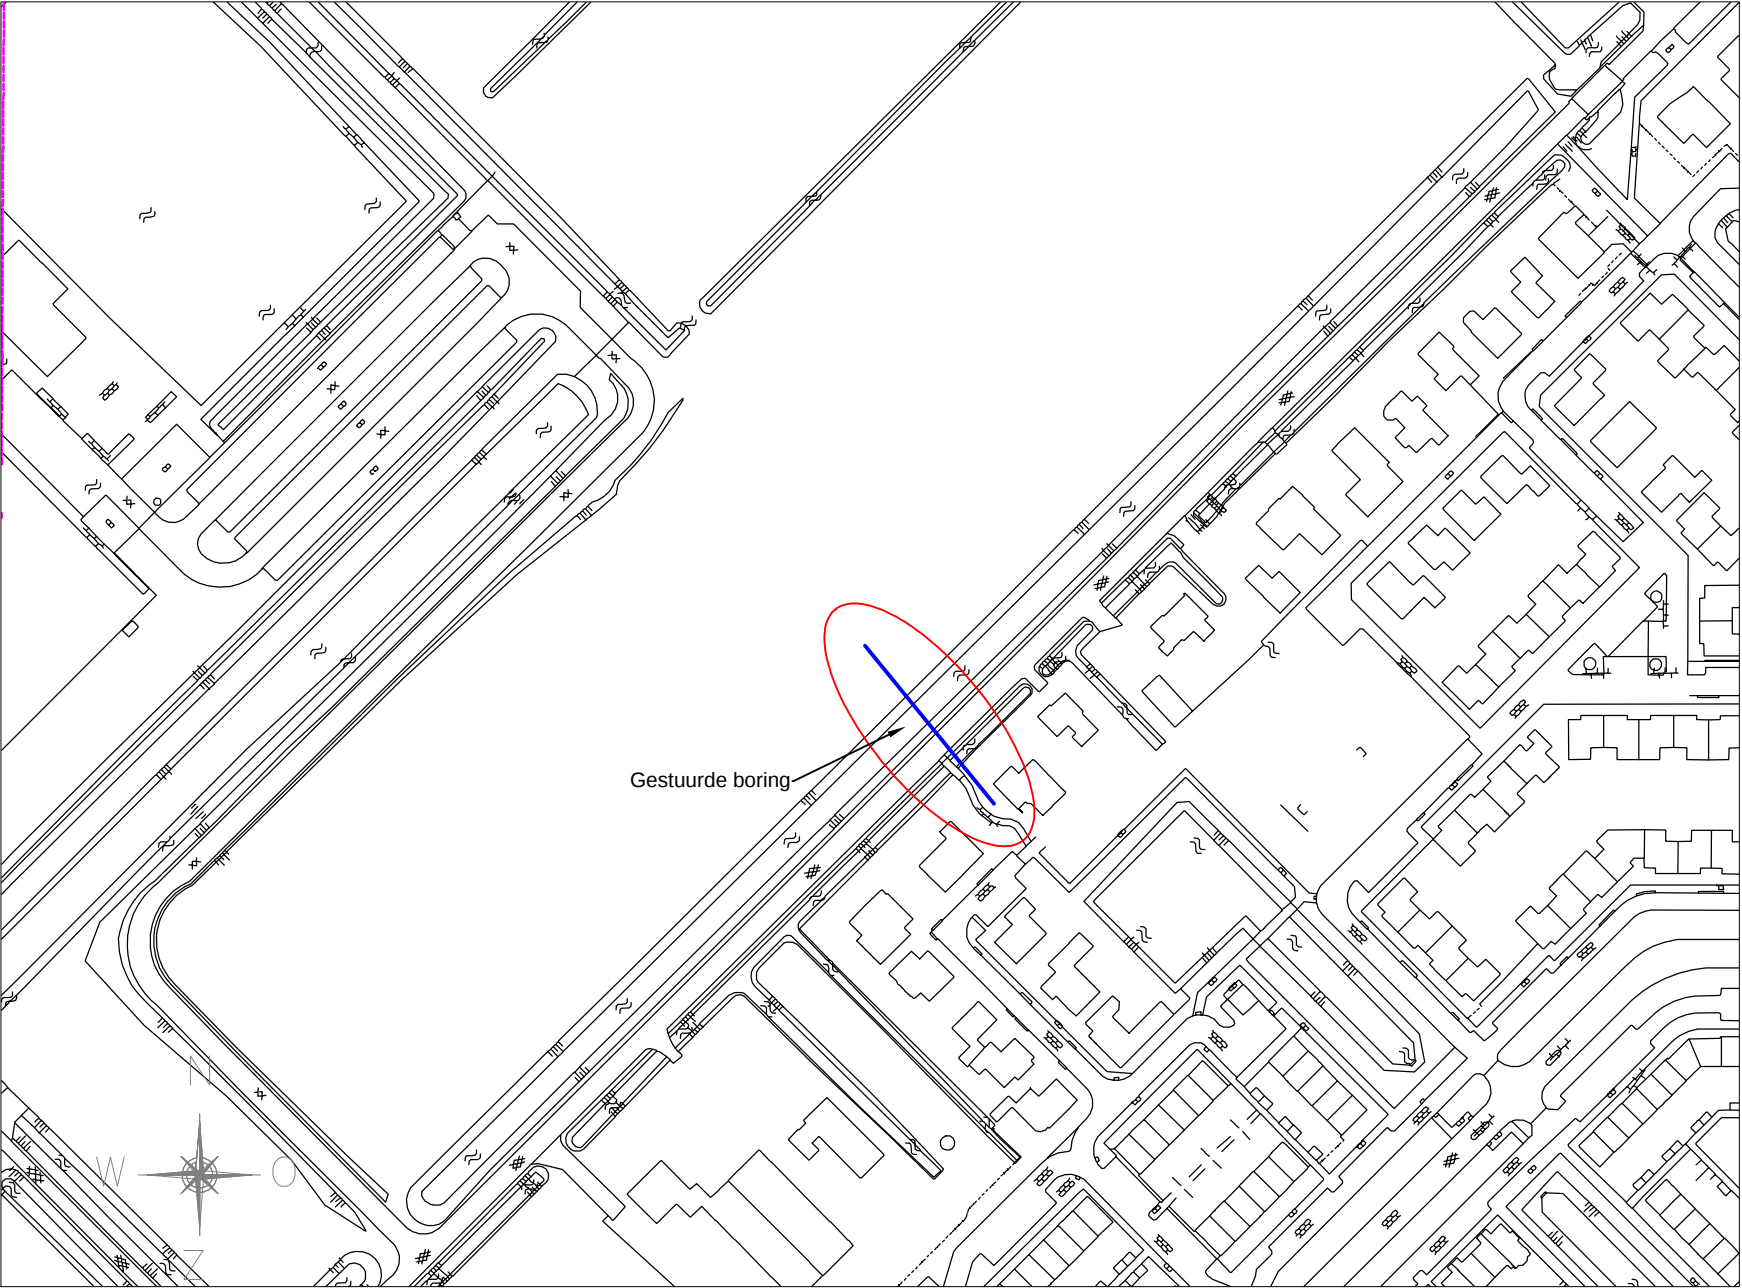

Situatieschets (schaal 1:2000)

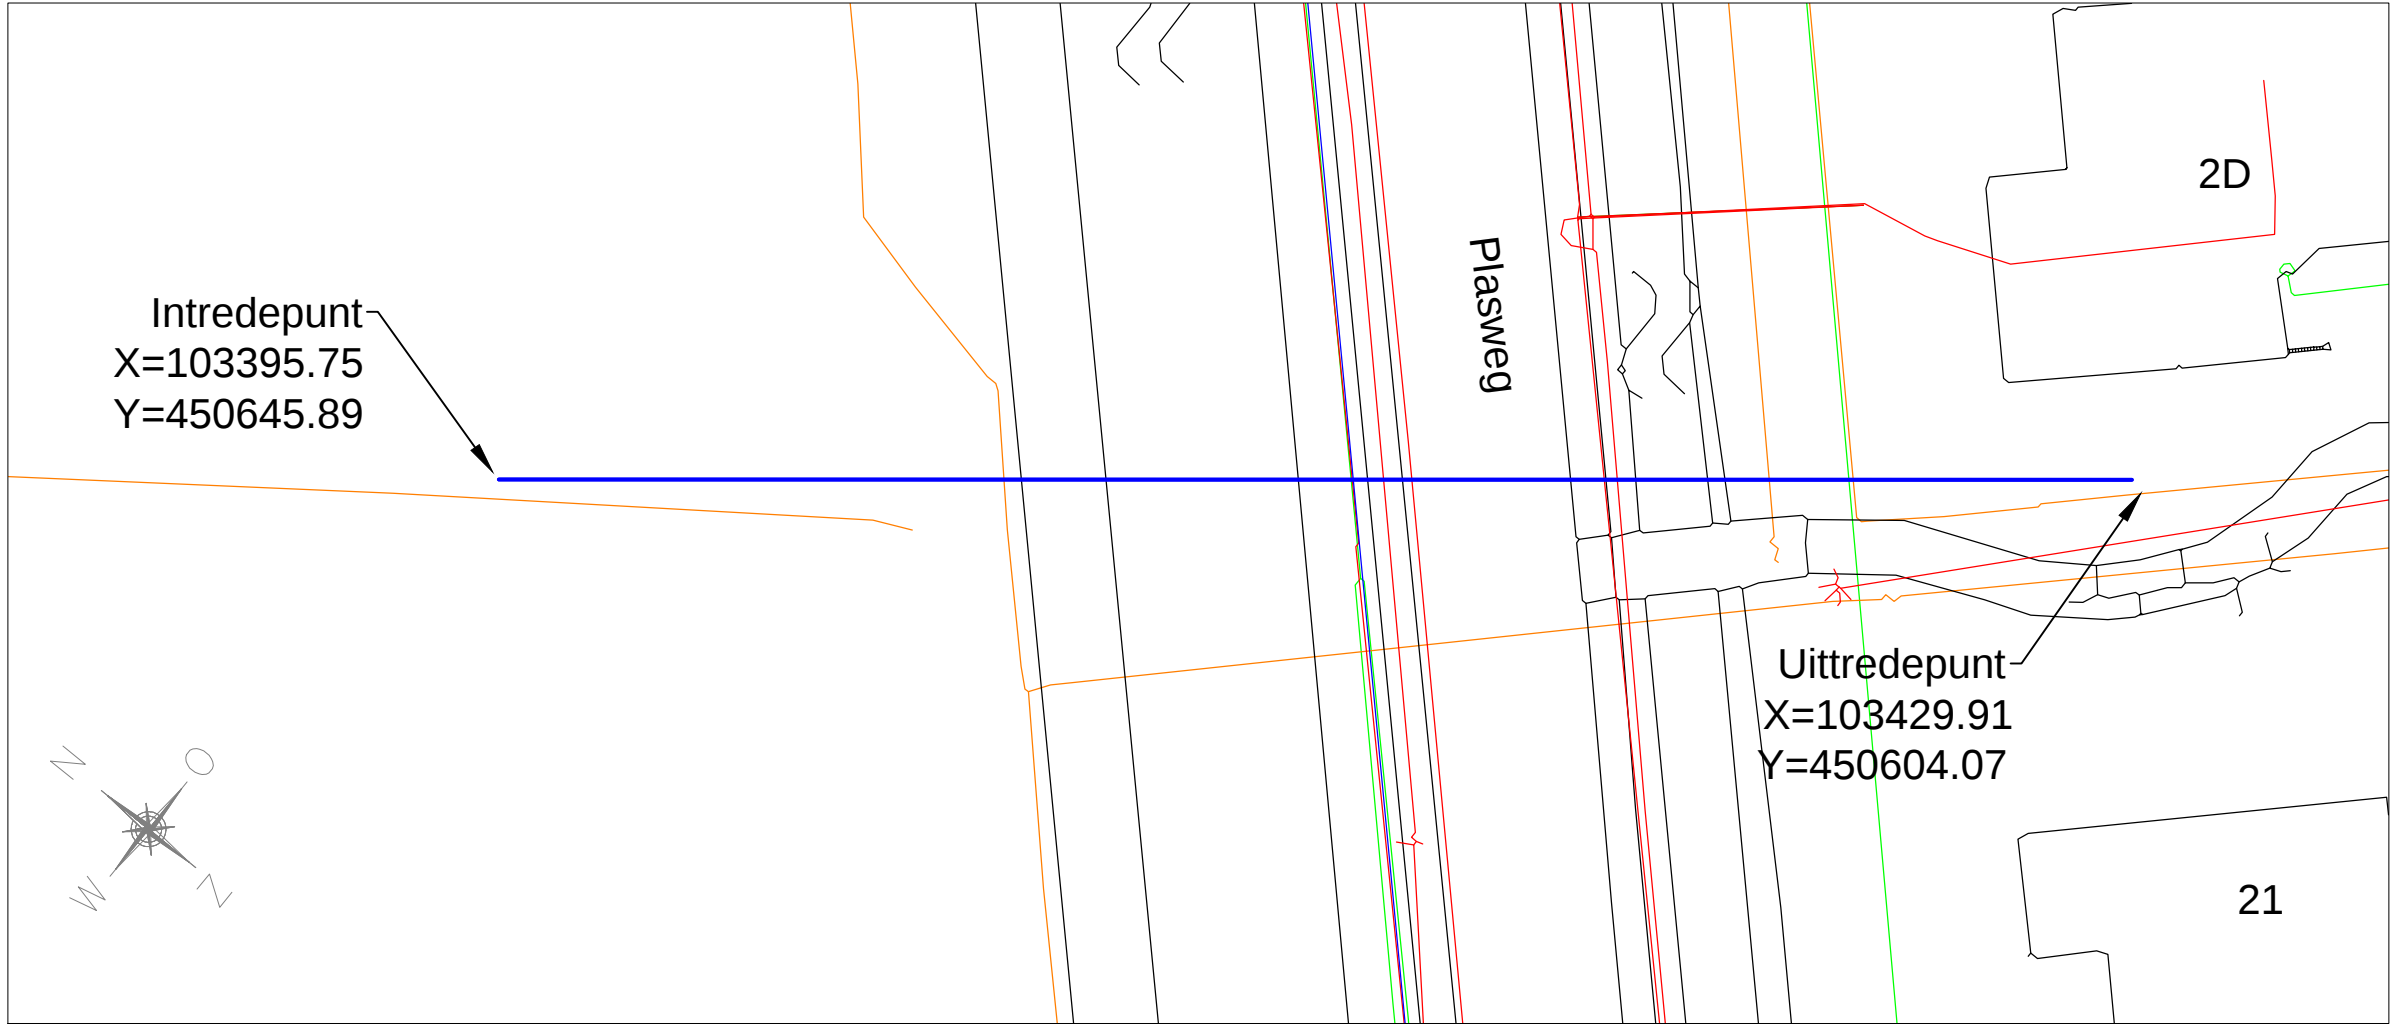

Bovenaanzicht (schaal 1:250)

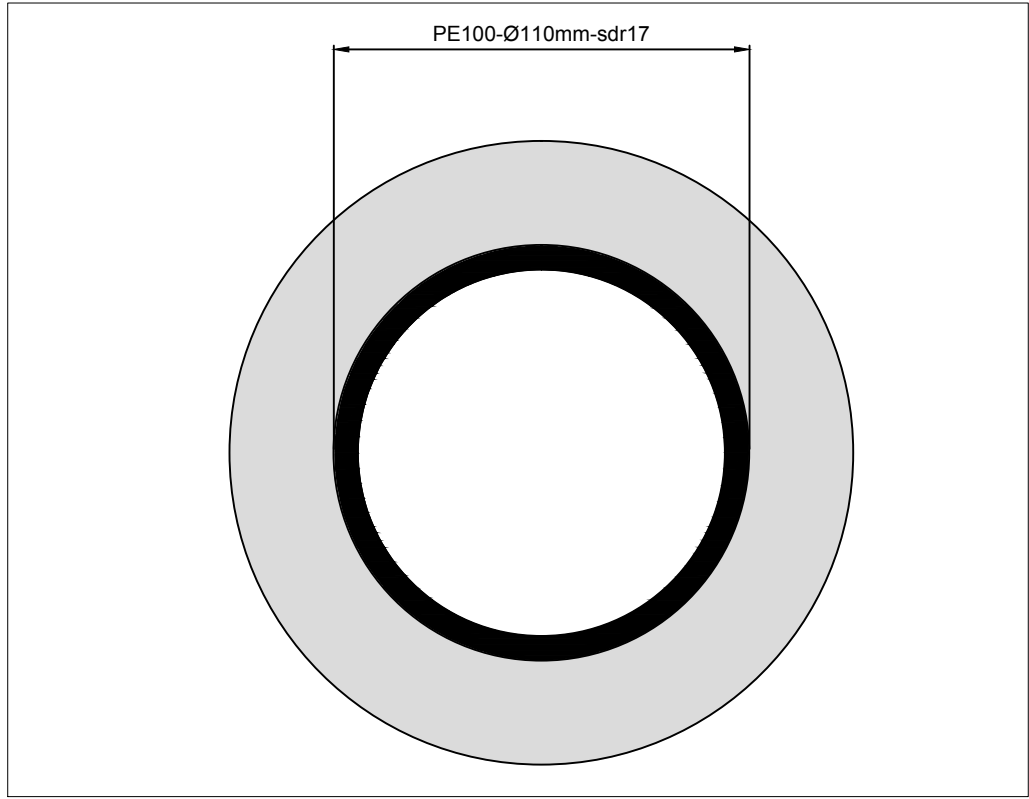

Dwarsdoorsnede buis (schaal 1:2)

GB244225

Alle maten zijn in meters, tenzij anders aangegeven