


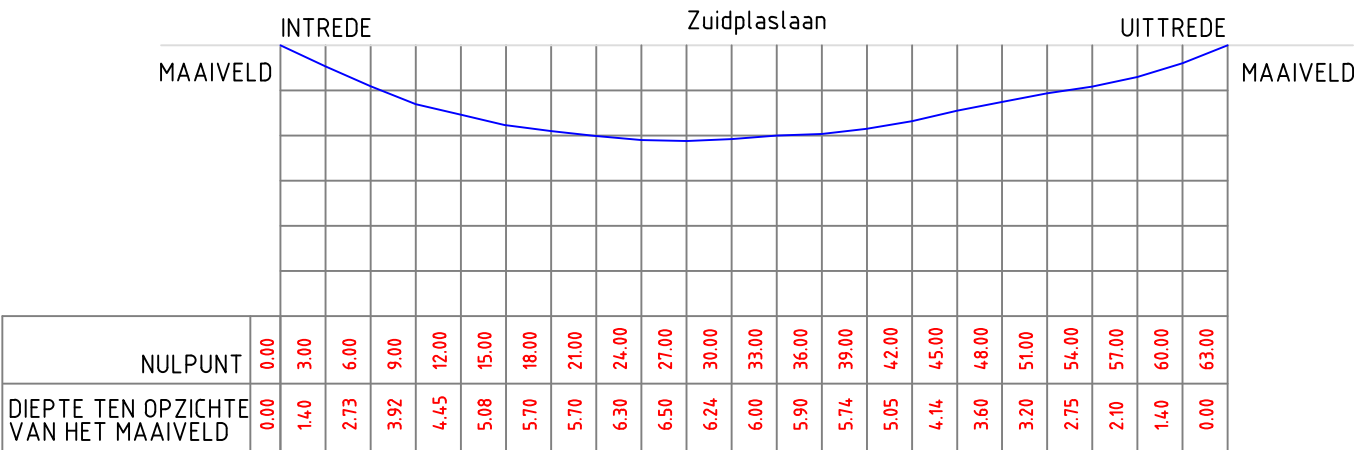

GESTUURDE BORING Ø 1x110 SDR11
DIAMETER
LENGTE BORING: 63.0 m.

GB243677

Intrede	X = 103427.5380	Y = 450199.5720
2	X = 103414.0140	Y = 450199.7240
3	X = 103383.1010	Y = 450200.2920
Uittrede	X = 103366.6080	Y = 450200.3200

HORIZONTAAL BOREN		BOREN VOOR AARDWARMTE
Bob den Boer BV		

Kader	A3
DATE	18-12-2013
GECONTROLEERD	BBR
SCHAAL	1:500
UITGAVE	A

VAN-DIJK-B.V. ZUIDPLASLAAN GESTUURDE-BORING WADDINXVEEN	AS-BUILD BORING-HB-370
--	---------------------------