


Telefoonnet	Plaats	Nummer	Straatnaam	Perceelnr.
WVN	WVN	B 12.001	WOLBRECHTERF	67

Perceelnr.	Type lasmof	Lengte ik invoerkabel	Plaats lasdop	Toestand invoerkabel	Naam lasser	Naam toezichtman	Datum	Soort bestrating
NA 67	KRI	40 M	KEET	IX4 GPEW	G. MARCHAND		29-5-90	NA 8'3
		45 M	KEET	IX4 GPEW				

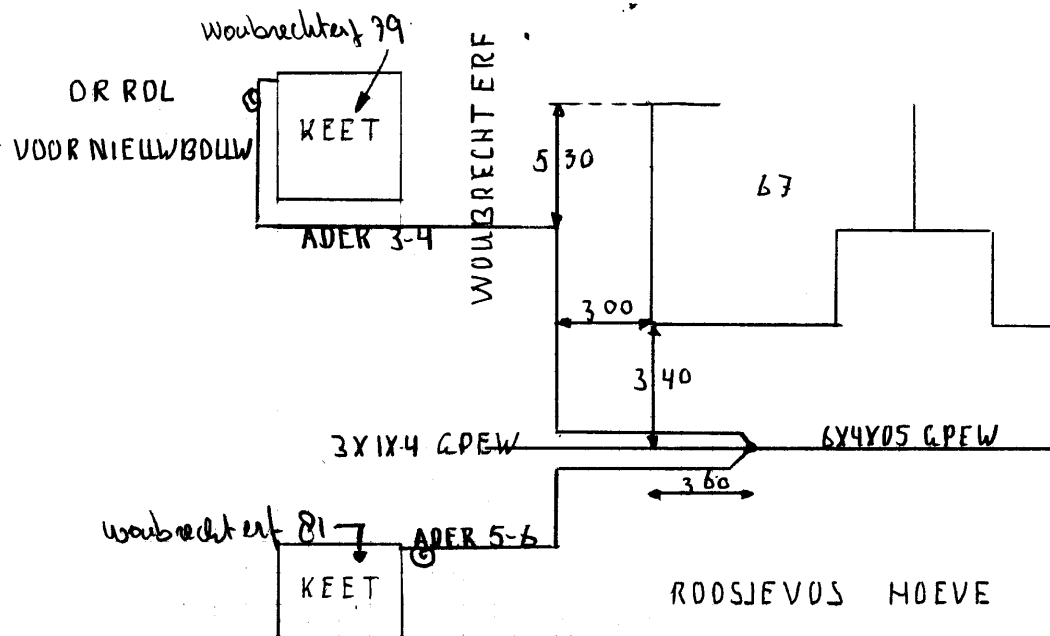

Td 127 - 33848

¹ Letter A en volgnummer(s) uit de A-lassenreeks of aknr/sgnr en huisnummer als sprake is van een B-las.