


Telefoonnet	Plaats	Nummer	Straatnaam	Perceelnr.				
W V N	W V N	B	YI-025 WOU BRECHT ERF	108-112+				
Perceelnr.	Type lasmof	Lengte ik invoerkabel	Plaats lasdop	Toestand invoerkabel	Naam lasser	Naam toezichtman	Datum	Soort bestrating
108-112	KRL			6x1x4x0.5	RAVENSTEYN		11-03-96	KL.

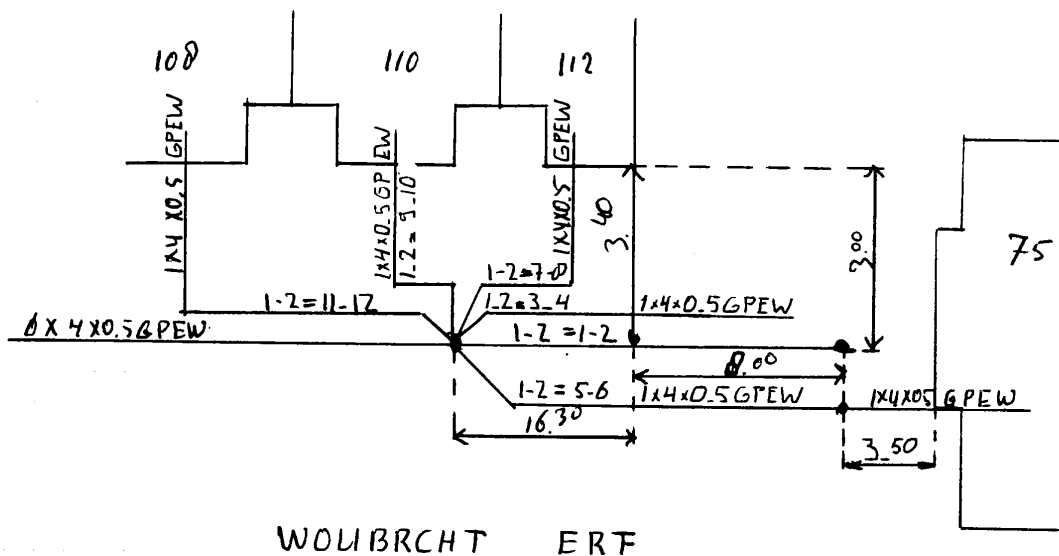

WOU BRECHT ERF

Td 127 - 97 5350

¹ Letter A en volgnummer(s) uit de A-lassenreeks of aknr/sgnr en huisnummer als sprake is van een B-las.