


Telefoonnet	Plaats	¹	Nummer	Straatnaam	Perceelnr.
WVN	WVN	A+B	X2-031	WOLBRECHT ERF	46

Perceelnr	Type lasmof	Lengte ik invoerkabel	Plaats lasdop	Toestand invoerkabel	Naam lasser	Naam toezichtman	Datum	Soort bestrating
	KRI		WBP		ATOL		1.92	

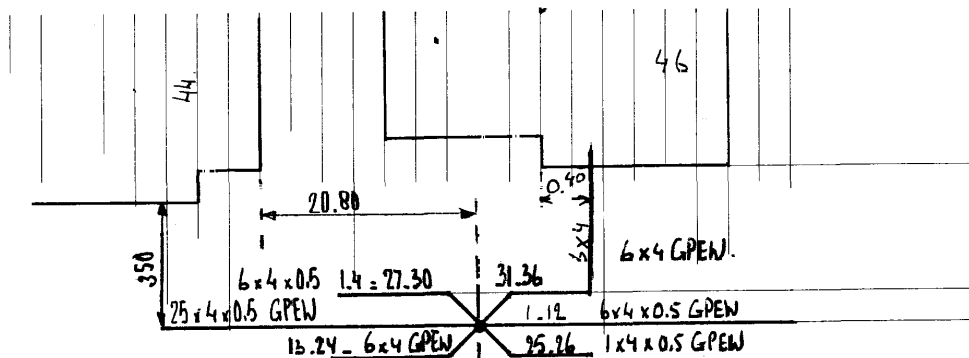

WOLBRECHT ERF

Td 127 - 97 5350

¹ Letter A en volgnummer s u t de A-lassenreeks of aknr 'sgn' en huisnummer als sprake is van een B-las.

22O063748