


|            |                   |              |            |        |             |              |
|------------|-------------------|--------------|------------|--------|-------------|--------------|
| Cgb-nummer | Gemeente (Plaats) | Postcode     | Straatnaam |        | Huisnr      | Lasnr        |
| 182800     | WVN               | 2743 HE      | OTTOERF    |        | 25.27.29    | WS.001       |
| Lasmof     | Lengte IK         | Plaats IS/RA | Lasser     | Datum  | Bestrating  | Opmerkingen  |
| KRI        | 12M               | MTK          | RAVESTEYN  | 3.8.01 | KL          | TEVENS A-LAS |
| T.HAPPEL   |                   |              |            |        | KC:W01 / 43 |              |

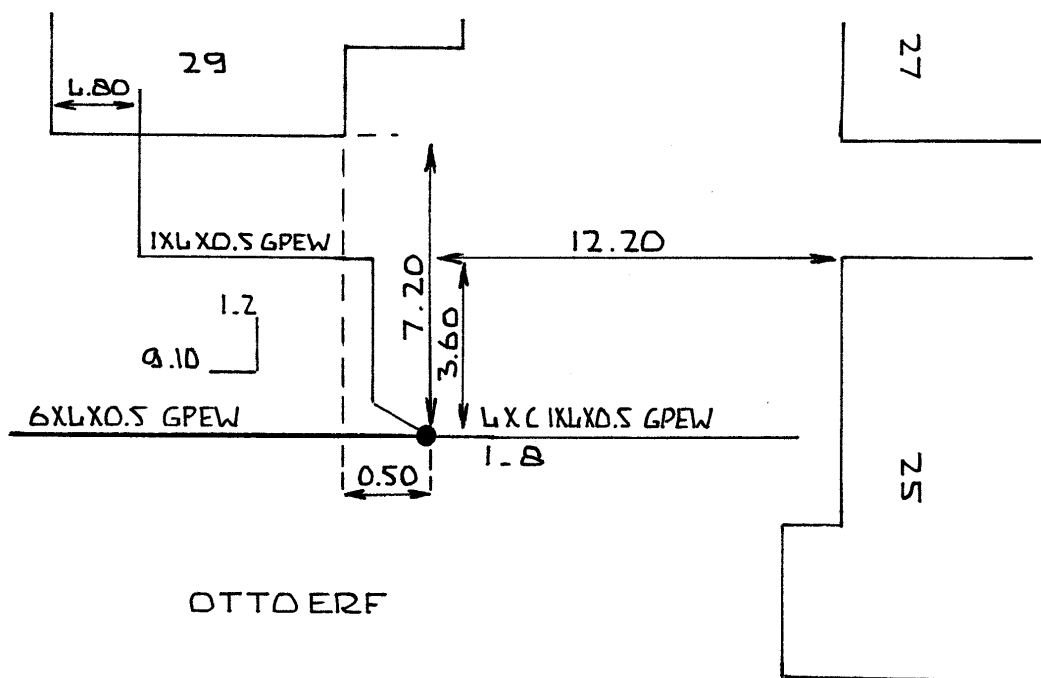

Td 127 - 97 5350


## Lasgegevens KPN

STRAAT : Otto-erf  
 HUISNUMMER : 25  
 POSTCODE : 2743HE  
 WOONPLAATS : Waddinxveen  
 CGB-CODE : Wvn  
 IK-VOLGNUMMER: 2


PLAATS INVOERING:

IK-PLAATS : -

AK-HUISNUMMER: 29  
 AK-POSTCODE : 2743HE  
 AK-PLAATS : ZIE SCAN  
 LAS-PLAATS : ZIE SCAN  
 LAS-TYPE : KR1  
 LAS-DATUM : 20010803

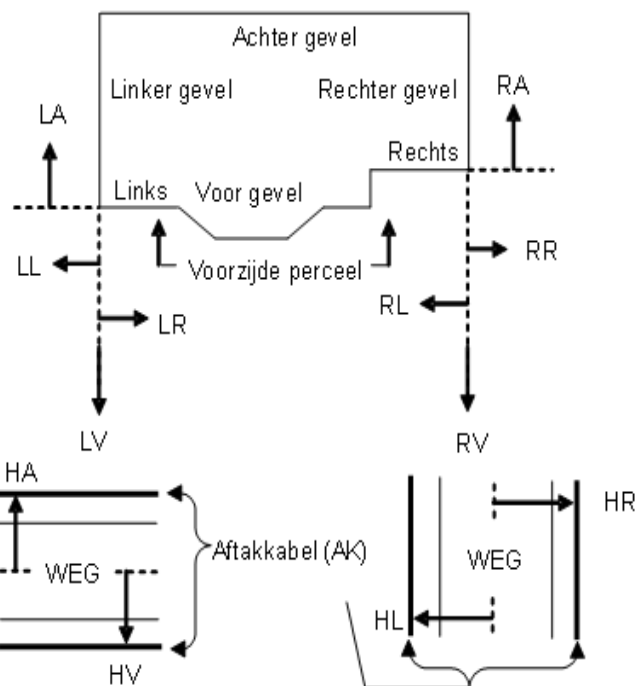

## Voorbeeld

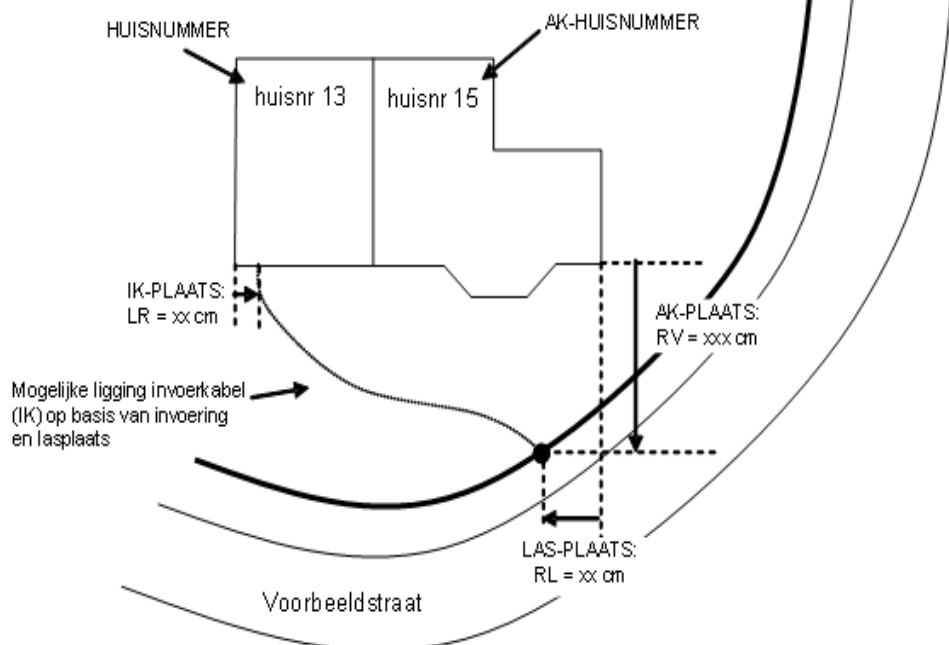

### Legenda:

|                        |                         |                           |                    |
|------------------------|-------------------------|---------------------------|--------------------|
| LW = Links naar Voor   | RV = Rechts naar Voor   | HV = Hart weg naar Voor   | VG = Voor gevel    |
| LA = Links naar Achter | RA = Rechts naar Achter | HA = Hart weg naar Achter | AG = Achter gevel  |
| LL = Links naar Links  | RL = Rechts naar Link   | HL = Hart weg naar Links  | LG = Linker gevel  |
| LR = Links naar Rechts | RR = Rechts naar Rechts | HR = Hart weg naar Rechts | RG = Rechter gevel |

Toelichting op ligginggegevens per invoerkabel:

IK-plaats = Plaats waar de invoerkabel het perceel binnentreedt.

AK-plaats = Ligging van de Aftakkabel in centimeters vanuit de aangegeven hoek.

Las-Plaats = Aantal centimeters vanuit de aangegeven hoek tot aan het punt waar de invoerkabel verbonden (las) is met de aftakkabel.

Alle maten zijn in centimeters


## Lasgegevens KPN

STRAAT : Otto-erf  
 HUISNUMMER : 25  
 POSTCODE : 2743HE  
 WOONPLAATS : Waddinxveen  
 CGB-CODE : Wvn  
 IK-VOLGNUMMER: 3


### PLAATS INVOERING:

IK-PLAATS : -

AK-HUISNUMMER: 29  
 AK-POSTCODE : 2743HE  
 AK-PLAATS : ZIE SCAN  
 LAS-PLAATS : ZIE SCAN  
 LAS-TYPE : KR1  
 LAS-DATUM : 20010803

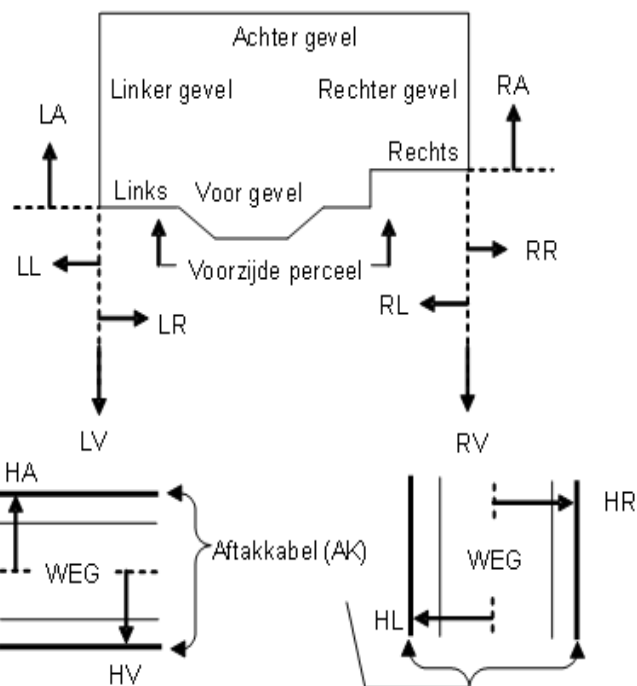

## Voorbeeld

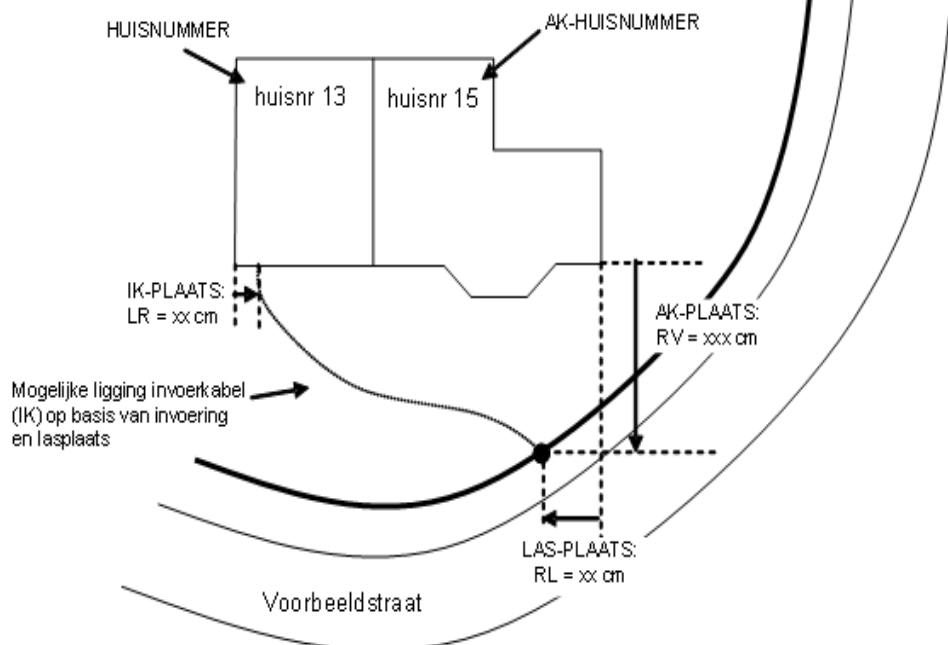

### Legenda:

|                        |                         |                           |                    |
|------------------------|-------------------------|---------------------------|--------------------|
| LV = Links naar Voor   | RV = Rechts naar Voor   | HV = Hart weg naar Voor   | VG = Voor gevel    |
| LA = Links naar Achter | RA = Rechts naar Achter | HA = Hart weg naar Achter | AG = Achter gevel  |
| LL = Links naar Links  | RL = Rechts naar Link   | HL = Hart weg naar Links  | LG = Linker gevel  |
| LR = Links naar Rechts | RR = Rechts naar Rechts | HR = Hart weg naar Rechts | RG = Rechter gevel |

### Toelichting op ligginggegevens per invoerkabel:

IK-plaats = Plaats waar de invoerkabel het perceel binnentreedt.

AK-plaats = Ligging van de Aftakkabel in centimeters vanuit de aangegeven hoek.

Las-Plaats = Aantal centimeters vanuit de aangegeven hoek tot aan het punt waar de invoerkabel verbonden (las) is met de aftakkabel.

Alle maten zijn in centimeters