


Telefoonnet	Plaats	Nummer	Straatnaam	Perceel
WVN	WVN	X103	OTTO ERF	54L

Perceelnr.	Type lasmof	Lengte ik invoerkabel	Plaats lasdop	Toestand invoerkabel	Naam lasser	Naam toezichtman	Datum	Soort bestrati
54	KR1				R.GRIMMELIUS		11-10	T

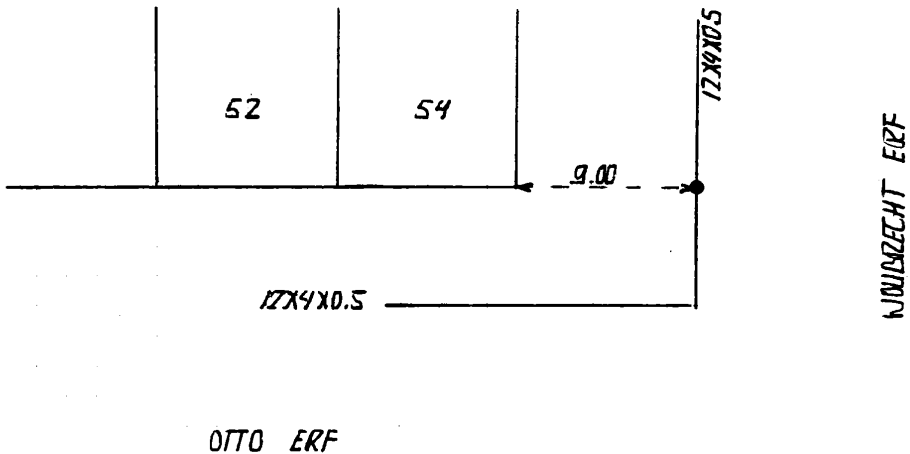

Td 127 - 97 5350

Letter A en volgnummer(s) uit de A-lassenreeks of aknr/sgnr en huisnummer als sprake is van een B-las.