


Lasgegevens KPN


STRAAT : Woubrechturf
 HUISNUMMER : 21-B
 POSTCODE : 2743HH
 WOONPLAATS : Waddinxveen
 CGB-CODE : Wvn
 IK-VOLGNUMMER: 1

PLAATS INVOERING:
 IK-PLAATS : RL740

AK-HUISNUMMER: 19-B
 AK-POSTCODE : 2743HH
 AK-PLAATS : RV640
 LAS-PLAATS : -
 LAS-TYPE : -
 LAS-DATUM : -

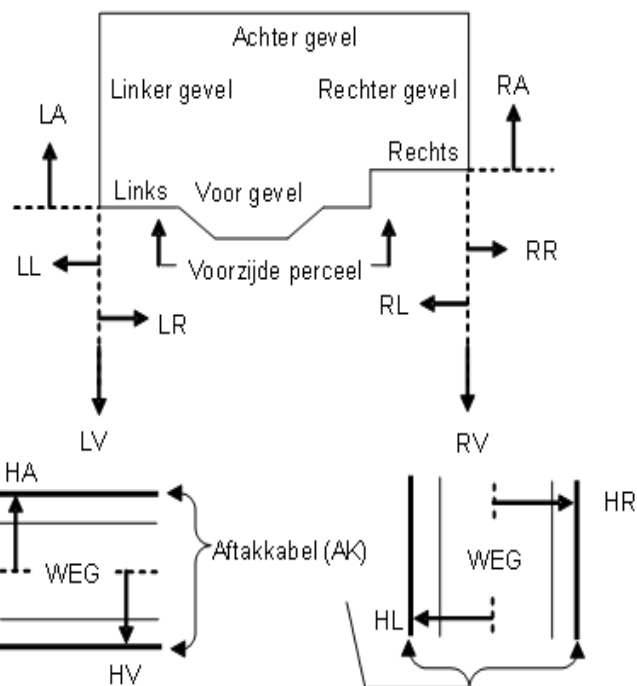

Voorbeeld

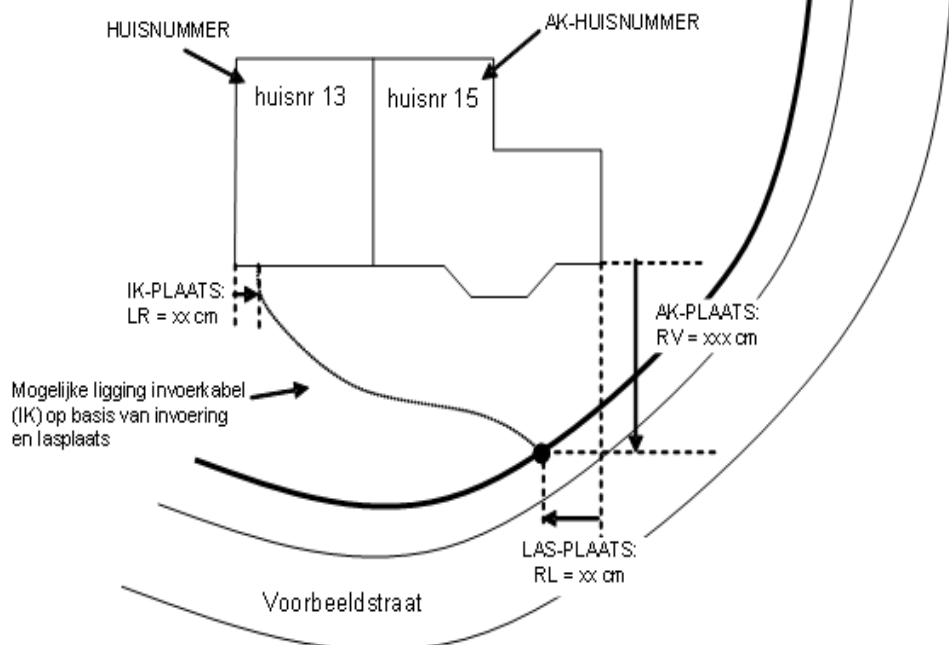

Legenda:

LV = Links naar Voor	RV = Rechts naar Voor	HV = Hart weg naar Voor	VG = Voor gevel
LA = Links naar Achter	RA = Rechts naar Achter	HA = Hart weg naar Achter	AG = Achter gevel
LL = Links naar Links	RL = Rechts naar Link	HL = Hart weg naar Links	LG = Linker gevel
LR = Links naar Rechts	RR = Rechts naar Rechts	HR = Hart weg naar Rechts	RG = Rechter gevel

Toelichting op ligginggegevens per invoerkabel:

IK-plaats = Plaats waar de invoerkabel het perceel binnentreedt.

AK-plaats = Ligging van de Aftakkabel in centimeters vanuit de aangegeven hoek.

Las-Plaats = Aantal centimeters vanuit de aangegeven hoek tot aan het punt waar de invoerkabel verbonden (las) is met de aftakkabel.


Alle maten zijn in centimeters

Lasgegevens KPN


STRAAT : Woubrechturf
 HUISNUMMER : 21-A
 POSTCODE : 2743HH
 WOONPLAATS : Waddinxveen
 CGB-CODE : Wvn
 IK-VOLGNUMMER: 1

PLAATS INVOERING:
 IK-PLAATS : RL740

AK-HUISNUMMER: 19-A
 AK-POSTCODE : 2743HH
 AK-PLAATS : RV640
 LAS-PLAATS : -
 LAS-TYPE : -
 LAS-DATUM : -

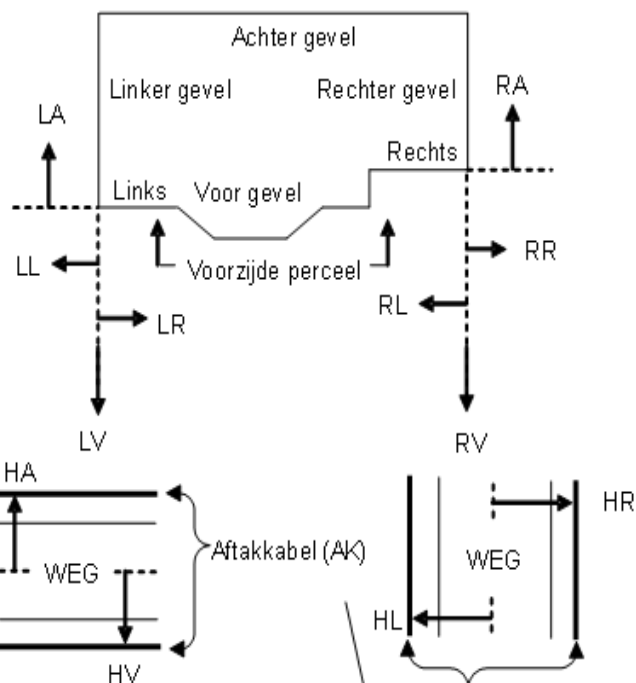

Voorbeeld

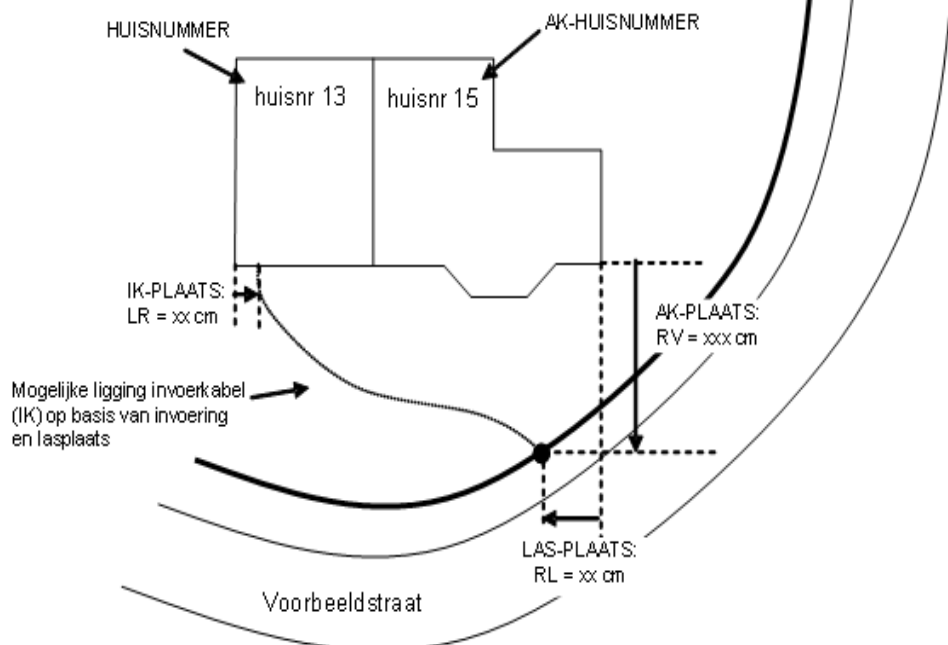

Legenda:

LV = Links naar Voor	RV = Rechts naar Voor	HV = Hart weg naar Voor	VG = Voor gevel
LA = Links naar Achter	RA = Rechts naar Achter	HA = Hart weg naar Achter	AG = Achter gevel
LL = Links naar Links	RL = Rechts naar Link	HL = Hart weg naar Links	LG = Linker gevel
LR = Links naar Rechts	RR = Rechts naar Rechts	HR = Hart weg naar Rechts	RG = Rechter gevel

Toelichting op ligginggegevens per invoerkabel:

IK-plaats = Plaats waar de invoerkabel het perceel binnentreedt.

AK-plaats = Ligging van de Aftakkabel in centimeters vanuit de aangegeven hoek.

Las-Plaats = Aantal centimeters vanuit de aangegeven hoek tot aan het punt waar de invoerkabel verbonden (las) is met de aftakkabel.

Alle maten zijn in centimeters