


Telefoonnet	Plaats	Nummer	Straatnaam	Perceelnr.
WVN	WVN	Y1-001	WOLBRECHTERF	37

Perceelnr.	Type lasmof	Lengte ik invoerkabel	Plaats lasdop	Toestand invoerkabel	Naam lasser	Naam toezichtman	Datum	Soort bestrating
37	KRI	3	MK	IX4X05	C. MARCHAND	H. NULVELSTON	23-7-93	

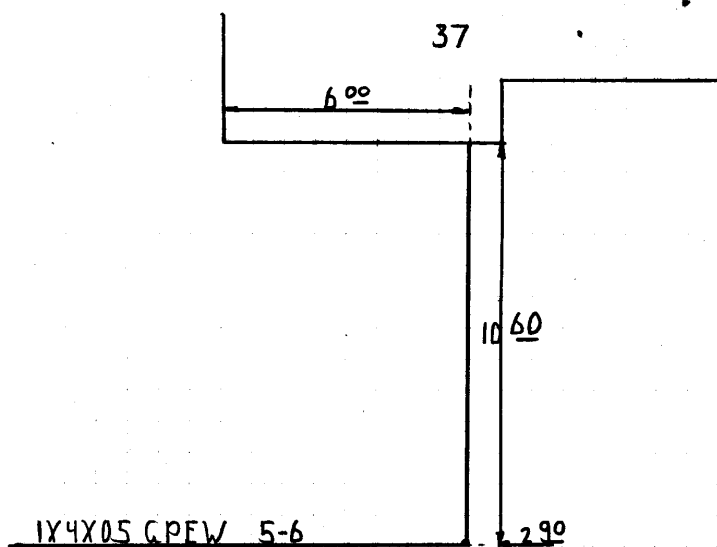

1-005 Zie Geul.
1-006.

Td 127 - 97 5350

¹ Letter A en volgnummer(s) uit de A-lassenreeks of aknr/sgnr en huisnummer als sprake is van een B-las.