



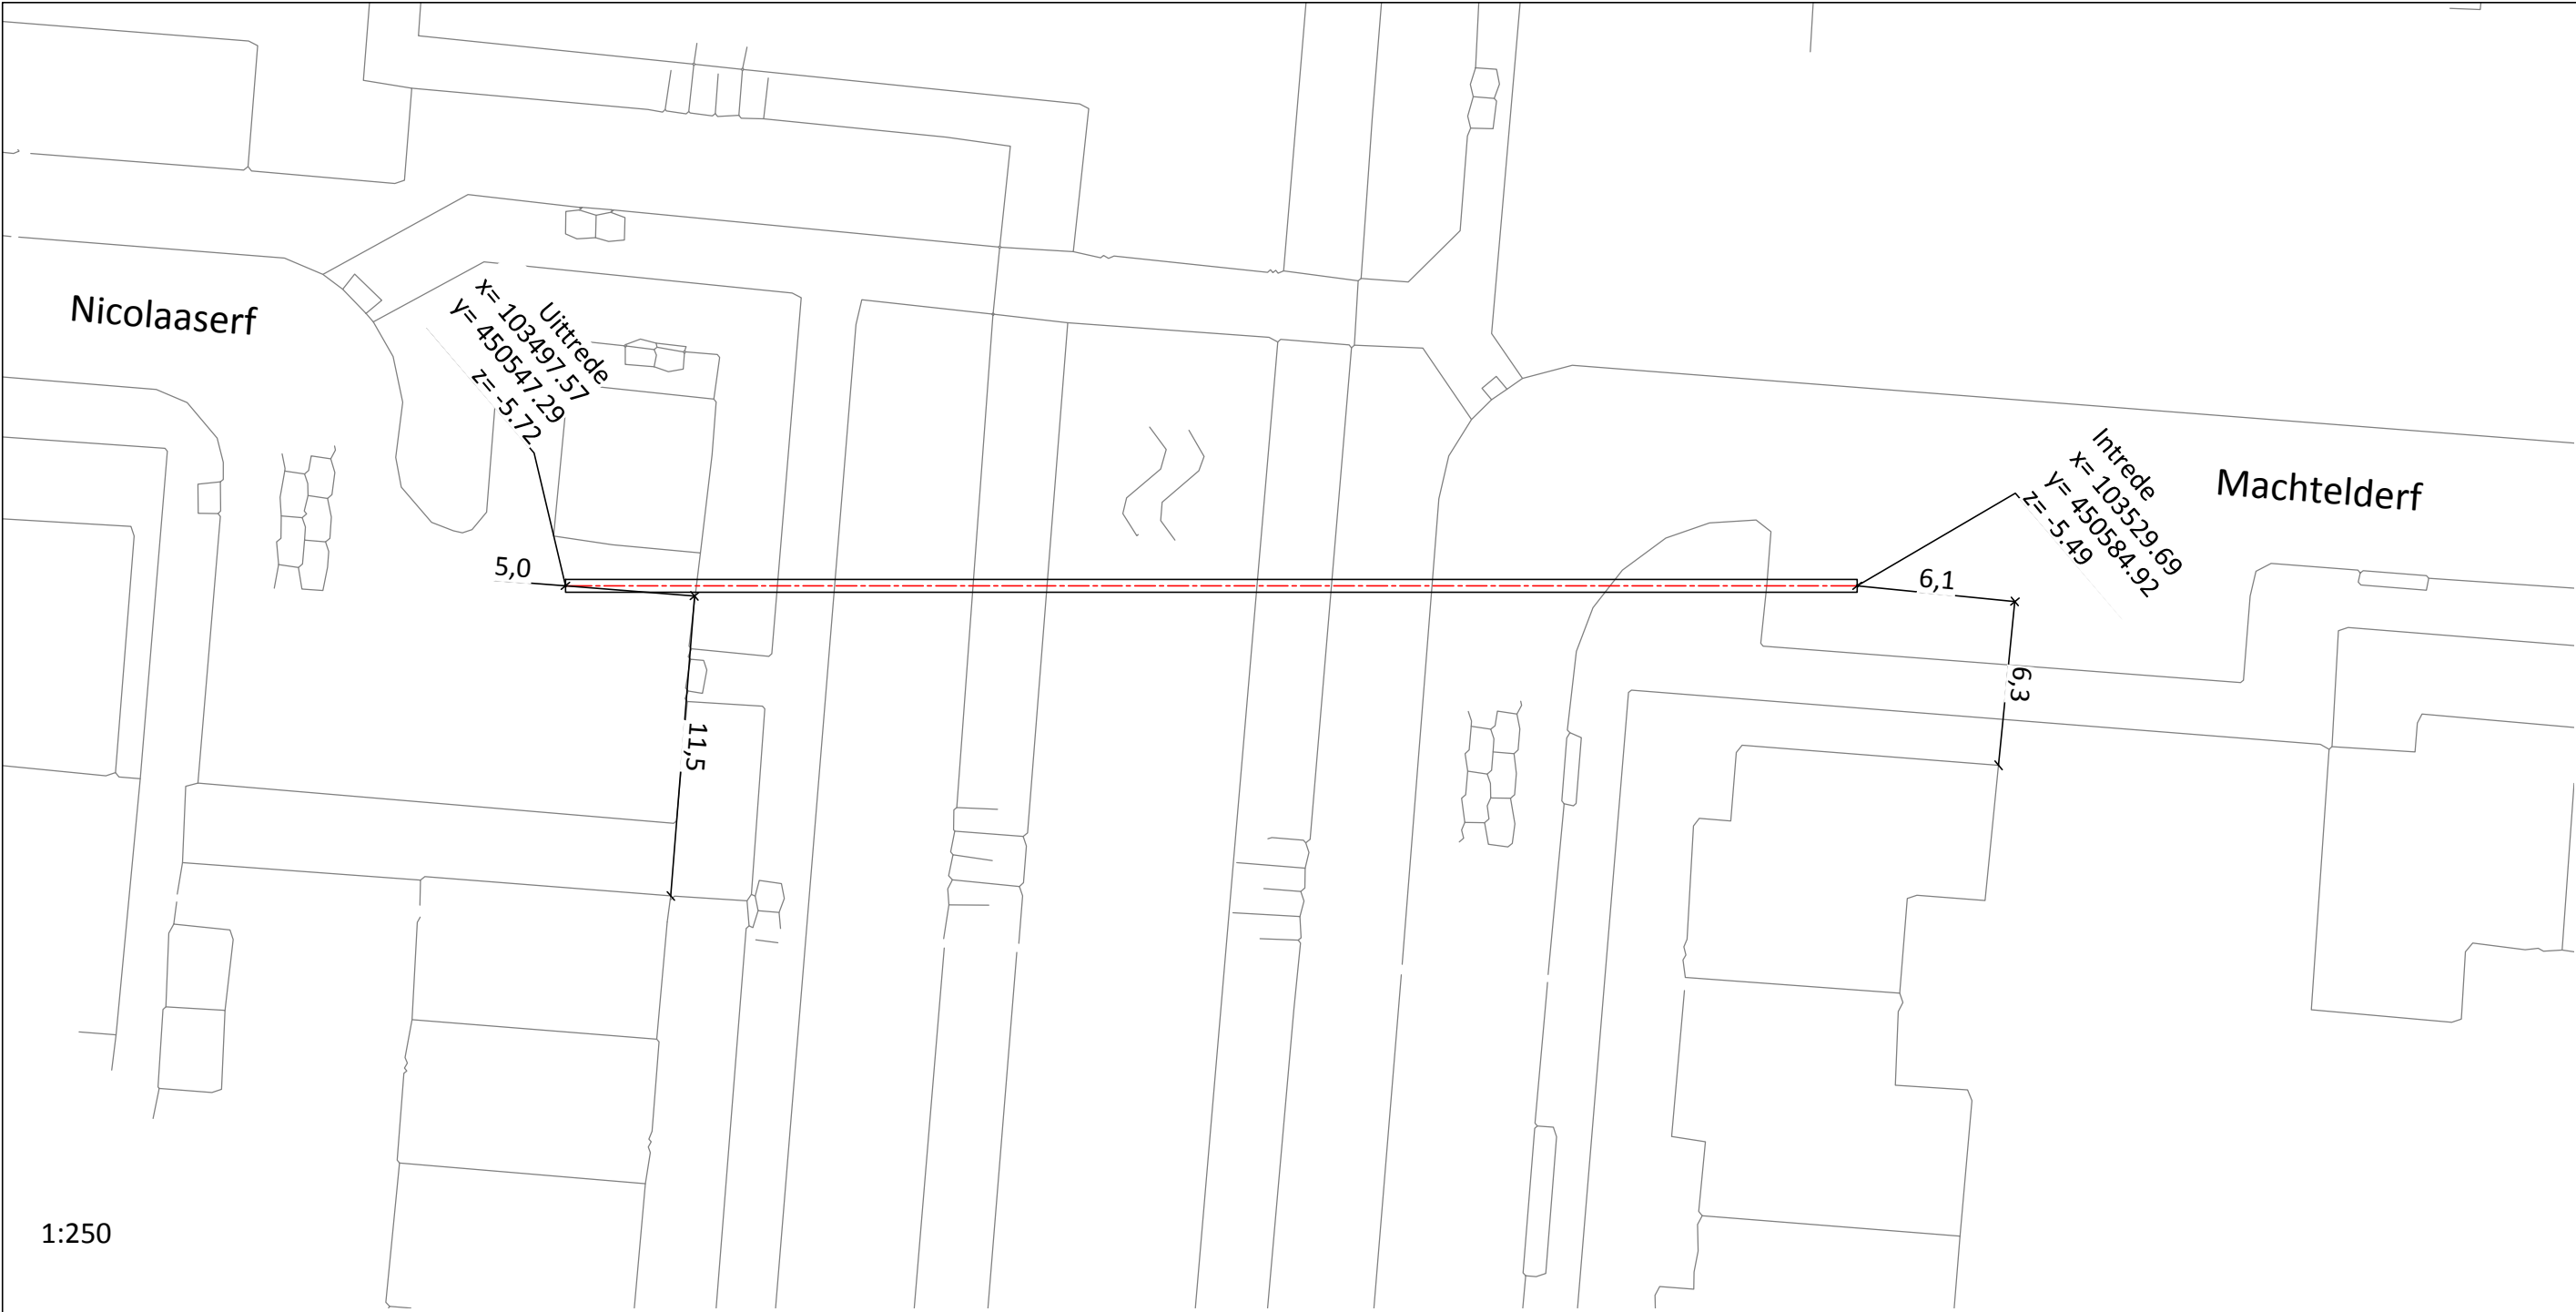


1:250

BOORRICHTING

Boring 9742-02
Lengteprofiel A-A

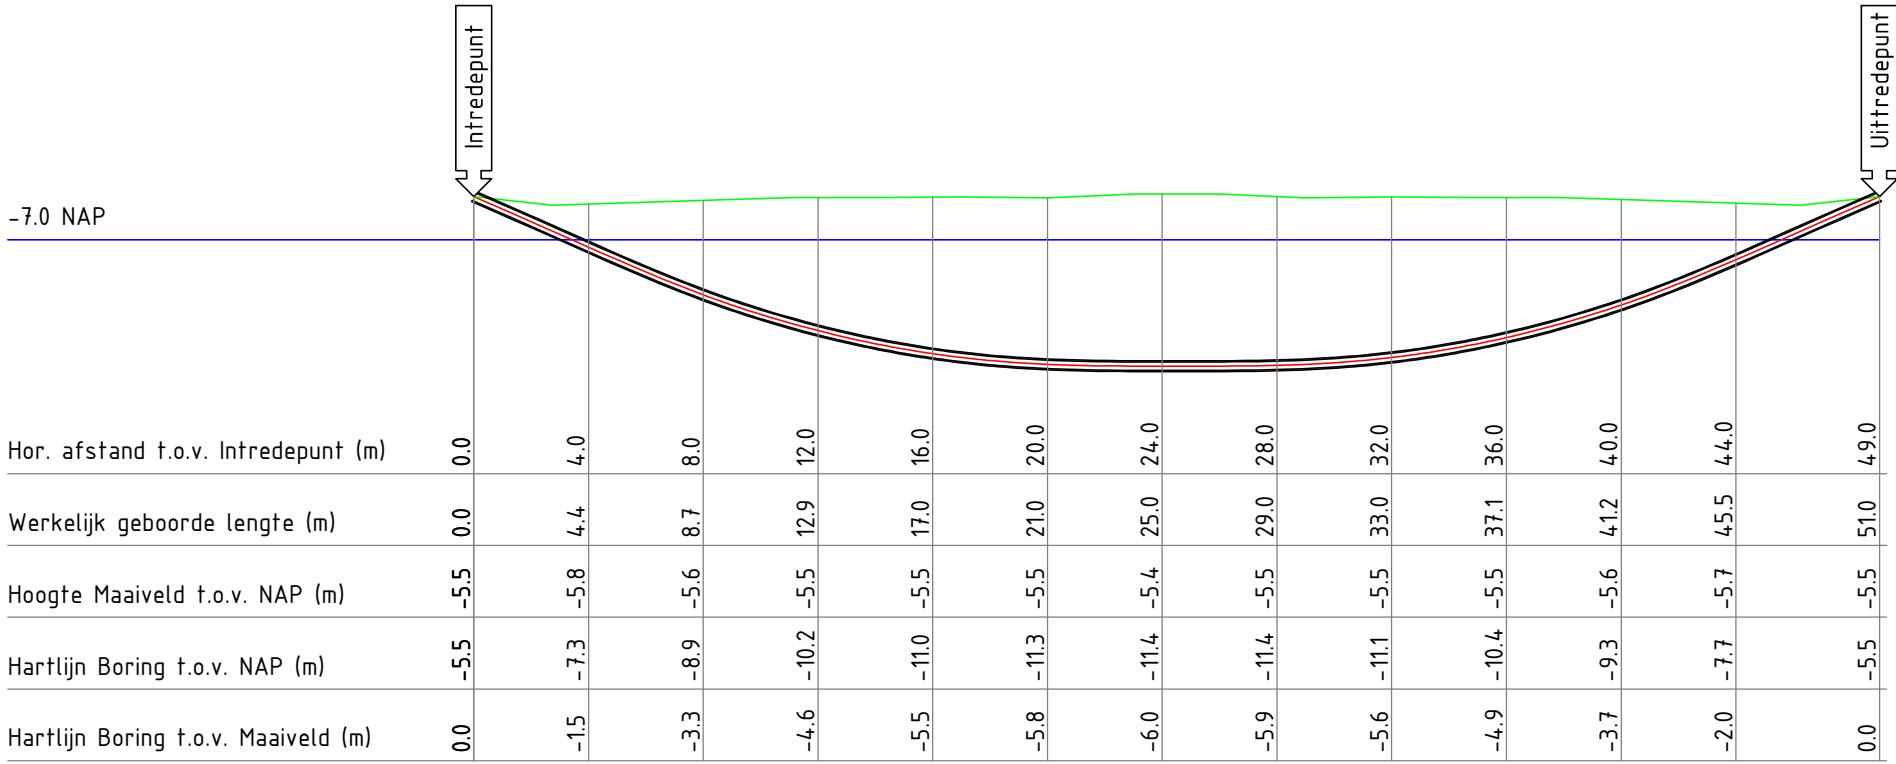

1:250

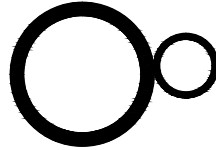


Inhoud boorgang 1:10
1 x Ø200mm sdr 11 PE100
1 x Ø90mm sdr 11 PE100

ZINK-5889-001

LET OP: Alle meetgegevens van het diepte profiel zijn bepaald tijdens de pilot boring. Deze maten kunnen afwijken van de werkelijkheid. Storende elementen zoals damwanden, betonijzer, spoorrails, bodemgesteldheid en dergelijke, kunnen hiervan de oorzaak zijn.

Standaard worden de boringen van maaiveld naar maaiveld d.m.v. GPS apparatuur op coördinaat ingemeten t.o.v. NAP. Mocht dit niet mogelijk zijn door dichte bebouwing of begroeiing zal de boring met de hand worden ingemeten daar worden dan ook geen coördinaten aan gekoppeld.

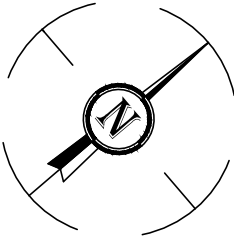

Opdrachtgever:	Siers Telecom BV	 siers Telecom B.V.		 Klever b.v. BOOR- EN PERSTECHNIEK b.v. Aannemersbedrijf voor gestuurde boringen	
Proj. nr. opdrg.:					
Klic nr.:					
Waddinxveen - Machtelderf 1 x 49Mtr 1 x Ø200mm + 1 x Ø90mm sdr 11 PE100				Bezoek adres: Batuwseweg 43 3412 KX Lopikerkapel Post adres: Postbus 72 3410 CB Lopik Tel: 0348-554986 Fax: 0348-550611 info@kleverbv.nl	
Getekend:	Joyce Kaspers	Par.	Datum 11-07-2016	Blad:	01
Gecontroleerd:	J. Verhoeven	Par.	Datum 11-07-2016	Formaat:	A2
Datum geboord:	08-07-2016	Meet methode:	Walk over	Schaal:	Zie tek.
Status:	Revisie	ProRail kenmerk:	n.v.t.	Project nr.:	9742
Versie:	A	Classificatie nr.:	n.v.t.	Tekening nr.:	9742-16-RT-02
Wijziging					
Wijziging					

T:\03 Opdrachten in bewerking\9742-16-RT-02.dwg