


ZINK-4541-001


Profielzinker 5

Plan t Suyt aanleg HDG Joulz nummer 50009891

Stedin nummer 5000308842

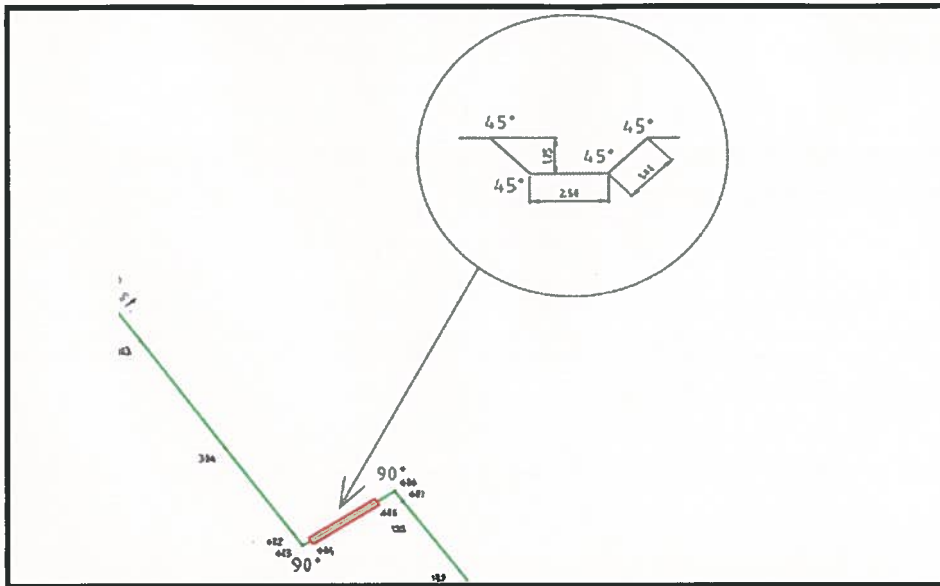

Detail

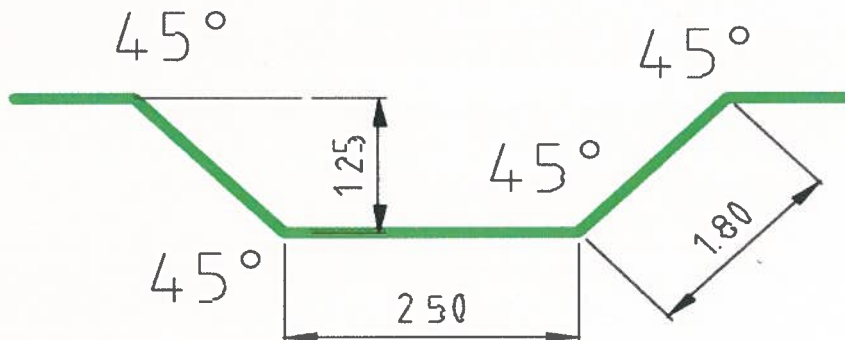

		Onderwerp	
		Gas t Sluyt te Waddinxveen	
		KABELS - LEIDINGEN MEET & REGELSTATIONS	
		PB21 3930 EA Woudenberg Tel.: 033-2859950 Fax.: 033-2859960 E-mail algemeen : woudenberg@voskuilen.nl E-mail tekenkamer : tekenkamer@voskuilen.nl www.voskuilen.nl	
Proj.nr.		Datum get.	31-7-2014
Getekend:	Ev	Gezien:	
Opdrachtgever		Joulz	
Tekening nr.		9774-10-L	
Schaal:		1:1000	Bladnr.: 1 van 1
Formaat:		A4	
Zinker profiel 5			