




Adres : Plasweg 4b
Plaats : Waddinxveen
Datum : 20-3-2020

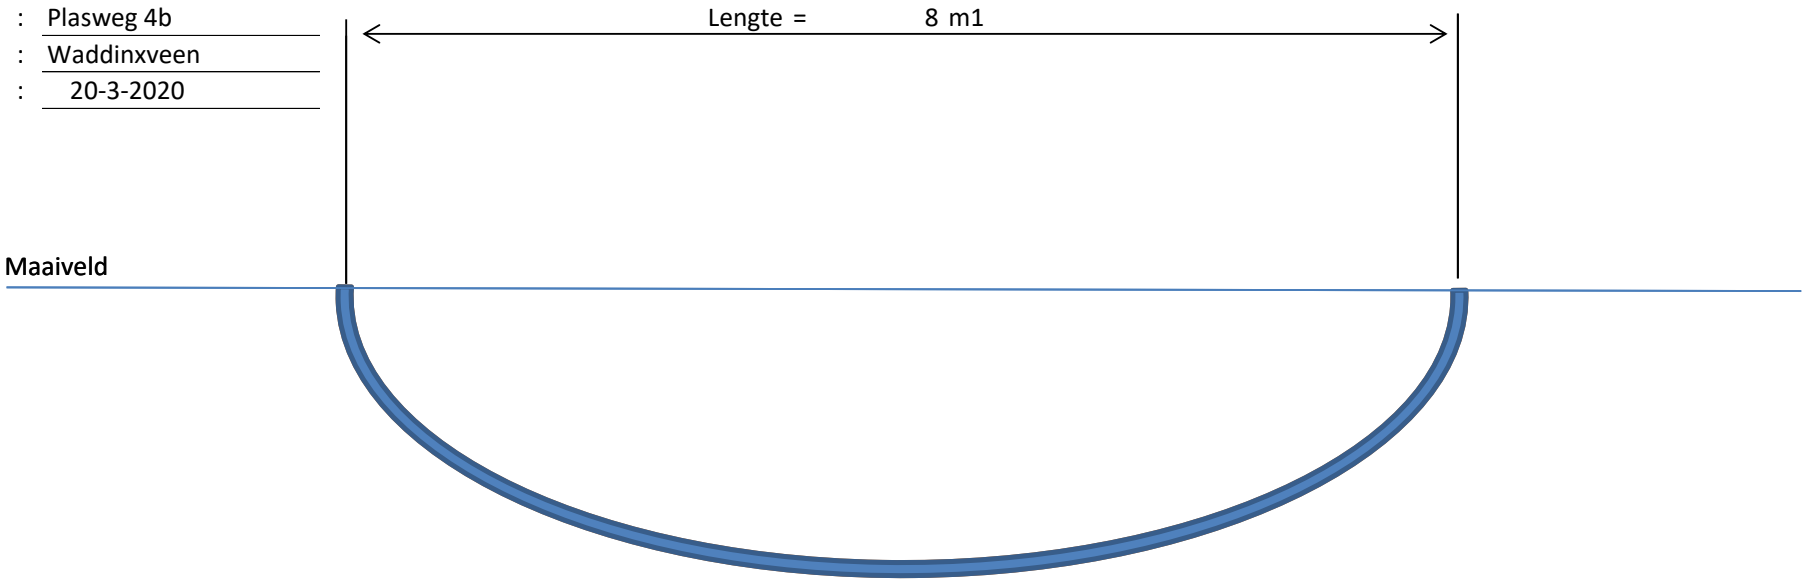

Zinker PE
D(mm) : 63

Diepte (m) : 2,46

Boogstraal (°) : R4
Intredehoek (°) : 75