



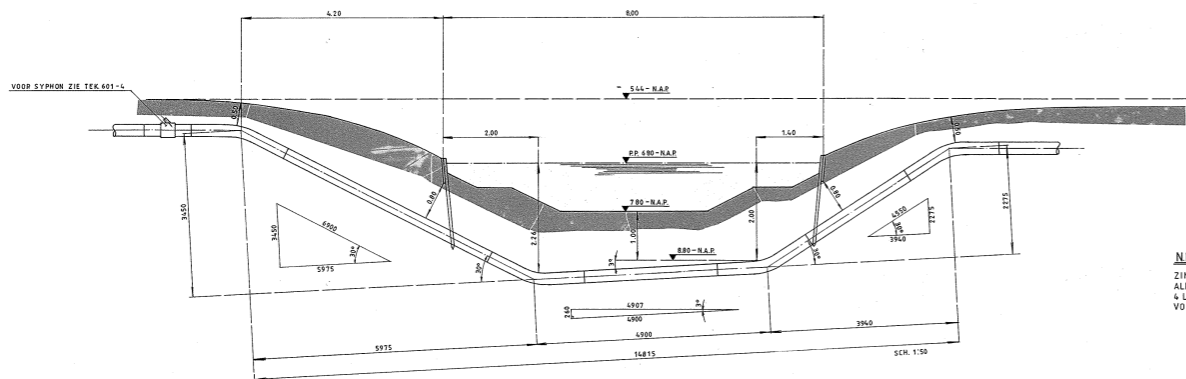

N.B.
 ZINKER IS UITGEVOERD IN 250 HDPE
 ALLE PIPMATEN IN MILLIMETERS OVERIGE MATEN IN METERS
 4 LASBOCHTEN 30°
 VOOR SLOOTPROFIEL ZIE TEK. GEM.W'VEEN 2042

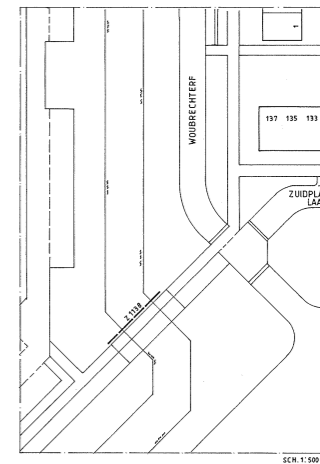

ZIE OOK TEK. E 29.3

Uitgever d.d.				Wijziging		Nieuwopg.		Oet. V.N.		Oet. V.N.	
1											
2											
3											
4											
5											

LD ZINKER ZUIDPLASLAAN t.o.137 GEM.W'VEEN

GEWESCHAPPELIJK ENERGIEBEDRIJF
 GOUDA EN OMSTREKEN

444 Z1138

Oet. V.N. Datum: 13-01-98
 Oet. V.N. Schaal: 1:50, 1:500
 Oet. V.N. Aantal: 1