


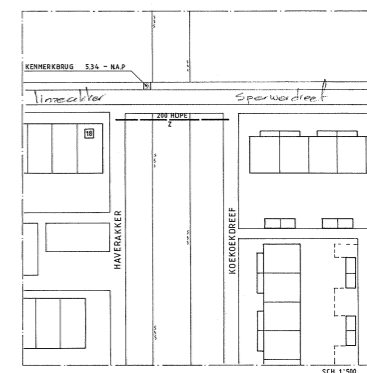

N.B.
ZINKER IS UITGEVOERD IN H.D.P.E. Ø 200mm
ZINKERMATEN IN M.M., OVERIGE MATEN IN M
4 BOCHTEN 30°

Uitgever d.d.				Wissig		Noordrijp		L.D. ZINKER IN PLAN ZUIDPLAS 83-222 van. NABU BLOK No 18		Gem. T.R.		Datum: 12-02-'85	
13-2-85				T.R.				GEM. WADDINKVEEN		Gem. J.C.		Echaat: 1500, 1500	
2										Gem. J.C.		Aantel:	
3										Gem. J.C.		Aantel:	
4						A.N.		GEMEENSCHAPPELIJK ENERGIEBEDRIJF		4A4		Z 1078	
5								GOUDA EN OMSTREKEN					