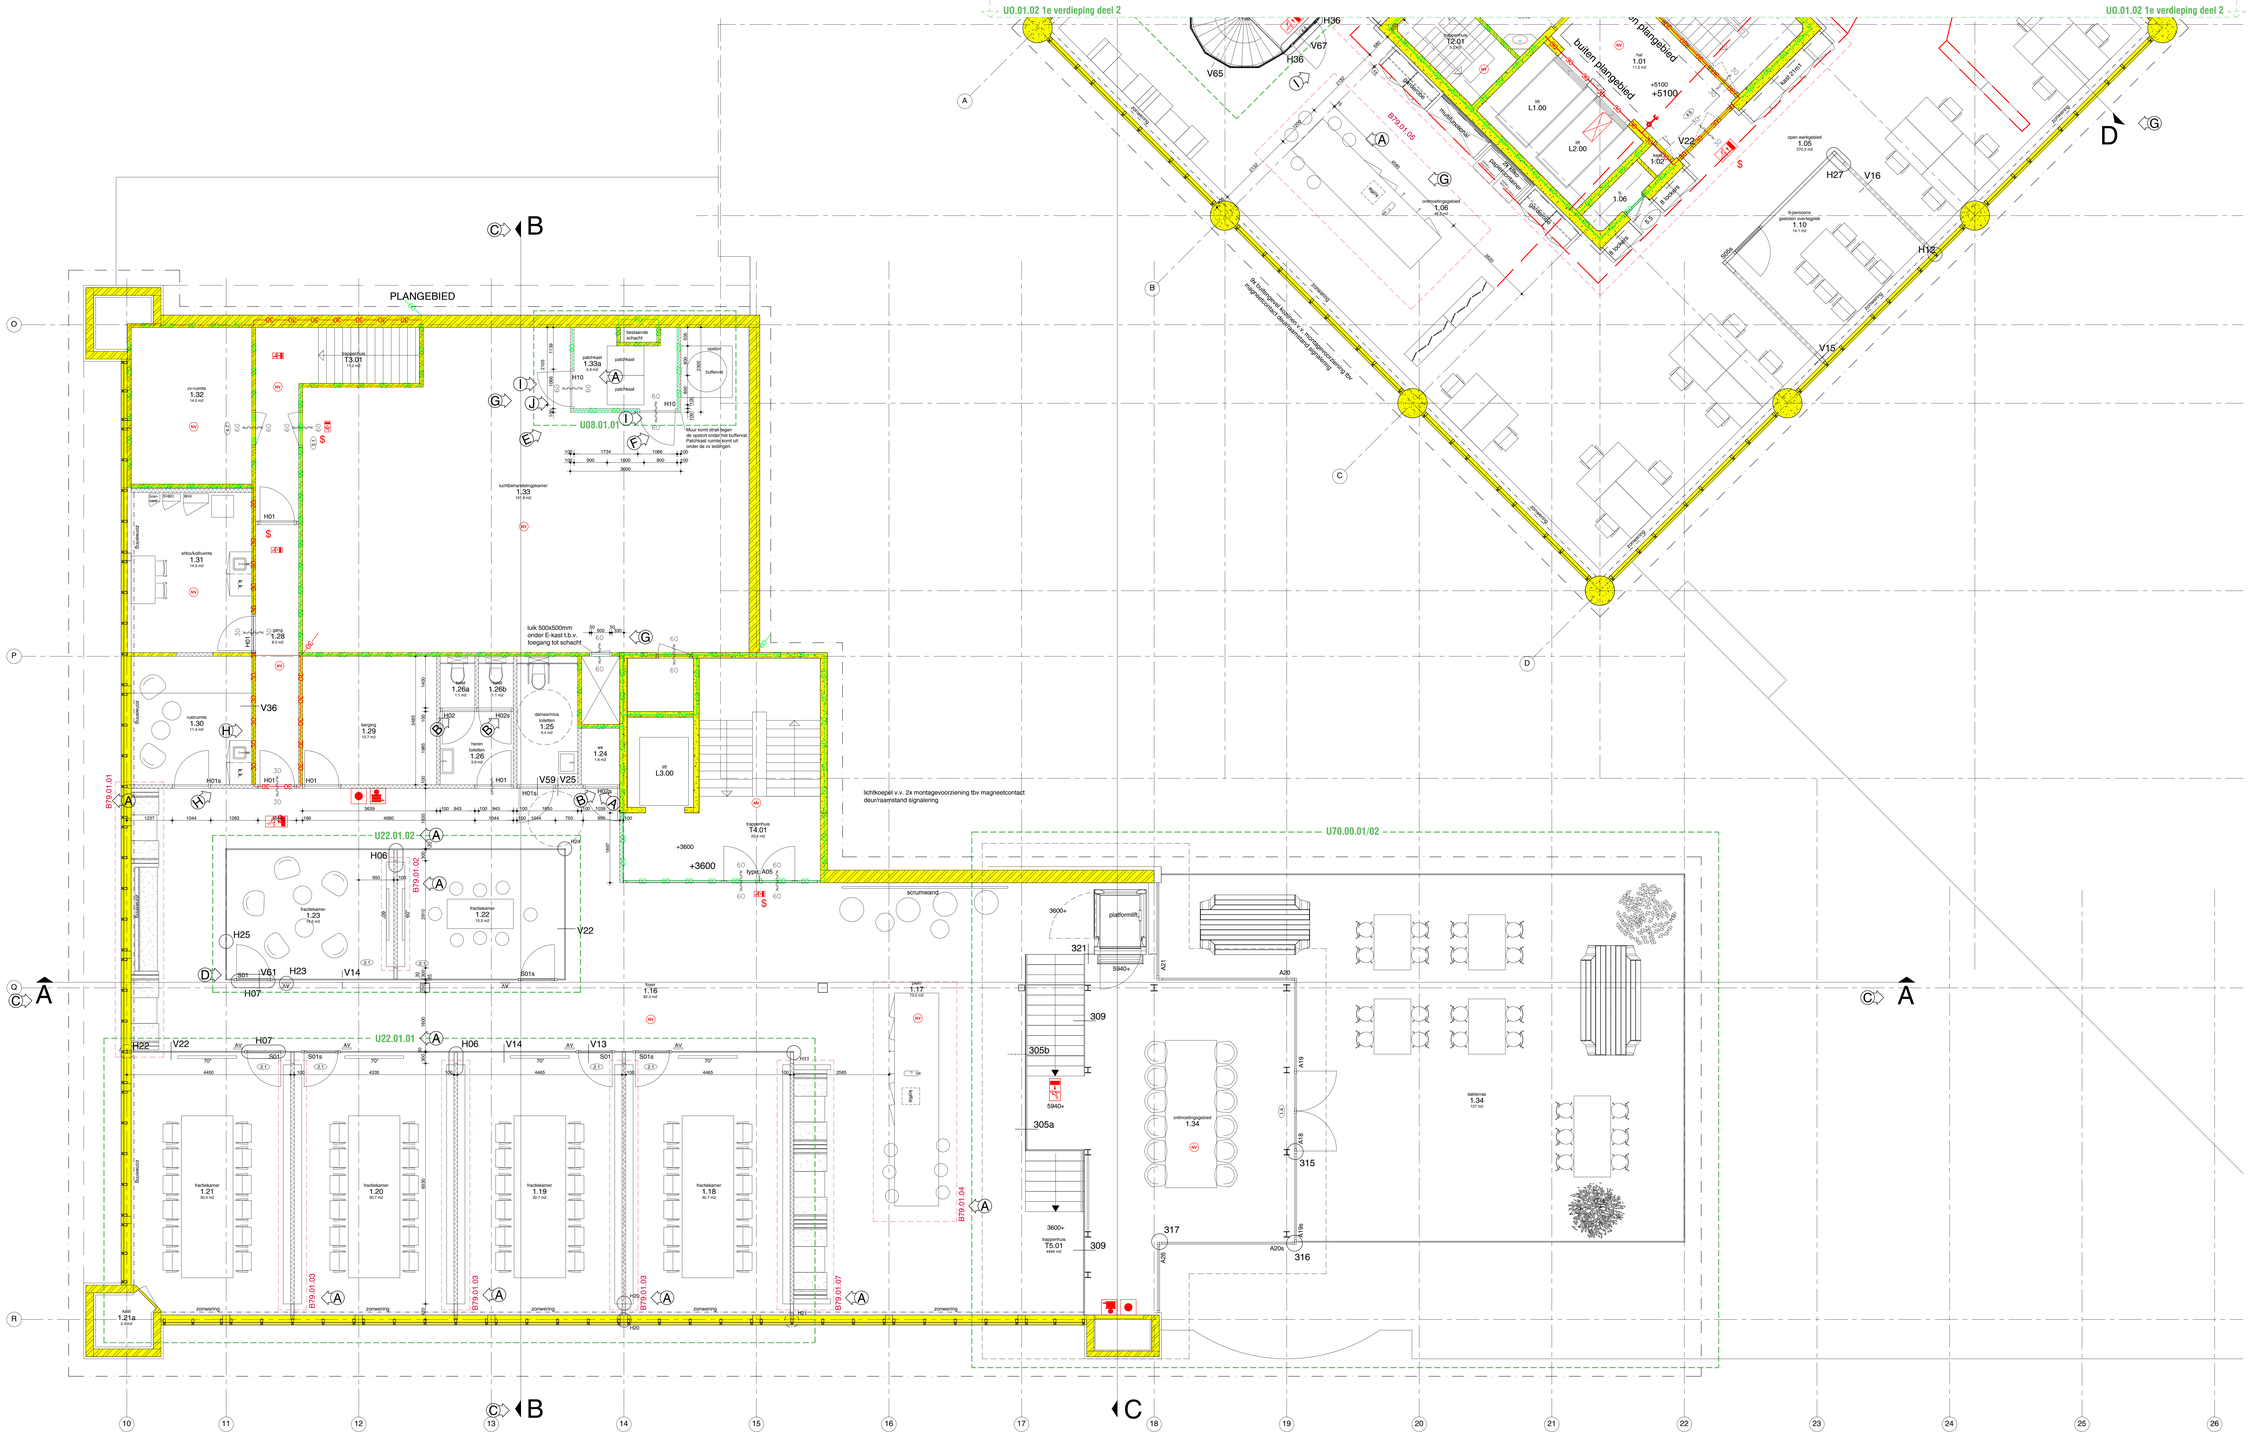

1e verdieping deel 1

wijzigingen

G 17.01.2018 div. wijzigingen
H 26.01.2018 aansluiting brandwerende muren
I 14.02.2018 aanpassing trap en deuren 1.33a
J 01.03.2018 aanpassing deur 1.33a

oth_ maten in het werk te controleren!

definitief

Gemeentehuis Capelle a/d IJssel	plattegrond	CPL16.10	UO	13.09.2017
Gemeente Capelle a/d IJssel	1e verdieping deel 1	1:50	A0+	J: 28.01.2019

U01.01.01

oth_ architecten bv - kruthuisstraat 23 - 1018 wj amsterdam - tel: 020 - 6274676 - info@oth.nl - www.oth.nl