



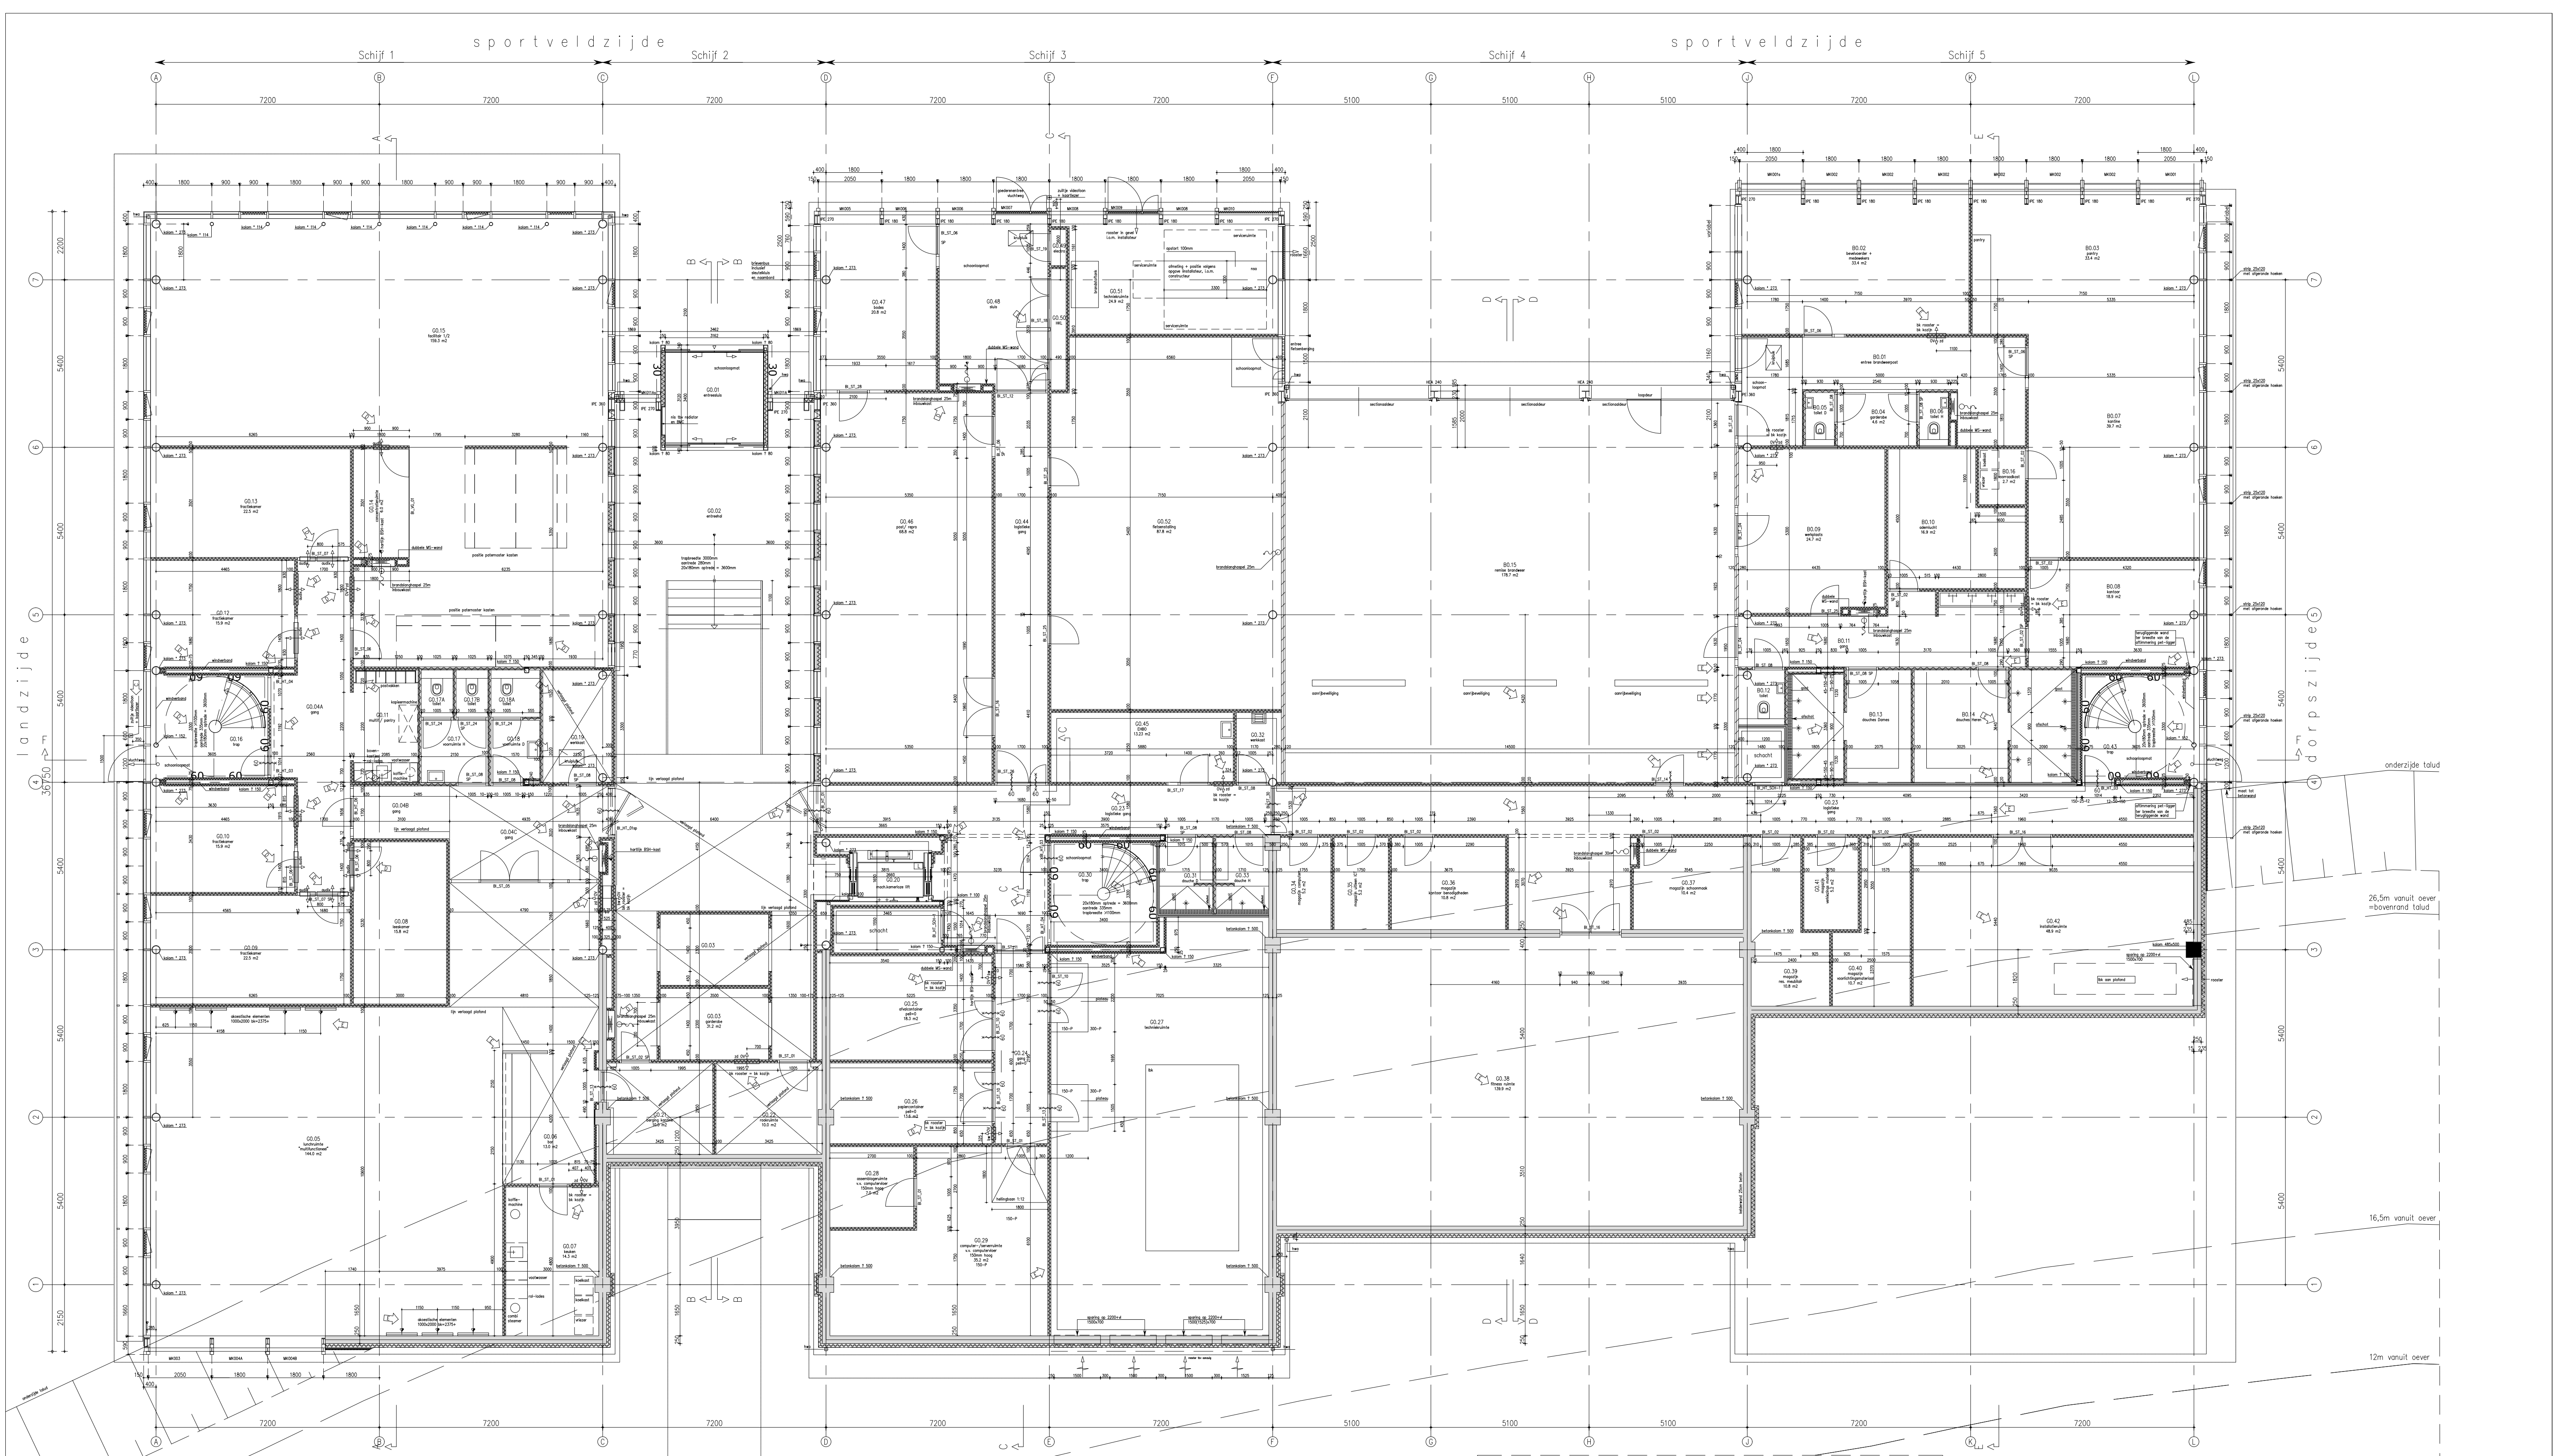

**PLATTEGROND**  
Begane grond  
Schaal 1:100

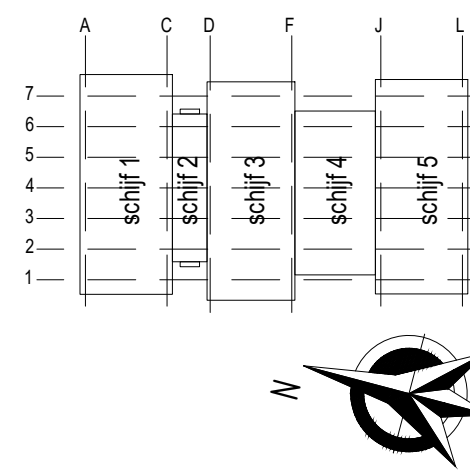

|   |  |
|---|--|
| <br>Prisma 16<br>2495 AR Den Haag<br>tel. : 070-30 30 454<br>fax : 070-30 30 152<br>e-mail : info@base-consultancy.nl<br>website : www.base-consultancy.nl |  |
| <b>OPDRACHTGEVER</b><br>Naam: Gemeente Midden-Delfland<br>Adres: Anna van Raesfeltstraat 37, 2636 HX Schipluiden   |  |
| <b>PROJECT INFORMATIE</b><br>Projectnaam: Tekeningenbeheer<br>Nummer: P22-0009<br>Status: Revisie<br>Adres: Anna van Raesfeltstraat 37, 2636 HX Schipluiden                                                                                     |  |
| <b>TEKENING INFORMATIE</b><br>Type tekening: Plattegrond<br>Tekening nr: SL_AR_37_00_PG<br>Schaal: 1:100<br>Tekenaar: INBO<br>Datum: 12-10-2012<br>Formaat: A1                                                                                  |  |
| <b>Wijziging:</b> - <b>Revisie:</b> - <b>datum</b><br>Welke wijziging is plaatgevoonden<br>Tekenaar: bedrijf naam:tekenaar naam   |  |
| <b>Wijziging:</b> - <b>Revisie:</b> A <b>datum</b><br>Welke wijziging is plaatgevoonden<br>Tekenaar: bedrijf naam:tekenaar naam   |  |

MATEN IN HET WERK TE CONTROLEREN