



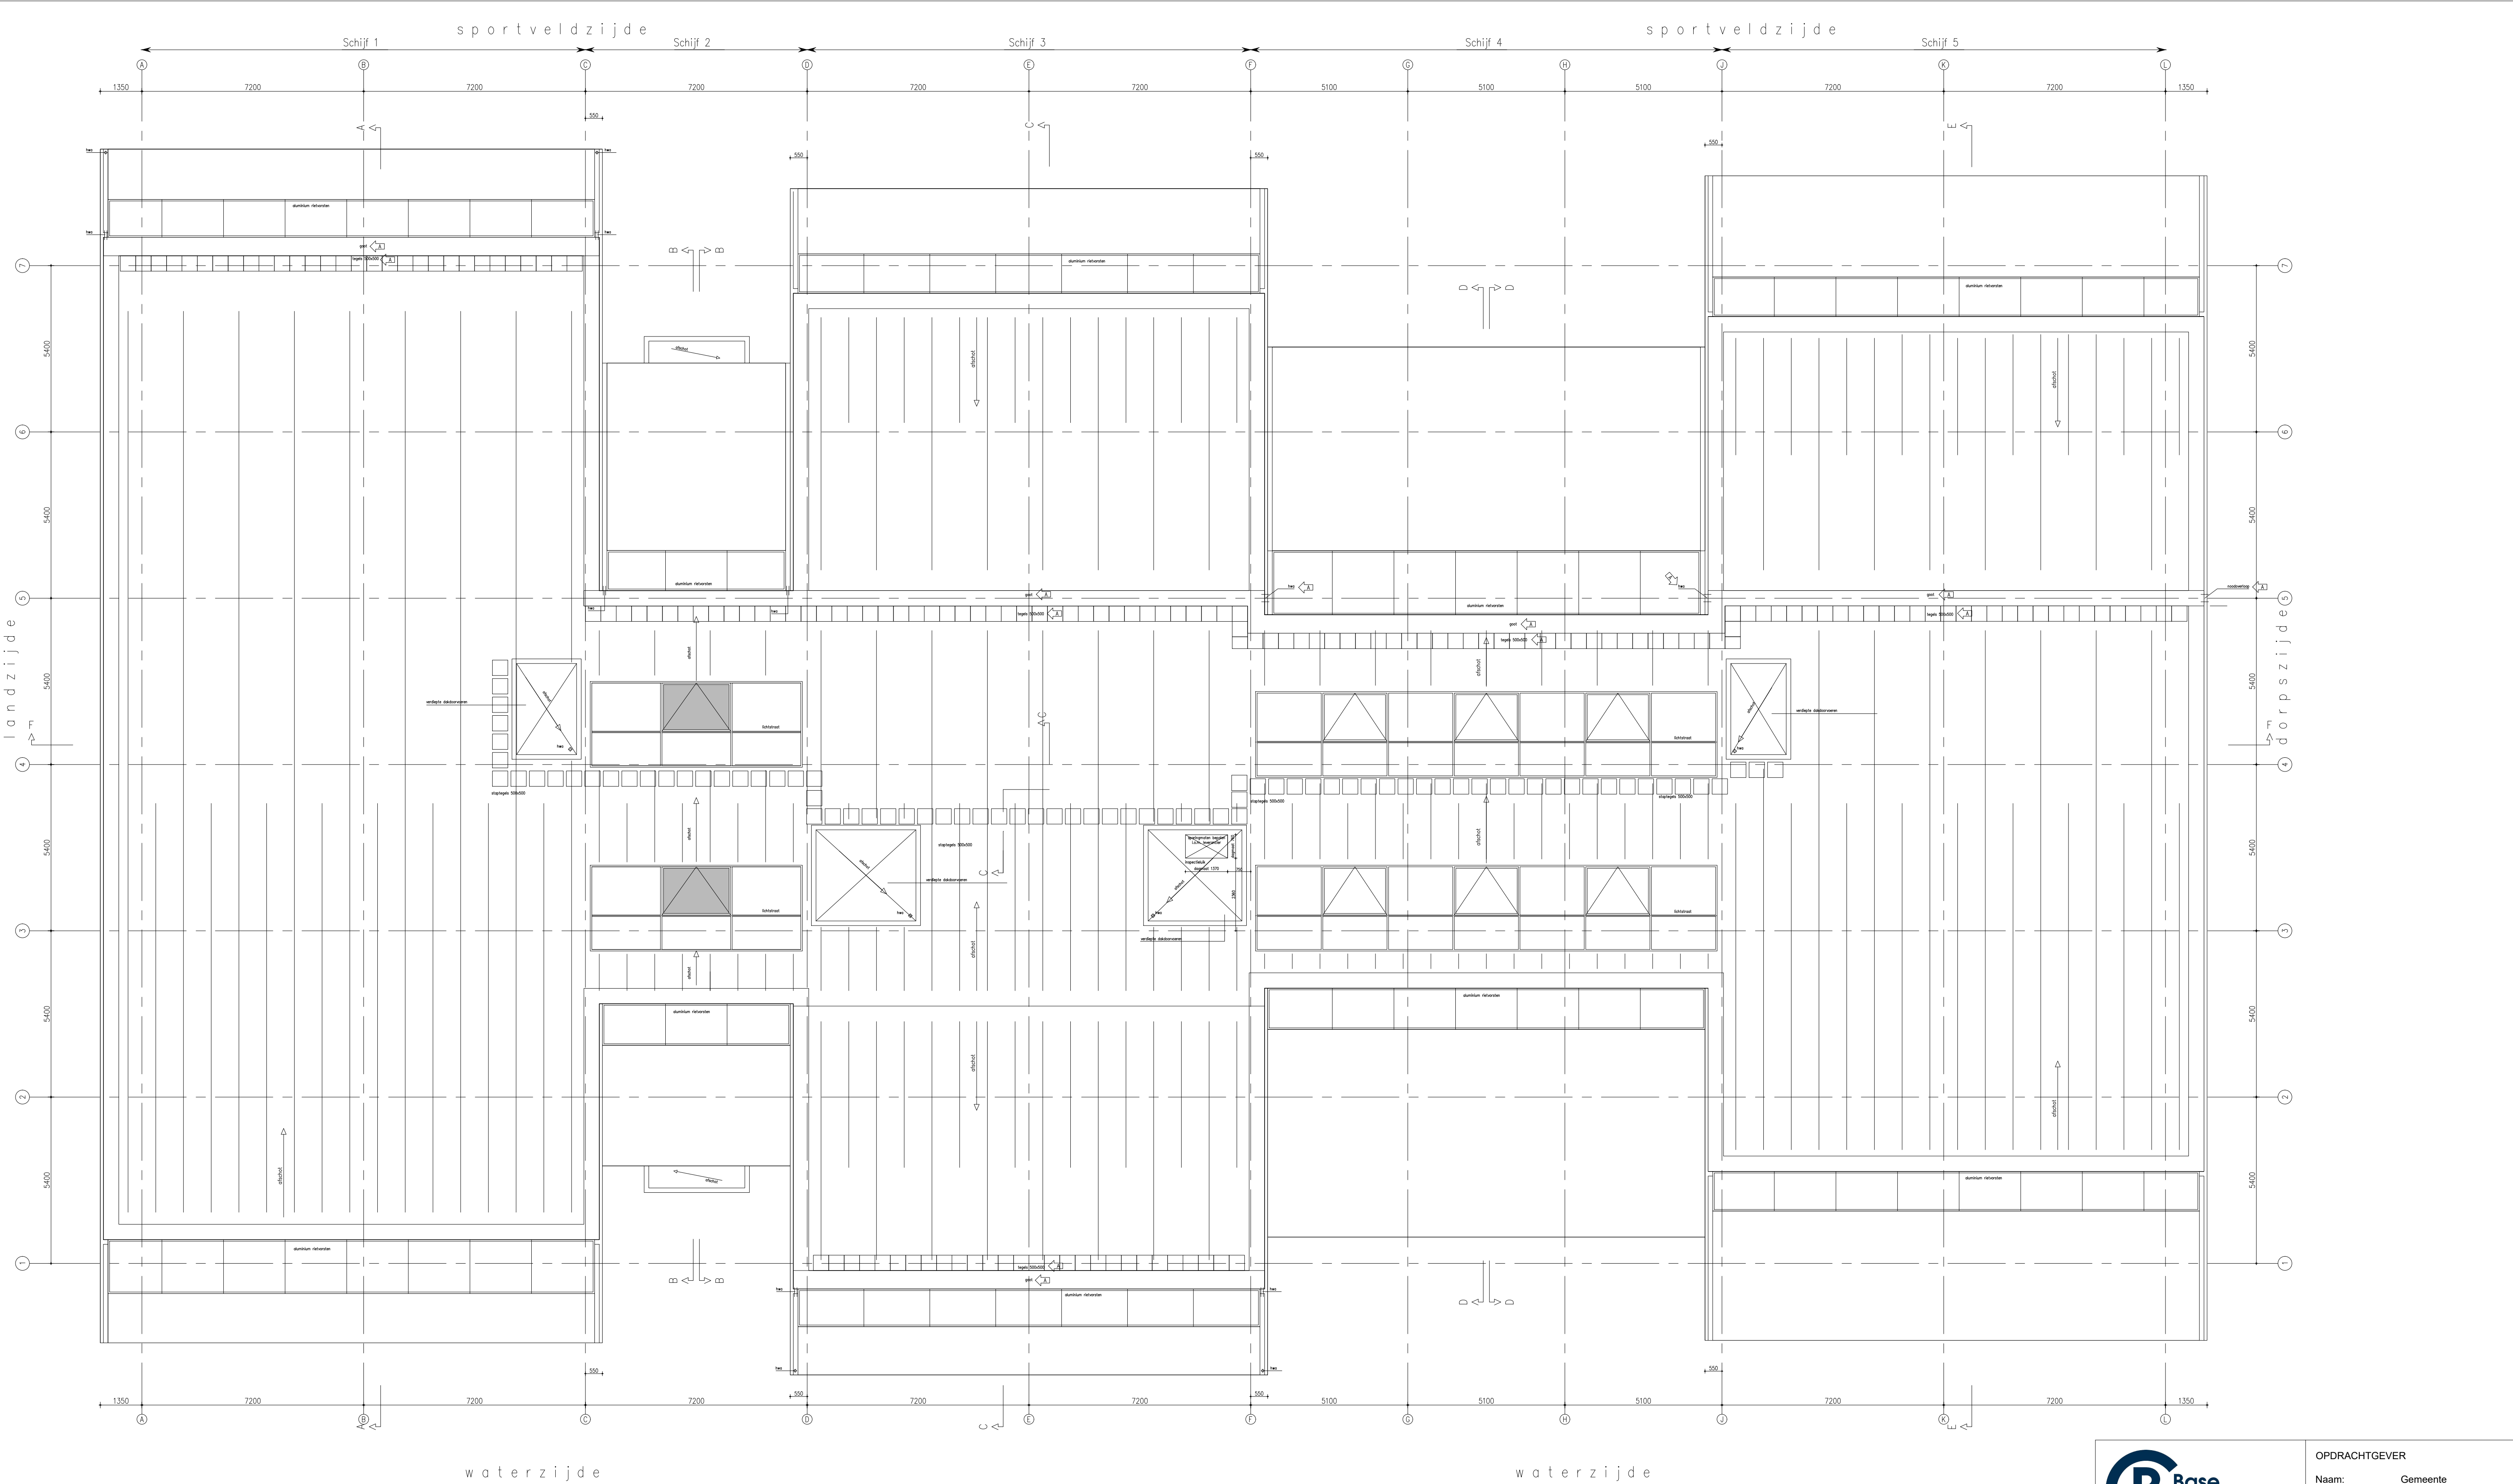

PLATTEGROND
Dak
Schaal 1:100

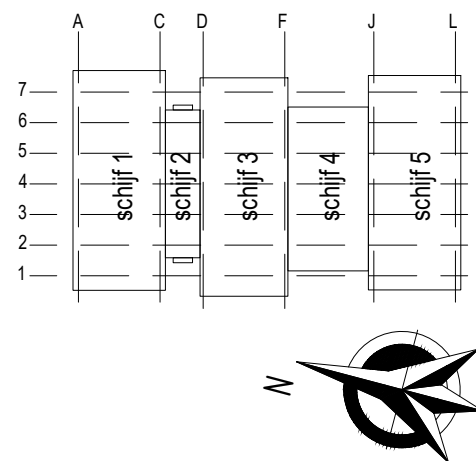

 Prisma 16 2495 AR Den Haag tel. : 070-30 30 454 fax : 070-30 30 152 e-mail : info@base-consultancy.nl website : www.base-consultancy.nl	
OPDRACHTGEVER Naam: Gemeente Midden-Delfland Adres: Anna van Raesfeltstraat 37, 2636 HX Schipluiden	
PROJECT INFORMATIE Projectnaam: Tekeningenbeheer Nummer: P22-0009 Status: Revisie Adres: Anna van Raesfeltstraat 37, 2636 HX Schipluiden	
TEKENING INFORMATIE Type tekening: Plattegrond Dak Tekening nr: SL_AR_37_DK_PG Schaal: 1:100 Tekenaar: INBO Datum: 12-10-2012 Formaat: A1	
MATEN IN HET WERK TE CONTROLEREN	