



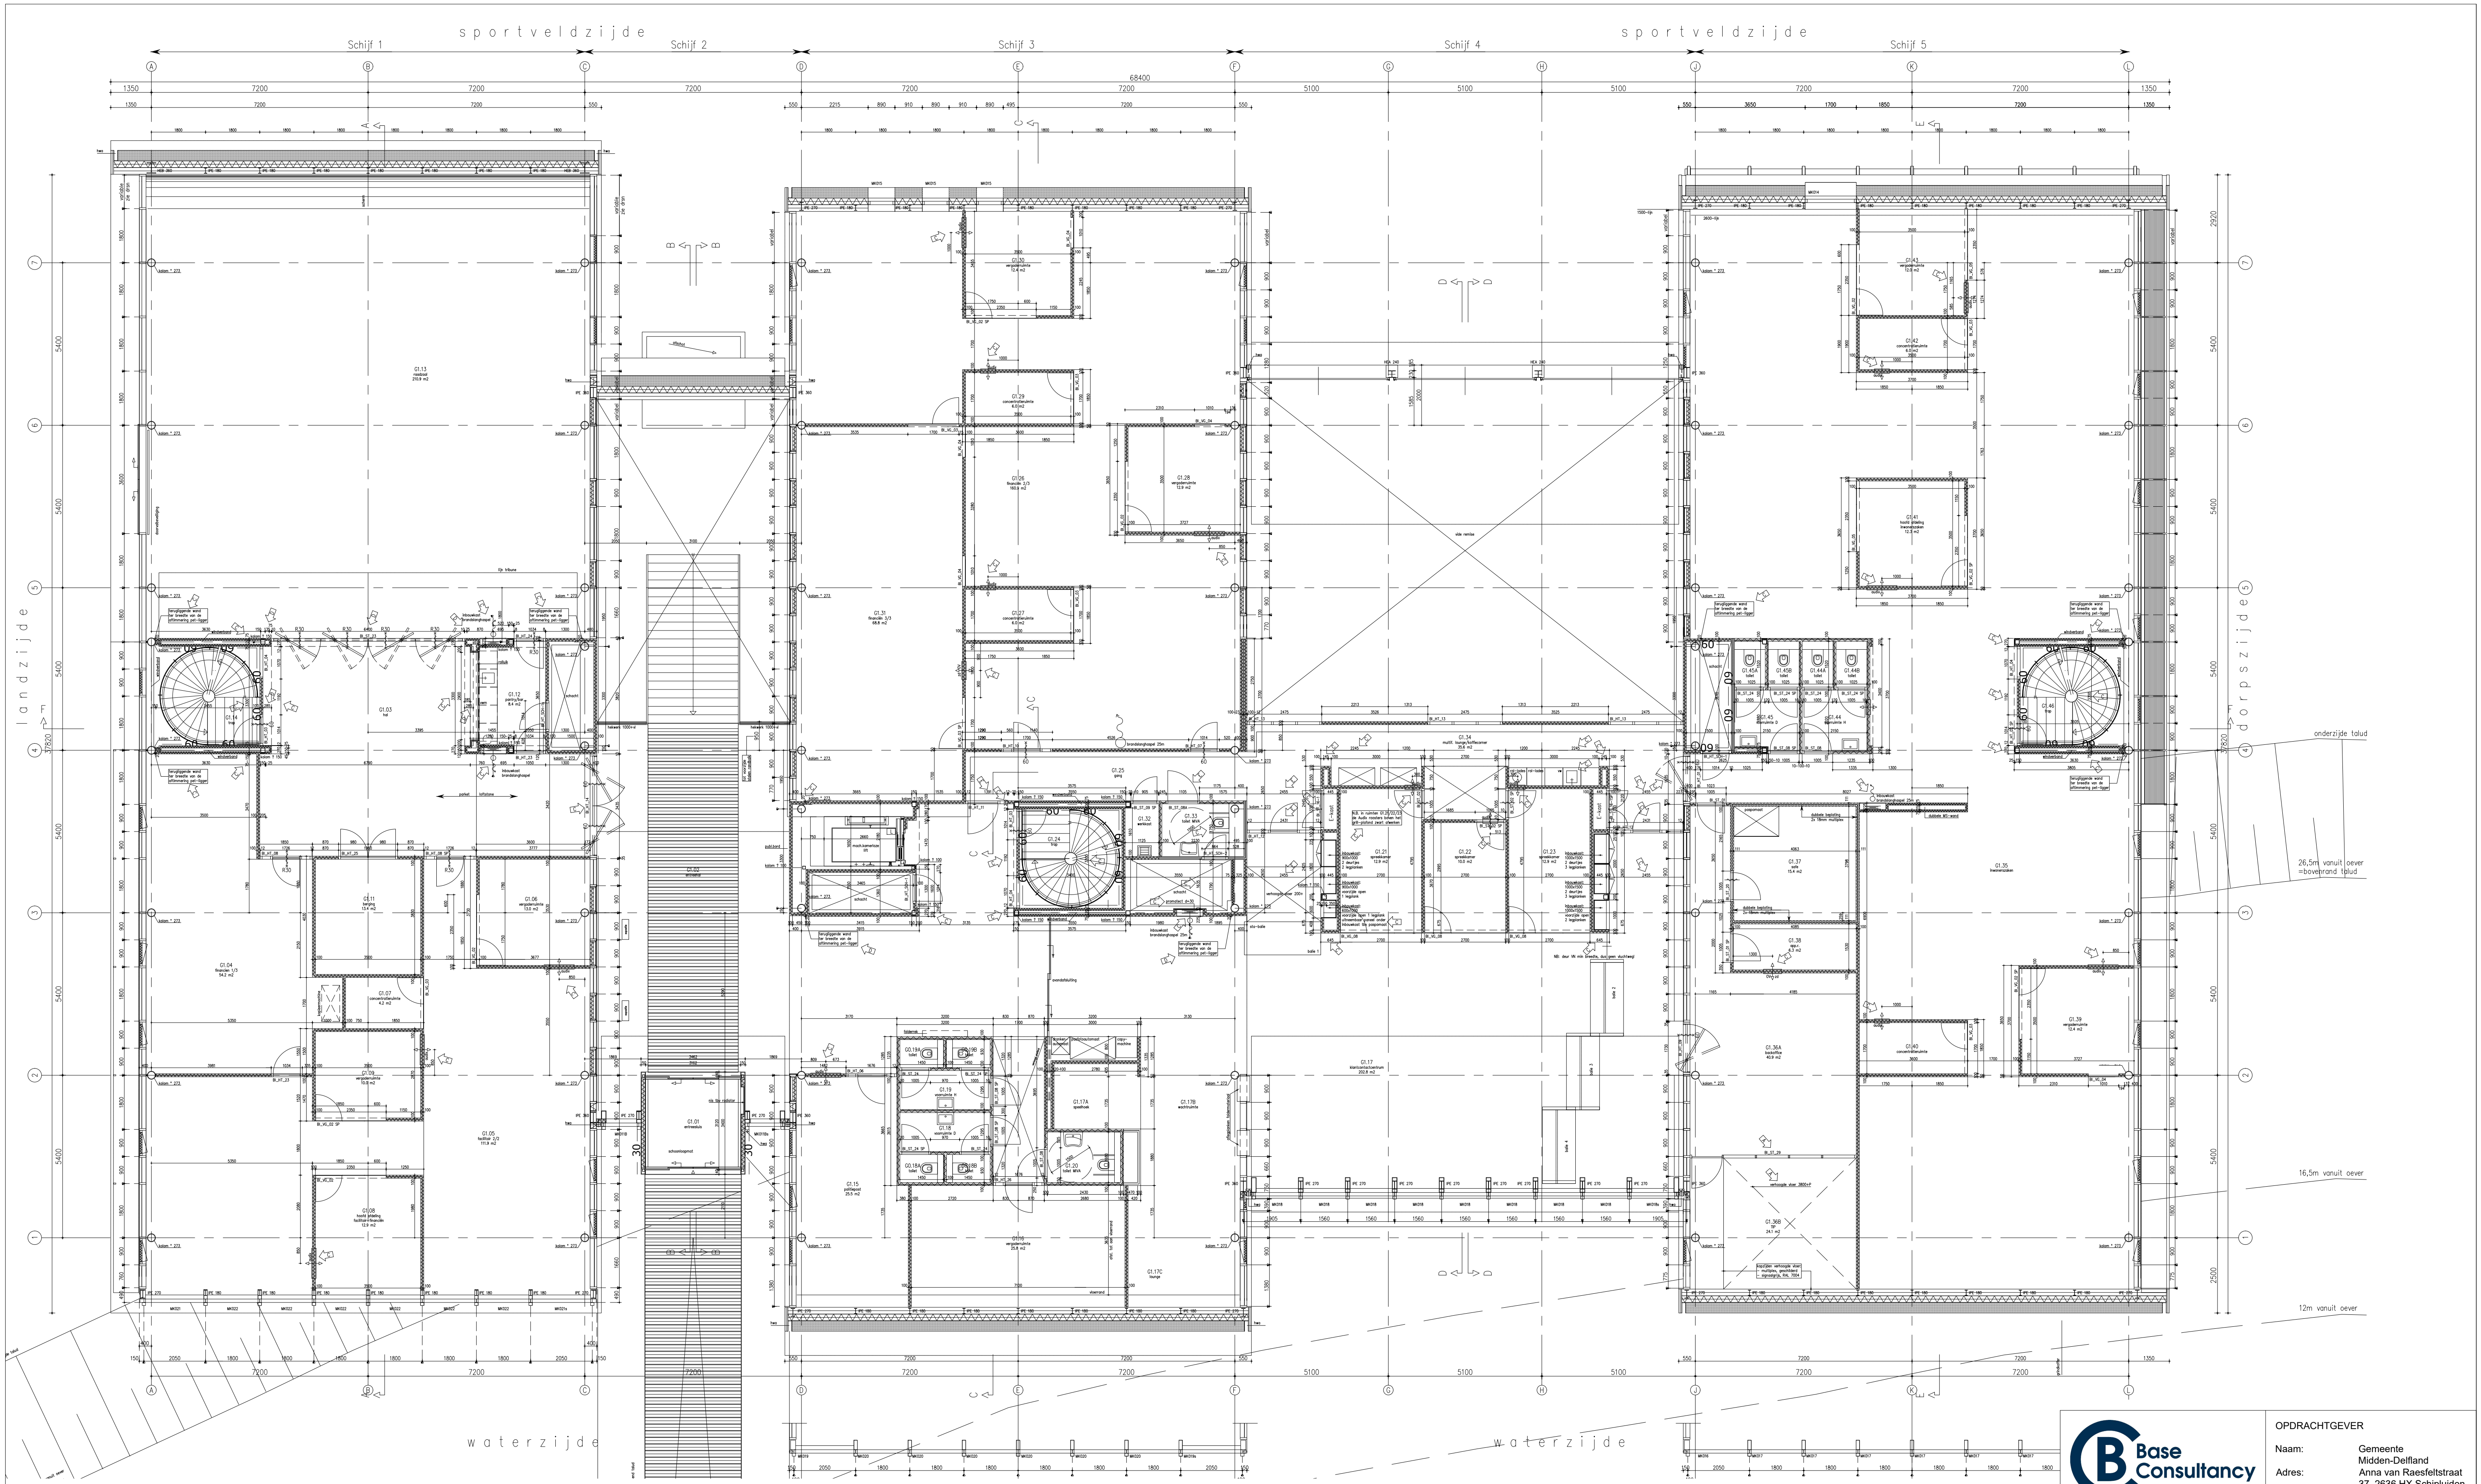

**PLATTEGROND**  
1e Verdieping  
Schaal 1:100

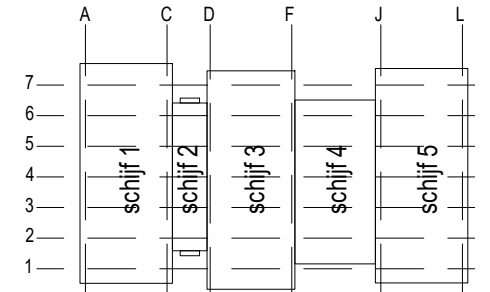

Prisma 16  
2495 AR Den Haag  
tel. : 070-30 30 454  
fax : 070-30 30 152  
e-mail : info@base-consultancy.nl  
website : www.base-consultancy.nl

**Revisie**  
**Wijziging:**      **Revisie:** A      datum  
Welke wijziging is plaatgevoonden  
Tekenaar: bedrijf naam/tekenaar naam

**Wijziging:**      **Revisie:** -      datum  
Welke wijziging is plaatgevoonden  
Tekenaar: bedrijf naam/tekenaar naam

**OPDRACHTGEVER**  
Naam: Gemeente Midden-Delfland  
Adres: Anna van Raesfeltstraat 37, 2636 HX Schipluiden

**PROJECT INFORMATIE**  
Projectnaam: Tekeningenbeheer  
Nummer: P22-0009  
Status: Revisie  
Adres: Anna van Raesfeltstraat 37, 2636 HX Schipluiden

**TEKENING INFORMATIE**  
Type tekening: Plattegrond  
Tekening nr: SL\_AR\_37\_01\_PG  
Schaal: 1:100  
Tekenaar: INBO  
Datum: 12-10-2012  
Formaat: A1

**MATEN IN HET WERK TE CONTROLEREN**