


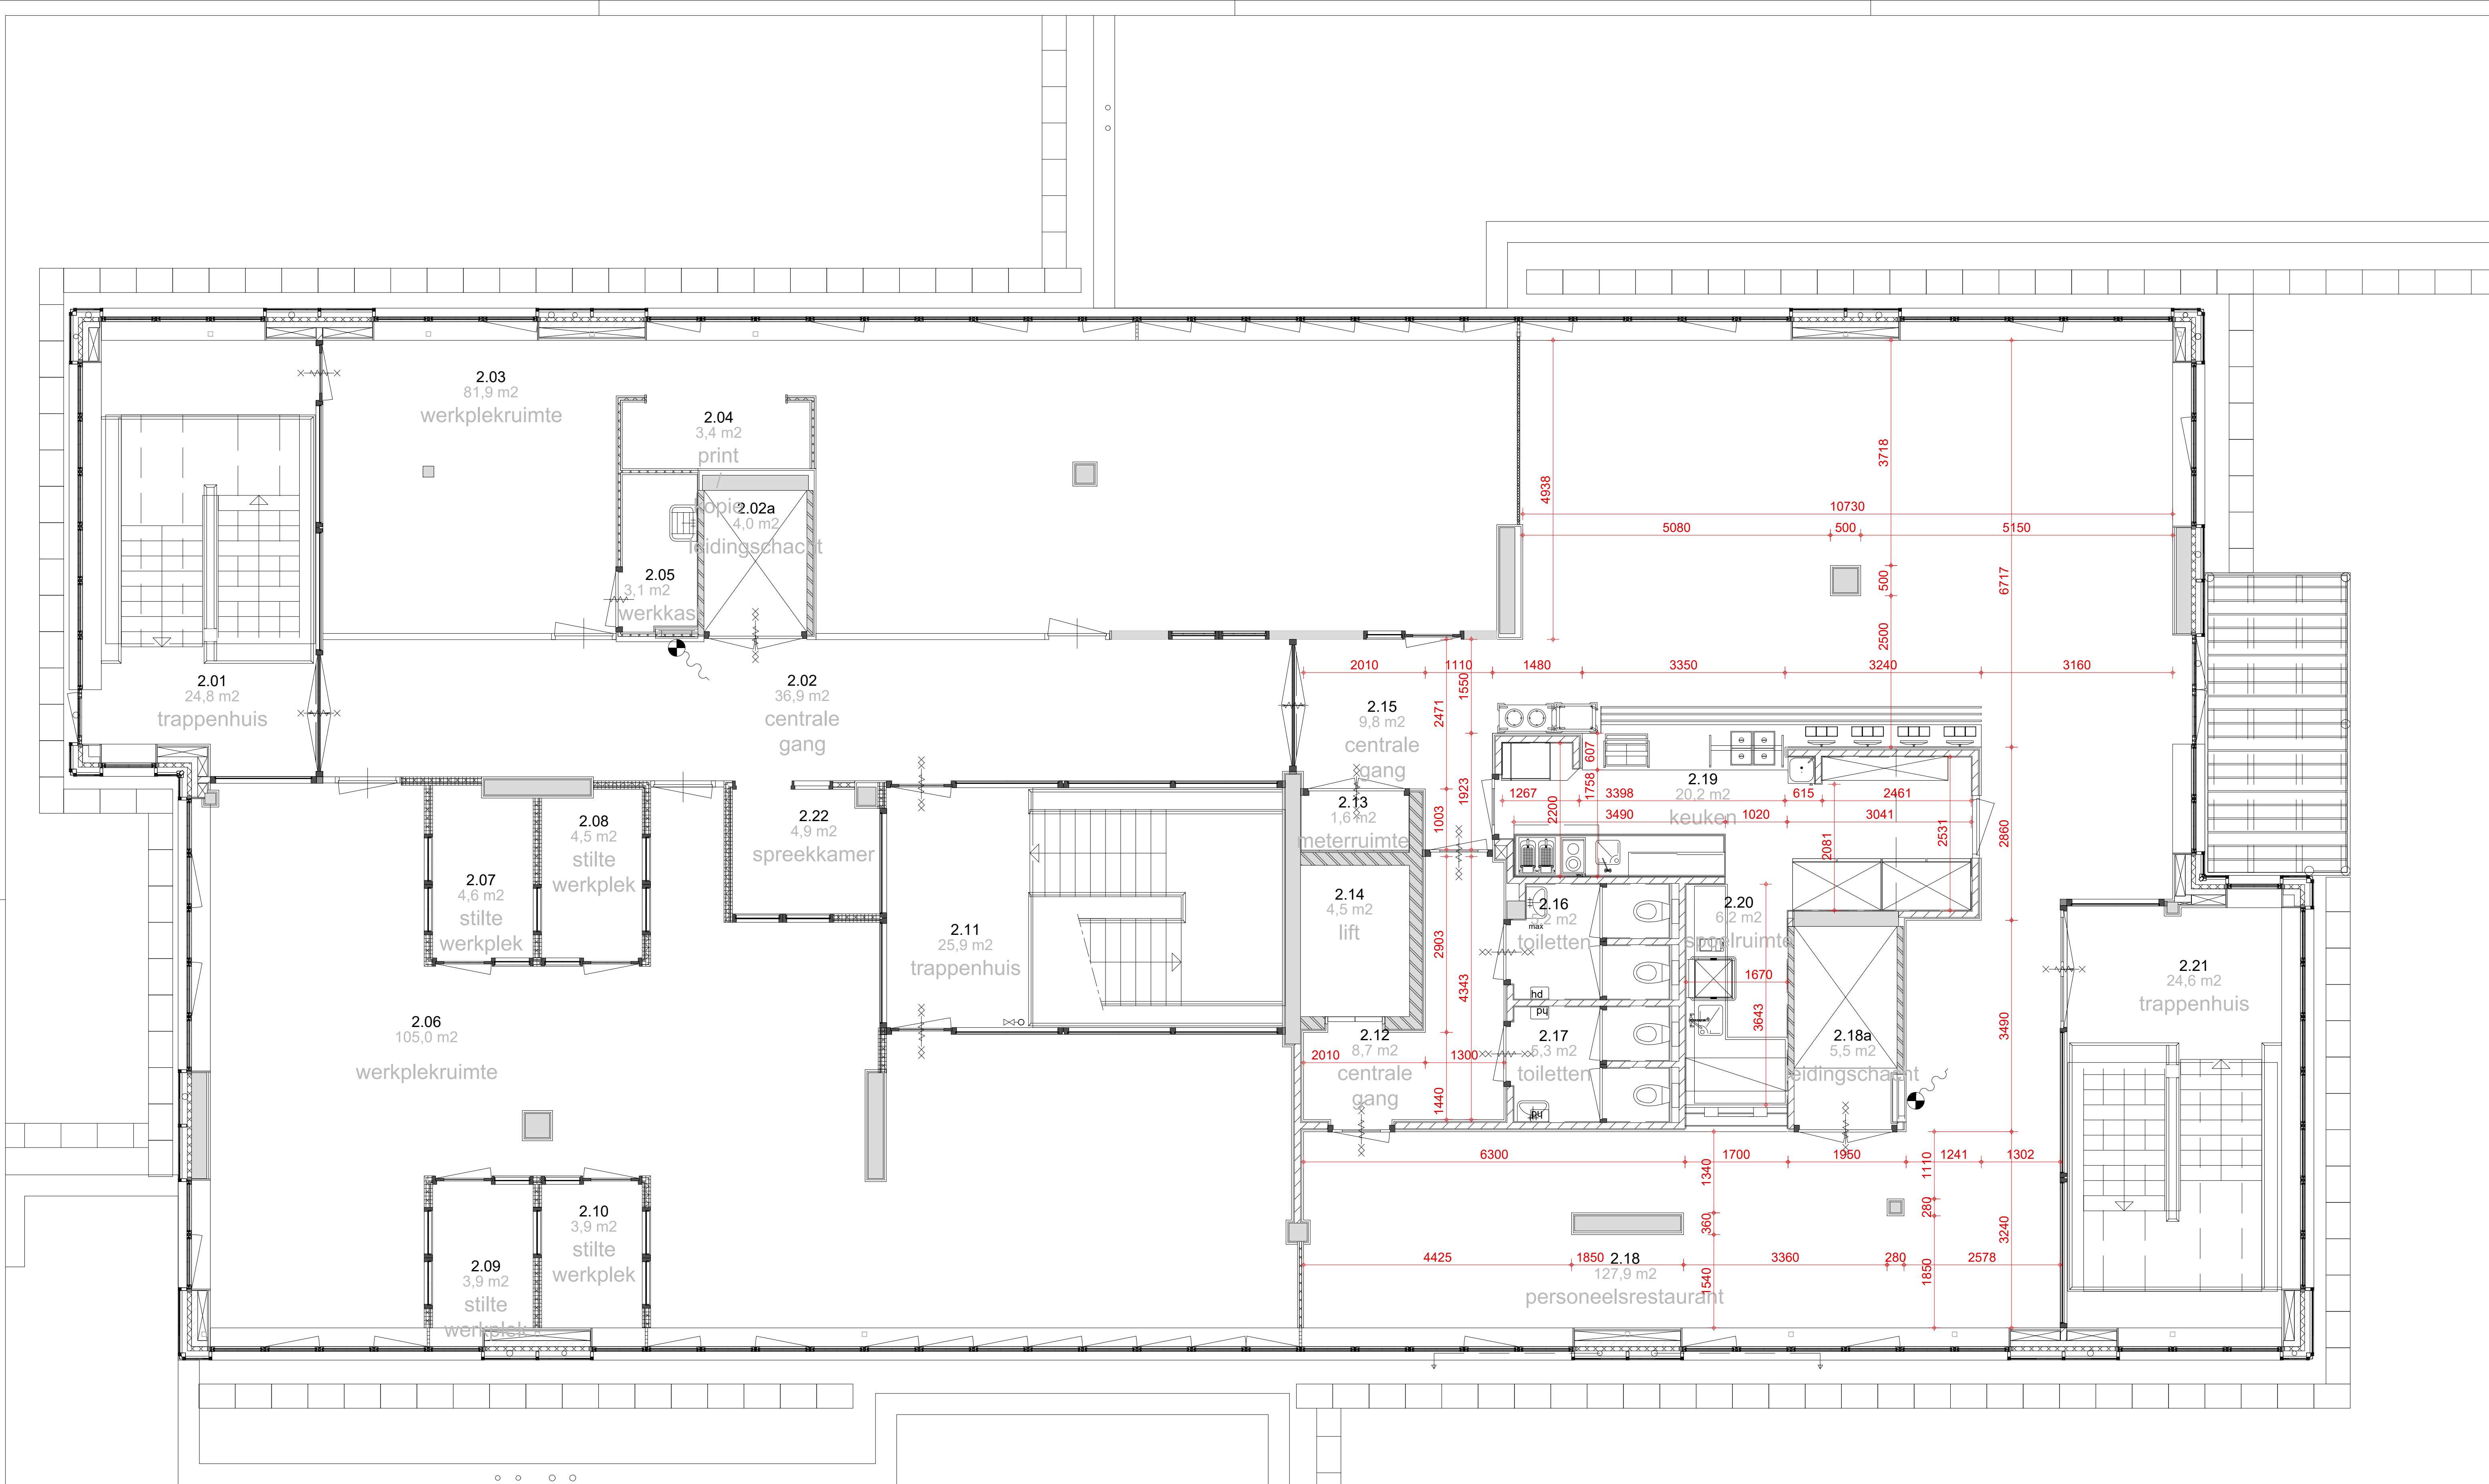

Gebouw	Stadskantoor Hilversum		
Locatie	Oude Enghweg 23 Hilversum		
Bouwlaag	2e verdieping		
Team	Huisvesting		
Betreff	Revisie bouwkundig 2e verdieping		
Beschrijving	PG. 2e V. + maatv. restaurant & keuken		

Rev.	Datum	Get.	Omschrijving
A	27-1-2015	MA	Extra wanden en deuren ivm verbouwing
B	24-04-2023	CST	plattgrond updaten



Afdeling Interne Dienstverlening
Postbus 9900
1201 GM Hilversum

Blad nr. **04**

Object	SK02
Formaat	A1
Schaal	1:50
Datum	10-12-2014
Best. naam	SK02.BWK.000
Tekenaar	MA