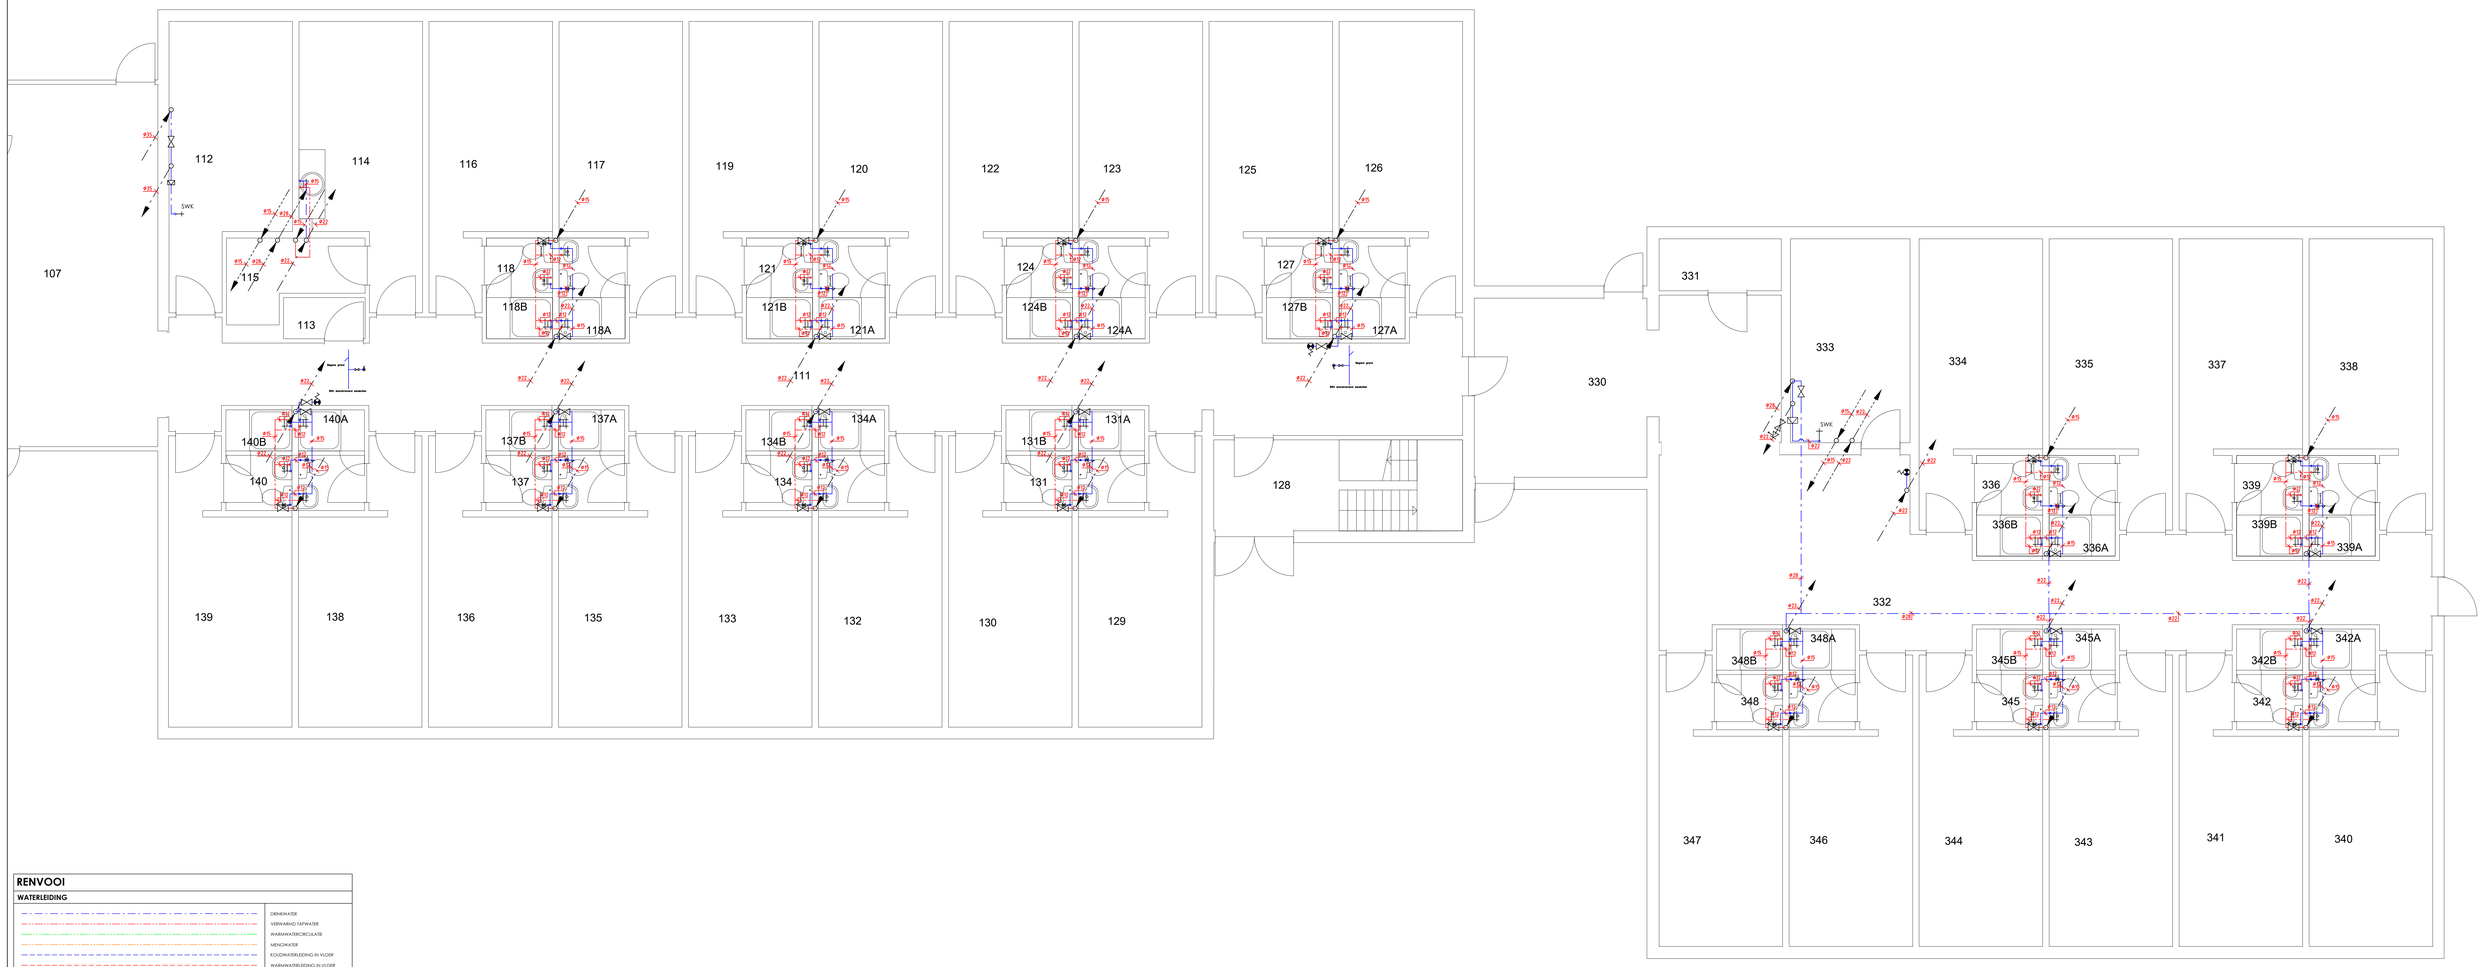

RENVOOI

WATERLEIDING

- DRINKWATER
- VERWARMD TAPWATER
- WARMWATERCIRCULATIE
- MENGWATER
- KOUDWATERLEIDING IN VLOER
- WARMWATERLEIDING IN VLOER
- CIRCULATIEWATERLEIDING IN VLOER
- ONTHARD WATER
- ONTHARD WARM WATER
- ONTHARD CIRCULATIE WATER
- NATTE BRANDLEIDING
- DROGE BRANDLEIDING

lv leidingen in vloer
lp leidingen in plafond
lk leidingen in kruipruimte

STIJG - EN ZAKLEIDINGEN

- HOOGTEVERSCHIL IN LEIDING
- STIJGLEIDING VANAF ONDER
- ZAKLEIDING VANAF BOVEN
- STIJGLEIDING NAAR BOVEN
- ZAKLEIDING NAAR ONDER

WATERBEVEILIGING

- EA - KEERKLEP CONTROLEERBAAR
- EB - KEERKLEP NIET CONTROLEERBAAR
- CA - TERUGZEROOMBEVEILIGING
- BA - BEVEILIGING
- DA - BELUCHTER
- OVERSTORTVENTIEL
- PA AATCOMBINATIE

AFKORTINGEN

B	BOILER
BSH	BRANDSLANGHASPEL
D	DOUCHE
DK	DRINKWATERKOELER
F	FONTEIN
G	GOOTSTEEN
GK	GEVELKRAAN
KA	KOFFIEAUTOMAAT
KD	KNIEDOUCHE
MK	MENGKRAAN
OD	OOGDOUCHE
SWK	SLANGWARTELKRAAN
UG	UITSTORTGOOTSTEEN
UR	URINOIR
VK	VULKRAAN (CV)
VW	VAATWASSER
W	WATERMETER
T	WATERSLOTJE T (TOILET)
WD	WASDROGER
WM	WASMACHINE
WT	WASTAFEL
WTR	WATROG
ZD	ZEEPDISPENSER
TP	TAPPUNT
A	AANREDHT
ST	STOOMBEVOCHTIGER
STE	STEAMER

SYMBOLEN

- KRAAN KW
- KRAAN WW
- KRAAN TWEEKNOPS
- KRAAN TWEEKNOPS
- MENGKRAAN THERMOSTATISCH
- MENGKRAAN THERMOSTATISCH
- KRAAN MET AFSLUITER EN EB
- KRAAN MET EB
- TOILET
- DOUCHEMENGKRAAN TWEEKNOPS
- DOUCHEMENGKRAAN TWEEKNOPS
- DOUCHEMENGKRAAN THERMOSTATISCH
- DOUCHEMENGKRAAN THERMOSTATISCH
- DOUCHE MENGWATER
- BRANDDOUCHE
- OOGDOUCHE
- OOG EN NOODDOUCHE

SYMBOLEN

- WATERMETER
- THERMOMETER
- POMP
- AFSLUITER
- AFSLUITER REGELBAAR
- AFSLUITER REGELBAAR MET MEETPUNT
- AFSLUITER MET MEETPUNT
- AFSLUITER MAGNETISCH
- AFSLUITER ELECTRISCH
- AFSLUITER DRIEWEG
- MENGVENTIEL
- REDUCEERTOESTEL
- OVERDRUKVENTIEL

SYMBOLEN

- SPUITHASPEL KW+WW
- SPUITHASPEL KW
- BRANDSLANGHASPEL
- BRANDSLANGHASPEL IN KAST
- GEVELKRAAN
- LEIDING AFGEDOPT
- EXPANSIEVAT
- BOILER ONDERBOUW
- BOILER ONDERBOUW
- BOILER ELECTRISCH
- BOILER ALGEMEEN
- WARMTEWISSELAAR
- FILTER

D	Definitief	21-12-2022	Revisie TVA
C			
B			
A			

Locatie
LEGERPLAATS ERMELO
Legering OFF , OO , KEK

Werk
DRINKWATERINSTALLATIE TVA

Tekeningen
Begane grond

Rijksvastgoedbedrijf
Ministerie van Binnenlandse Zaken en Koninkrijksrelaties

Opdrachtgever
RVB_DIRECTIE_BEHEER
POSTBUS_20952
2500EZ_DEN_HAAG

CAG
Reeuwijkse Poort 100 ■ 2811 MX ■ Reeuwijk
■ 088-800 1500 ■ info@cag.nl ■ www.cag.nl

Datum	21-12-2022
Getekend	CAG_
Schaal	1:50
Formaat	A0
Locatiere	26#23-35
Bouwdeel	RECHTS
Bouwlaag	00

Disc.	Fase	Bladnummer	Code
W	-	00	-