


Meting beschoeiing Grevelingskanaal 31.5.2023

Nummer	Lengte in mm	oorspronkelijke lengte (ca.) mm	Breedte in mm	Dikte in mm	Veer-groef (J/N)	Opmerkingen
1	4000	4500		rond 150	N	Palenrij
2	4000	4500		rond 150/120	N	Palenrij
3	2800	3300		rond 150	N	Palenrij
4	3000	3500		rond 150	N	Palenrij
5	3500	4000		rond 150	N	Palenrij
6	2700	3200		rond 150	N	Palenrij
7	2800	3300		rond 150	N	Palenrij
8	2700	3200		rond 150	N	Palenrij
9	3300	3800		rond 150	N	Palenrij
10	2800	3300		rond 150	N	Palenrij
11	3000	3500		rond 150/120	N	Palenrij
12	5000	5500	200/250 varieert	80	J	Houten damwand
13	5000	5500	200/250 varieert	80	J	Houten damwand
14	2800	3300		rond 150		Palenrij
15	3000	3500		rond 150		Palenrij
16	3200	3700		rond 150		Palenrij
17	3000	3500		rond 150/120		Palenrij

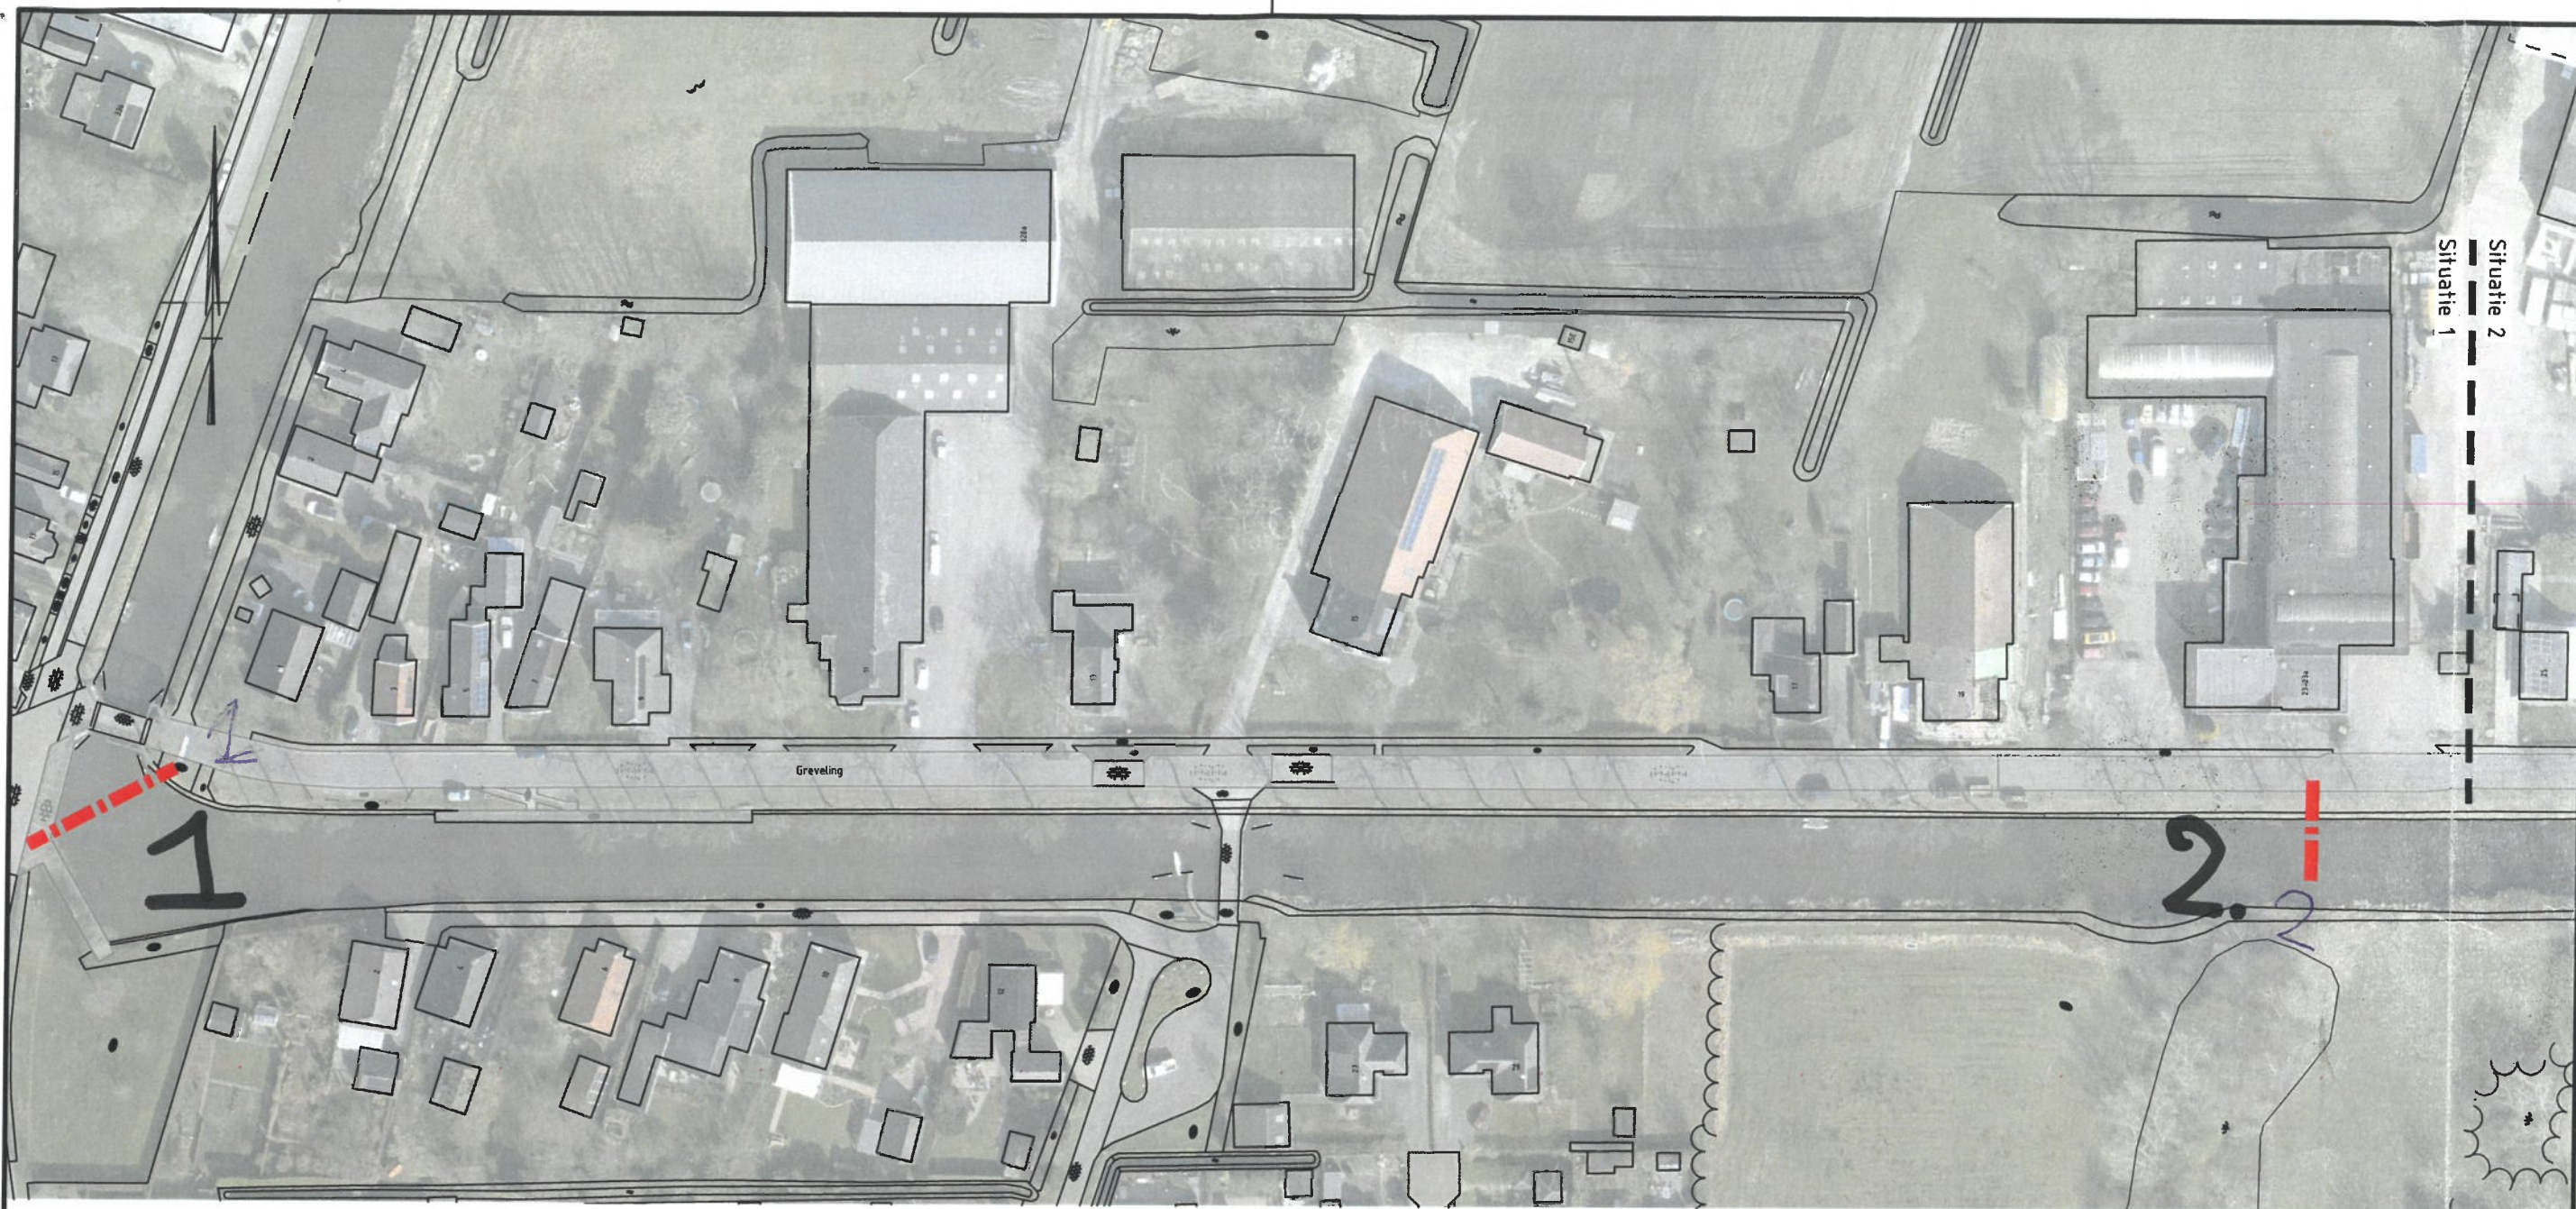

0 10 20 30 40m
Schaal 1:1000

IN BEWERKING

Opdrachtgever

Gemeente Aa en Hunze

Project

Beschoeiing Grevelingskanaal

Onderdeel

Te meten beschoeiing

SWECO 

Projectnummer		Tekeningnummer		Versie	Datum van uitgave		Ontwerpfase		Contractnummer		
51014891		00001-L01		-	30-05-2023						
Blad	Van	Schaal		Formaat		Kantoor		Get.	Gez.	Acc.	
1	16	1:1000		A3-L (ISO)		GRONINGEN		LARS	.		



0 10 20 30 40m
Schaal 1:1000

IN BEWERKING

Opdrachtgever

Gemeente Aa en Hunze

Project


Beschoeiing Grevelingskanaal

Onderdeel

Te meten beschoeiing

SWECO 

Projectnummer		Tekeningnummer		Versie	Datum van uitgave	Ontwerpfase		Contractnummer		
51014891		00001-L02		-	30-05-2023					
Blad	Van	Schaal		Formaat		Kantoor		Gel.	Gez.	Acc.
2	16	1:1000		A3-L (ISO)		GRONINGEN		LARS	.	.

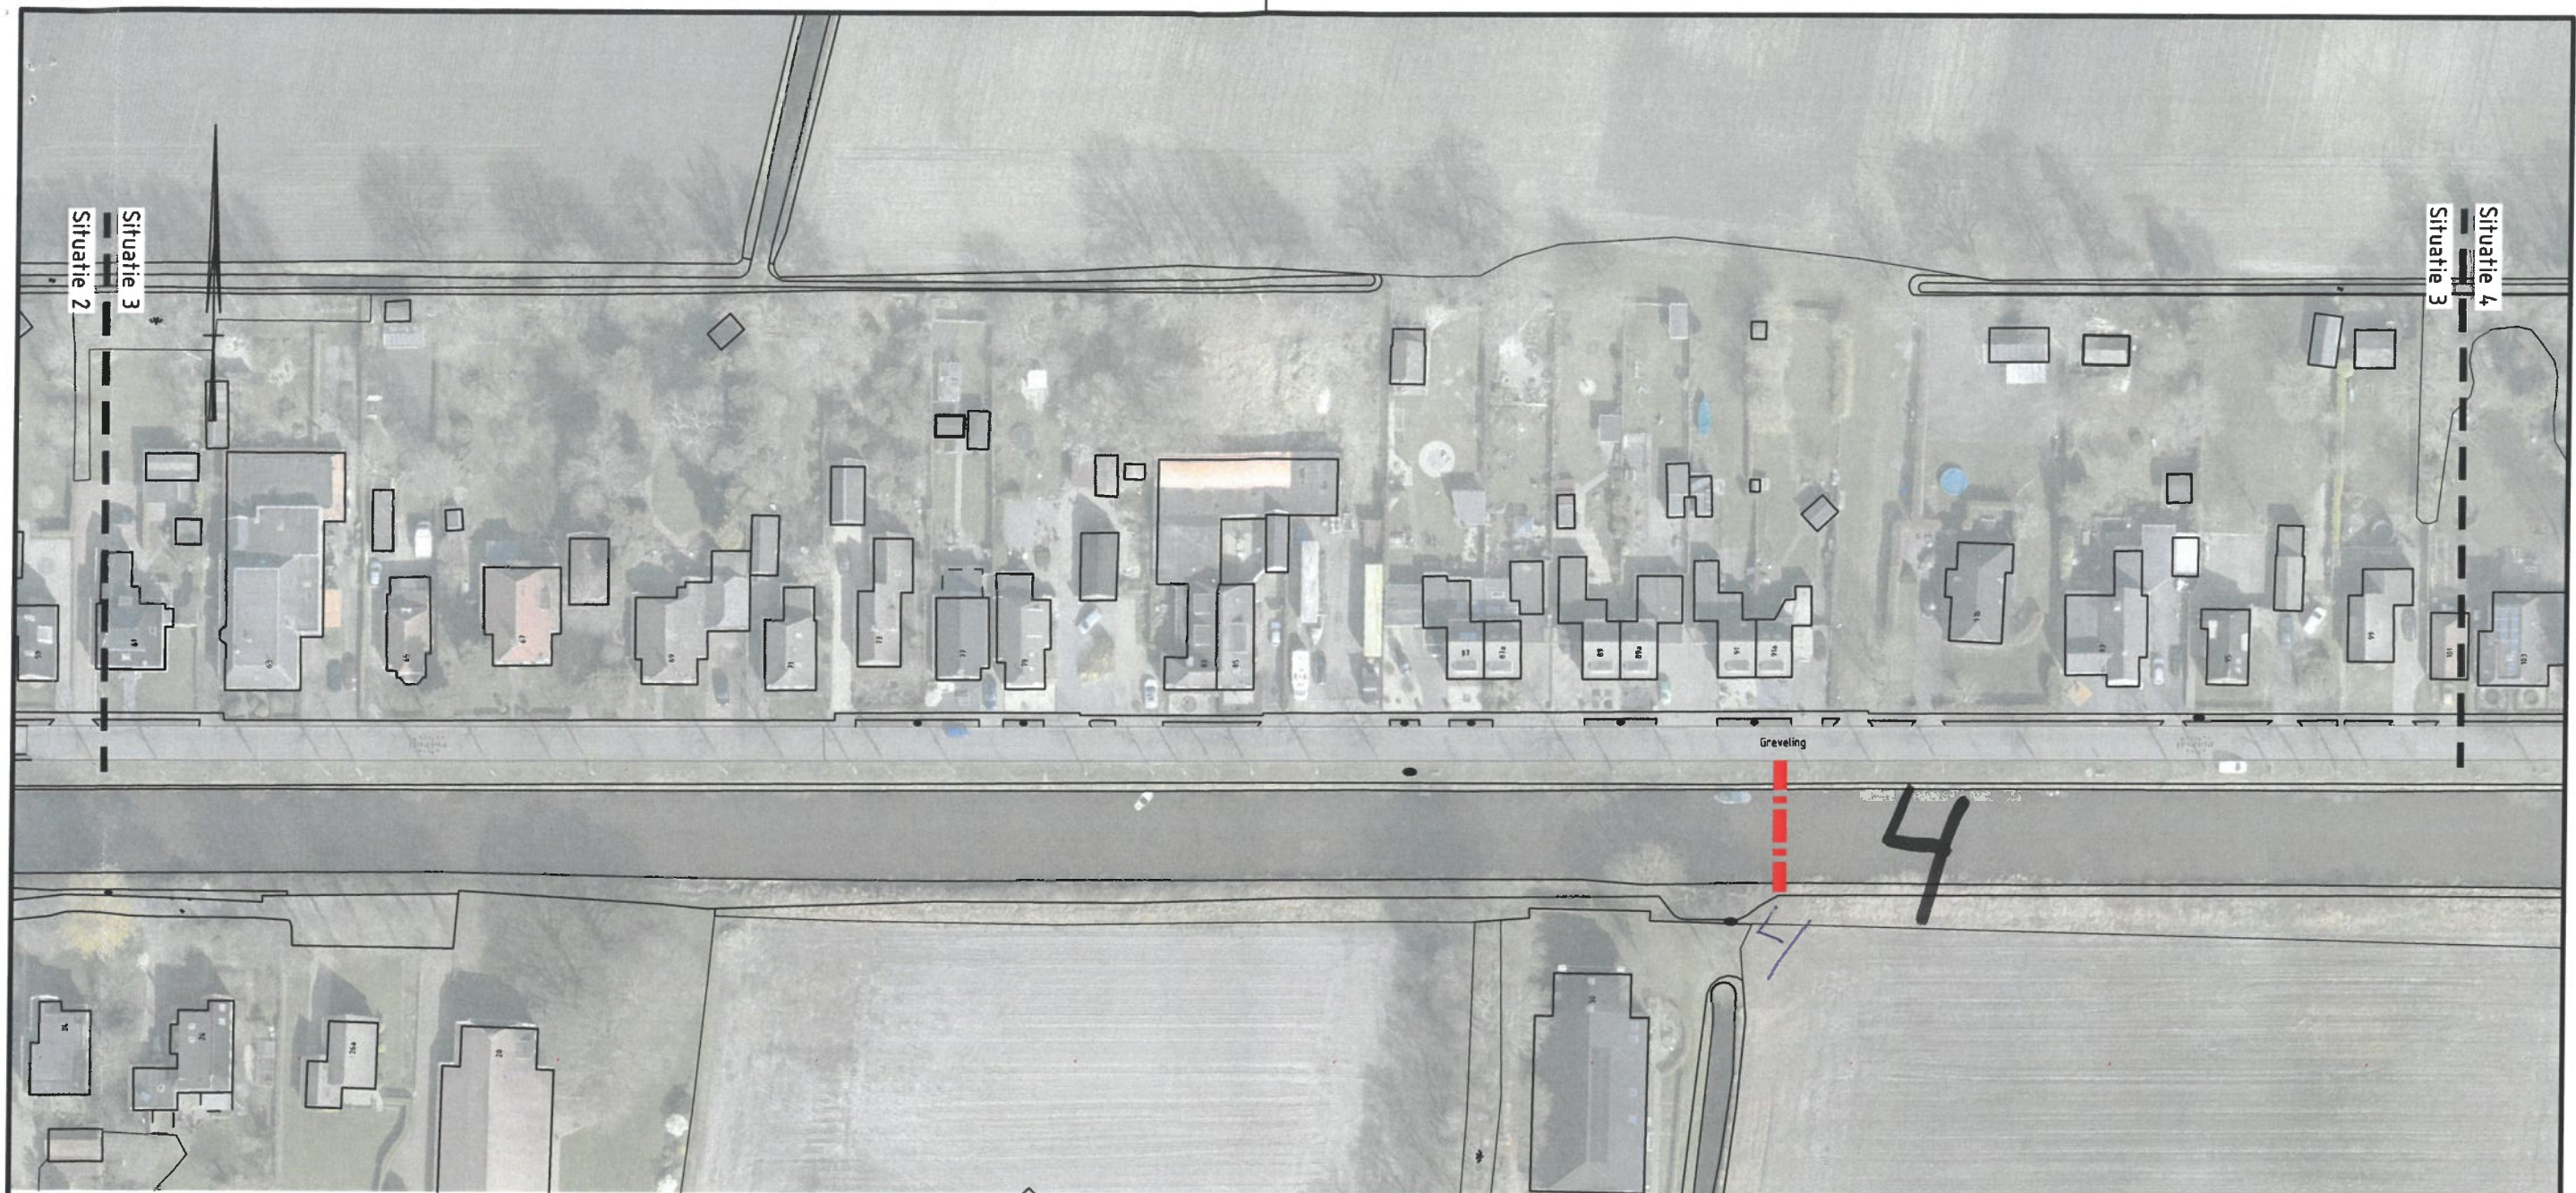

0 10 20 30 40m
Schaal 1:1000

IN BEWERKING

Opdrachtgever

Gemeente Aa en Hunze

Project


Beschoeiing Grevelingskanaal

Onderdeel

Te meten beschoeiing

SWECO 

Projectnummer		Tekeningnummer		Versie	Datum van uitgave	Ontwerpfase		Contractnummer		
51014891		00001-L03		-	30-05-2023			.		
Blad	Van	Schaal		Formaat		Kantoor		Get.	Gez.	Acc.
3	16	1:1000		A3-L (ISO)		GRONINGEN		LARS	.	.

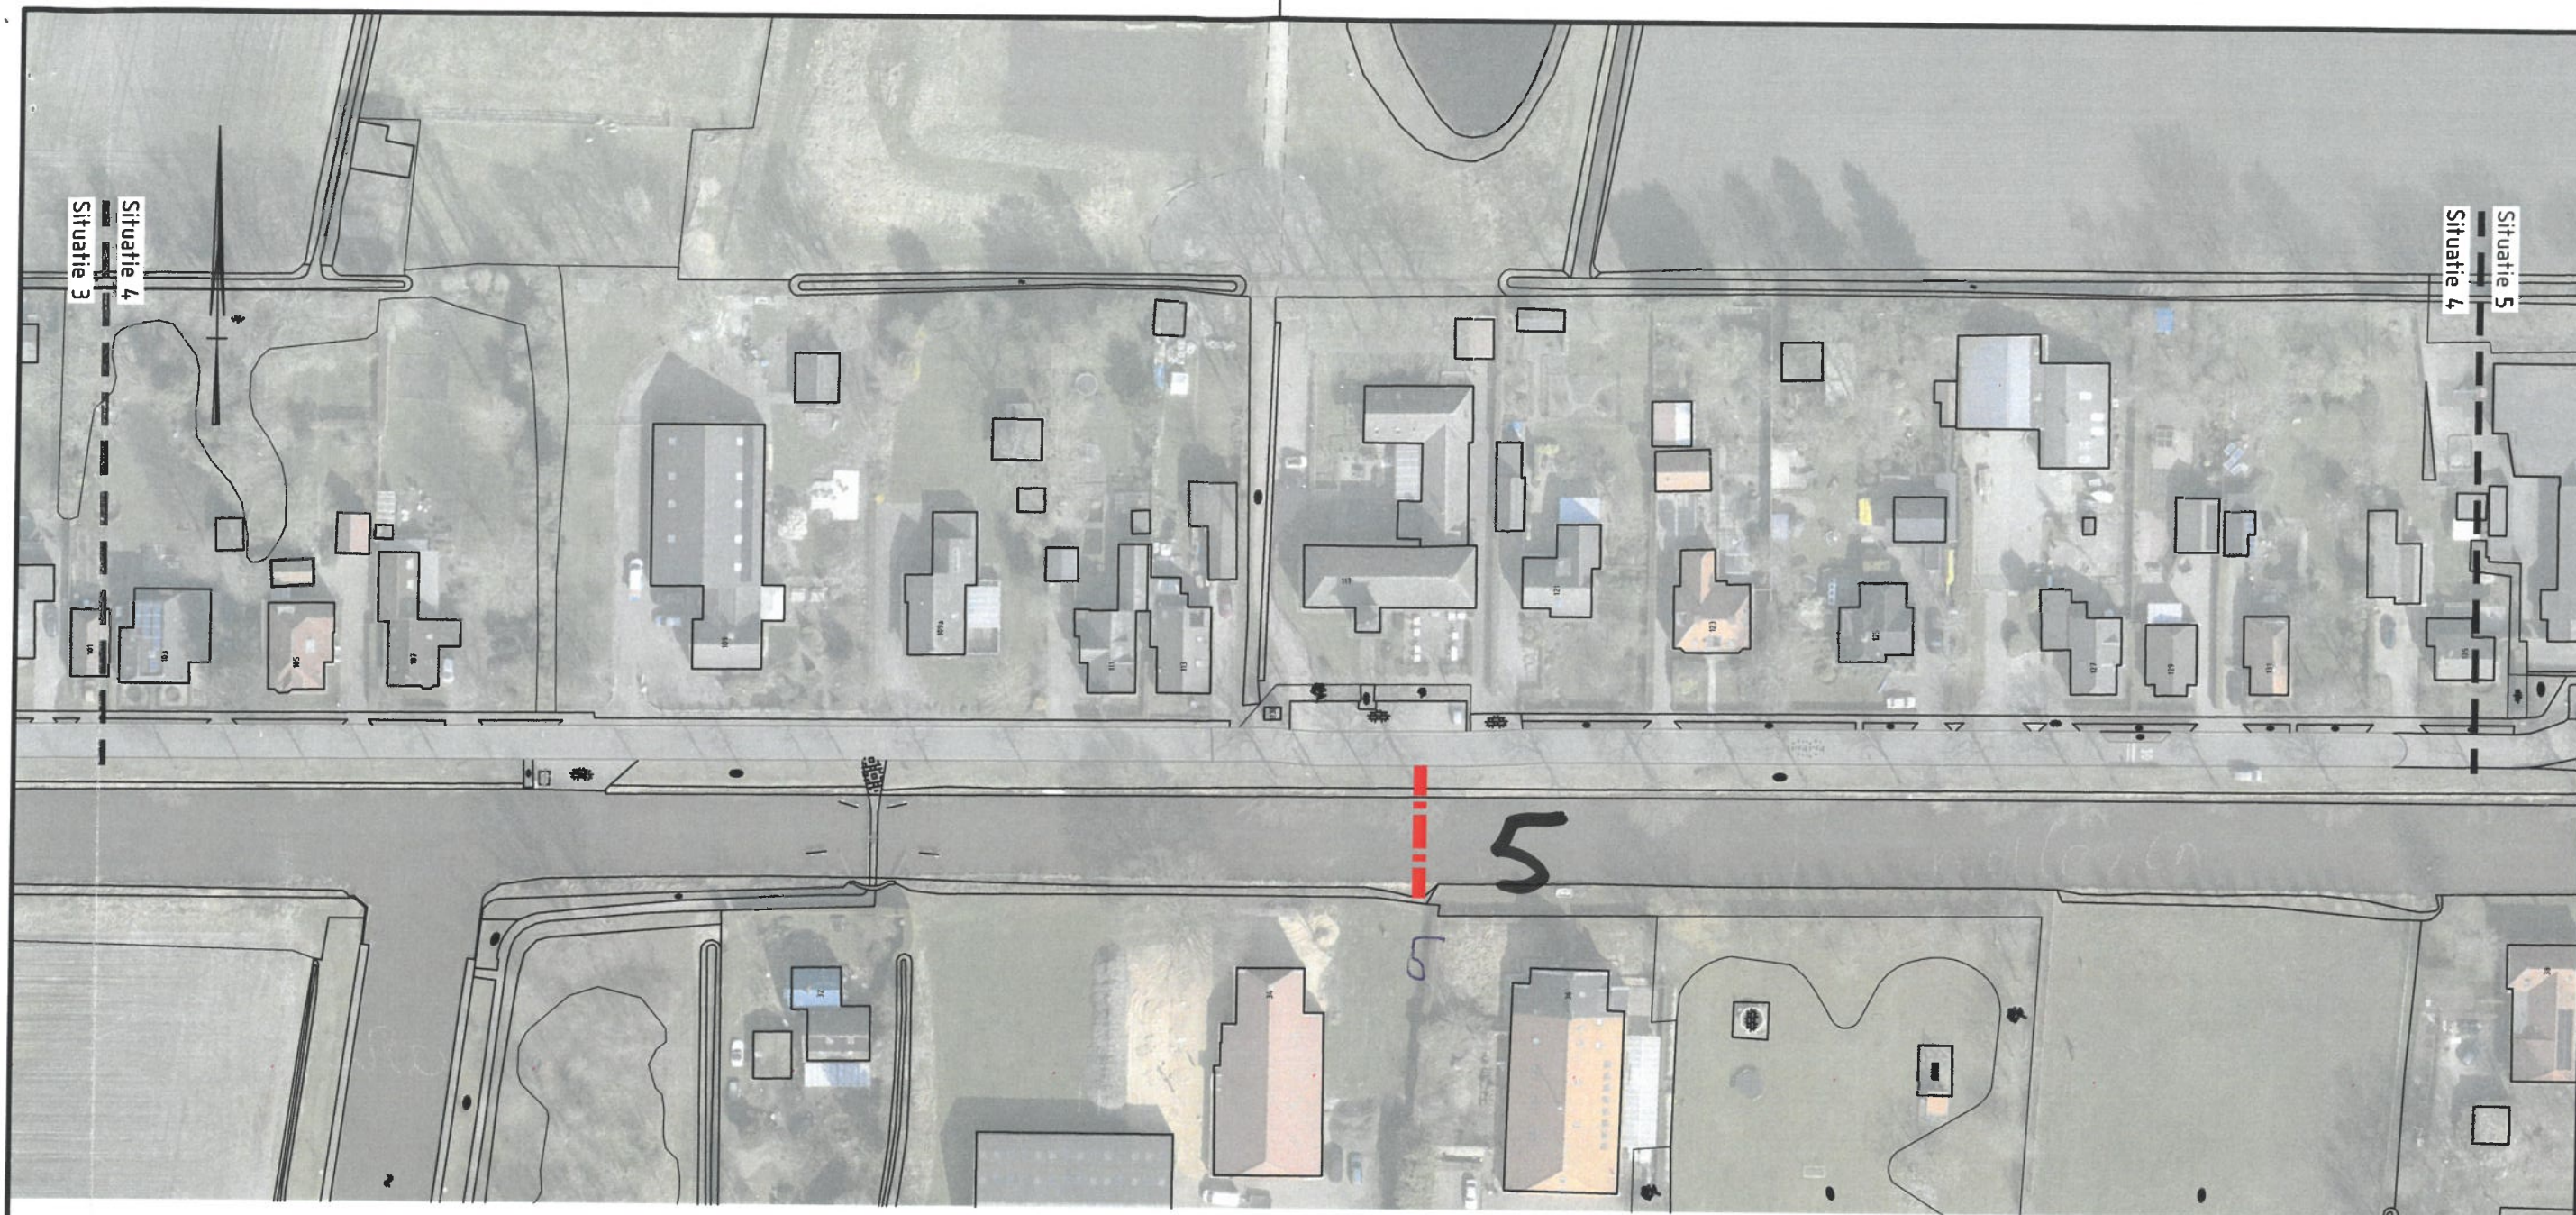

0 10 20 30 40m
Schaal 1:1000

IN BEWERKING

Opdrachtgever

Gemeente Aa en Hunze

Project


Beschoeiing Grevelingskanaal

Onderdeel

Te meten beschoeiing

SWECO 

Projectnummer		Tekeningnummer		Versie	Datum van uitgave		Ontwerpfase		Contractnummer		
51014891		00001-L04		-	30-05-2023						
Blad	Van	Schaal		Formaat		Kantoor		Get.	Gez.	Acc.	
4	16	1:1000		A3-L (ISO)		GRONINGEN		LARS	.	.	

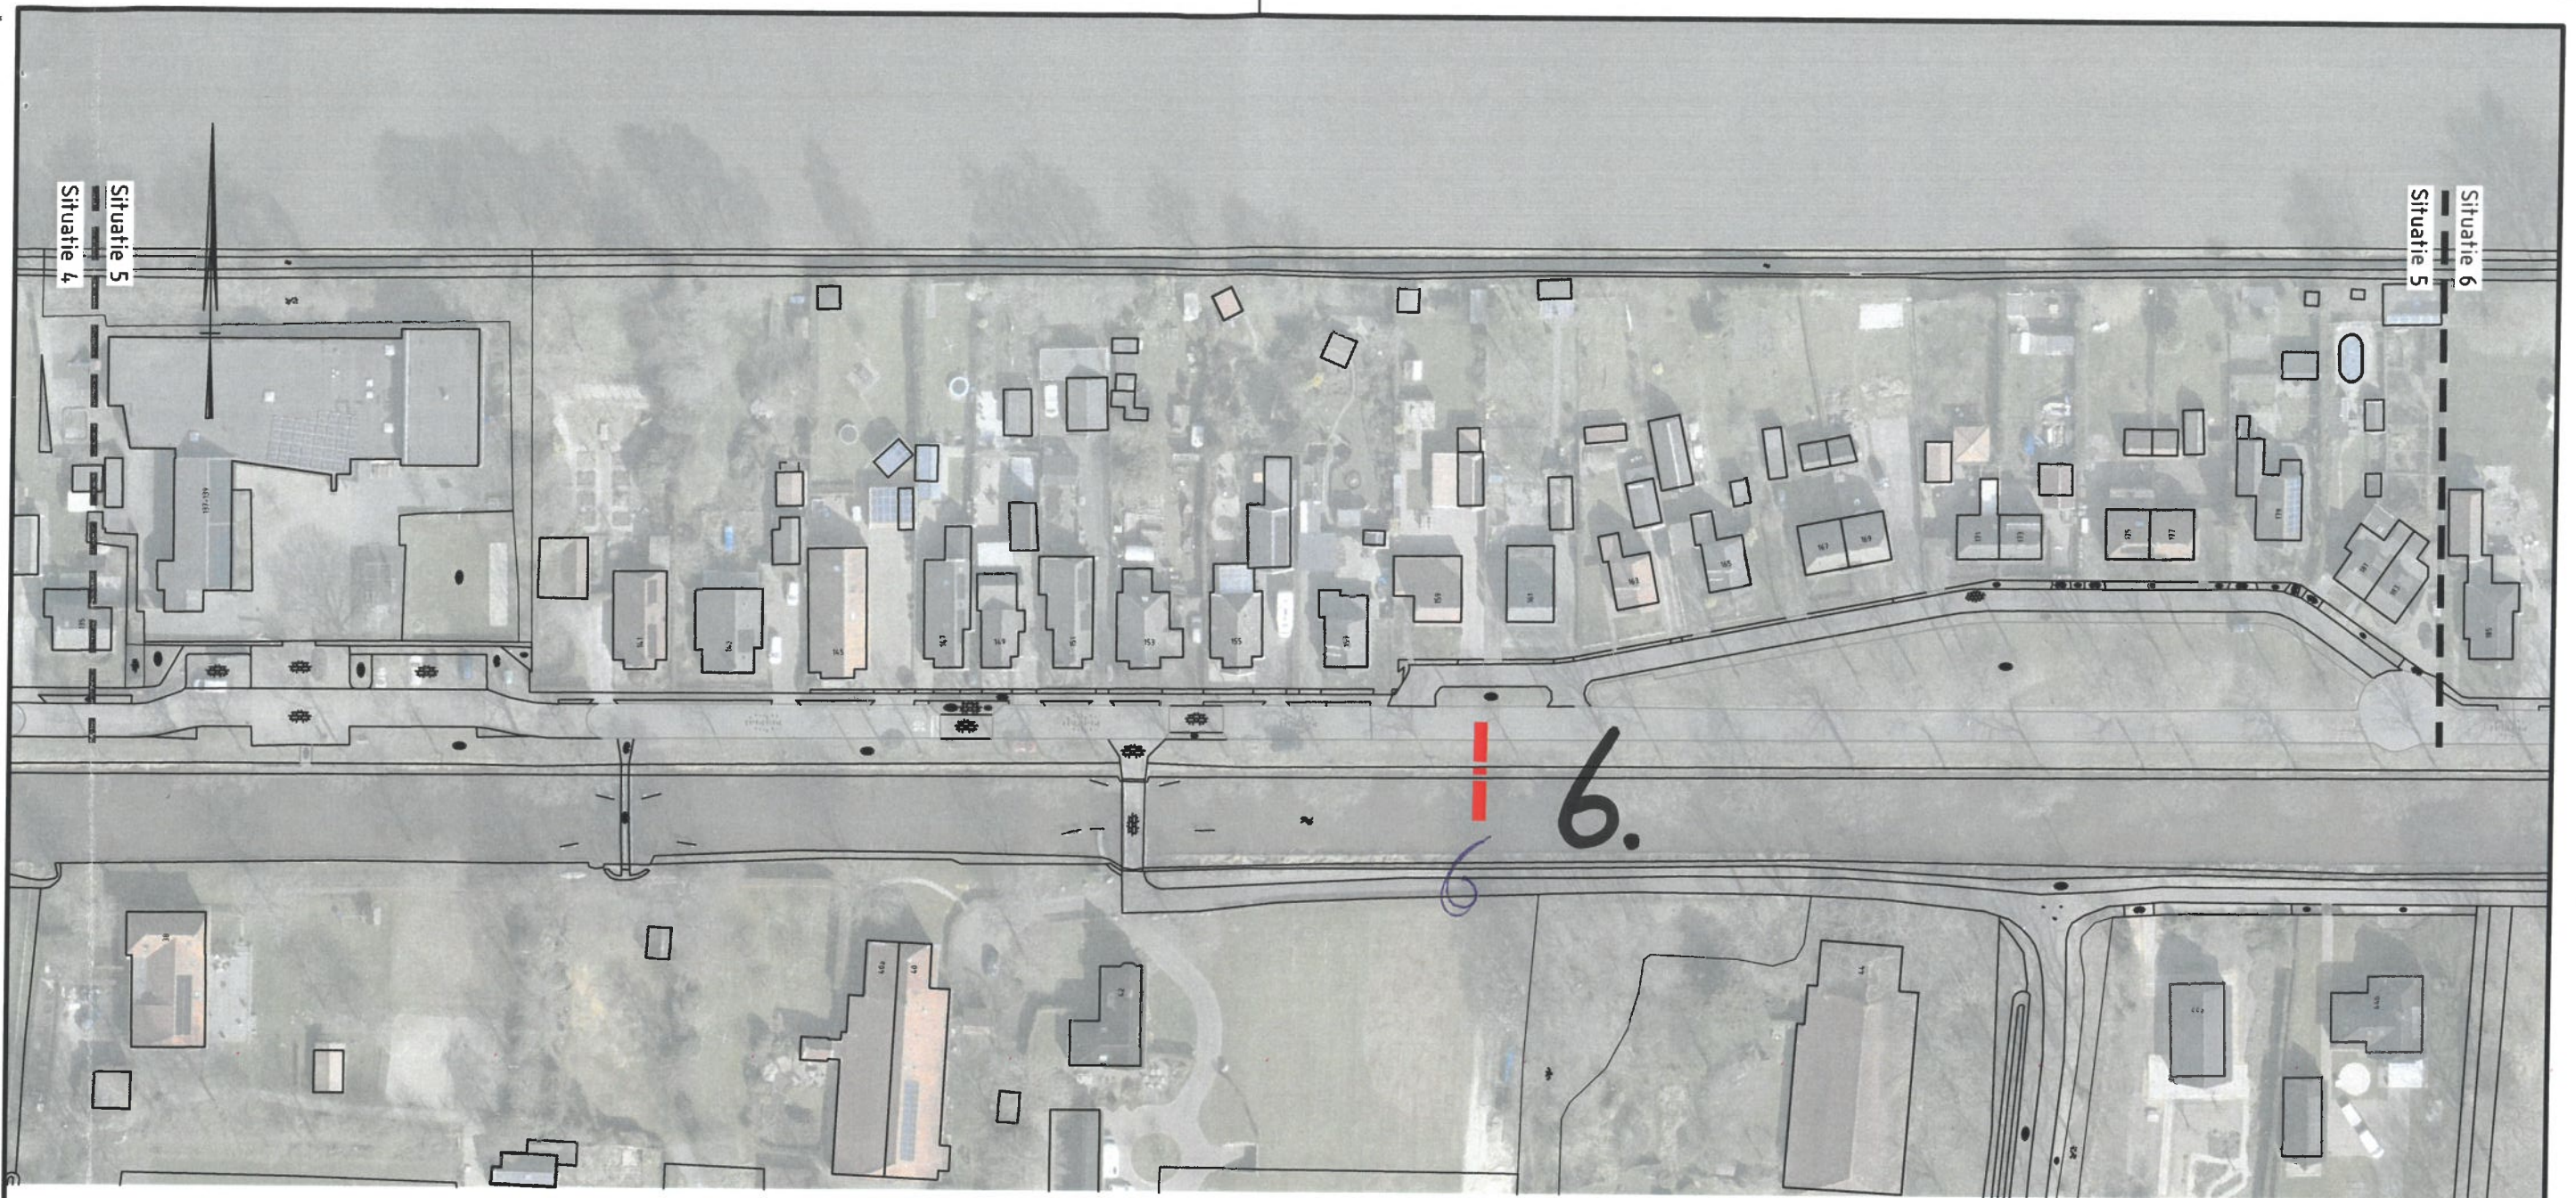

0 10 20 30 40m
Schaal 1:1000

IN BEWERKING

Opdrachtgever

Gemeente Aa en Hunze

Project


Beschoeiing Grevelingskanaal

Onderdeel

Te meten beschoeiing

SWECO 

Projectnummer		Tekeningnummer		Versie	Datum van uitgave	Ontwerpfase		Contractnummer		
51014891		00001-L05		-	30-05-2023					
Blad	Van	Schaal		Formaat		Kantoor		Get.	Gez.	Acc.
5	16	1:1000		A3-L (ISO)		GRONINGEN		LARS	.	.

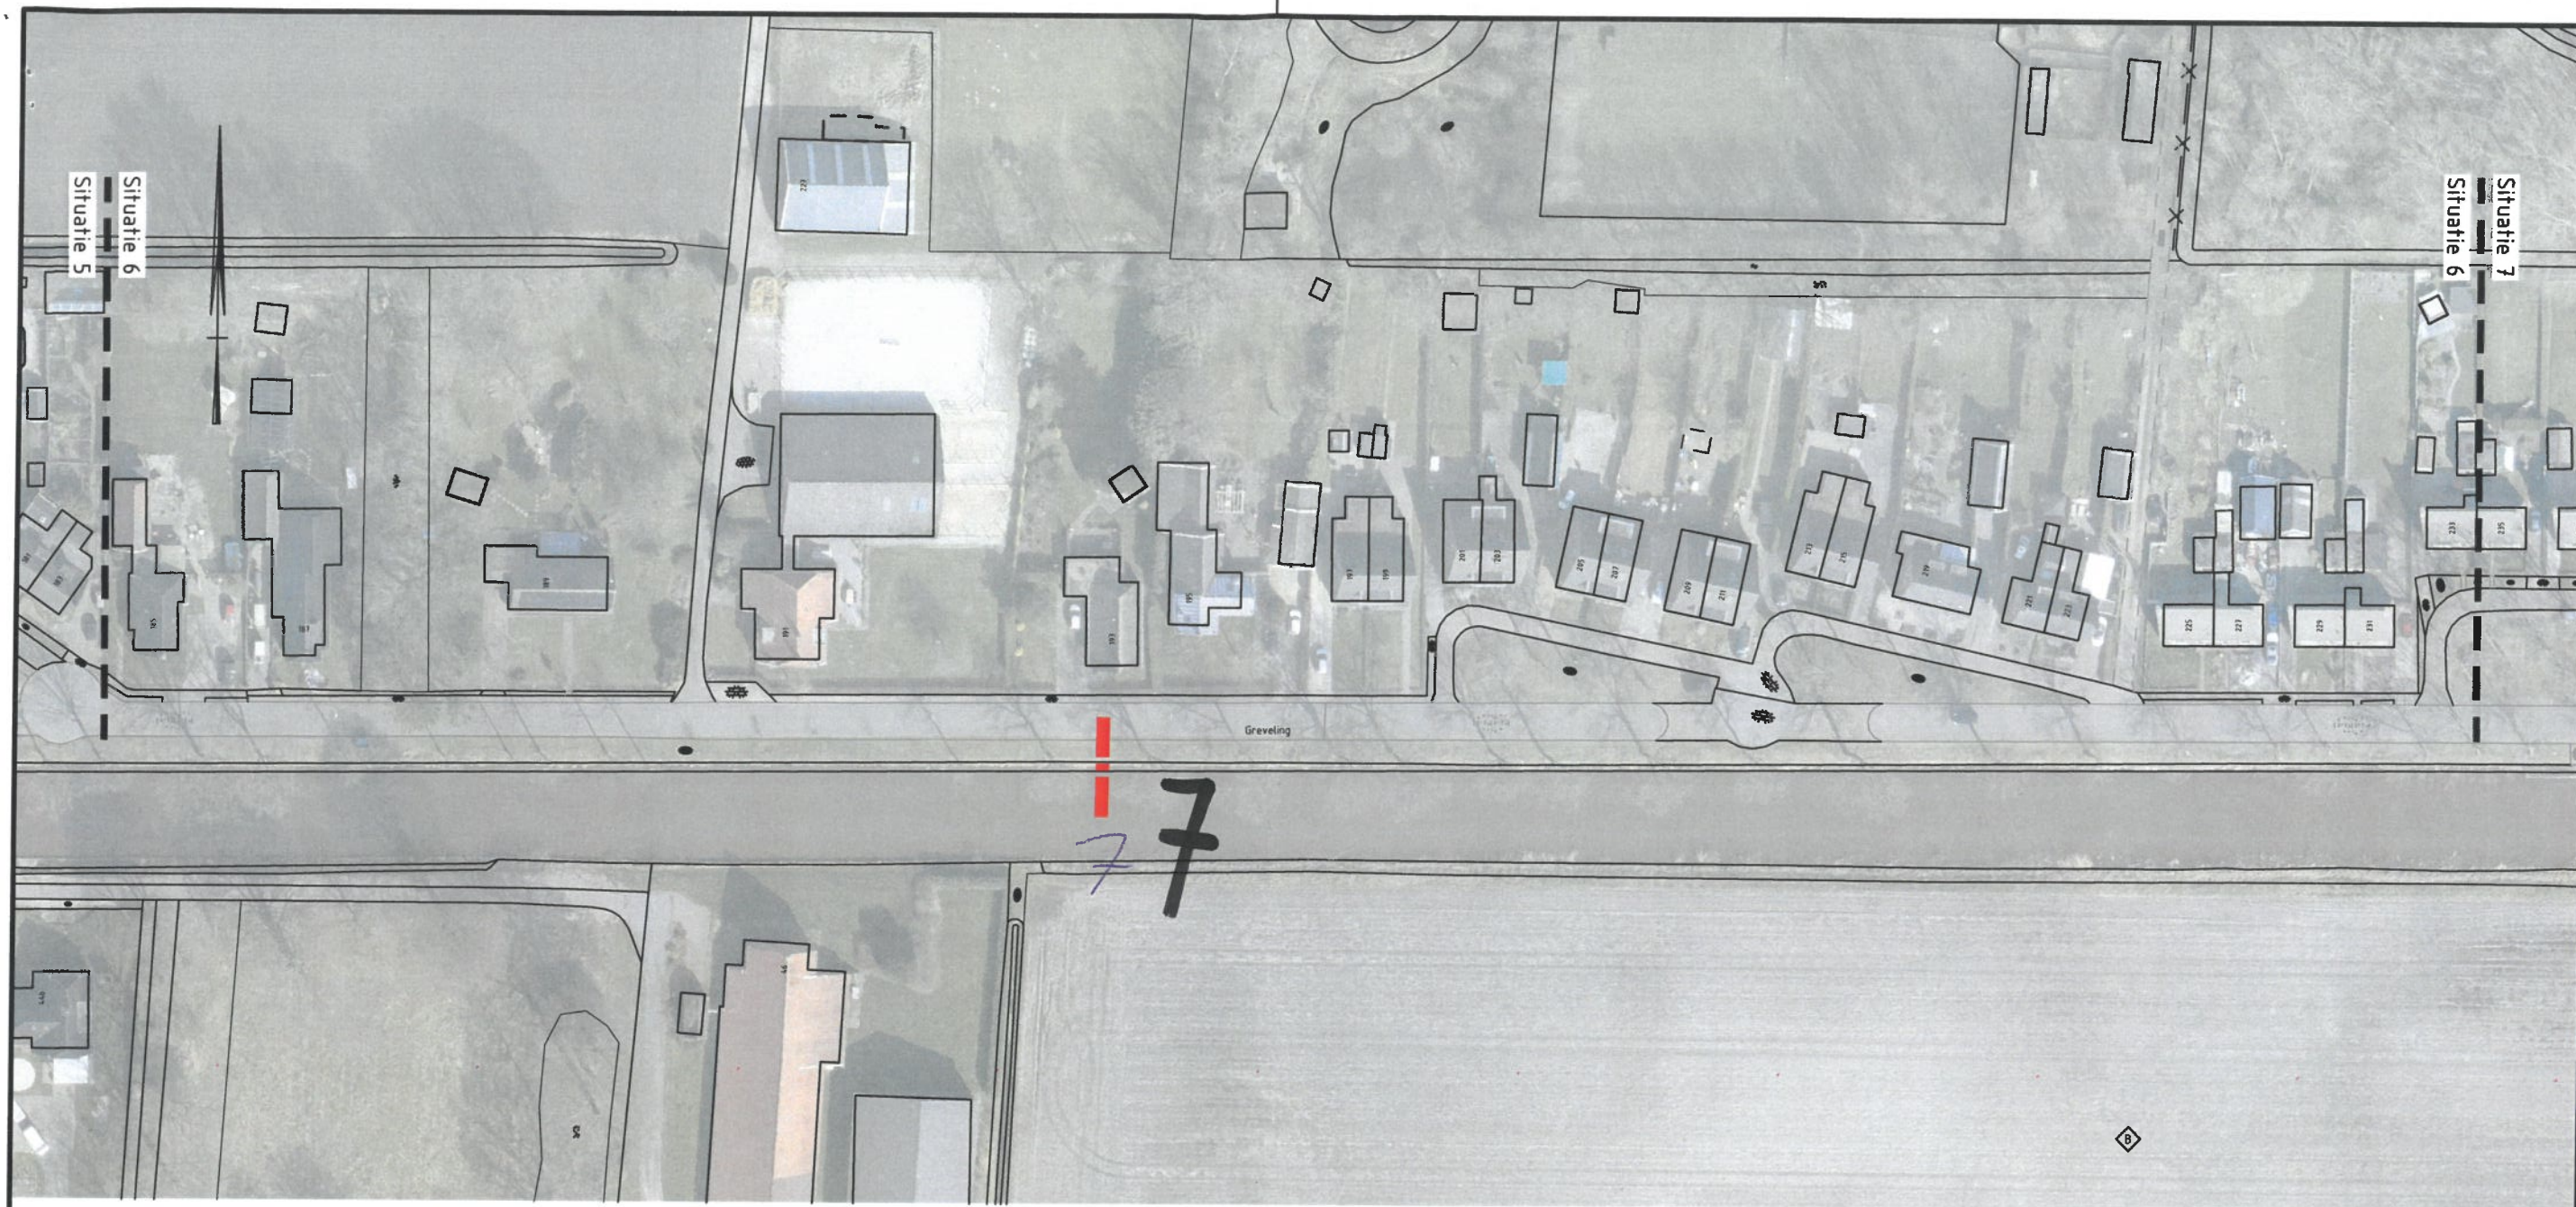

0 10 20 30 40m
Schaal 1:1000

IN BEWERKING

Opdrachtgever

Gemeente Aa en Hunze

Project


Beschoeiing Grevelingskanaal

Onderdeel

Te meten beschoeiing

SWECO 

Projectnummer		Tekeningnummer		Versie	Datum van uitgave		Ontwerpfase		Contractnummer		
51014891		00001-L06		-	30-05-2023				.		
Blad	Van	Schaal		Formaat		Kantoor		Get.	Gez.	Acc.	
6	16	1:1000		A3-L (ISO)		GRONINGEN		LARS	.	.	

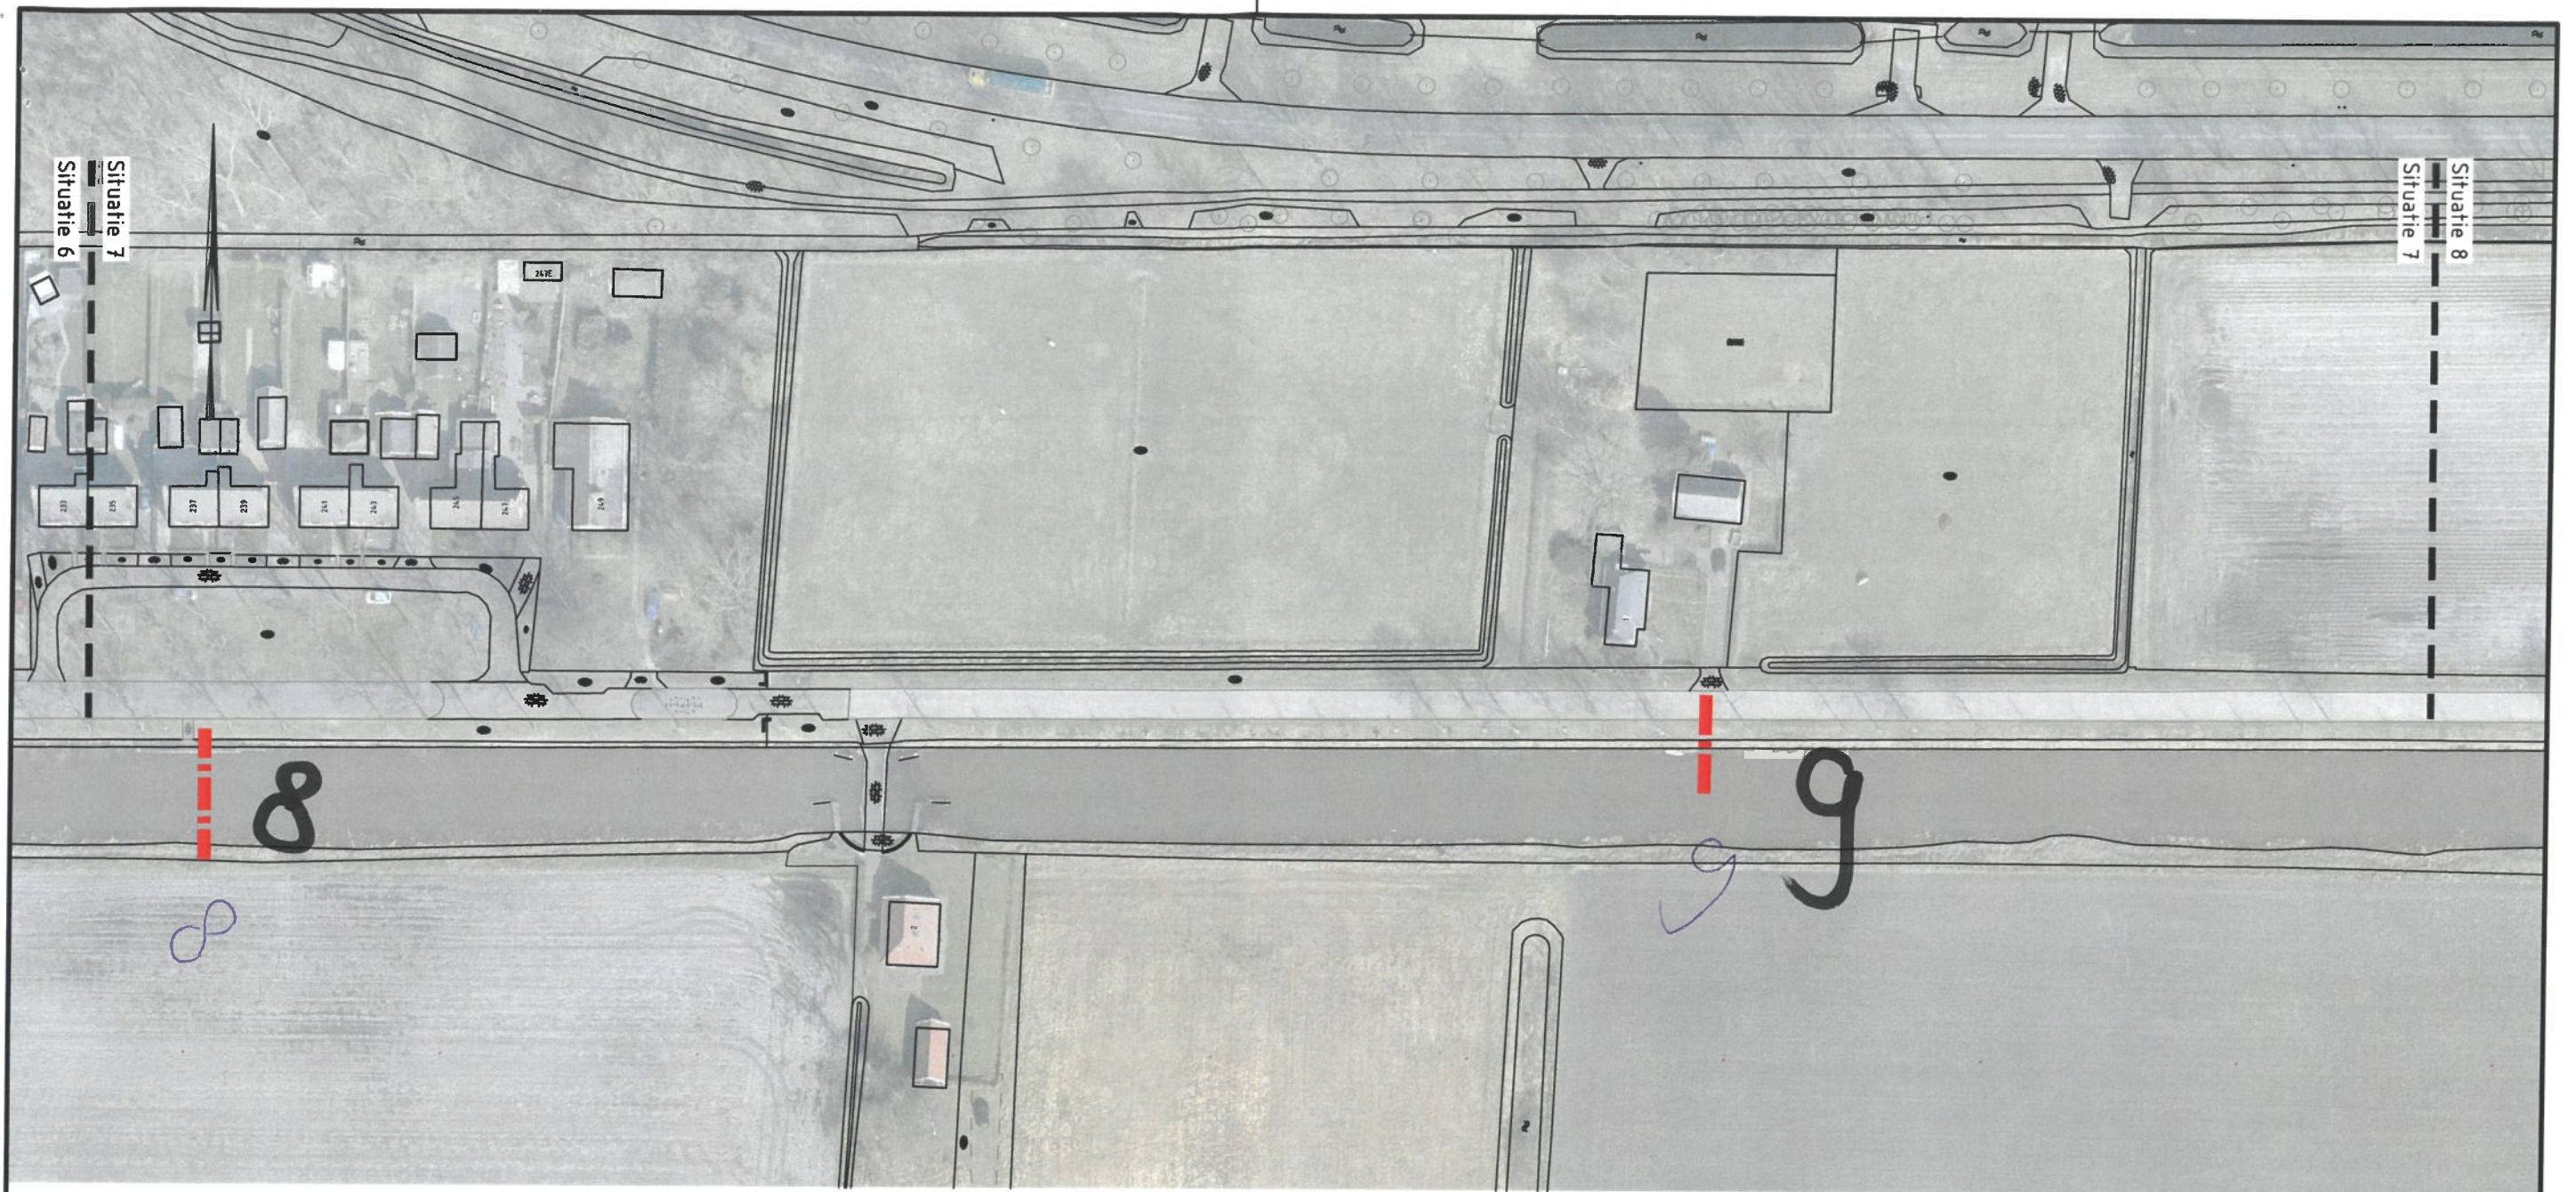

IN BEWERKING

Opdrachtgever

Gemeente Aa en Hunze

Project


Beschoeiing Grevelingskanaal

Onderdeel

Te meten beschoeiing

SWECO 

Projectnummer		Tekeningnummer		Versie	Datum van uitgave	Ontwerpfase		Contractnummer		
51014891		00001-L07		-	30-05-2023					
Blad	Van	Schaal		Formaat		Kantoor		Get.	Gez.	Acc.
7	16	1:1000		A3-L (ISO)		GRONINGEN		LARS	.	.

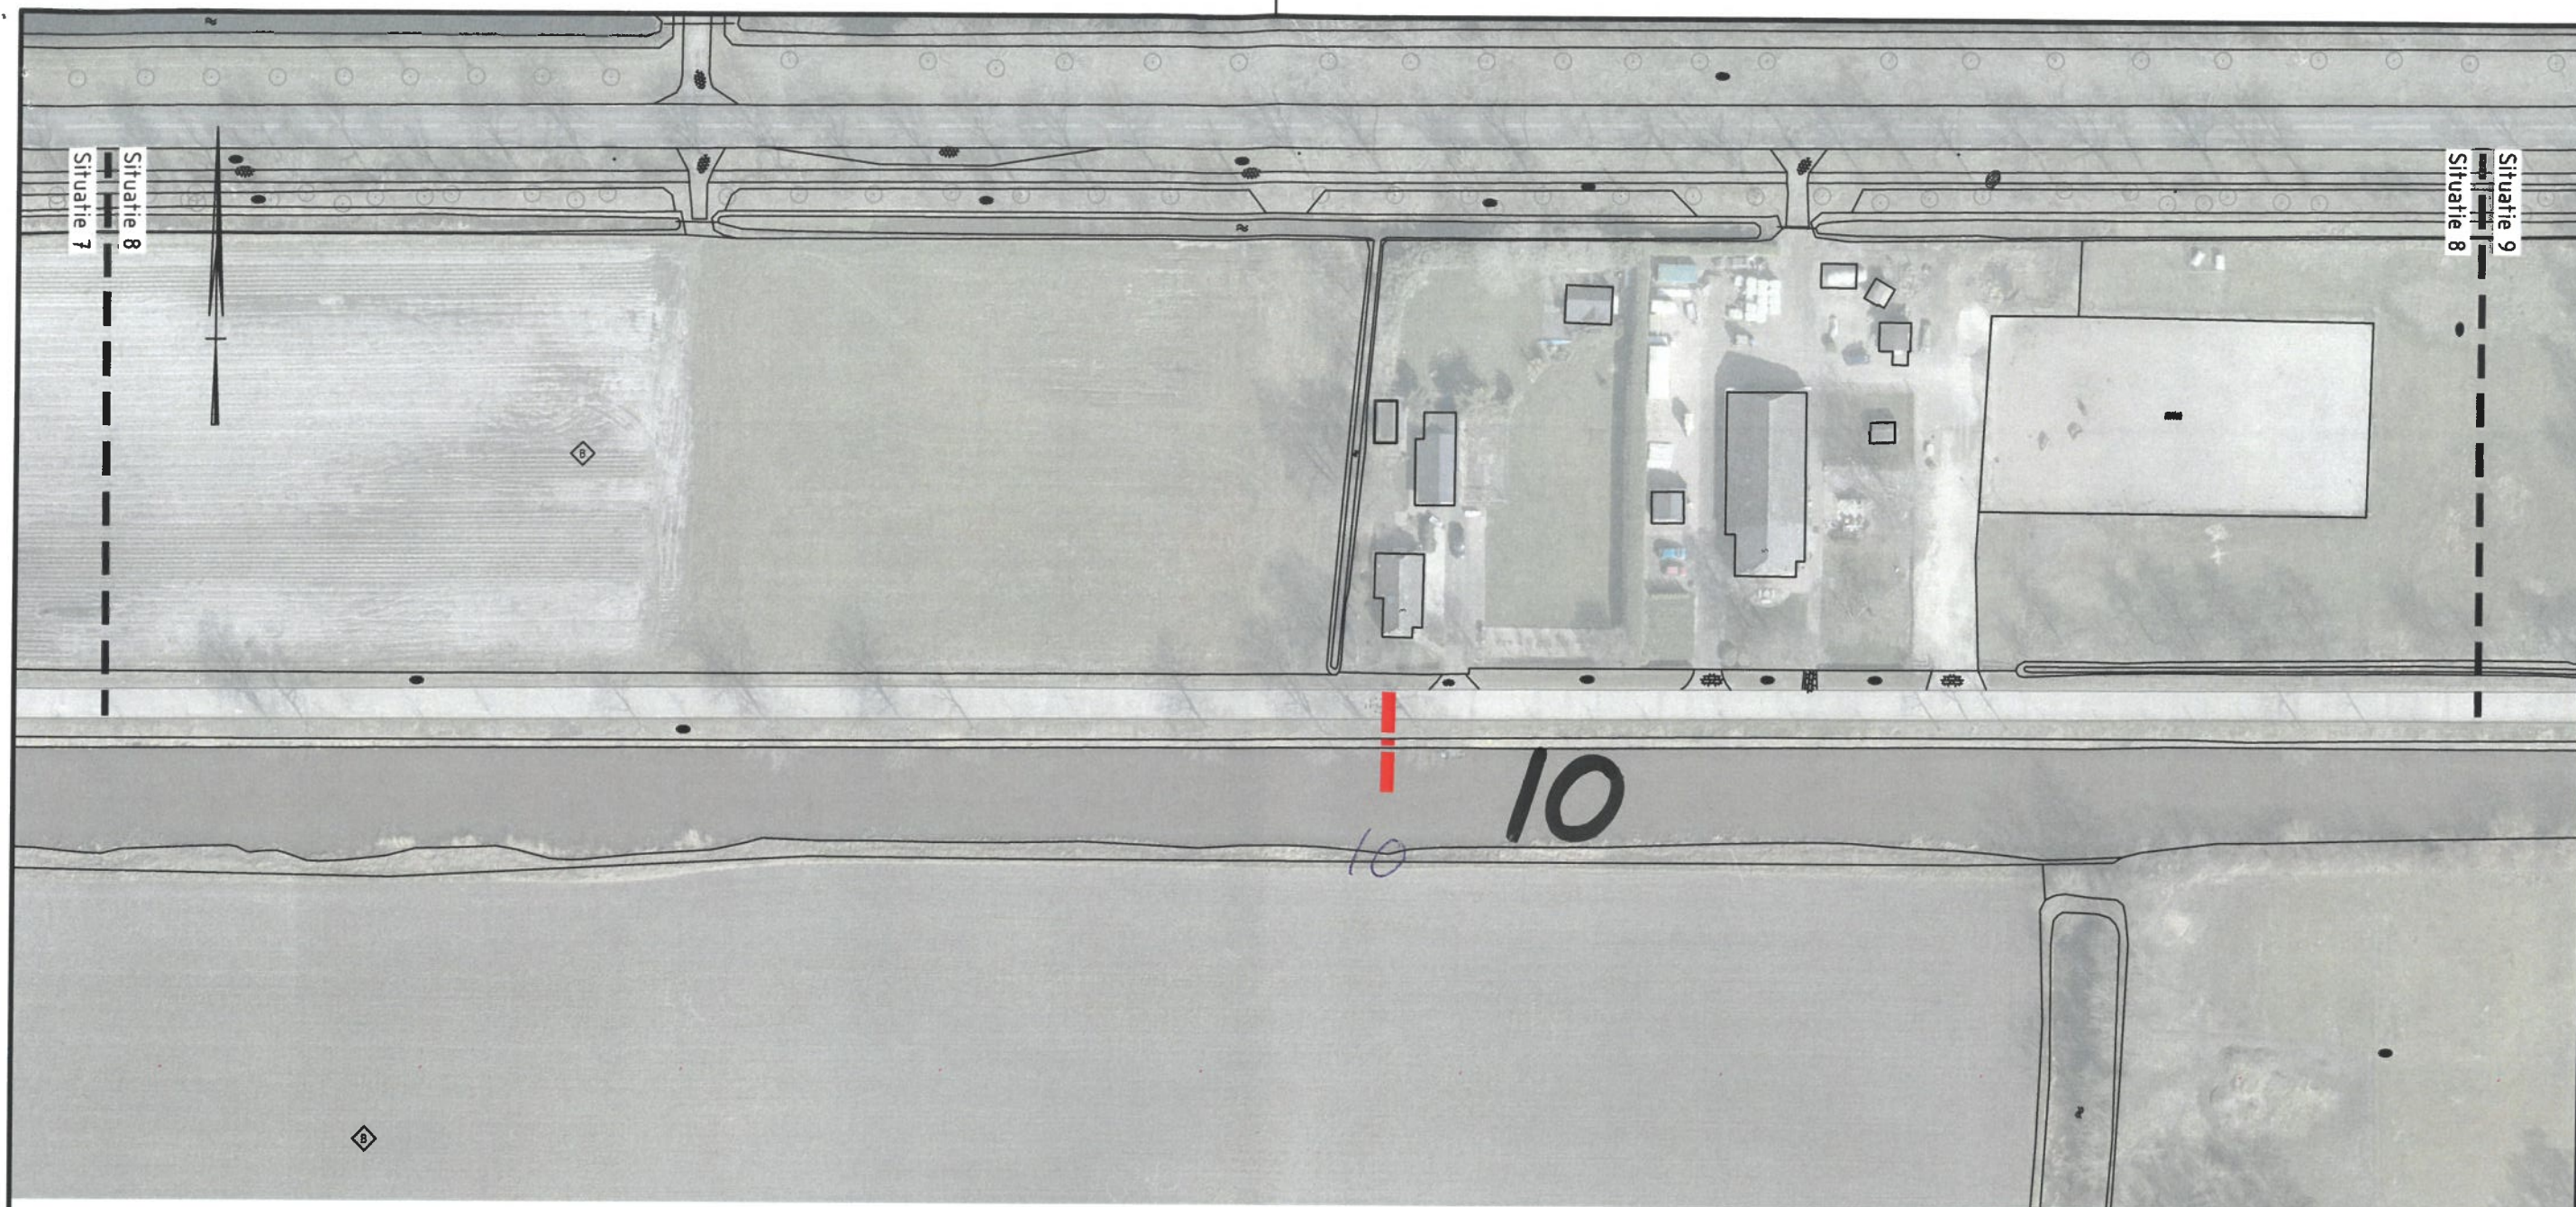

0 10 20 30 40m
Schaal 1:1000

IN BEWERKING

Opdrachtgever

Gemeente Aa en Hunze

Project

Beschoeiing Grevelingskanaal

Onderdeel

Te meten beschoeiing

SWECO 

Projectnummer		Tekeningnummer		Versie	Datum van uitgave		Ontwerpfase		Contractnummer		
51014891		00001-L08		-	30-05-2023						
Blad	Van	Schaal		Formaat		Kantoor		Get.	Gez.	Acc.	
8	16	1:1000		A3-L (ISO)		GRONINGEN		LARS	.	.	



0 10 20 30 40m
Schaal 1:1000

IN BEWERKING

Opdrachtgever

Gemeente Aa en Hunze

Project


Beschoeiing Grevelingskanaal

Onderdeel

Te meten beschoeiing

SWECO 

Projectnummer		Tekeningnummer		Versie	Datum van uitgave		Ontwerpfase		Contractnummer		
51014891		00001-L09		-	30-05-2023						
Blad	Van	Schaal		Formaat		Kantoor		Get.	Gez.	Acc.	
9	16	1:1000		A3-L (ISO)		GRONINGEN		LARS	.	.	

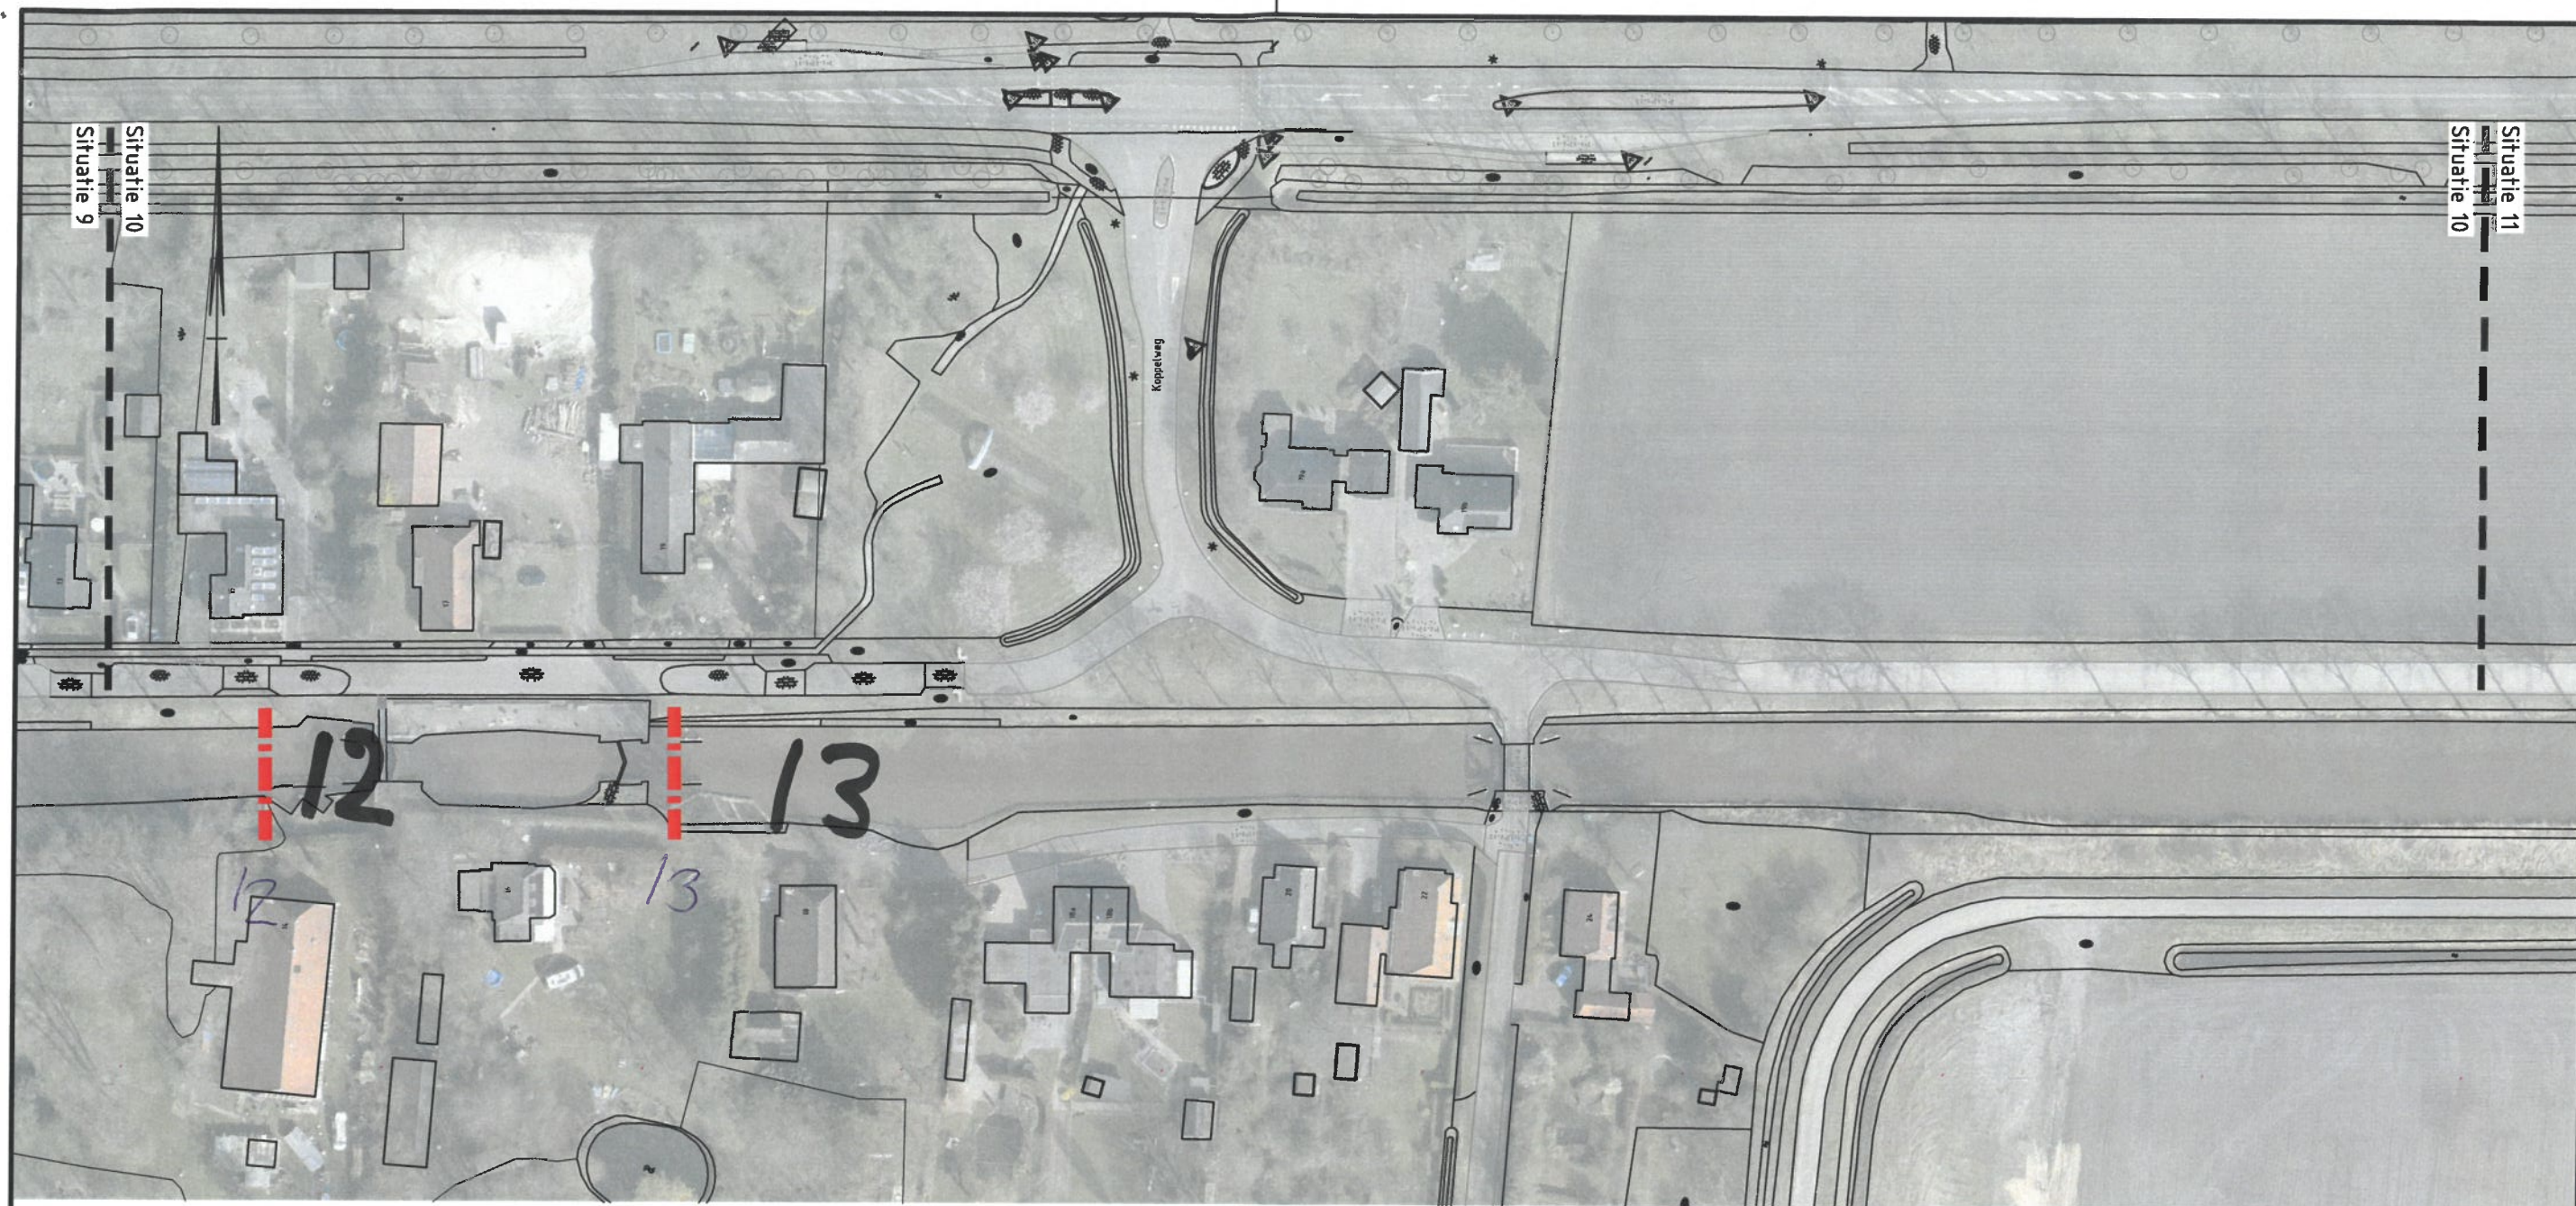

0 10 20 30 40m
Schaal 1:1000

IN BEWERKING

Opdrachtgever

Gemeente Aa en Hunze

Project


Beschoeiing Grevelingskanaal

Onderdeel

Te meten beschoeiing

SWECO 

Projectnummer		Tekeningnummer		Versie	Datum van uitgave	Ontwerpfase		Contractnummer		
51014891		00001-L10		-	30-05-2023					
Blad	Van	Schaal		Formaat		Kantoor		Get.	Gez.	Acc.
10	16	1:1000		A3-L (ISO)		GRONINGEN		LARS	.	.

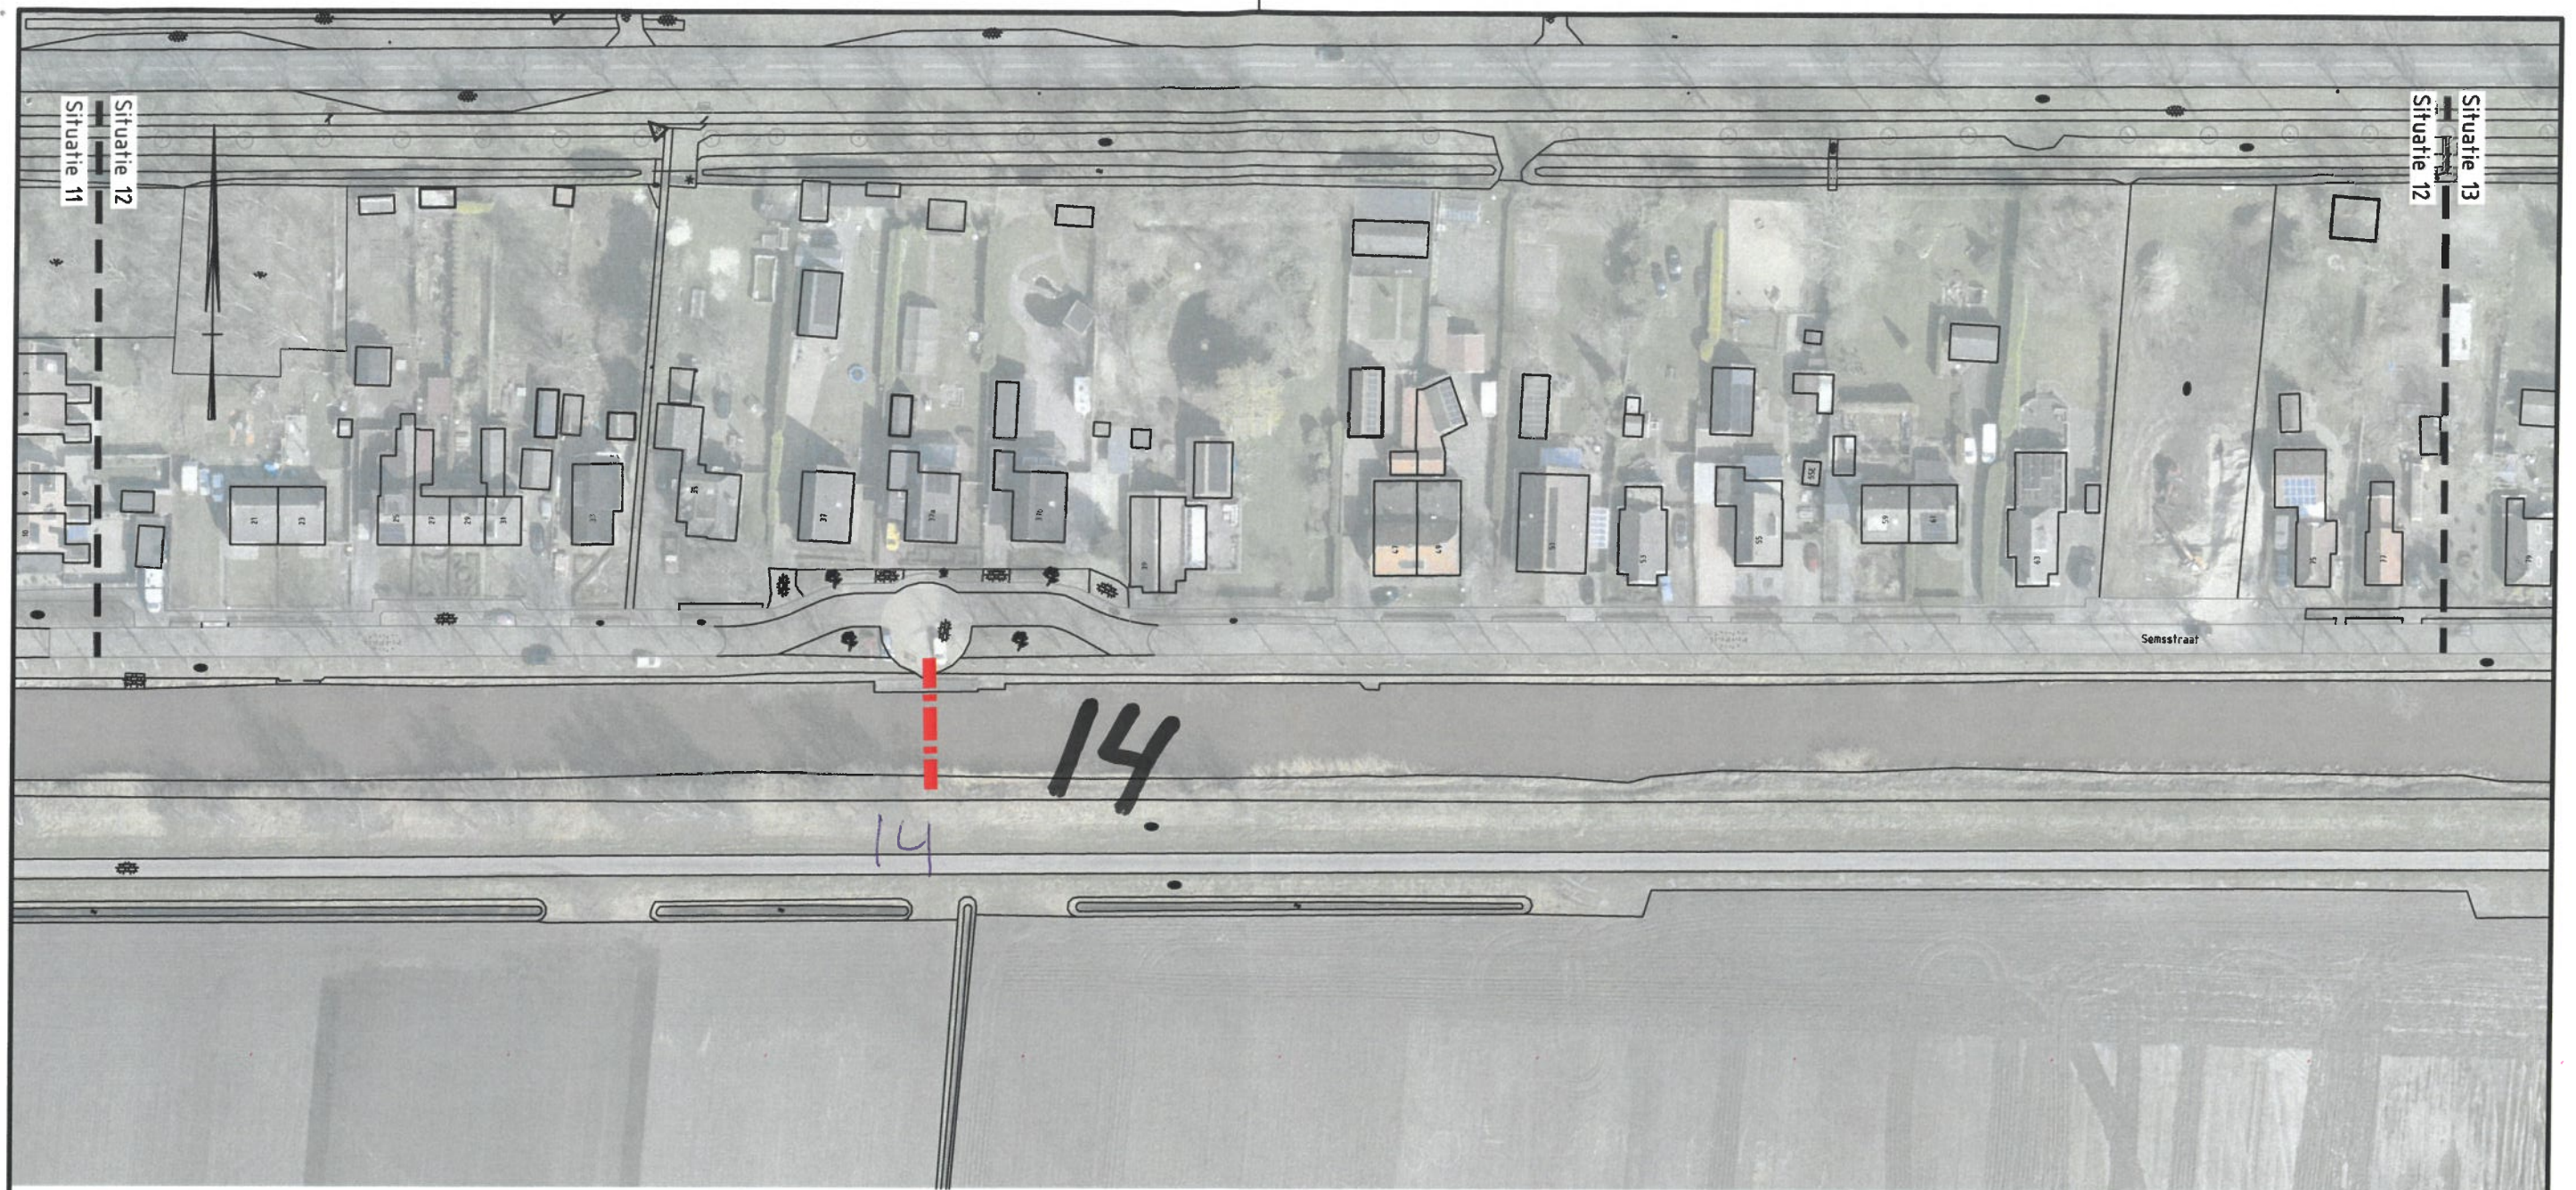

0 10 20 30 40m
Schaal 1:1000

IN BEWERKING

Opdrachtgever

Gemeente Aa en Hunze

Project


Beschoeiing Grevelingskanaal

Onderdeel

Te meten beschoeiing

SWECO 

Projectnummer		Tekeningnummer		Versie	Datum van uitgave	Ontwerpfase		Contractnummer		
51014891		00001-L12		-	30-05-2023					
Blad	Van	Schaal		Formaat		Kantoor		Get.	Gez.	Acc.
12	16	1:1000		A3-L (ISO)		GRONINGEN		LARS	.	.

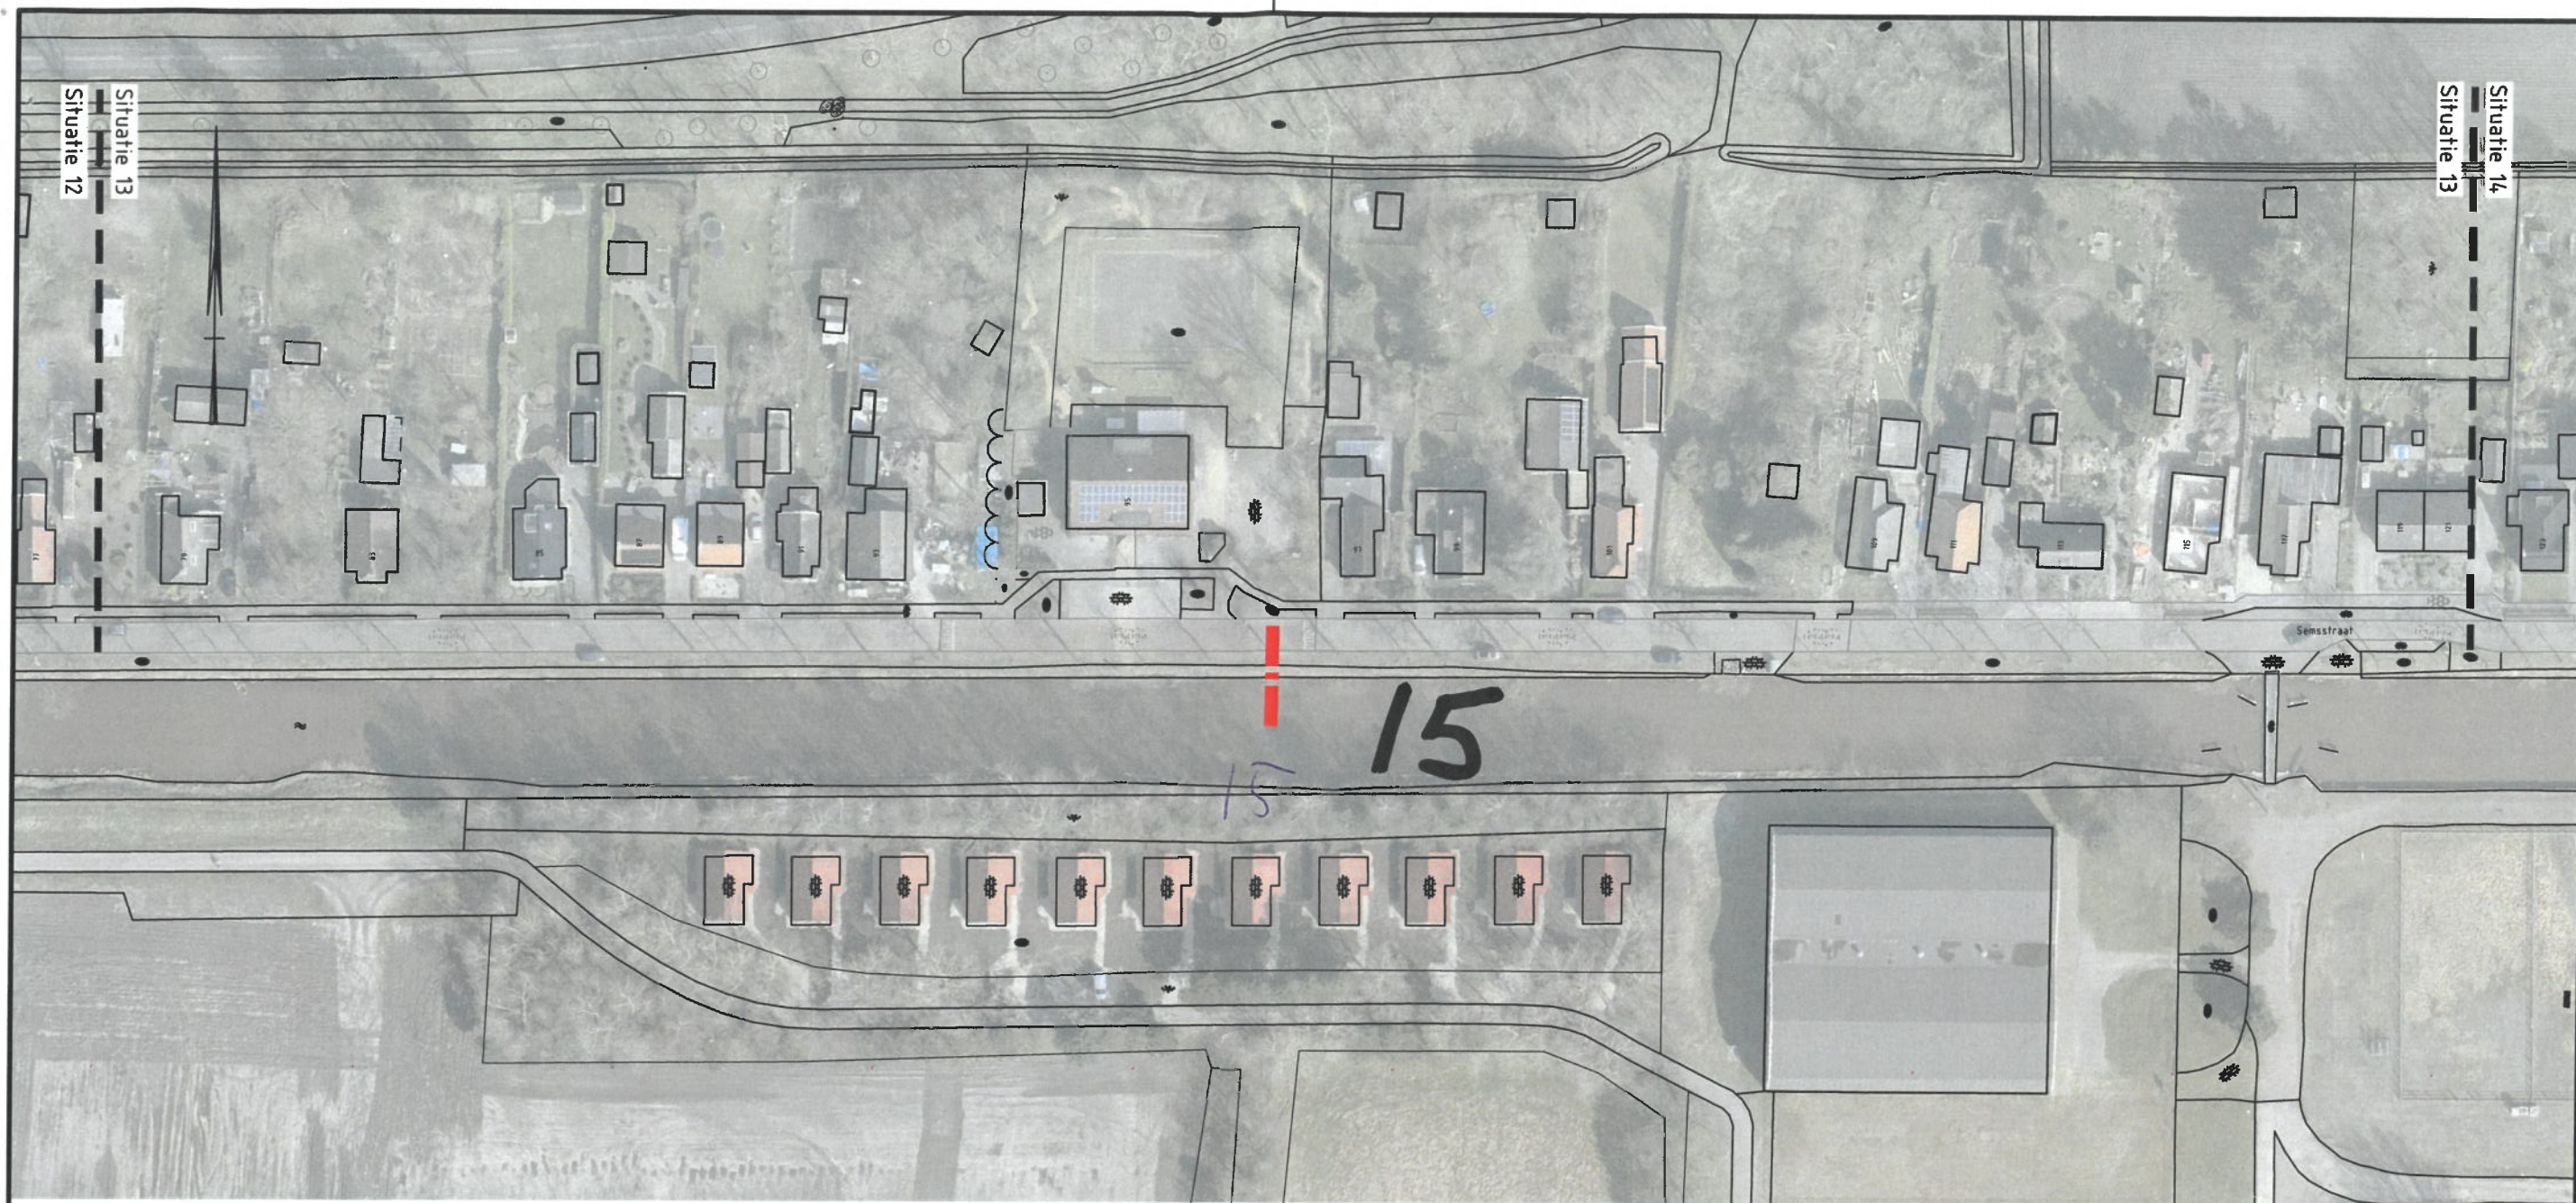

0 10 20 30 40m
Schaal 1:1000

IN BEWERKING

Opdrachtgever

Gemeente Aa en Hunze

Project

Beschoeiing Grevelingskanaal

Onderdeel

Te meten beschoeiing

SWECO 

Projectnummer		Tekeningsnummer		Versie	Datum van uitgave	Ontwerpfase		Contractnummer		
51014891		00001-L13		-	30-05-2023					
Blad	Van	Schaal		Formaat		Kantoor		Get.	Gez.	Acc.
13	16	1:1000		A3-L (ISO)		GRONINGEN		LARS	.	.



0 10 20 30 40m
Schaal 1:1000

IN BEWERKING

Opdrachtgever

Gemeente Aa en Hunze

Project


Beschoeiing Grevelingskanaal

Onderdeel

Te meten beschoeiing

SWECO 

Projectnummer		Tekeningnummer		Versie	Datum van uitgave		Ontwerpfase		Contractnummer		
51014891		00001-L14		-	30-05-2023				.		
Blad	Van	Schaal		Formaat		Kantoor		Get.	Gez.	Acc.	
14	16	1:1000		A3-L (ISO)		GRONINGEN		LARS	.	.	

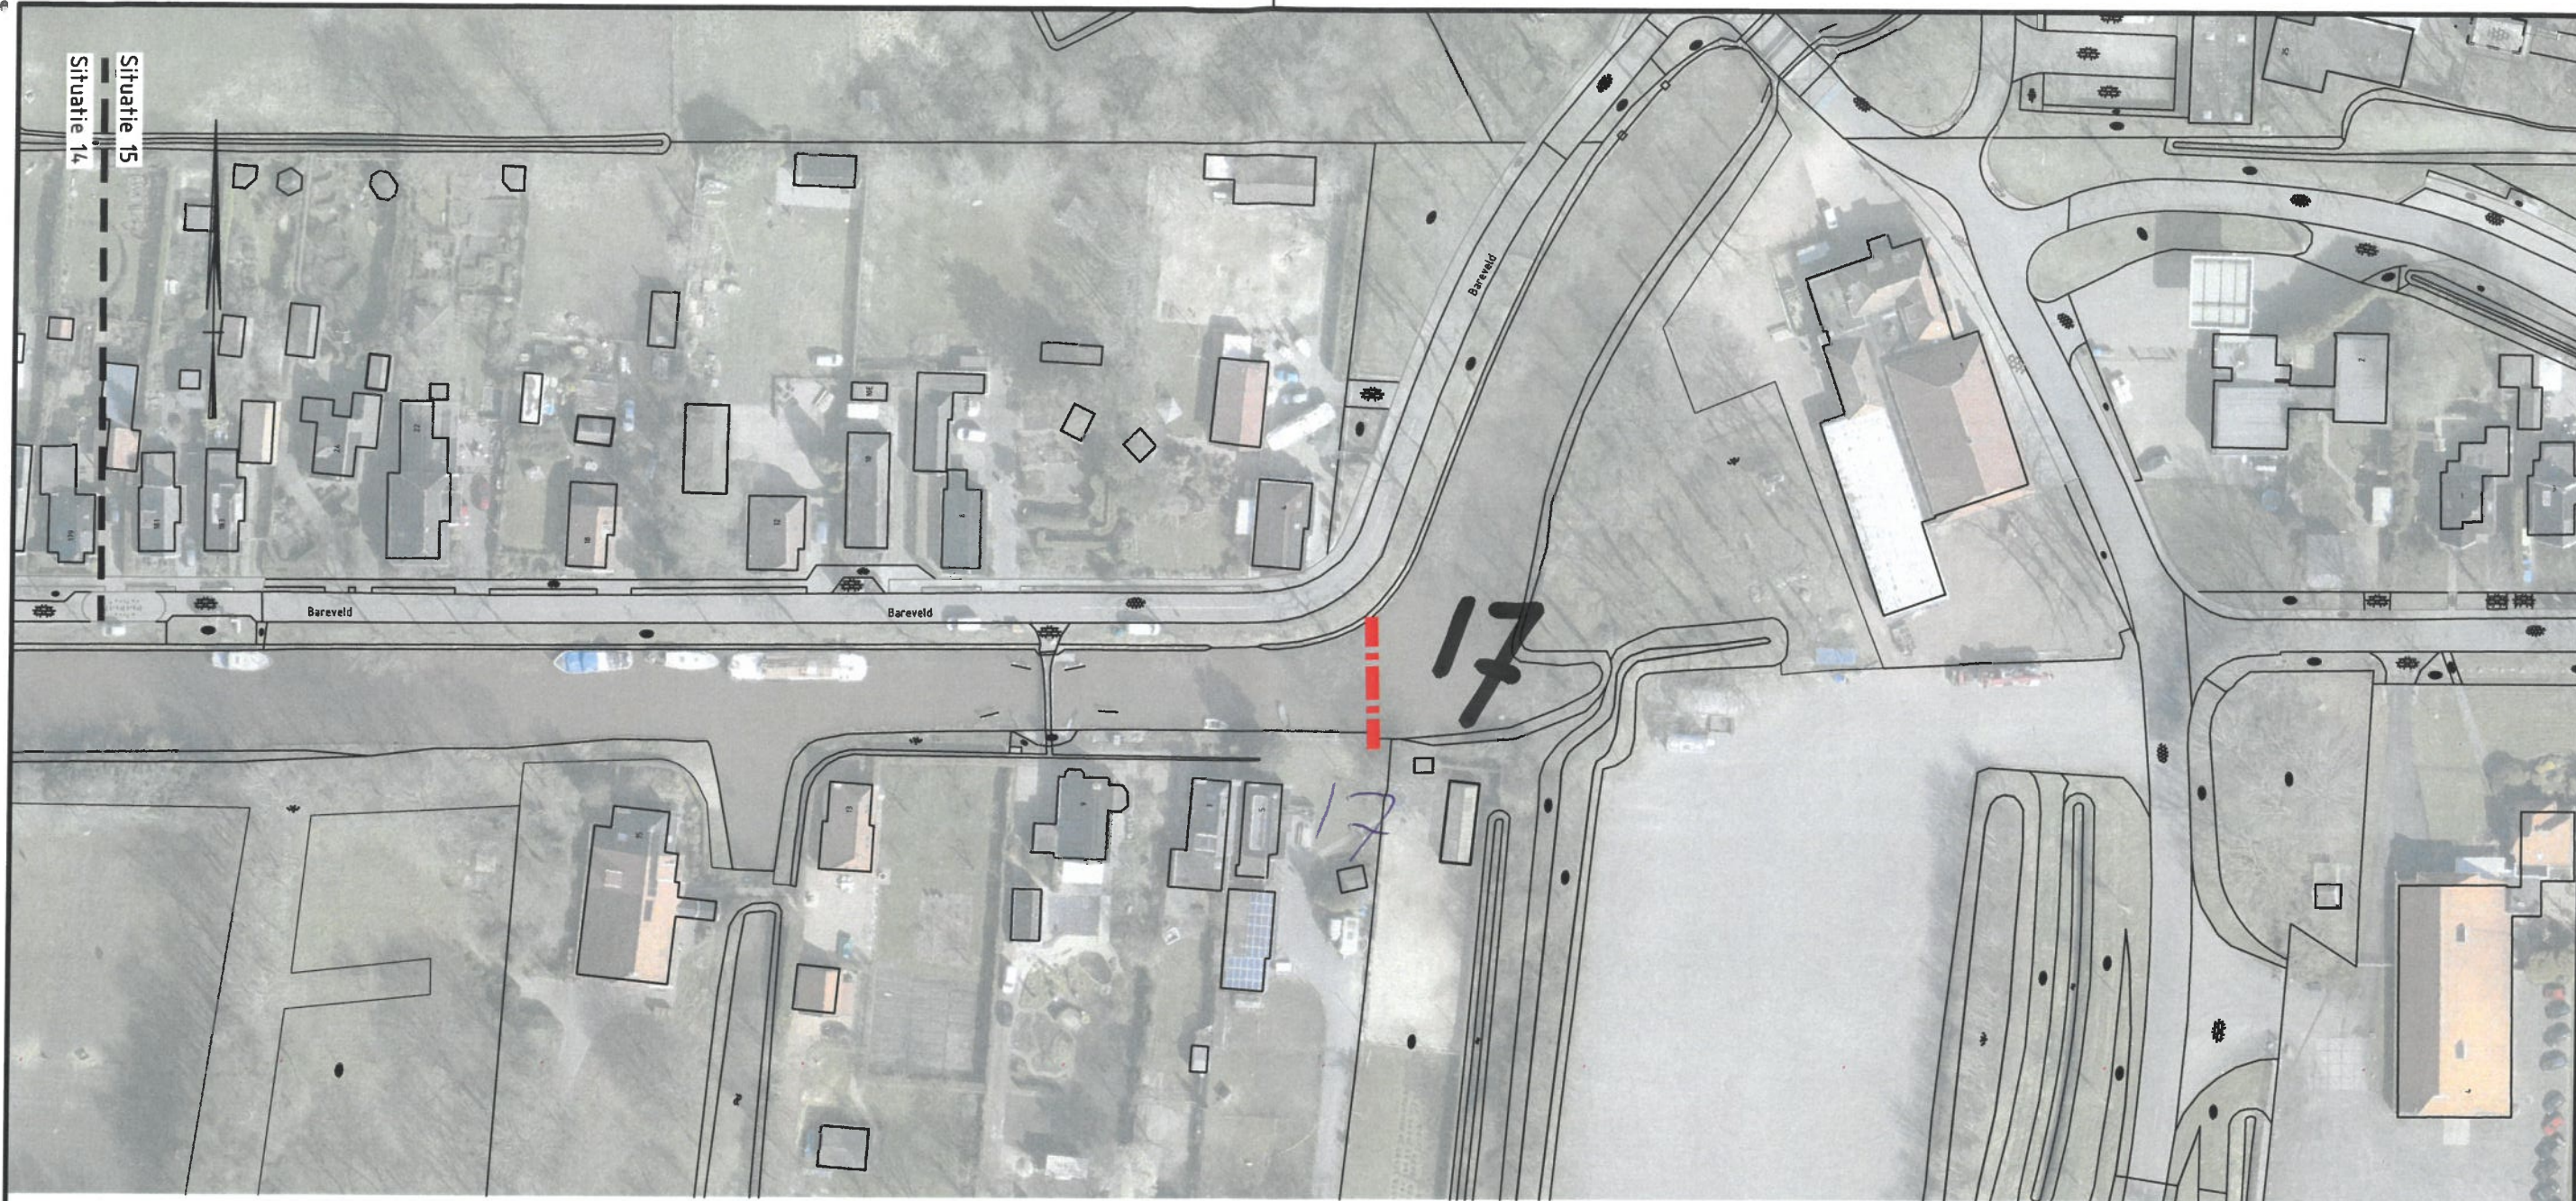

0 10 20 30 40m
Schaal 1:1000

IN BEWERKING

Opdrachtgever

Gemeente Aa en Hunze

Project

Beschoeiing Grevelingskanaal

Onderdeel

Te meten beschoeiing

SWECO 

Projectnummer		Tekeningnummer		Versie	Datum van uitgave	Ontwerpfase		Contractnummer		
51014891		00001-L15		-	30-05-2023					
Blad	Van	Schaal		Formaat		Kantoor		Gel.	Gez.	Acc.
15	16	1:1000		A3-L (ISO)		GRONINGEN		LARS	.	.