
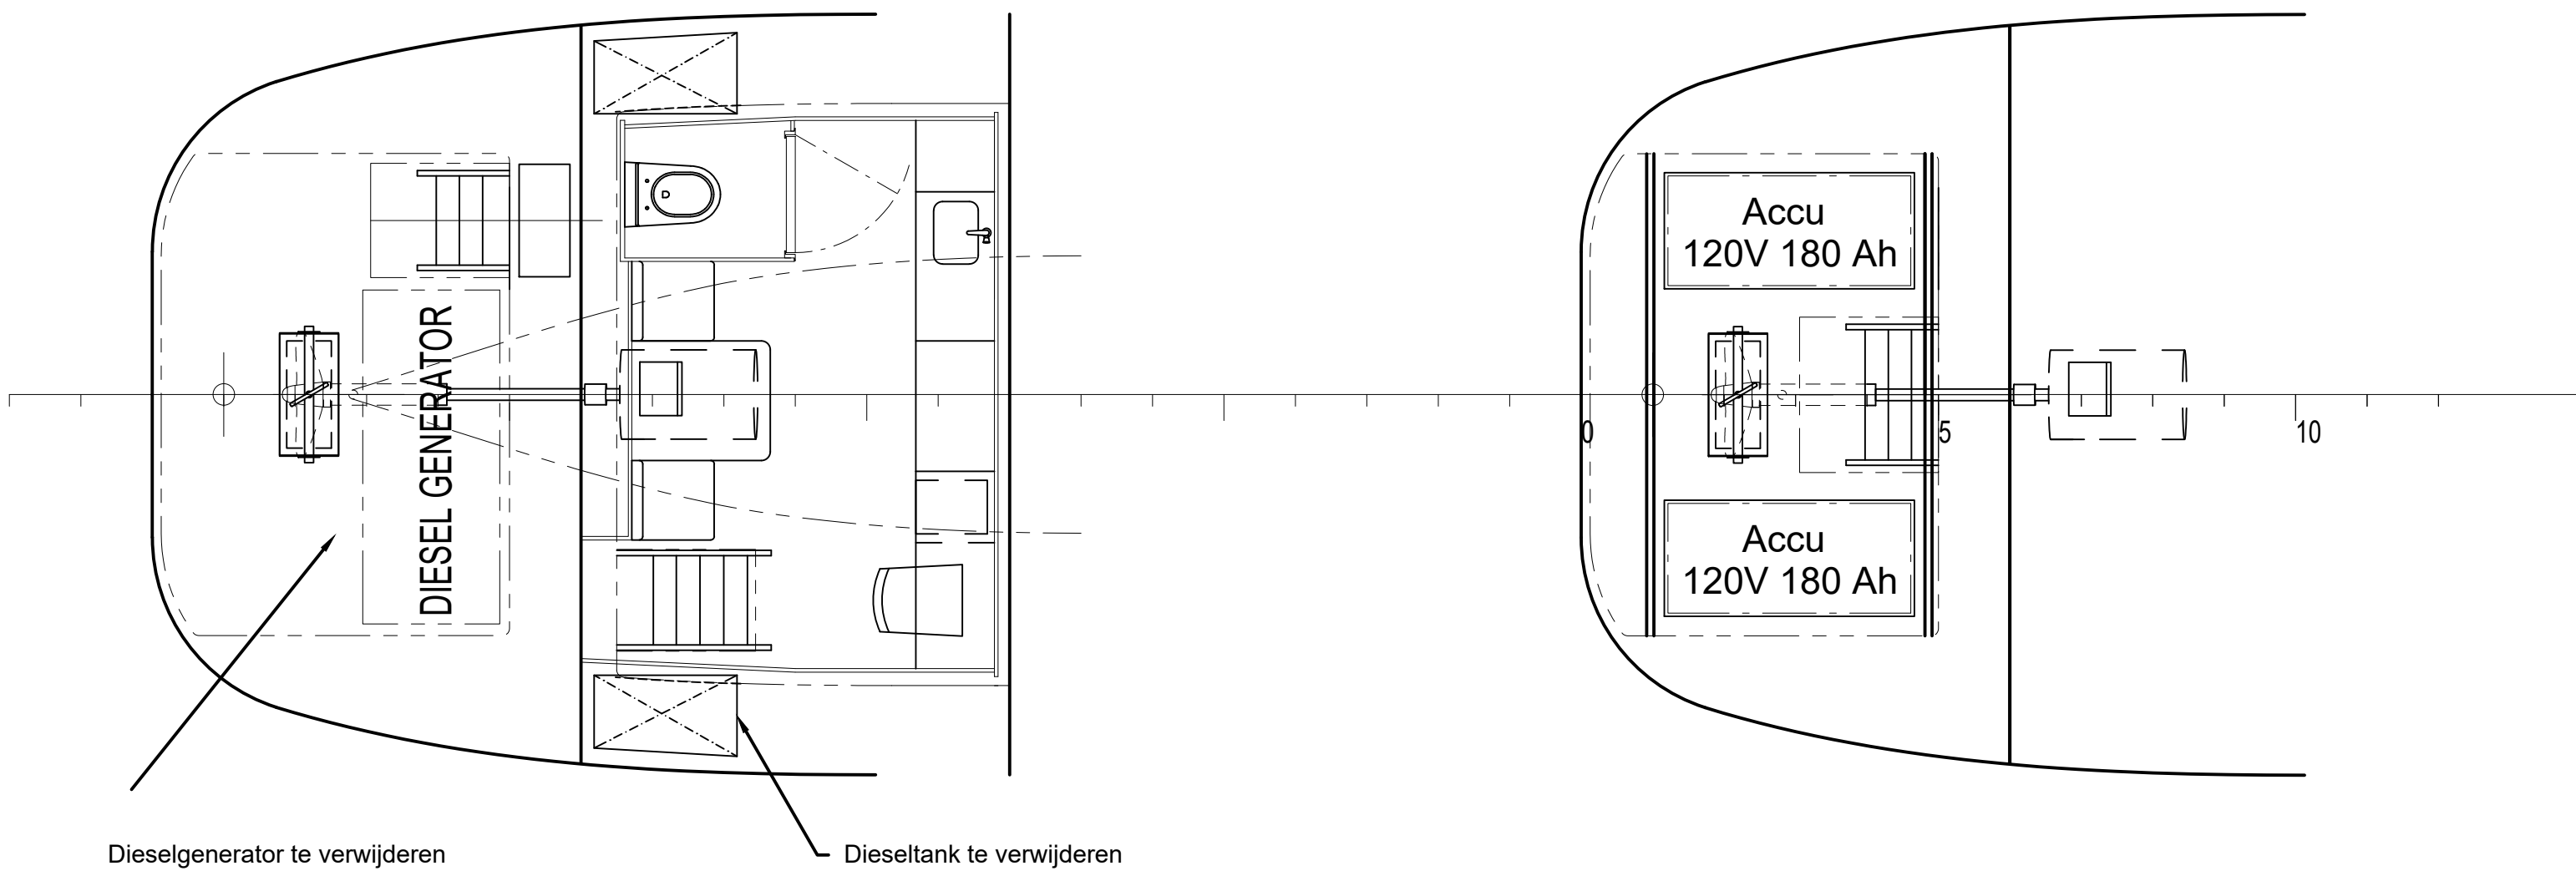
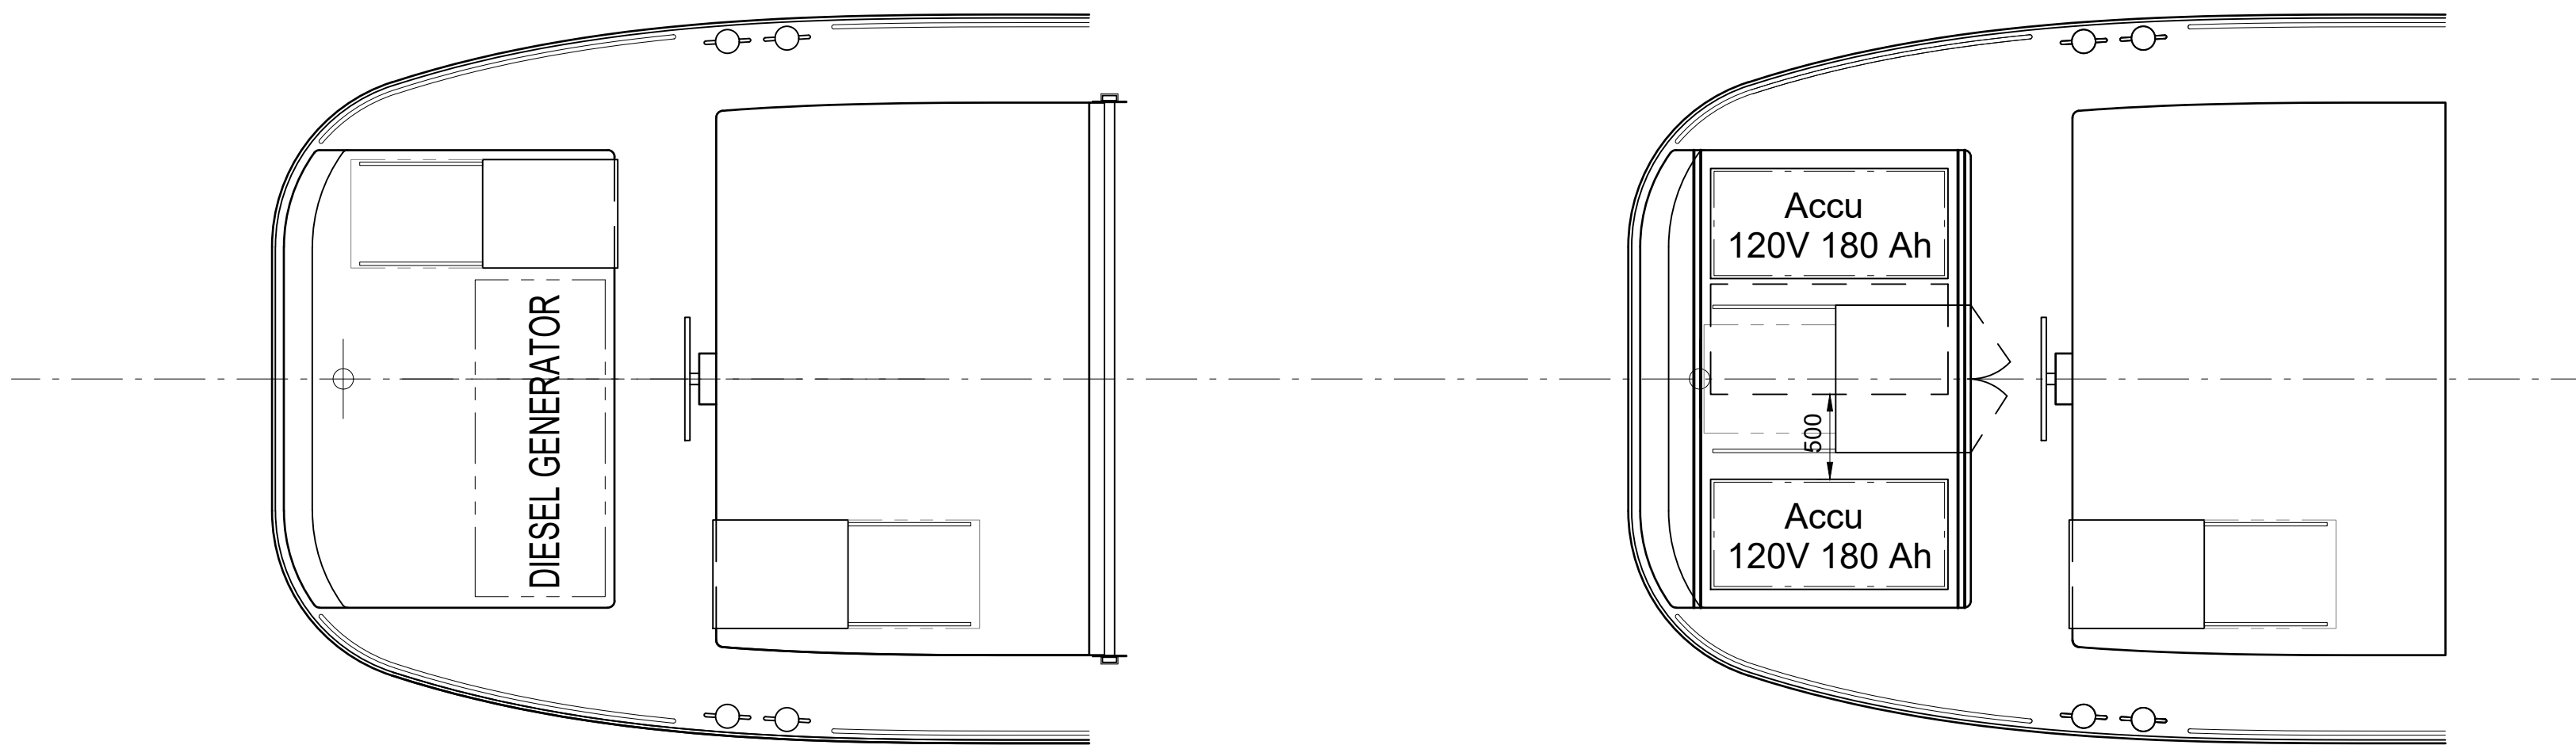
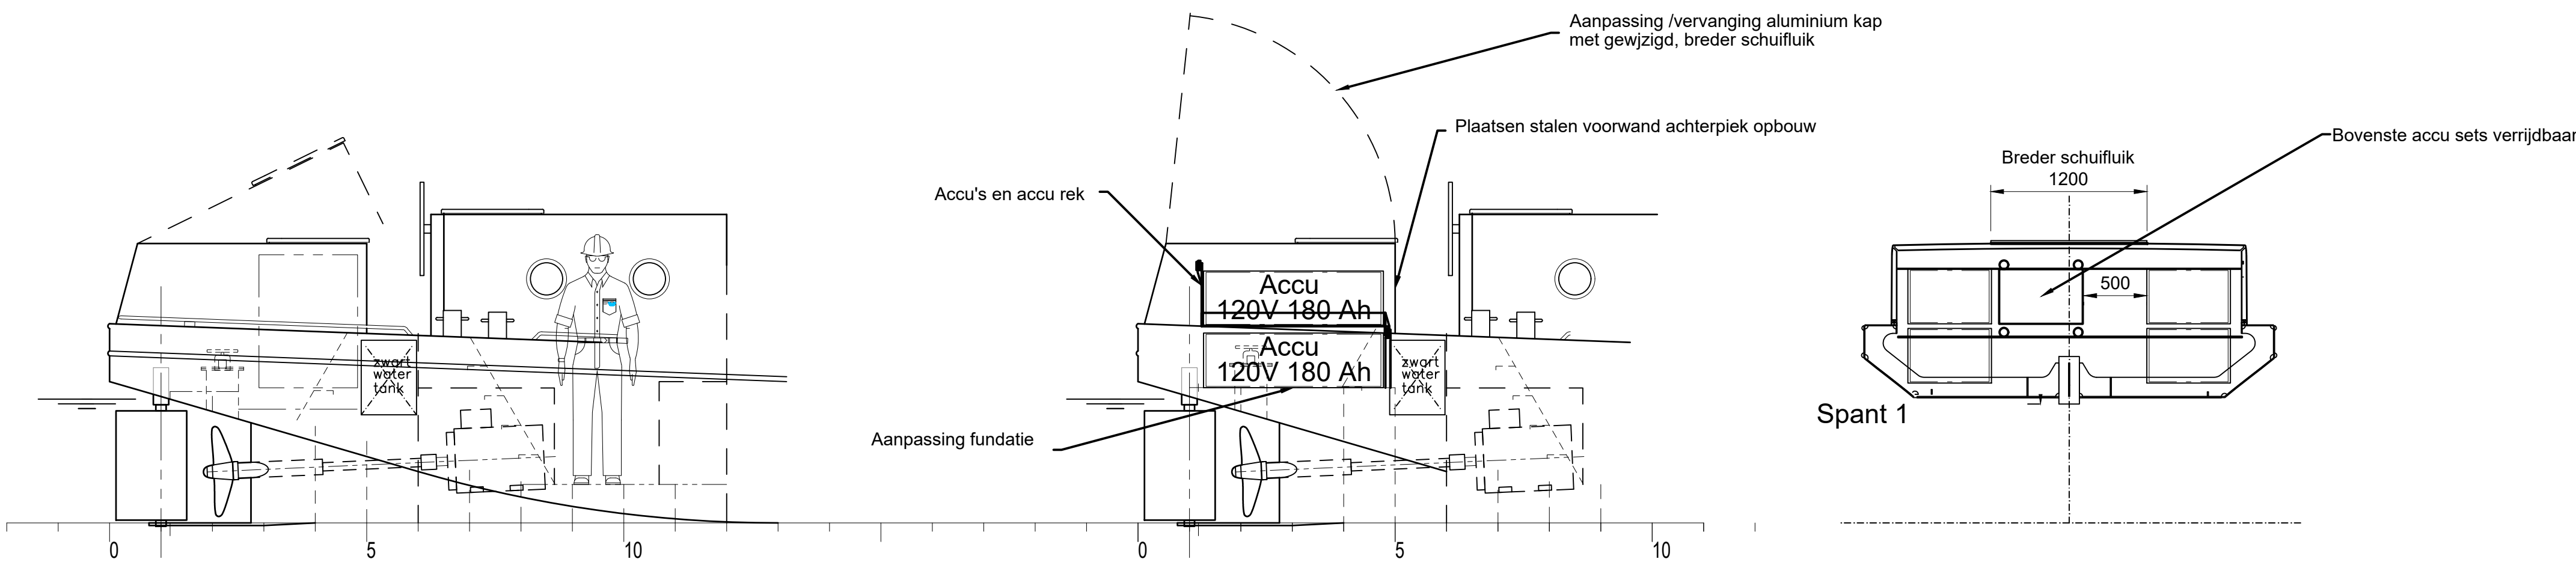


Bestaande situatie voor verbouwing

Situatie na verbouwing

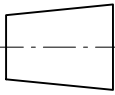

00	21-feb-2024	Wijzigingen naar volledig elektrische uitvoering	MNO		
REV.	DATE	REMARKS	DRAWN	CHECK	APPR.
			P.O.Box 4002, 3006 AA Rotterdam Phone: +31 (0)10 312 6400 vuyk@vuykrotterdam.com www.vuykrotterdam.com		
Overzicht verbouwing Nul emissie Stroomboot					
Principal: Stadsbedrijven Gemeente Utrecht			Scale	1:50	
					
Proj.	23280	Dwg.	012.001		Nr. of Sh. 1
				Format A1	
NOTICE: This drawing and the information it contains are the property of VUYK ENGINEERING ROTTERDAM and may not be reproduced or used in part or in whole for any purpose except by written permission of this company.					