


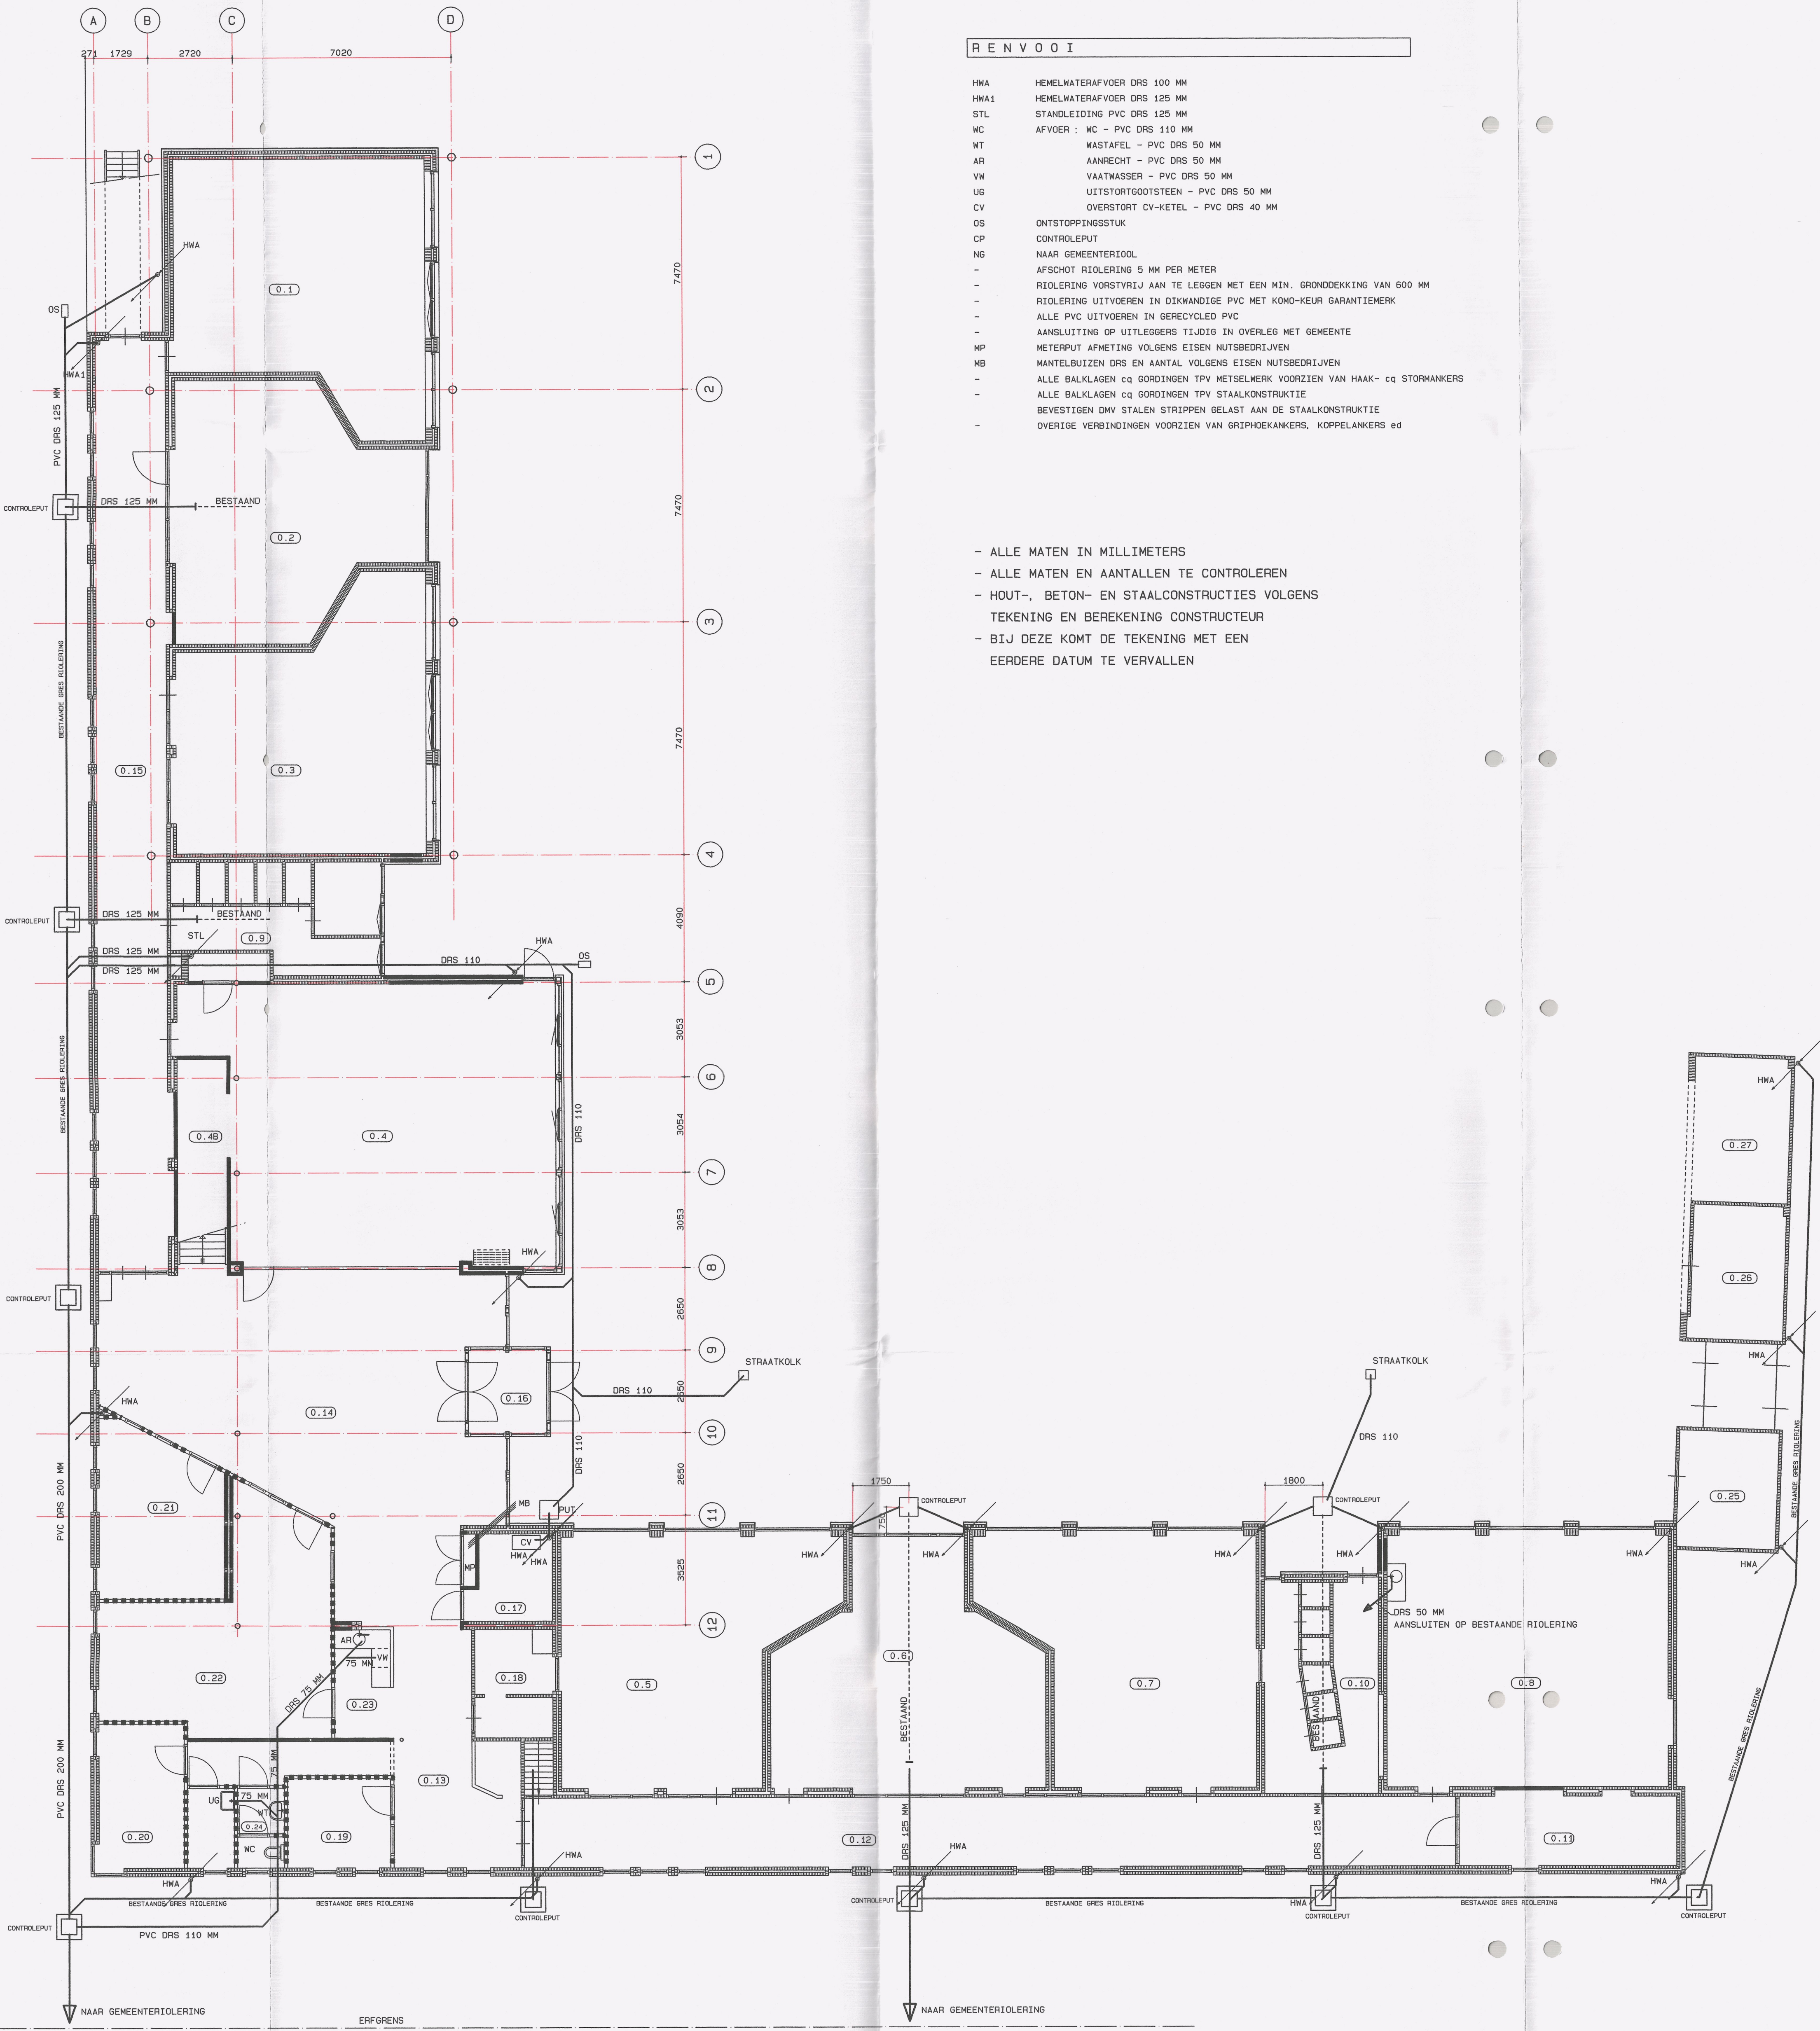


BEGANE GROND


RENOVOOI

- HMA HEEMELWATERAFVOER DRS 100 MM
- HMA1 HEEMELWATERAFVOER DRS 125 MM
- STL STANDELEIDING PVC DRS 125 MM
- WC AFVOER : WC - PVC DRS 110 MM
- WT NASTAFEL - PVC DRS 50 MM
- AR AANRECHT - PVC DRS 50 MM
- VH VAATWASSER - PVC DRS 50 MM
- UG UITSTORTGOOTSTEEN - PVC DRS 50 MM
- CV OVERSTORT CV-KETEL - PVC DRS 40 MM
- OS ONTSTORPINGSSTUK
- CP CONTROLLEPUT
- NG NAAR GEMEENTERIOL
- AFSCHOT RIOLERING 5 MM PER METER
- RIOLERING VORSTVRIJ AAN TE LEGGEN MET EEN MIN. GRONDEKING VAN 600 MM
- RIOLERING UITVOEREN IN DIKwandige PVC MET KOHO-KEUR GARANTIEMERK
- ALLE PVC UITVOEREN IN GEREDECELES PVC
- AANSLUITING OP UITLEGGERS TIJDIG IN OVERLEG MET GEMEENTE
- MP METERPUT AFMETING VOLGENS EISEN NUTSBEDELIJVEN
- MB MANTELBUIZEN DRS EN AANTAL VOLGENS EISEN NUTSBEDELIJVEN
- ALLE BALKLAGEN cq GORDINGEN TPV METSELWERK VOORZIEN VAN HAAK- cq STORMANKERS
- ALLE BALKLAGEN cq GORDINGEN TPV STAALKONSTRUKTIE
- BEVESTIGEN OMV STALEN STRIPPEN BELAST AAN DE STAALKONSTRUKTIE
- OVERTIGE VERSTANDIGINGEN VOORZIEN VAN GRIPDEKANKERS, KOPPELANKERS etc

- ALLE MATEN IN MILLIMETERS
- ALLE MATEN EN AANTALLEN TE CONTROLEREN
- HOUT-, BETON- EN STAALKONSTRUKTIES VOLGENS TEKENING EN BEREKENING CONSTRUCTEUR
- BIJ DEZE KOMT DE TEKENING MET EEN EERDERE DATUM TE VERVALLEN

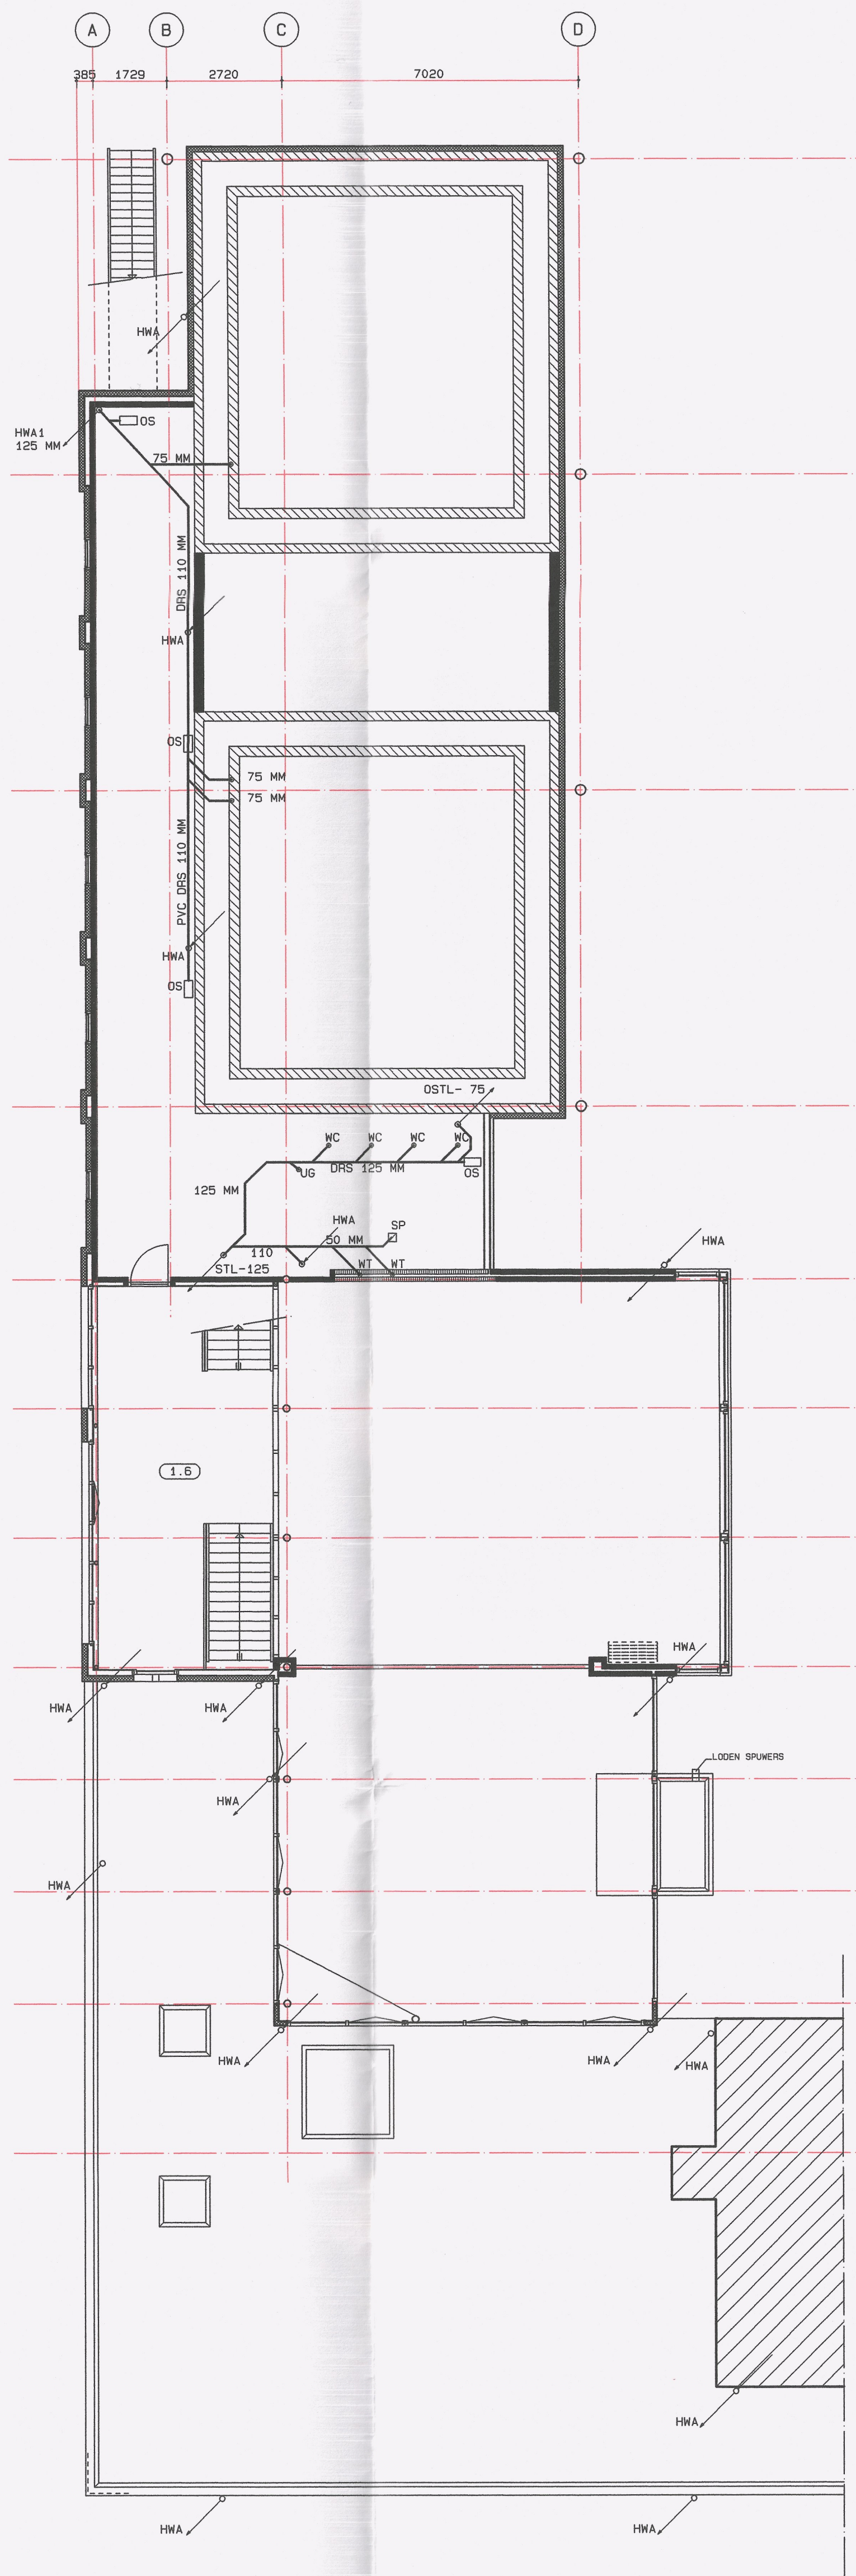

PLATTEGROND OP 3300+

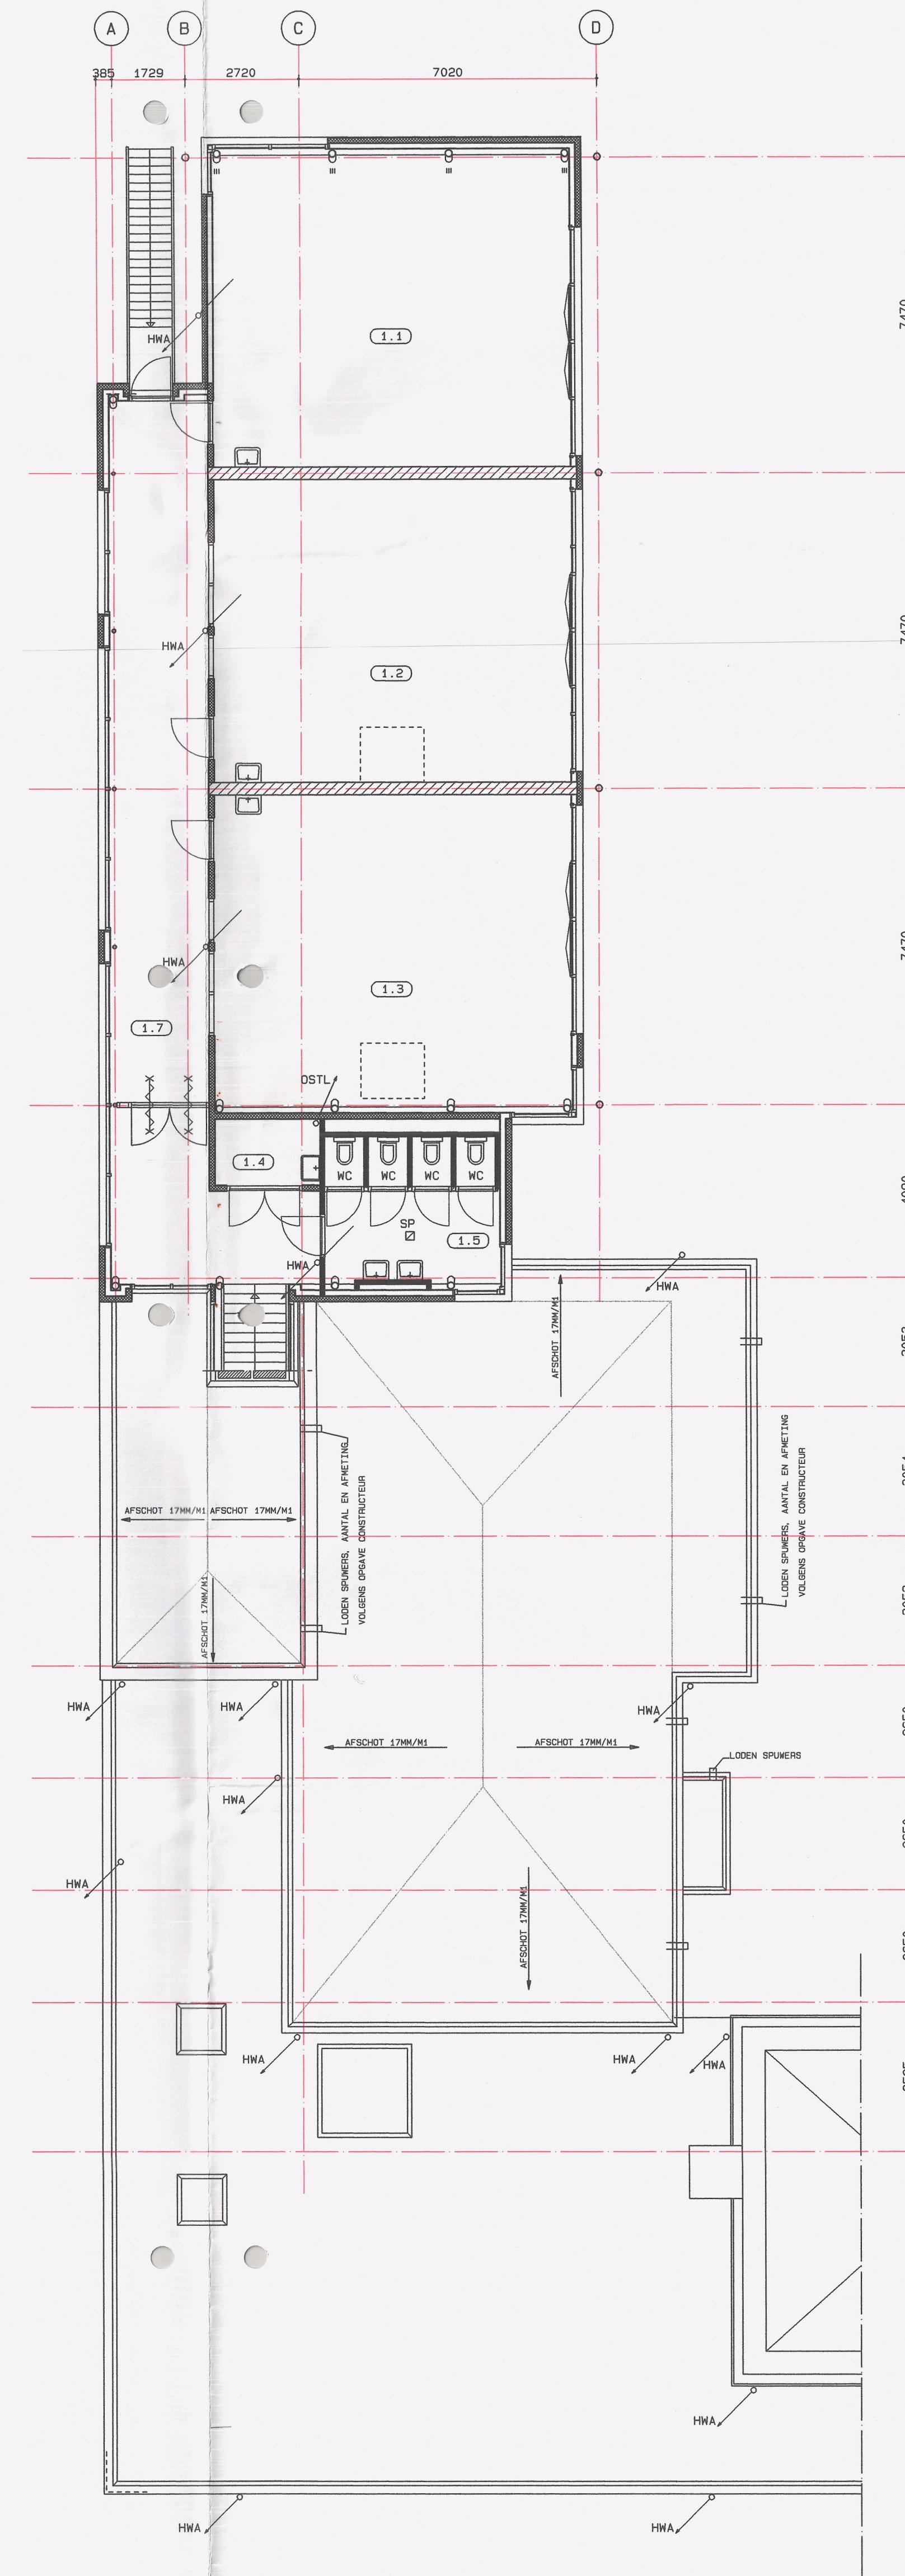

VERDIEPING

RIOLERING REVISIE

OPDRACHTGEVER: GEMEENTE CUIJK
LOUIS JANSENPLEIN 1 - POSTBUS 10001
5430 DA CUIJK
PROJECT : PLAN VOOR HET UITBREIDEN VAN DE BASISCHOO
DE NIENEKES AAN DE HELWIGSTRAAT TE CUIJK

JACOBS & v.d. CRUIJSEN b.v.
architekten en ingenieursburo b.n.a.

WJZ C :
WJZ B : 25-02-2002
WJZ A : 15-06-2000
DATUM : 15-12-1999
SCHAAAL : 1 : 100
GET : G.T.
PROJECT NR :
BLAD NR : 99-362
MOLENSTRAAT 36 5431 BX CUIJK TEL: 0485 312452 FAX: 0485 322174