


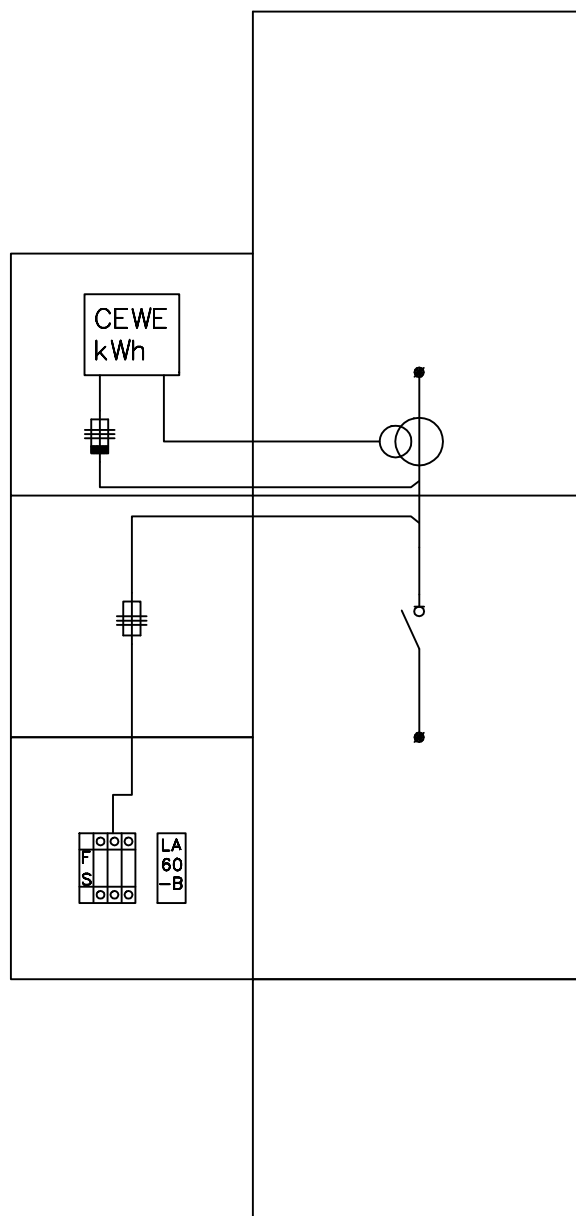

INTERN ALGEMEEN

REVISIE

GROEPENVERKLARING



TES INSTALLATIETECHNIEK B.V.
Logtenburg 1 Prinsenbeek
Postbus 56 4840 AB
Tel: 076-5410296 Fax: 076-5422315

tekeningnr. 1423 7-01

gecont. + paraaf. K.

c dd.	b dd.	a dd.	gewijz.	RIJKSGEBOUWDIENST DIRECTIE PROGRAMMA'S EN PROJECTEN POSTBUS 20952 2500 EZ 's-GRAVENHAGE TECHNISCH ADVIESBURO W.SCHLAPPE SCHOUWBURGRING 65 5038 TK TILBURG Tel. 013-5354135	 Erikend door de Raad voor de Certificatie	GEBOUW ROMEO (LOGIESGEBOUW) P.C. NIEUWERSLUIJ te NIEUWERSLUIJ		hierbij behoort tekening				
						GROEPENVERKLARING KAST HS-L		schaal	--	get. B.M. dd.26-02-2008		
								obj.nr.	I17PCN	w.nr. --		
						code	bouwdeel	bouwlaag	bladnr.	kenmerk		
						E	--	--	7-01	R		

gek. C.K. dd.26-02-2008